


- LEGENDA STOUPAČEK:**
- P 401**
- POŘADOVÉ ČÍSLO
  - ČÍSLO OBJEKTU (A2=2, A3=3, A4=4)
  - DRUH VODY (P=STUDENÁ PÍTNÁ, U=TEPLÁ UŽITKOVÁ+CIRKULACE, ZV=ZMĚKČENÁ VODA)
- LEGENDA PŘIPOJOVACÍCH TRUBEK:**
- 4305**
- POŘADOVÉ ČÍSLO
  - ČÍSLO PODLAŽÍ (1.PP=0, 1.NP=1, 2.NP=3, 3.NP=3)
  - ČÍSLO OBJEKTU (A2=2, A3=3, A4=4)

- LEGENDA ZAŘÍROVACÍCH PŘEDMĚTŮ**
- D – DŘEZ SEKTOROVÝ – (DOD. TECHNOLOGIE – PS 201.2)
  - DDS – DŘEZ SPECIÁLNÍ – DVAJITÝ – (DOD. TECHNOLOGIE – PS 201.2)
  - DIG – DIGESTOR – (DOD. TECHNOLOGIE – PS 201.2)
  - DK – DŘEZ KAMENINOVÝ – (DOD. TECHNOLOGIE – PS 201.2)
  - H – HYDRANTOVÝ SYSTÉM S TVAROVÉ STÁLDOU HADICI TYPU "D" DÉLKA HADICE 30m
  - HV – KOHOUT S HADICÍ
  - K – KLOZET KOMBINAČNÍ
  - Ki – KLOZET KOMBINAČNÍ PRO HENDIKEPOVÁNÍ
  - PI – PISOŘÁD SE SENZOROVÝM SPLACHOVÁNÍM
  - SV – SPRCHA SE SPRCHOVOU VANOU
  - U – UMÝVADLO
  - UB – UMÝVADLO S OČNÍ SPRCHOU
  - Ui – UMÝVADLO PRO HENDIKEPOVÁNÍ
  - UZ – UMÝVADLO ZABUDOVANÉ – (DOD. TECHNOLOGIE – PS 201.2)
  - VL – VÝLETKA DN 100
  - K – UZAVÍRAČÍ KULOVÝ KOHOUT
  - RV – REGULÁČNÍ VENTIL NA TEPLOU UŽITKOVOU VODU

- AT – ČERPAČÍ STANICE**  
**PN – PLASTOVÁ NÁDRŽ NA ZMĚKČENOU VODU**  
**ZF – ZMĚKČOVACÍ FILTR**

- LEGENDA POTRUBÍ**
- POŽÁRNÍ VODA
  - ZV – ZMĚKČENÁ VODA
  - STUDENÁ VODA PÍTNÁ
  - TEPLÁ VODA UŽITKOVÁ
  - CIRKULACE TEPLÉ VODY

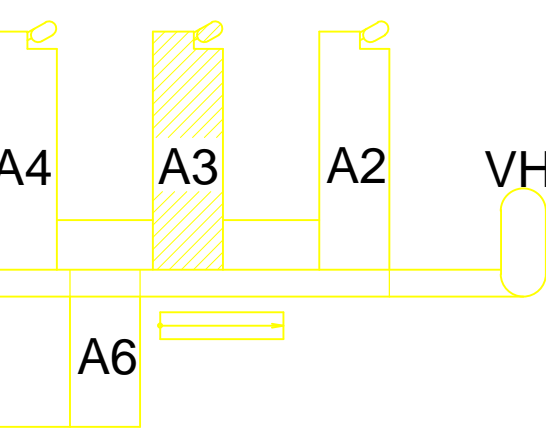

TENTO VÝKRES DOPLŇUJE V.Č. 016A

±0,00=281,70 (PODLAHA 1.NP PAVILONŮ)			
01	20.7.05	ING.DOKČAL	DOKUMENTACE SKUTEČNÉHO PROVEDENÍ STAVBY
REVIZE	DATUM	JMENO, PŘÍPIS	PŘÍPIS REVIZE
UKB - 0 - DSP - D - 302.2 - 05 - 016B - 01			



SDRUŽENÍ ILBIT  
OLDOUMČKA 174, 627 00 BRNO

JAROMÍR ČERNÝKAREL TUZAPETR UHLÍŘ



HLAVNÍ PROJEKT STANISLAV KORA		PRŮMÝ ZPRACOVATEL HP - RAJČÍ HEJNÝ		ZODP.PROJEKTANT PAVEL ŽLÁMAL	
INVESTOR MASARYKOVA UNIVERZITA V BRNĚ		VÝPRACOVATEL JAROSLAV BALEJA		STUPEŇ RD	
STAVBA MASARYKOVA UNIVERZITA V BRNĚ UNIVERZITNÍ KAMPUS BOHUŇICE - ILBIT D. SO 302.2. PAVILON ILBIT - A3		POČET F. A4 10,5		REVIZE 2. ZAKÁZKA 300-25-000-00	
ČÁST OS. ZDRAVOTNÍ INSTALACE		ARCH.ČÍSLO 02.01/203		MĚŘITKO 1:50	
NÁZEV VÝKRESU SCHEMA 2 - VODOVOD		ČÍSLO VÝKRESU 016 B		REVIZE 01	