


- LEGENDA STOUPAČEK:**
- P 401
POŘADOVÉ ČÍSLO
ČÍSLO OBJEKTU (A2=2, A3=3, A4=4)
DRUH VODY (P=STUJENÁ PITNÁ, U=TEPLÁ UŽITKOVÁ+CIRKULACE, ZV=ZMĚKČENÁ VODA)
- LEGENDA PŘIPOJOVACÍCH TRUBEK:**
- 4305
POŘADOVÉ ČÍSLO
ČÍSLO PODLAŽÍ (1.PP=0, 1.NP=1, 2.NP=3, 3.NP=3)
ČÍSLO OBJEKTU (A2=2, A3=3, A4=4)

- LEGENDA ZAŘÍROVACÍCH PŘEDMĚTŮ**
- D – DŘEZ SEKTOROVÝ – (DOD. TECHNOLOGIE – PS 201.2)
DDS – DŘEZ SPECIÁLNÍ – DVOJITÝ – (DOD. TECHNOLOGIE – PS 201.2)
DIG – DIGESTOR – (DOD. TECHNOLOGIE – PS 201.2)
DK – DŘEZ KAMENINOVÝ – (DOD. TECHNOLOGIE – PS 201.2)
H – HYDRANTOVÝ SYSTÉM S TVAROVÉ STÁLOU HADICI TYPU "D" DÉLKA HADICE 30m
HV – KOHOUT S HADICÍ
K – KLOZET KOMBINAČNÍ
Ki – KLOZET KOMBINAČNÍ PRO HENDIKEPOVANÉ
PI – PISOAR SAE SENZOROVÝM SPLACHOVÁNÍM
SV – SPRCHA SE SPRCHOVOU VANOU
U – UMÝVADLO
UB – UMÝVADLO S OČNÍ SPRCHOU
Ui – UMÝVADLO PRO HENDIKEPOVANÉ
UZ – UMÝVADLO ZABUDOVANÉ – (DOD. TECHNOLOGIE – PS 201.2)
VL – VÝLEVKA DN 100
K – UZAVÍRAČÍ KULOVÝ KOHOUT
RV – REGULAČNÍ VENTIL NA TEPLOU UŽITKOVOU VODU

- LEGENDA POTRUBÍ**
- POŽÁRNÍ VODA
— ZV – ZMĚKČENÁ VODA
— — STUJENÁ VODA PITNÁ
— — TEPLÁ VODA UŽITKOVÁ
— — CIRKULACE TEPLÉ VODY

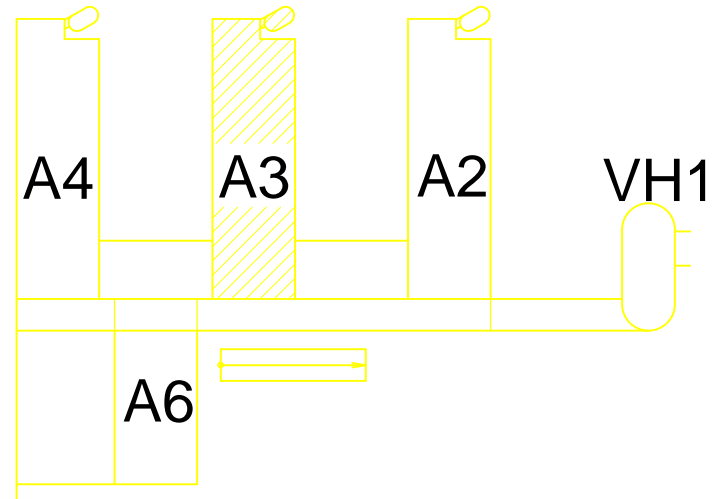

POZNÁMKA
PŘI PROVÁDĚNÍ MONTÁŽE NUTNO PRÁCE KOORDINOVAT S PROFESEMI VZDUCHOTECHNIKA, ŮSTŘEDNÍ VYTÁPĚNÍ, CHLAZENÍ A ELEKTRO.

TENTO VÝKRES JE DOPLŇNĚN V.Č. 016B

±0,000=281,70 (PODLAHA 1.NP PAVILONŮ)

01	20.7.05	ING.DOČKAL	DOKUMENTACE SKUTEČNÉHO PROVEDENÍ STAVBY
REVIZE	DATUM	JMÉNO, PODPIS	POPIS REVIZE

UKB - 0 - DSP - D - 302.2 - 05 - 016A - 01

IMOS	metr@stav	SDRUŽENÍ ILBIT OLOMOUČKA 174, 627 00 BRNO
-------------	------------------	---

JAROMÍR ČERNÝ	KAREL TUZA	PETR UHLÍŘ	4PLUS
---------------	------------	------------	--------------

HLIN.Z.PROJEKTU STANISLAV KORA	PŘÍMÝ ZPRACOVATEL HIP – RADIM HEJNÝ	ZODP.PROJEKTANT PAVEL ŽLÁMAL
INVESTOR MASARYKOVA UNIVERZITA V BRNĚ	VYPRACOVAL JAROSLAV BALEJA	
STAVBA MASARYKOVA UNIVERZITA V BRNĚ UNIVERZITNÍ KAMPUS BOHUNICE - ILBIT D. SO 302.2. PAVILON ILBIT - A3	STUPEŇ DATUM POČET F. A4 Č. ZAKÁZKY ARCH.ČÍSLO NÁZEV VÝKRESU	R/D 2.12.2004 9 3081-25-000-00 BLJ/0303 ČÍSLO VÝKRESU REVIZE
ČÁST OS. ZDRAVOTNÍ INSTALACE	1:50	016A 01
SCHEMA 1 - VODOVOD		