


01	27.3.2019	SUKB	AKTUALIZACE OVLÁDÁNÍ OSVĚTLENÍ CHODBA, VO, VO SCHODIŠTĚ
DSPS	04.06.2007	ING.LUCIE MUNDUCHOVÁ	DOKUMENTACE SKUTEČNÉHO PROVEDENÍ
REVIZE	DATUM	JMÉNO, PODPIS	POPIS REVIZE

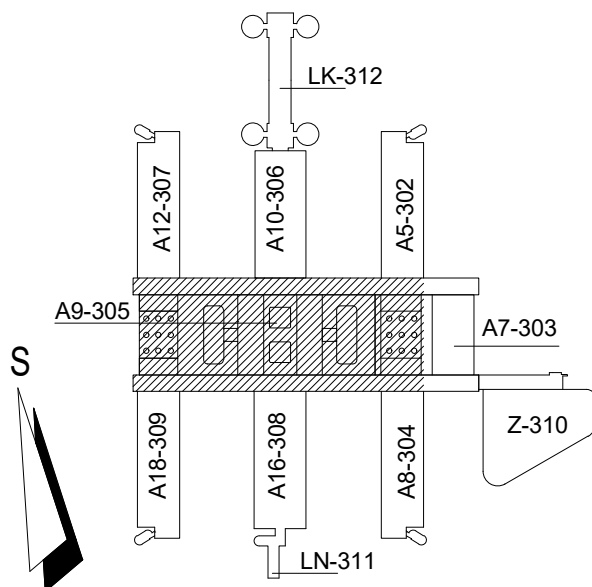

OHL ŽS

UKB - 1 - DSP - D - 304 - 13 - 005.4 - 01


JAROMÍR ČERNÝ

KAREL TUZA


PETR UHLÍŘ



KOORDINACE PROJEKTU PROMED BRNO spol. s r.o.		PROJEKTANT PROFESE: MĚŘENÍ A REGULACE HIP: ING. IVAN CHLEBEC <div> Mariánské náměstí 1 617 00 Brno IČO 25302400</div>	ZODP.PROJEKTANT ING. IVAN CHLEBEC			
HL.INŽ.PROJEKTU ING. FRANTIŠEK JAKUBEC			VYPRACOVALA ING. LUCIE MUNDUCHOVÁ			
INVESTOR MASARYKOVA UNIVERZITA V BRNĚ						
STAVBA ČÁST	MU V BRNĚ, UNIVERZITNÍ KAMPUS BOHUNICE - AVVA AVVA - 1. ETAPA - MODRÁ D. SO II 304 PAVILON AVVA - A08 13. MĚŘENÍ A REGULACE			STUPEŇ	DSPS	
				DATUM	30.05.2006	
				POČET F A4	6	
				Č.ZAKÁZKY		
				ARCH.ČÍSLO		
NÁZEV VÝKRESU	08DC101.1 + 08DC101.2			MĚŘÍTKO 1:100	ČÍSLO VÝKRESU 005.4	REVIZE 01

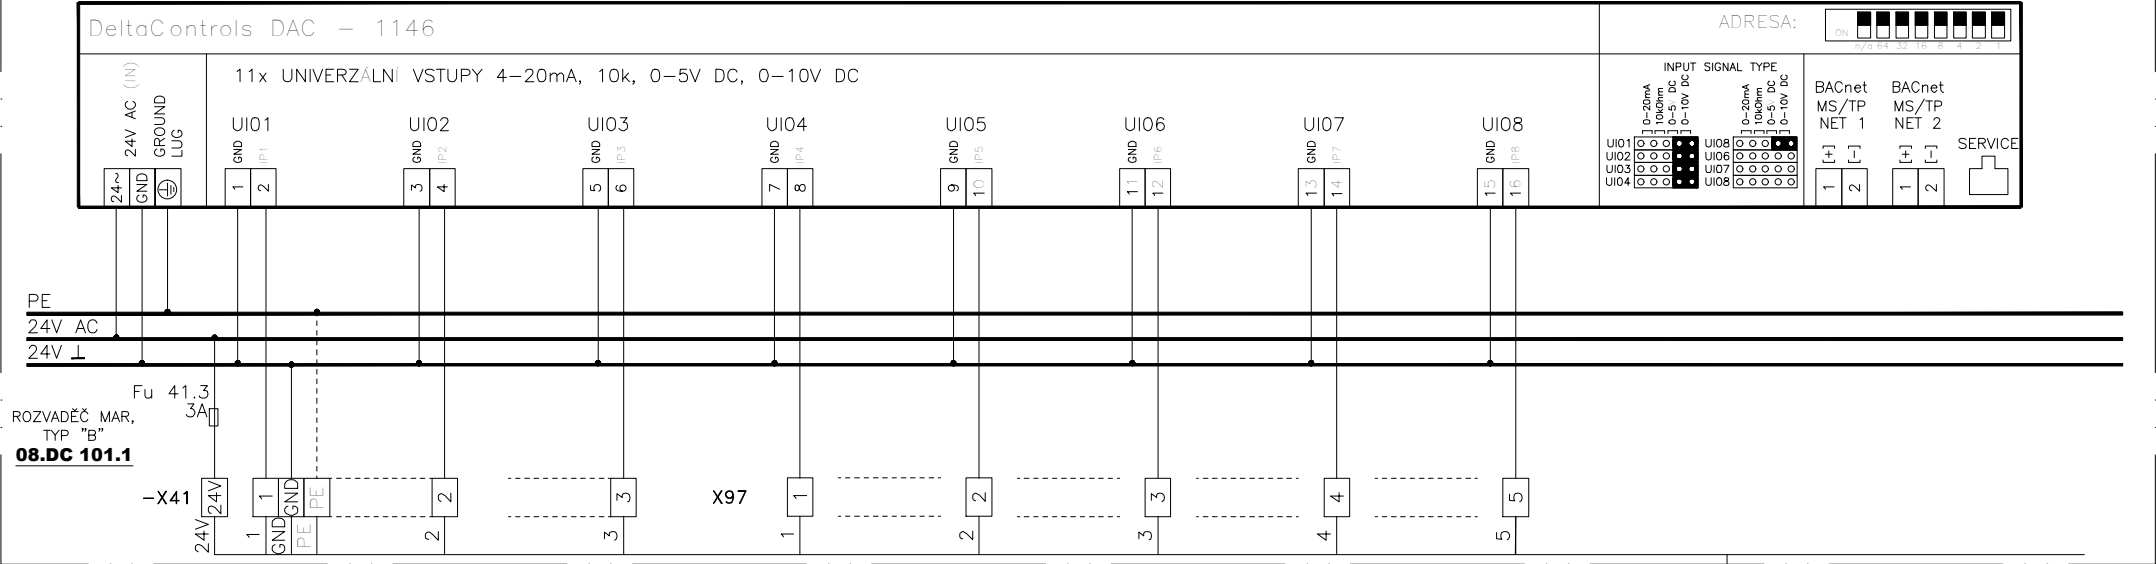

SDRUŽOVACÍ KRABICE
08.SK.111

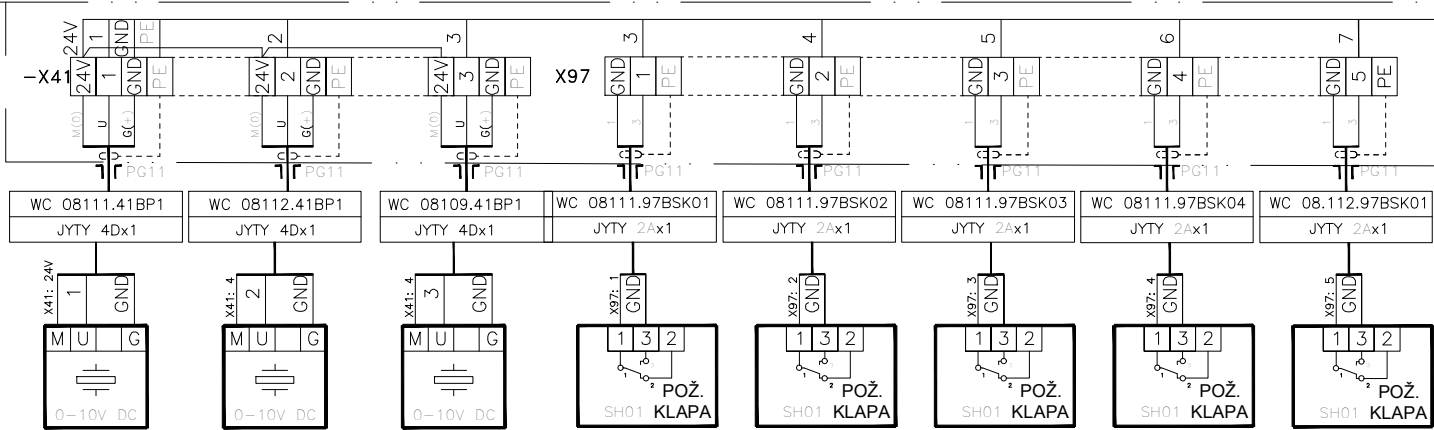

WC 08.101-111
JYTY 30x1

POZNÁMKA

TATO SVORKOVNICE JE UVNITŘ SDRUŽOVACÍ KRABICE,
ČÍSLOVANÉ SVORKY JSOU ŘADOVÉ SVORKY,
PE a GND SVORKY JSOU NULOVÉ LIŠTY

PE GND

N/PE LIŠTA IK020014
VČ. MONTÁŽNÍ PŘÍCHYTKY


24V 5

SVORKA ŘADOVÁ NA DIN 35
CBD 2, běžová RAL 1001



POLOŽKA	08.111.41.BP1	08.112.41.BP1	08.109.41.BP1	08.111.97.BSK01	08.111.97.BSK02	08.111.97.BSK03	08.111.97.BSK04	08.112.97.BSK01	
SNÍMAČ/POHON									
ROZSAH	0 ÷ 500Pa	0 ÷ 500Pa	0 ÷ 500Pa	KONTAKT NC	KONTAKT NC	KONTAKT NC	KONTAKT NC	KONTAKT NC	
SIGNÁL	0 + 10V	0 + 10V	0 + 10V	"ZAV"	"ZAV"	"ZAV"	"ZAV"	"ZAV"	
POPIS	dP MÍST. 111	dP MÍST. 112	dP MÍST. 109	POŽ. KLAPA Č.1 - 111	POŽ. KLAPA Č.2 - 111	POŽ. KLAPA Č.3- 111	POŽ. KLAPA Č.4 - 111	POŽ. KLAPA Č.1 - 112	

LEGENDA : KABEL STÍNĚNÝ
 2-LINKA KROUCENÁ (2x 2-LINKA)

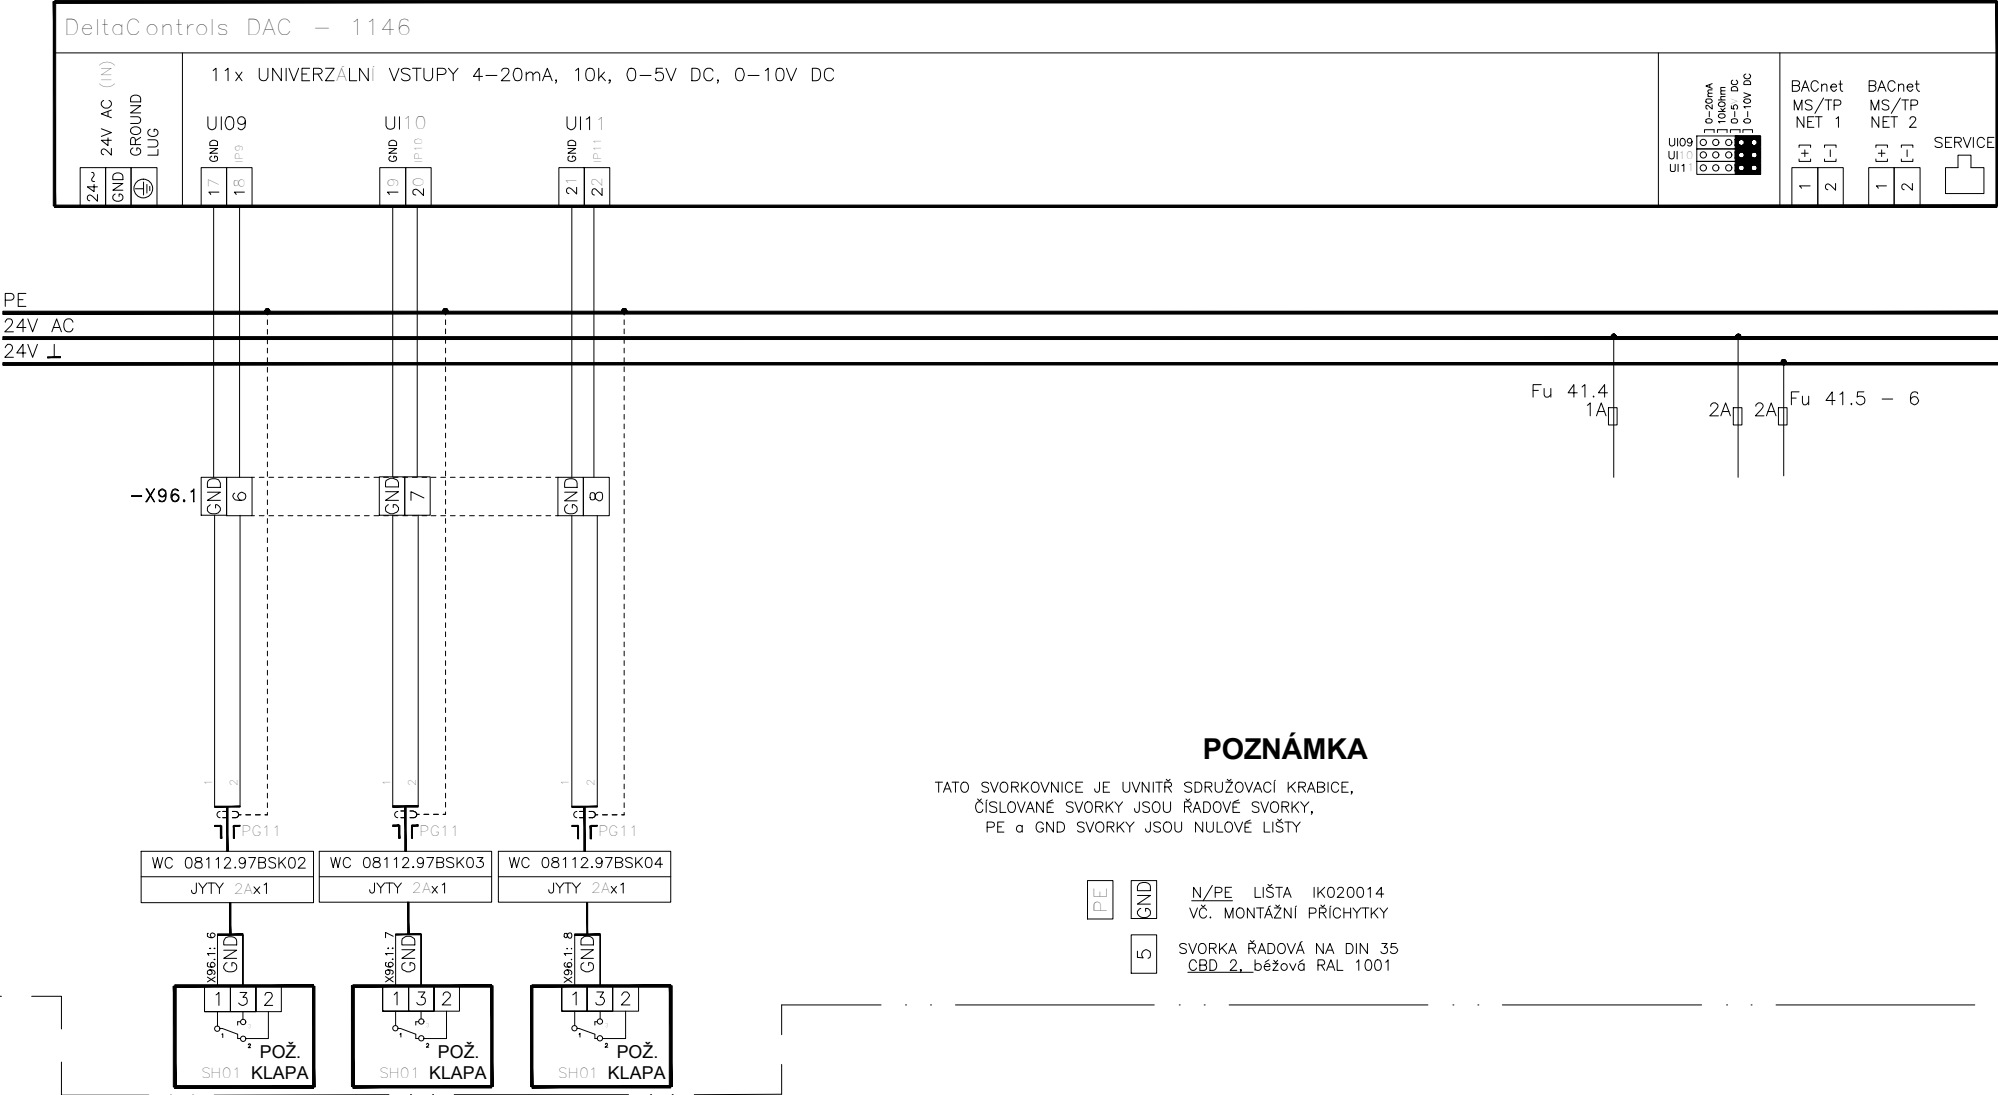
STAVBA : MU V BRNĚ, UNIVERZITNÍ KAMPUS BOHUNICE - AVVA AVVA - 1.ETAPA - MODRÁ	OBJEKT : PAVILON A08	STUPEŇ PD : DSP
ČÁST PD : D. SO II - 304 PAVILON A08 13. MĚŘENÍ A REGULACE	MÍSTNOST Č.: 101	DATUM : 30.05.2006
NÁZEV VÝKRESU : MODUL 08.101.41.DDC01 (část 1)- ZAPOJENÍ VSTUPŮ - SCHEMA ROZVADĚČE	ROZVADĚČ Č.: 08DC101.1	ARCH.ČÍSLO :
PROJEKTANT : ING. L. MUNDUCHOVÁ	VED.PROJEKTANT : ING. I. CHLEBEC	SOUBOR :
ČÍSLO VÝKRESU : UKB-1-DSP-D-304-13-005.4-01	LIST Č.: 2/6	REVIZE : 01



POLOŽKA	08.112.97.BSK02	08.112.97.BSK03	08.112.97.BSK04	
SNÍMAČ/POHON				
ROZSAH	KONTAKT NC	KONTAKT NC	KONTAKT NC	
SIGNÁL	"ZAV"	"ZAV"	"ZAV"	
POPIS	POŽ. KLAPA Č.2-112	POŽ. KLAPA Č.3-112	POŽ. KLAPA Č.4-112	

LEGENDA :  KABEL STÍNĚNÝ
 2–LINKA KROUCENÁ (2x 2–LINKA)

STAVBA : MU V BRNĚ, UNIVERZITNÍ KAMPUS BOHUNICE - AVVA AVVA - 1.ETAPA - MODRÁ	OBJEKT : PAVILON A08	STUPEŇ PD : DSP
ČÁST PD : D. SO II - 304 PAVILON A08 13. MĚŘENÍ A REGULACE	MÍSTNOST Č.: 101	DATUM : 30.05.2006
	ROZVADEČ Č.: 08DC101.1	ARCH.ČÍSLO :
NÁZEV VÝKRESU : MODUL 08.101.41.DDC01 (část 2)- ZAPOJENÍ VSTUPŮ - SCHEMA ROZVADEČE	SOUBOR :	
PROJEKTANT : ING. L. MUNDUCHOVÁ	VED.PROJEKTANT : ING. I. CHLEBEC	ČÍSLO VÝKRESU : UKB-1-DSP-D-304-13-005.4-01
		LIST Č.: 3/6
		REVIZE : 01

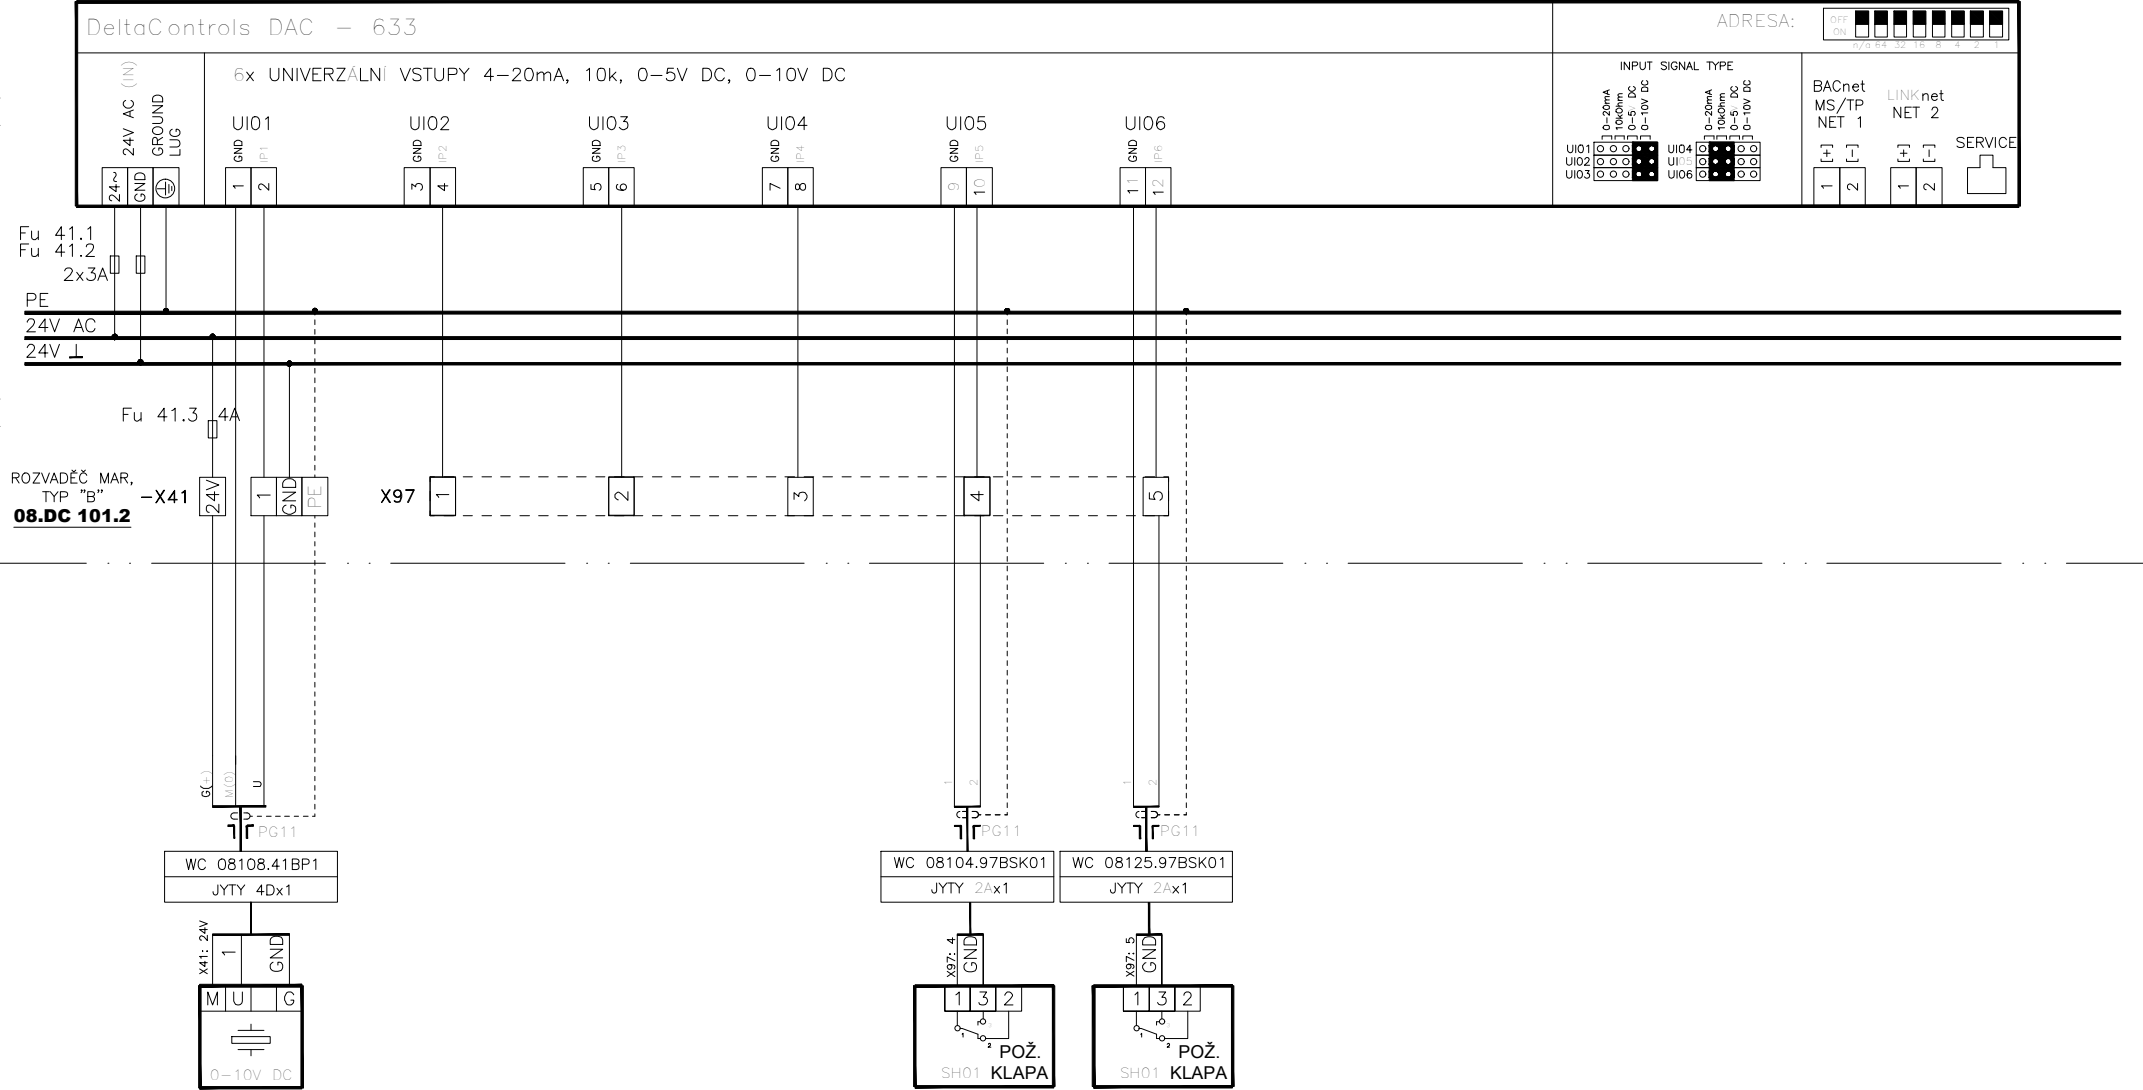

POLOŽKA	08.108.41.BP1				08.104.97.BSK01	08.125.97.BSK01	
SNÍMAČ/POHON							
ROZSAH	0 ÷ 500Pa				KONTAKT NC	KONTAKT NC	
SIGNÁL	0 ÷ 10V				"ZAV"	"ZAV"	
POPIS	dP MÍST. 108				POŽ. KLAPA Č.1 -104	POŽ. KLAPA Č.1 -125	

LEGENDA : KABEL STÍNĚNÝ
 2-LINKA KROUCENÁ (2x 2-LINKA)

STAVBA : MU V BRNĚ, UNIVERZITNÍ KAMPUS BOHUNICE - AVVA AVVA - 1.ETAPA - MODRÁ	OBJEKT : PAVILON A08	STUPEŇ PD : DSP
ČÁST PD : D. SO II - 304 PAVILON A08 13. MĚŘENÍ A REGULACE	MÍSTNOST Č.: 101	DATUM : 30.05.2006
	ROZVADĚČ Č.: 08DC101.2	ARCH.ČÍSLO :
NÁZEV VÝKRESU : MODUL 08.101.41.DDC02 (ČÁST 1) - ZAPOJ. VSTUPŮ - SCHEMA ROZVADĚČE	SOUBOR :	
PROJEKTANT : ING. L. MUNDUCHOVÁ	VED.PROJEKTANT : ING. I. CHLEBEC	ČÍSLO VÝKRESU : UKB-1-DSP-D-304-13-005.4-01
		LIST Č.: 5/6
		REVIZE : 01


LEGENDA :

</