
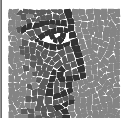


DSPS	04.06.2007	ING. LUCIE MUNDUCHOVÁ	DOKUMENTACE SKUTEČNÉHO PROVEDENÍ
REVIZE	DATUM	JMÉNO, PODPIS	POPIS REVIZE

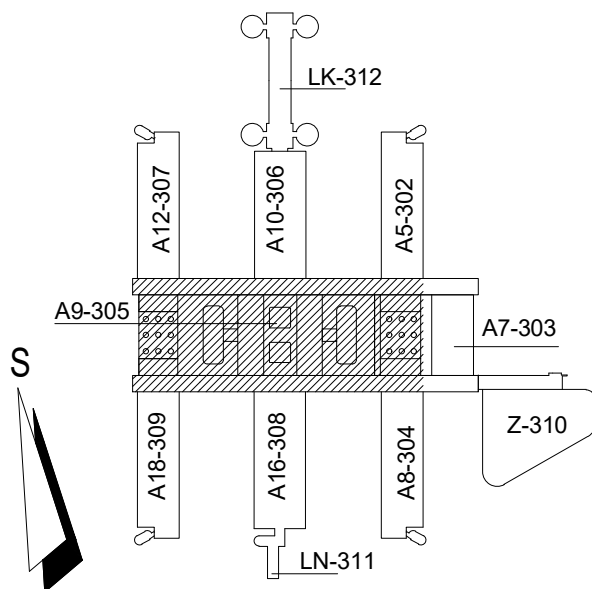

OHL ŽS

UKB - 1 - DSP - D - 304 - 13 - 005.27 - 00

JAROMÍR ČERNÝ

KAREL TUZA

PETR UHLÍŘ



KOORDINACE PROJEKTU PROMED BRNO spol. s r.o.		PROJEKTANT PROFESE: MĚŘENÍ A REGULACE HIP: ING. IVAN CHLEBEC	<div></div> <div>Mariánské náměstí 1 617 00 Brno IČO 25302400</div>	ZODP.PROJEKTANT ING. IVAN CHLEBEC		
HL.INŽ.PROJEKTU ING. FRANTIŠEK JAKUBEC				VYPRACOVALA ING. LUCIE MUNDUCHOVÁ		
INVESTOR MASARYKOVA UNIVERZITA V BRNĚ						
STAVBA <div>MU V BRNĚ, UNIVERZITNÍ KAMPUS BOHUNICE - AVVA AVVA - 1. ETAPA - MODRÁ D. SO II 304 PAVILON AVVA - A08</div> ČÁST 13. MĚŘENÍ A REGULACE				STUPEŇ	DSPS	
				DATUM	30.05.2006	
				POČET F A4	1	
				Č.ZAKÁZKY		
				ARCH.ČÍSLO		
NÁZEV VÝKRESU <div>Schema VZT_401-D_A8</div>				MĚŘÍTKO 1:100	ČÍSLO VÝKRESU 005.27	REVIZE 00

OZN. VZT	OKRUH MaR	MÍSTNOST	ROZVÁDEČ
401A	53	1S13	08RDC002
401B	54	221	08DC221
401C	55	321	08DC321
401D	56	STŘECHA	08RDC003

