


DSPS	04.06.2007	ING.LUCIE MUNDUCHOVÁ	DOKUMENTACE SKUTEČNÉHO PROVEDENÍ
REVIZE	DATUM	JMÉNO, PODPIS	POPIS REVIZE

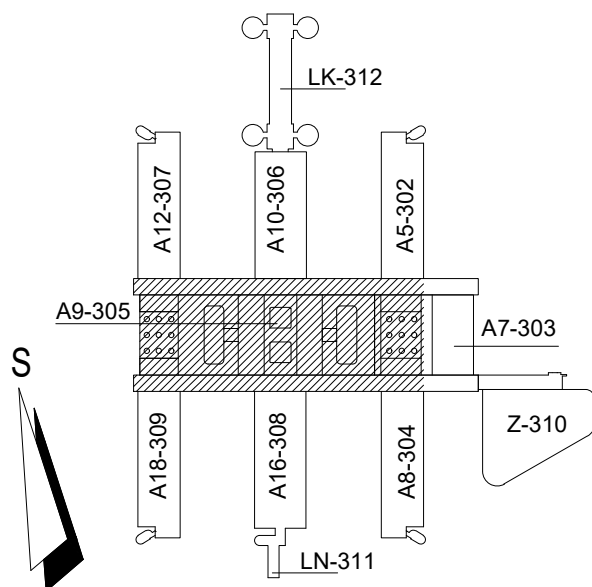

OHL ŽS

UKB - 1 - DSP - D - 304 - 13 - 005.28 - 00

JAROMÍR ČERNÝ

KAREL TUZA

PETR UHLÍŘ



KOORDINACE PROJEKTU PROMED BRNO spol. s r.o.		PROJEKTANT PROFESE: MĚŘENÍ A REGULACE HIP: ING. IVAN CHLEBEC <div> Mariánské náměstí 1 617 00 Brno IČO 25302400</div>	ZODP.PROJEKTANT ING. IVAN CHLEBEC	
HL.INŽ.PROJEKTU ING. FRANTIŠEK JAKUBEC			VYPRACOVALA ING. LUCIE MUNDUCHOVÁ	
INVESTOR MASARYKOVA UNIVERZITA V BRNĚ				
STAVBA <div>MU V BRNĚ, UNIVERZITNÍ KAMPUS BOHUNICE - AVVA AVVA - 1. ETAPA - MODRÁ D. SO II 304 PAVILON AVVA - A08 ČÁST 13. MĚŘENÍ A REGULACE</div>	STUPEŇ		DSPS	
	DATUM		30.05.2006	
	POČET F A4		1	
	Č.ZAKÁZKY			
	ARCH.ČÍSLO			
NÁZEV VÝKRESU <div>Schema VZT_450_A8</div>		MĚŘÍTKO 1:100	ČÍSLO VÝKRESU 005.28	REVIZE 00

