

LEGENDA

TECHNOLOGICKÁ Síť

BACnet MS/TP

ETHERNET

LINKnet

Mbus

CERmmmm

LINKnet

NET 1

NET 2

TYP

CER.mmmmm.xxxx.yyyyzz

5

·OZNAČENÍ ROZVADĚČE

·ŘÍDÍCÍ JEDNOTKA (DELTA CONTROLS)

·TYP ŘÍDÍCÍ JEDNOTKY

·OZNAČENÍ ŘÍDÍCÍ JEDNOTKY

·DIP SWITCH

1

2


3

ZÁSUVKA-E

1

TERMINÁTOR

ESF.mmm.T01

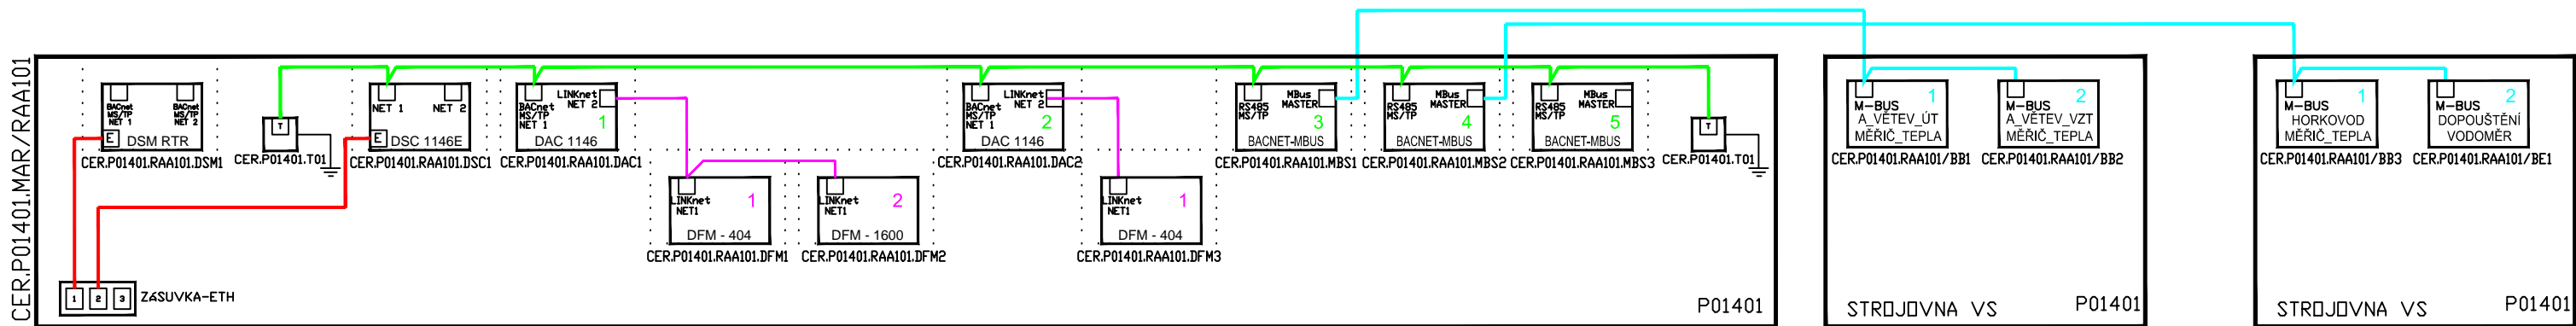

00	17.12.2013	DSS			
ZMĚNA Č.	DATUM	POPIS ZMĚNY	STANOVISKO TDI	KATEGORIE	PŘÍDELIL
TABULKA ZMĚN					

DSS	ING. KOPECKÝ	ING. DOHNAL	ING. BERAN	17.12.2013	00
POPIS:	ZPRACOVAL:	KONTROLOVAL:	SCHVÁLIL:	DATUM	REV.



KOVOPROJEKTA BRNO a.s.



Synerga a.s., Sladkého 13, BRNO 617 00
Tel: +420 54821 3222 Fax: +420 54821 3220
DIČ 288-60 73 56 78

NÁZEV PROJEKTU:

ROZVOJ INFRASTRUKTURY PRO VÝUKU A VÝZKUM NA FI MU

INVESTOR:
MASARYKOVA UNIVERZITA
ŽEROTÍNOVO NÁMĚSTÍ 9
601 77 BRNO

JEDNOTKA:

PS 10 VÝMĚNÍKOVÁ STANICE
část Měření a regulace

POŘ.Č.:

POČET A4:
3

OBCHODNÍ PŘÍPAD-STAVBA:
VÝSTAVBA A MODERNIZACE FI
A ÚVT MU - ÚPRAVA VS-UT
BOTANICKÁ 68a, BRNO

NÁZEV VÝKRESU:

TOPOLOGIE MaR

VÝTISK Č.:

PROJEKTOVÁ DOKUMENTACE:

DOKUMENTACE SKUTEČNÉHO PROVEDENÍ

MĚŘ.:

KÓDOVÉ ZNAČENÍ VÝKRESU:
VMFI1_DSS_C_PS10_MR01_005

REV.:

00