


PŮDORYS TRASY PŘELOŽKY KABELU OD DA

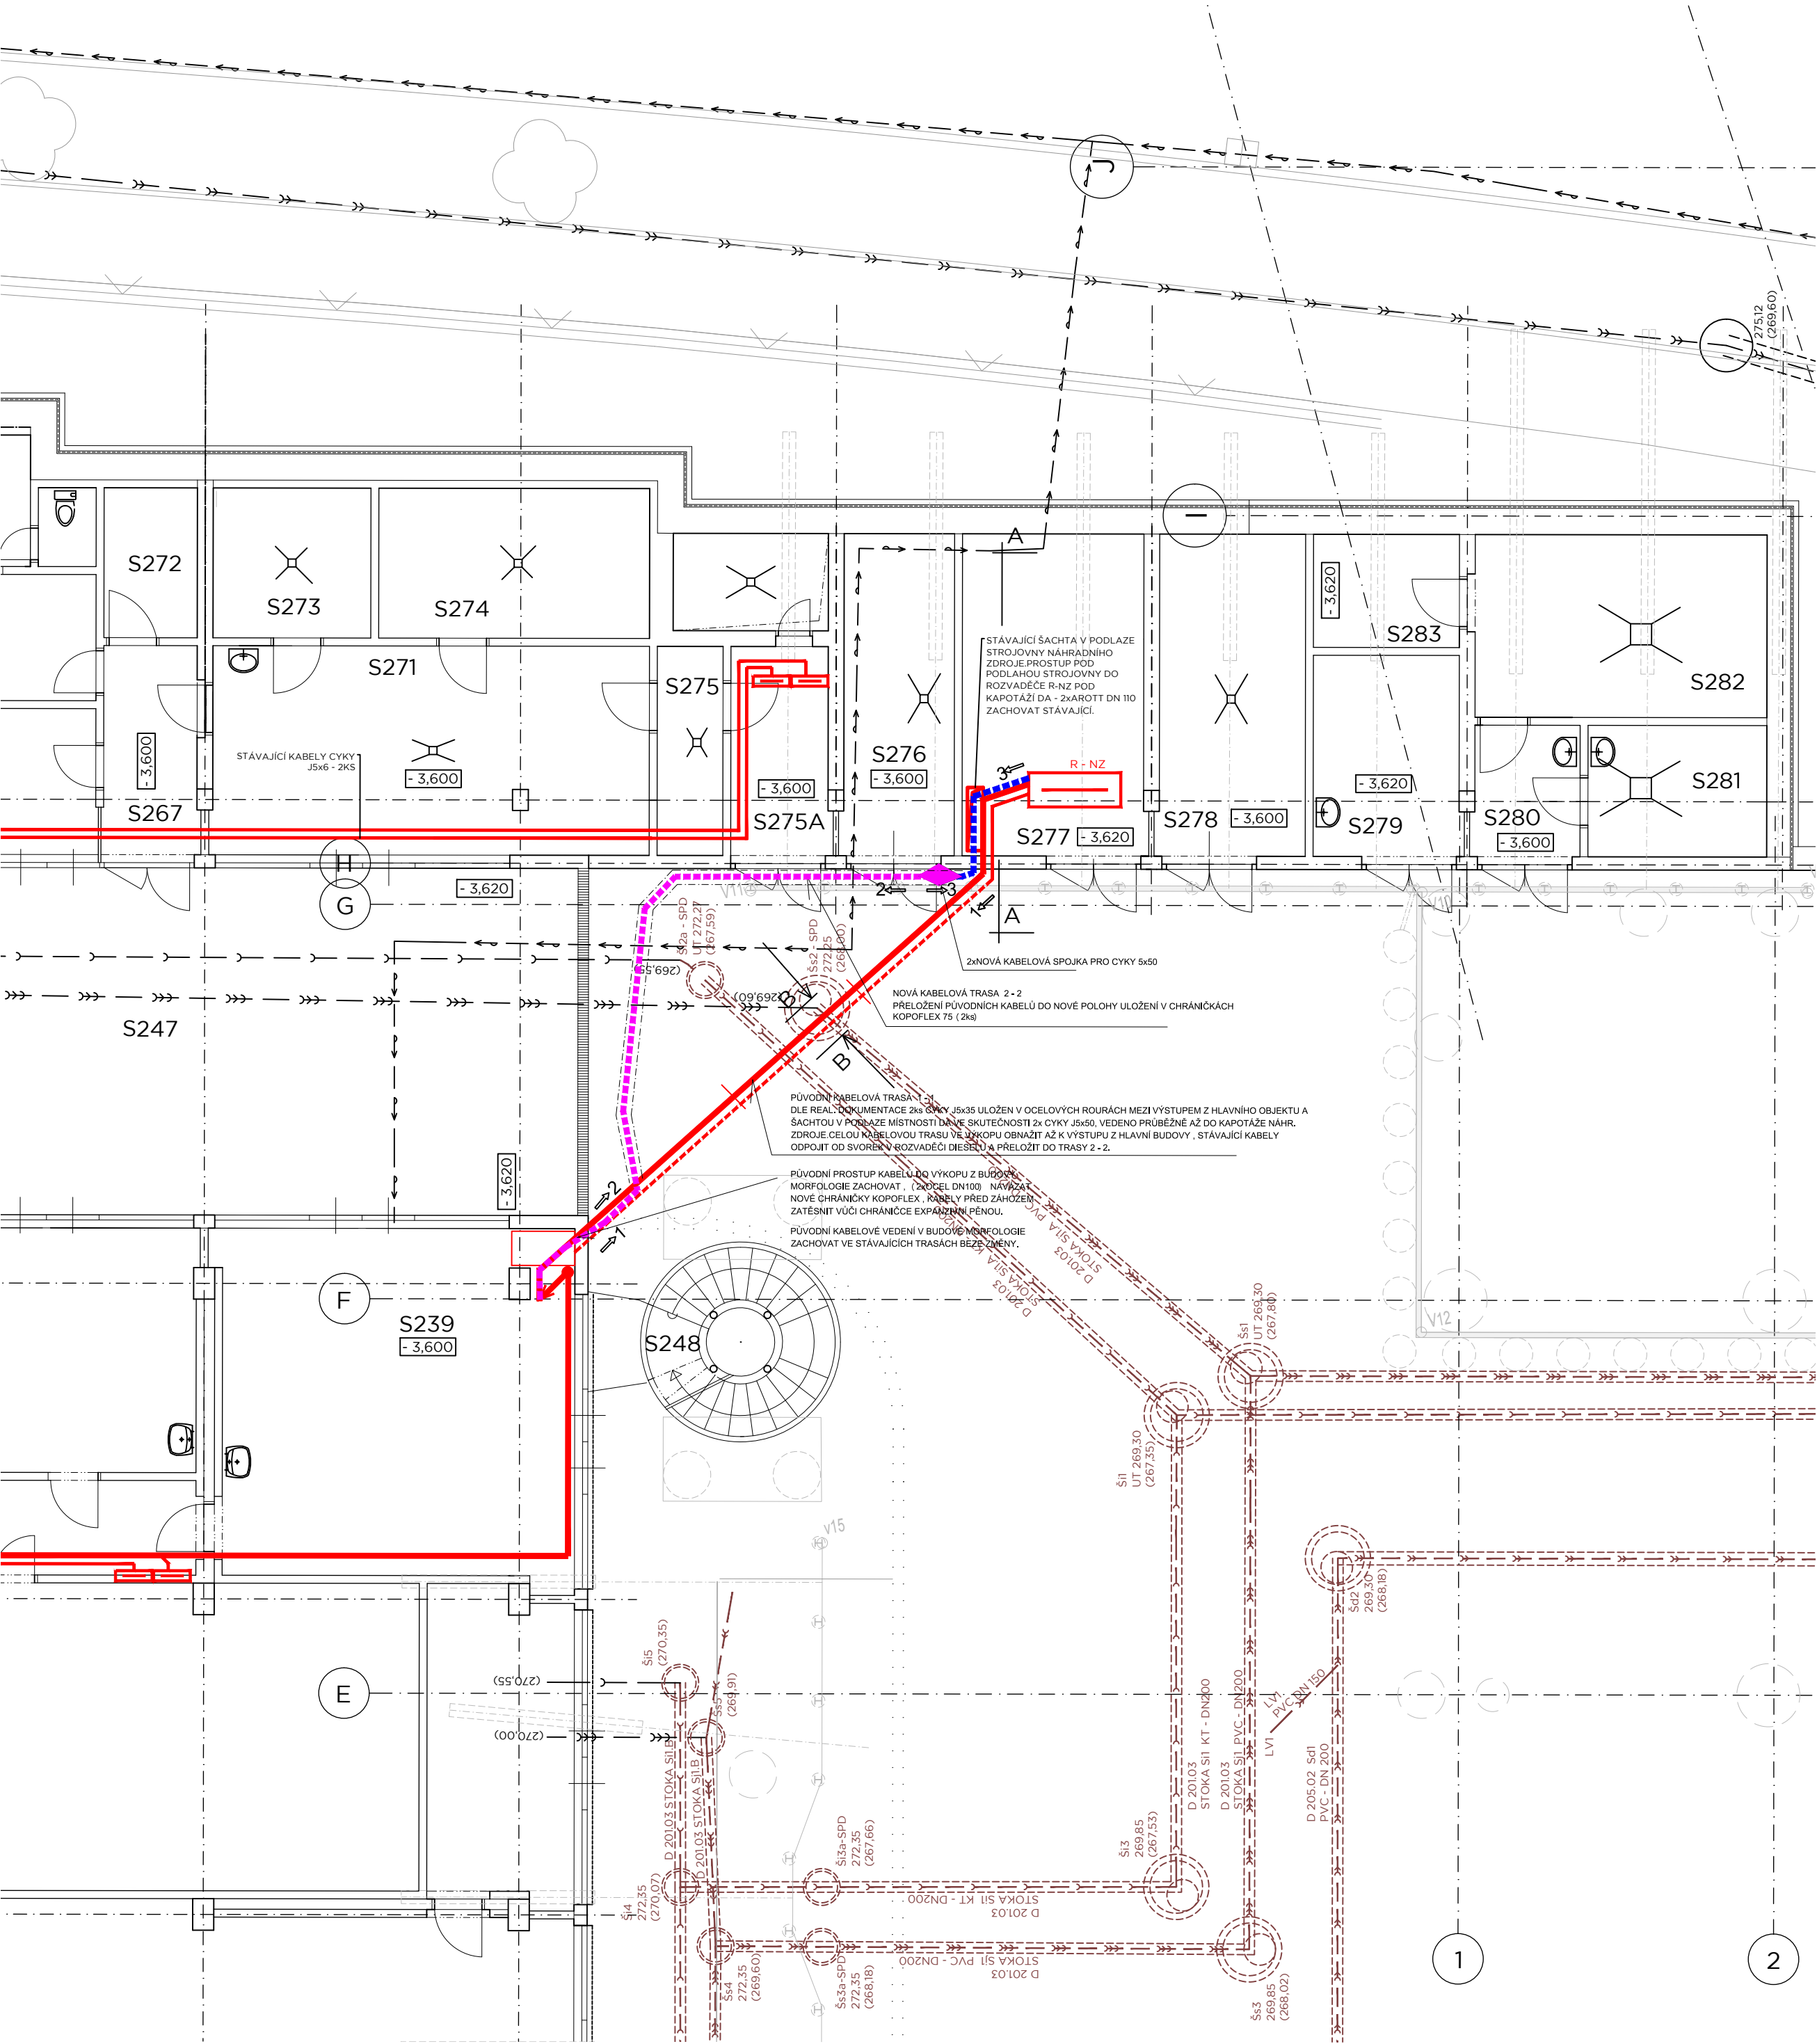

LEGENDA MÍSTNOSTÍ (POUZE MÍSTNOSTI OZNAČENÉ)

Č. M.	ÚČEL MÍSTNOSTI	PLOCHA	PODLAHA	PODHLÉD
S239	MAKRO LABORATOŘ	45,40	STĚRKA	PODHLÉD V. 2700
S247	KRYTÝ VJEZD	208,90	ZÁMKOVÁ DLAŽBA	
S248	KRYTÝ VJEZD	8,20	POLOROŠT - POZINK.	
S267	VENK. ÚNIKOVÉ SCHODIŠTĚ	7,30	KERAMICKÁ DLAŽBA	PODHLÉD V. 2500
S271	PŘÍPRAVNA	33,90	STĚRKA	PODHLÉD V. 2500
S272	SKLAD KRMIVA A STELIVA	4,80	KERAMICKÁ DLAŽBA	PODHLÉD V. 2500
S273	KARANTÉNA - KLECE	8,60	STĚRKA	PODHLÉD V. 2500
S274	CHOV - KLECE	14,50	STĚRKA	PODHLÉD V. 2500
S275	SKLAD ODPADU ZE ZVĚŘINCE	4,60	STĚRKA	PODHLÉD V. 2500
S275A	PŘEDSÍŇ	7,20	KERAMICKÁ DLAŽBA	PODHLÉD V. 2500
S276	VODOMĚRNÁ KOMORA	12,10	KERAMICKÁ DLAŽBA	
S277	NÁHRADNÍ ZDROJ	21,20	STĚRKA CHEM.	
S278	SKLAD DOMOVNÍHO ODPADU	16,40	KERAMICKÁ DLAŽBA	PODHLÉD V. 2500
S279	SKLAD INFEKČNÍHO ODPADU	10,50	STĚRKA CHEM.	PODHLÉD V. 2500
S280	PŘEDSÍŇ	5,10	STĚRKA CHEM.	PODHLÉD V. 2500
S281	PŘELÉVÁNÍ HOŘLAVIN	8,50	STĚRKA CHEM. ANTIST.	PODHLÉD V. 2500
S282	SKLAD HOŘLAVIN	18,30	STĚRKA CHEM. ANTIST.	PODHLÉD V. 2500
S283	SKLAD KYSELIN	5,60	STĚRKA CHEM.	PODHLÉD V. 2500

LEGENDA MÍSTNOSTÍ BYLA PŘEVZATA Z DOKUMENTACE ZE SKUTEČNÉHO PROVEDENÍ STAVBY. ROZDÍL LEGENDY V TĚTO DOKUMENTACI JE V OZNAČENÍ MÍSTNOSTÍ. V DOKUMENTACI SKUTEČNÉHO PROVEDENÍ BYLO PODLAŽÍ OZNAČENO 1XX, NOVĚ 2SXX. POŘADÍ MÍSTNOSTÍ ZŮSTALO ZACHOVÁNO.

STAVEBNÍ OBJEKT D 201.05:

- 1

1

STÁVAJÍCÍ TRASA VEDENÍ MEZI ROZVADĚČEM R_NZ A ROZVADĚČEM RH SEKCE D OBJEKTU MORFOLOGIE. STÁVAJÍCÍ KABELY ODPOJIT OD ROZVADĚČE R-NZ, VYJMOUT Z PŮVODNÍ TRASY A PŘELOŽIT DO NOVÉ TRASY 2 - 2.
- 2

2

NOVÁ TRASA PŘELOŽKY STÁVAJÍCÍCH KABELŮ - 2x CHRÁNIČKA KOPOFLEX 75mm ULOŽENÁ S KRYTÍM 1,0m POD NIVELETOU STÁVAJÍCÍHO TERÉNU. DO TĚTO TRASY PŘELOŽIT PŮVODNÍ KABELY. NOVÉ KABELY VE STROJOVNĚ DA ZALOŽIT POD PODLAHOU VE STÁVAJÍCÍCH CHRÁNIČKÁCH A VYVÉST PŘES STÁVAJÍCÍ ŠACHTU K NOVÝM SPOJKÁM. POLOMĚR OHYBU KABELOVÉ CHRÁNIČKY MIN. 80cm, PONECHAT ZALOŽENÝ PROTÁHOVACÍ VODIČ!
- 3


3

TRASA NOVÉHO KABELOVÉHO VEDENÍ PRO DA - 2ks KABELŮ CYKY J5x50mm ULOŽENO V PROSTUPU DO STÁVAJÍCÍ ŠACHTY MÍSTNOSTI DA A DÁLE DO ROZVADĚČE AUTOMATIKY SOUSTROJÍ V PŮVODNÍCH TRASÁCH STROJOVNY DA POD PODLAHOU. NASPOJKOVÁNO NA PŮVODNÍ KABELY PŘELOŽENÉ DO NOVÉ TRASY 2 - 2 VE VÝKOPU PŘED STÁVAJÍCÍ STROJOVNOU DA.
- NOVÉ OSAZENÉ KABELOVÉ SPOJKY PRO CELOPLASTOVÉ KABELY CYKY - NASPOJKOVÁNÍ PŮVODNÍCH PŘELOŽENÝCH KABELŮ Z BUDOVY MORFOLOGIE NA NOVÉ KABELY VE STROJOVNĚ DA.


POZNÁMKA:

ÚPRAVU PROSTUPŮ DO STÁVAJÍCÍHO OBJEKTU MORFOLOGIE VČ. ÚPRAVY STÁVAJÍCÍ PODLAHOVÉ ŠACHTY VE STROJOVNĚ DIESELAGREGÁTU JE SOUČÁSTÍ DODÁVKY STAVBY. MEZI STÁVAJÍCÍ ŠACHTOU V MÍSTNOSTI NÁHRADNÍHO ZDROJE A SVORKOVNICÍ ROZVADĚČE R-NZ (OSAZEN V KAPOTÁŽI SOUSTROJÍ) - BUDOU PRO PROSTUP KABELŮ POUŽITY STÁVAJÍCÍ CHRÁNIČKY (AROT DN 110mm) V PODLAŽE MÍSTNOSTI DIESELAGREGÁTU BEZ STAVEBNÍCH ÚPRAV. ODPOJENÍ A NÁSLEDNÉ OPĚTOVNÉ PŘIPOJENÍ KABELŮ VE VSTUPNÍ SVORKOVNICI SOUSTROJÍ NÁHRADNÍHO ZDROJE PROVEDE SMLUVNÍ SERVIS DA (POWERBRIDGE), PO DOKONČENÍ A KOMPLETACI PROVEDE FUNKČNÍ ZKOUŠKU SOUSTROJÍ PŘI VÝPADKU SÍTĚ S PROTOKOLÁRNÍM ZÁZNAMEM.

SCHEMATICKÝ ŘEZ A-A

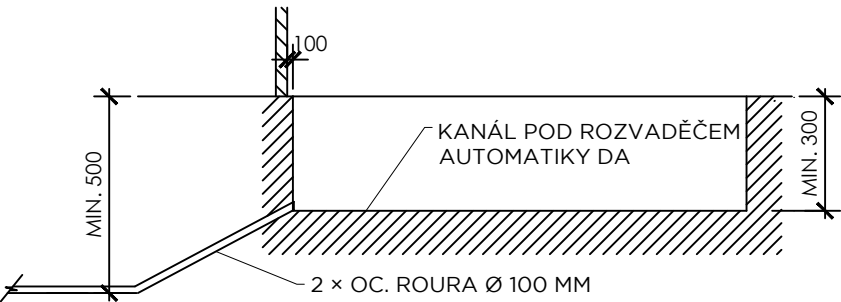

SCHEMATICKÝ ŘEZ B-B

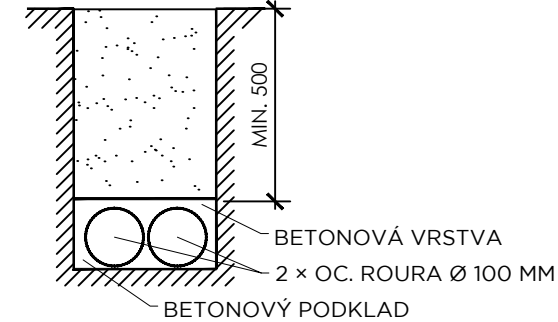

LEGENDA ČAR

- JEDNOTNÁ KANALIZACE
- SPLAŠKOVÁ KANALIZACE
- INFEKČNÍ KANALIZACE
- DEŠŤOVÁ KANALIZACE
- VODOVOD

LEGENDA BAREV

- STÁVAJÍCÍ SÍŤ KANALIZACE/VODOVOD (DRUH DLE LEGENDY ČAR)
- NOVÁ SÍŤ KANALIZACE (DRUH DLE LEGENDY ČAR)
- PILOTY ZAJIŠTĚNÍ STAVEBNÍ JAMY

POZNÁMKY:

* SÍŤ, ZAJIŠTĚNÍ STAVEBNÍ JAMY A PILOTY JSOU ZAKRESLENY POUZE INFORMATIVNĚ, PODROBNĚ VIZ SAMOSTATNÉ PROJEKTY (D 101.02, D 201.03, D 204 A D 205).


KOMPLEXNÍ SIMULAČNÍ CENTRUM MU

Investor	MASARYKOVA UNIVERZITA
Generální dodavatel	Sdružení PSJ, a.s. + IDPS s.r.o. + OHL ŽS, a.s.
TDI	INVIN s. r. o.
Generální projektant	AID team a.s.
Průmysl zpracovatel	



Revize	
00	2018 - 09 - 14
01	2018 - 10 - 05 ÚPRAVA TRASY VALÁŠEK
02	
03	

Vypracoval	Ing. Vítězslav VALÁŠEK
Ved. projektant	Ing. Vítězslav VALÁŠEK

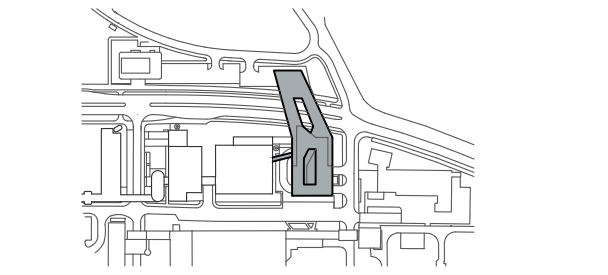

±0,000 = 275,900 BPV

Číslo zakázky	3413 - 30
Stavba	SIM
Stupeň	RDS
Název PS - SO	D 201 - PŘÍPRAVA ÚZEMÍ
Část	05 - PŘELOŽKA TRASY KABELU OD DA

Název výkresu	PŮDORYS TRASY PŘELOŽKY KABELU OD DA
Datum	2018 - 10 - 05
Formát	6 x A4
Měřítko	1:100

stavba	stupeň	číslo PS - SO	část	výkres	revize
SIM	RDS	D 201	05	002	01