
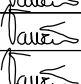
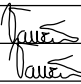
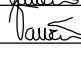


TYP PROVEDENÍ: SKŘÍŇOVÝ
 KRYTÍ V UZAVŘ. STAVU: IP40/IP00
 KRYTÍ V OTEVŘ. STAVU: IP 20
 ROZMĚRY: 1025x1880x250mm (š. x v. x hl.)
 DĚLENÍ: —
 NÁTĚR: STANDARDNÍ
 OBSLUHA: PRAC. POUČENÝMI
 PŘÍVOD(Y): ZDOLA
 VÝVODY: NAHORU
 NAPĚŤOVÁ SOUSTAVA: 3NPE~ 50Hz, 400/230V, TN-C-S

 OCHRANA: SAMOČINNÝM ODPOJENÍM OD ZDROJE
 DLE ČSN 33 2000-4-41

| | | | | |
|--------|-----------|----------------------|---|--|
| 04 | 27.3.2013 | IVANA DĚDKOVÁ |  | DOPLNĚNÍ VÝVODŮ PRO CHLADICÍ JEDNOTKY |
| 03 | 20.7.2005 | ING. JAROMÍR VANŽURA |  | DOKUMENTACE SKUTEČNÉHO PROVEDENÍ STAVBY |
| 02 | 29.3.2005 | ING. JAROMÍR VANŽURA |  | OPRAVENÍ DOKUMENTACE DLE PŘÍPOMÍNEK K 21. 3.2005 |
| 01 | 16.2.2005 | ING. JAROMÍR VANŽURA |  | DOKONČENÍ DOKUMENTACE DLE PŘÍPOMÍNEK K 2.2.2005 |
| REVIZE | DATUM | JMÉNO, PODPIS | | POPIS REVIZE |



UKB-0-RD-D-302.2-10-012-04

| | | |
|---|--|---|
|  |  | SDRUŽENÍ ILBIT OLOMOUCKÁ 174, 627 00 BRNO |
|---|--|---|

| | | | |
|---------------|------------|------------|---|
| JAROMÍR ČERNÝ | KAREL TUZA | PETR UHLÍŘ |  |
|---------------|------------|------------|---|

| | | | |
|--|---|---|---------------------------------------|
| HL.INŽ.PROJEKTU STANISLAV KURA  | PŘÍMÝ ZPRACOVATEL HIP – JAROMÍR KUŽELA | CENTROPROJEKT ZLÍN a.s. ŠTEFÁNIKOVA 167 760 30 ZLÍN  | ZODP.PROJEKTANT ING. VÁCLAV ROKYTA |
| | | | VYPRACOVAL ING. JAROMÍR VANŽURA |
| INVESTOR MASARYKOVA UNIVERZITA V BRNĚ | | | |
| STAVBA MASARYKOVA UNIVERZITA V BRNĚ UNIVERZITNÍ KAMPUS BOHUNICE – ILBIT ČÁST D. SO 302.2. PAVILON ILBIT – A3 10. ELEKTROINSTALACE | STUPEŇ | | RD |
| | DATUM | | 11/2004 |
| | POČET A4 | | 12 A4 |
| | Č. ZAKÁZKY | | 3081-25-000-00 |
| | ARCH.EÍ/SLO | | BLJ/E/314 |
| NÁZEV VÝKRESU | MĚŘÍTKO | ČÍSLO VÝKRESU | REVIZE |
| ROZVÁDĚČ 3RMS01 | N | 012 | 04 |

POHLED

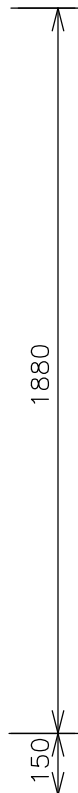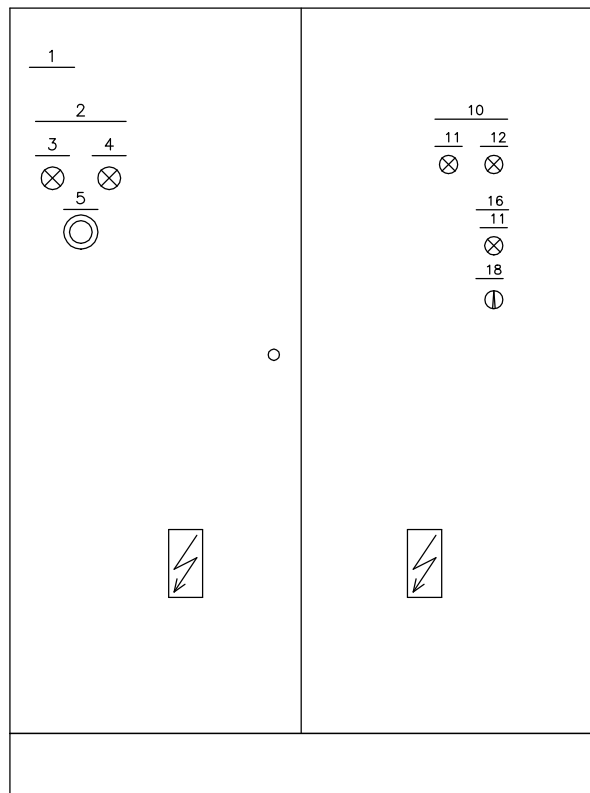


| Č.štitku | Označení přístroje | Text |
|----------|--------------------|----------------------------|
| 1 | – | "3RMS01" |
| 2 | – | "HLAVNÍ PŘÍVOD – SÍŤ" |
| 3 | HL01 | "POD NAPĚTÍM" |
| 4 | HL01/1 | "VYPNUTO" |
| 5 | SB01/1 | "VYP." |
| | | "VYP." |
| 10 | – | "VENTILACE SKLAD HOŘLAVIN" |
| 11 | HL1141, HL119 | "CHOD" |
| 12 | HL1142 | "PORUCHA" |
| 16 | – | ČERPADLO VZT JEDNOTKY |
| 17 | – | REZERVA |
| 18 | SA119 | "R–O–D" |

POZNÁMKA

- 1) SHORA A ZESPODU KRYTÍ IP00 (VÝŘEZ PRO VYVEDENÍ KABELŮ)
- 2) ROZVÁDĚČ BUDE OSAZEN DO "NIKY" OPATŘENÉ PROTIPOŽÁRNÍMI DVEŘMI
- 3) ROZVÁDĚČ ODSADIT (NA PODPĚRY) OD STĚNY DO VZDÁLENOSTI MIN. 100mm (PROSTOR PRO VERTIKÁLNÍ ROZVODY).


UKB-0-RD-D-302.2-10-012-03

| | | | | | | | |
|--|-------------------------|------------|--|-------------------------|----|------|----|
| <div><div>CENTROPROJEKT ZLÍN a.s.</div><div>ŠTEFÁNIKOVA 167</div><div>760 30 ZLÍN</div><div></div><div>CENTROPROJEKT</div></div> | ROZVADĚČ 3RMS01 | | | LIST Č.: 2 LISTŮ: 12 | | | |
| | OBJ.Č.,PJ: SO | ZAK.ČÍSLO: | AKCE: MASARYKOVA UNIVERZITA V BRNĚ–KAMPUS | ARCH.K. | P. | Č.V. | D. |
| | PROVEDL: ING.VANŽURA | DATUM: | STAVEBNÍK: MASARYKOVA UNIVERZITA V BRNĚ | | | | |
| | | | | E | | | |

| | |
|----------|----------|
| HL011 | HL012 |
| ⊗ HIS-99 | ⊗ HIS-99 |
| 230V | 230V |
| BILA | ZELENA |

SB01
OFNN-02
230V
© "CERVENÝ HŘB"


3NPE AC 50Hz 400/230V / TN-C-S

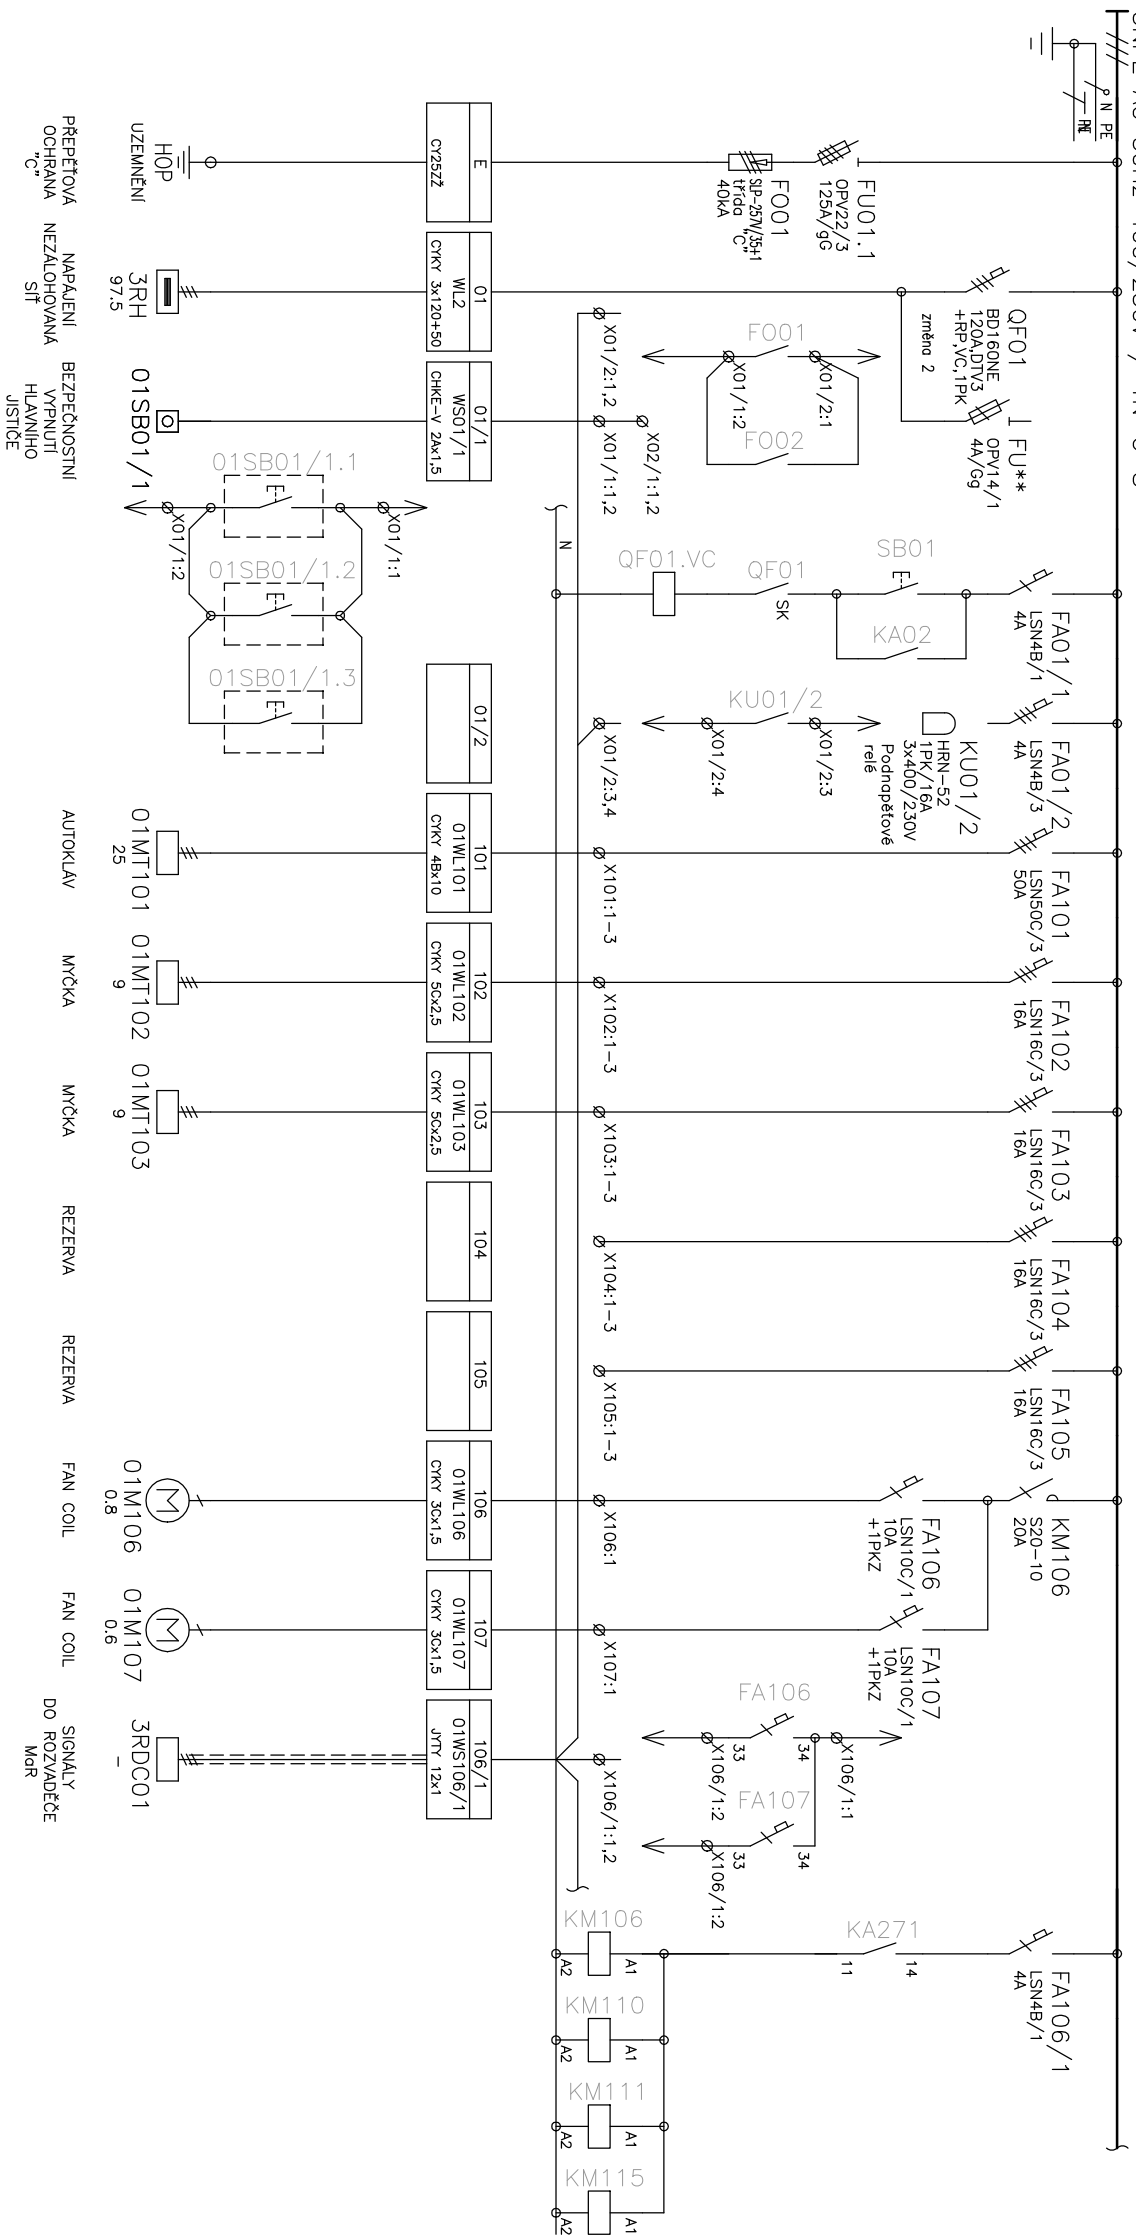

POZNÁMKA:

1) OBSAŽENO V PROJEKTU PJ 201.2.4

1) UKB-0-RD-D-302.2-10-012-03

| | | | | | | |
|---|------------|--|-----------------|---------|----|------------|
| <div><div>CENTROPROJEKT ZLÍN a.s. STĚPÁNKOVA 167 760 30 ZLÍN</div></div> | | | ROZVADĚČ 3RMS01 | | | LIST Č.: 3 |
| OBJ.Č., P.J.: SO | ZAK.ČÍSLO: | AKCE: MASARYKOVA UNIVERZITA V BRNĚ – KAMPUS | ARCH.K. | P. Č.Y. | D. | |
| PROVEDL: ING. VÁNŽURA | DATUM: | STAVEBNÍK: MASARYKOVA UNIVERZITA V BRNĚ | E | 012 | | |

66-99


100

66-5118-99 [illegible]REVIZE
26.3.2013

UKB-0-RD-D-302.2-10-012-03

REVIZE
26.3.2013

| | | | |
|--|------------|---------------------------------------|-------|
| CENTROPROJEKT ZLÍN o.s. ŠTEFANIKOVA 16/7 760 30 ZLÍN | | LIST Č.: 4 LISTU: 12 | |
| ROZVADĚČ 3RMS01 | | | |
| OBJ.Č., P.J: | ZAK.ČÍSLO: | AKCE: | |
| SO | | MASARYKOVA UNIVERZITA V BRNĚ – KAMPUS | |
| PROVEDL: | DATUM: | STAVEBNÍK: | |
| ING.VANZLURA | | MASARYKOVA UNIVERZITA V BRNĚ | |
| | | | E 012 |


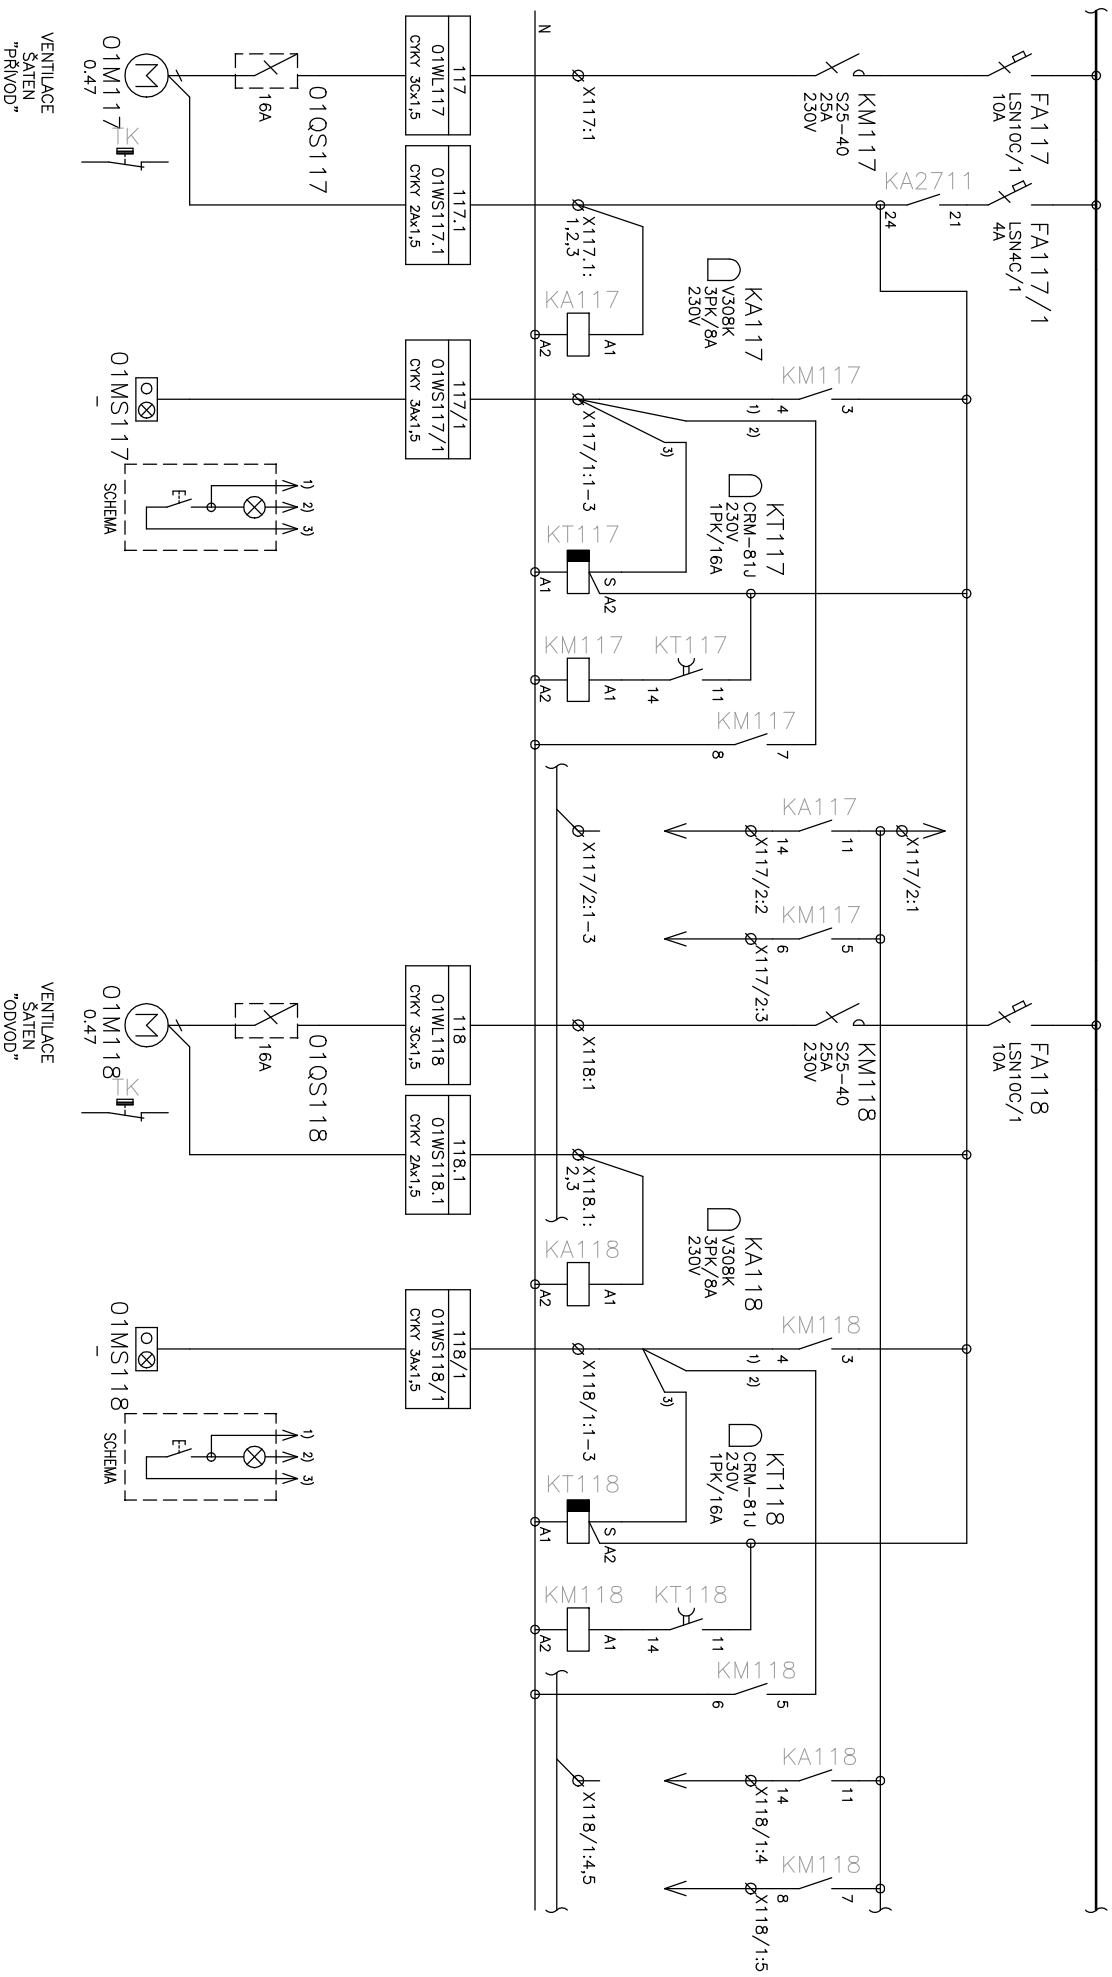


| | | | | | | | |
|--|--|-------------------|--|---|--|-------------------------|--|
| CENTROPROJEKT ZLÍN a.s. ŠTEFÁNKOVA 167 760 30 ZLÍN | | | | ROZVADĚČ ŽRMS01 | | LIST Č.: 5 LISTŮ: 12 | |
| OBJ. Č., P.J.: SO | | ZAK. ČÍSLO: AKCE: | | MASÁŘYKOVA UNIVERZITA V BRNĚ-KAMPUS | | ARCH. K. P. Č.Y. | |
| PROVEDL.: ING. VÁNČURA | | DATUM: | | STAVEBNÍK: MASÁŘYKOVA UNIVERZITA V BRNĚ | | D. | |
| | | | | | | E 012 | |


UKB-0-RD-D-302.2-10-012-03


SA119
OTNAA--03
230V
ČERNÝ

HL119
HIS--99
230V
ZELENÁ

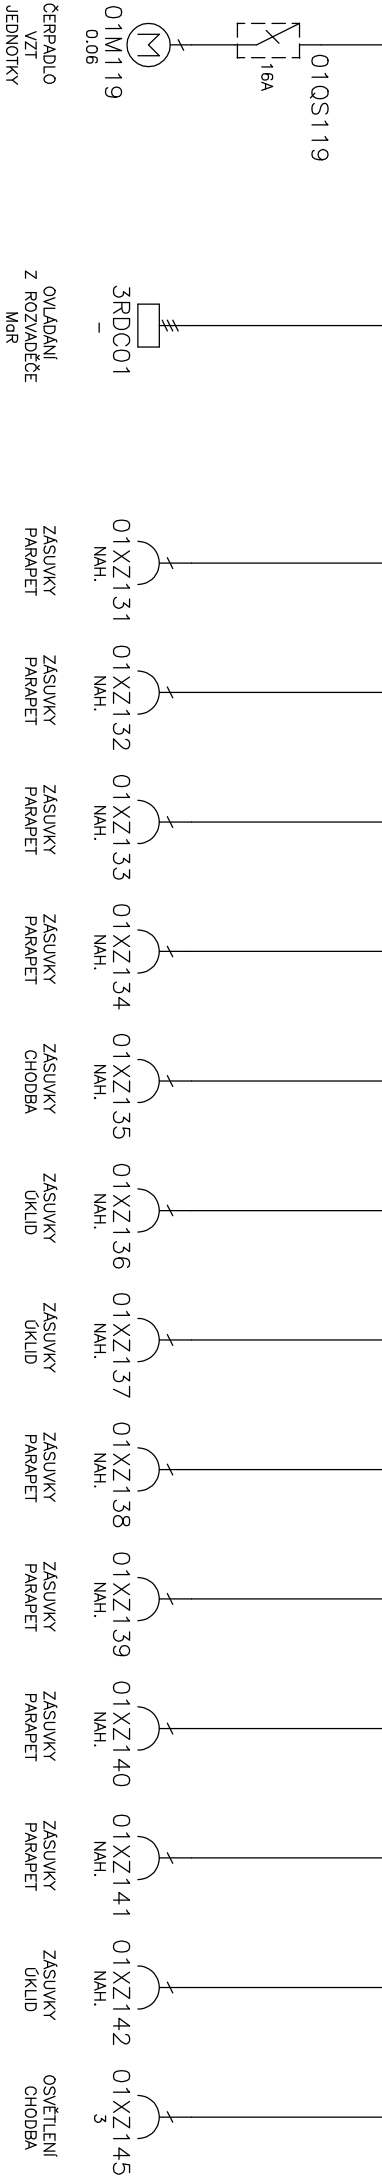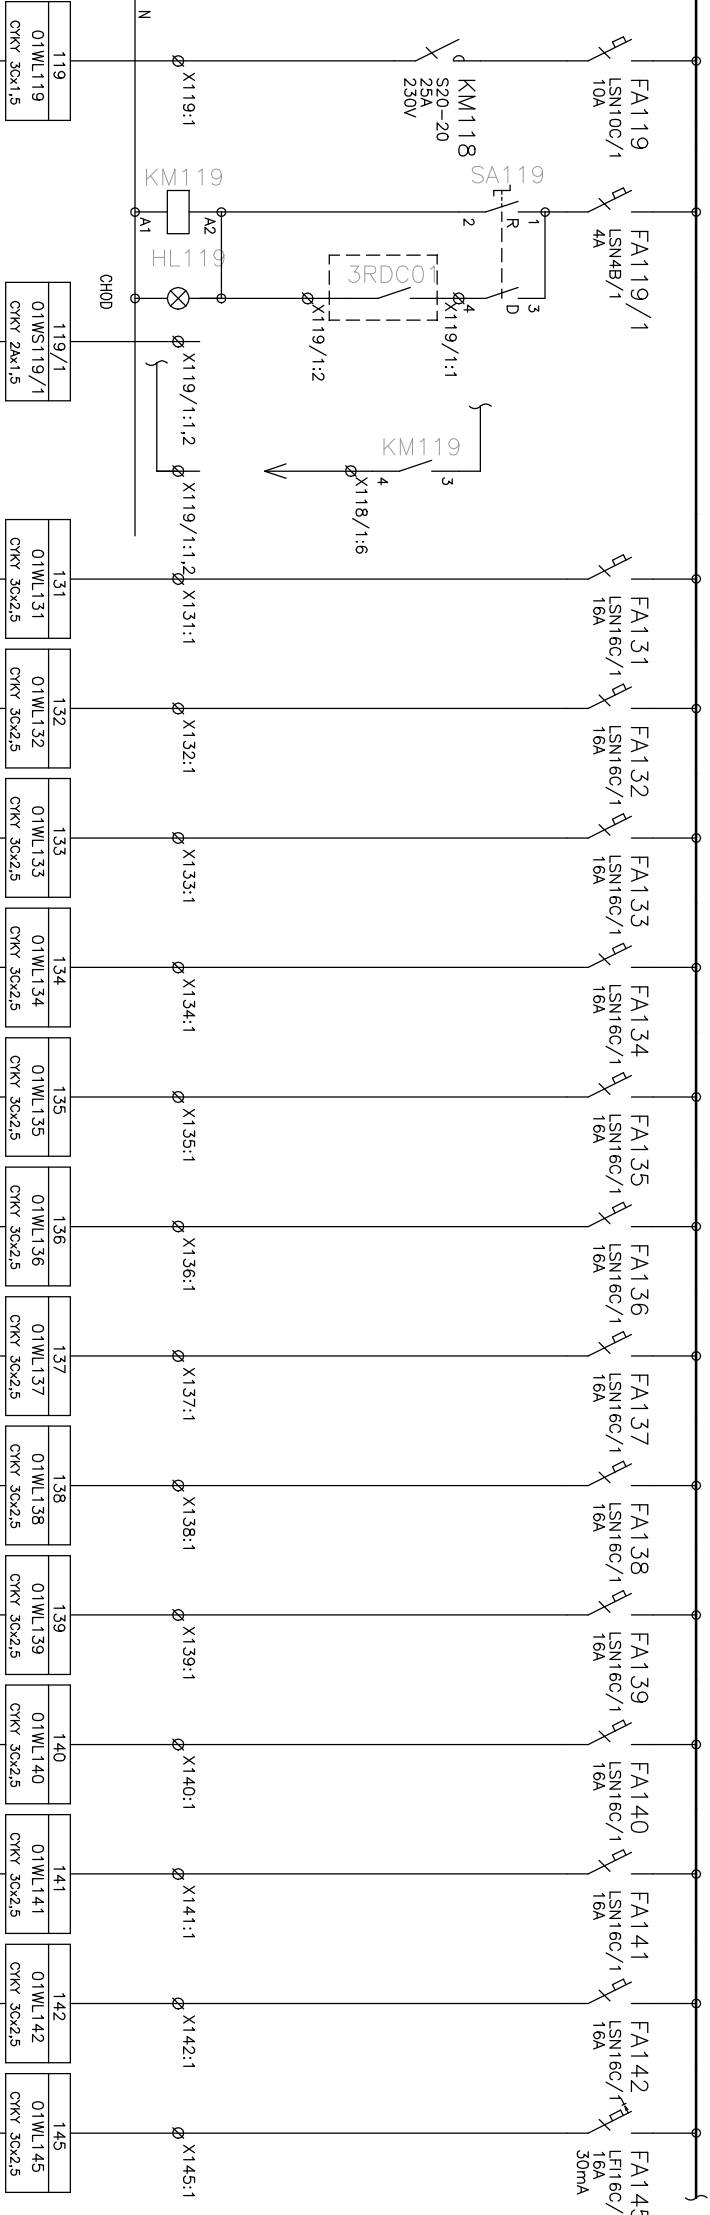

UKB-0-RD-D-302.2-10-012-03

| | | | | | |
|--|--|------------|--|---|--|
| <div><div>CENTROPROJEKT a.s. ŠTEFÁNKOVA 167 760 30 ZLÍN</div></div> | | | | LIST Č.: 6 | |
| ROZVADĚČ 3RMS01 | | | | LISTŮ: 12 | |
| OBJ.Č.:Pj: SO | | ZAK.ČÍSLO: | | AKCE: | |
| PROVEDL: ING.VANŽURA | | DATUM: | | MASÁRYKOVA UNIVERZITA V BRNĚ-KAMPUS | |
| | | | | STAVEBNÍK: MASÁRKOVA UNIVERZITA V BRNĚ | |
| | | | | ARCH.K. P. Č.Y. D. | |
| | | | | E 012 | |

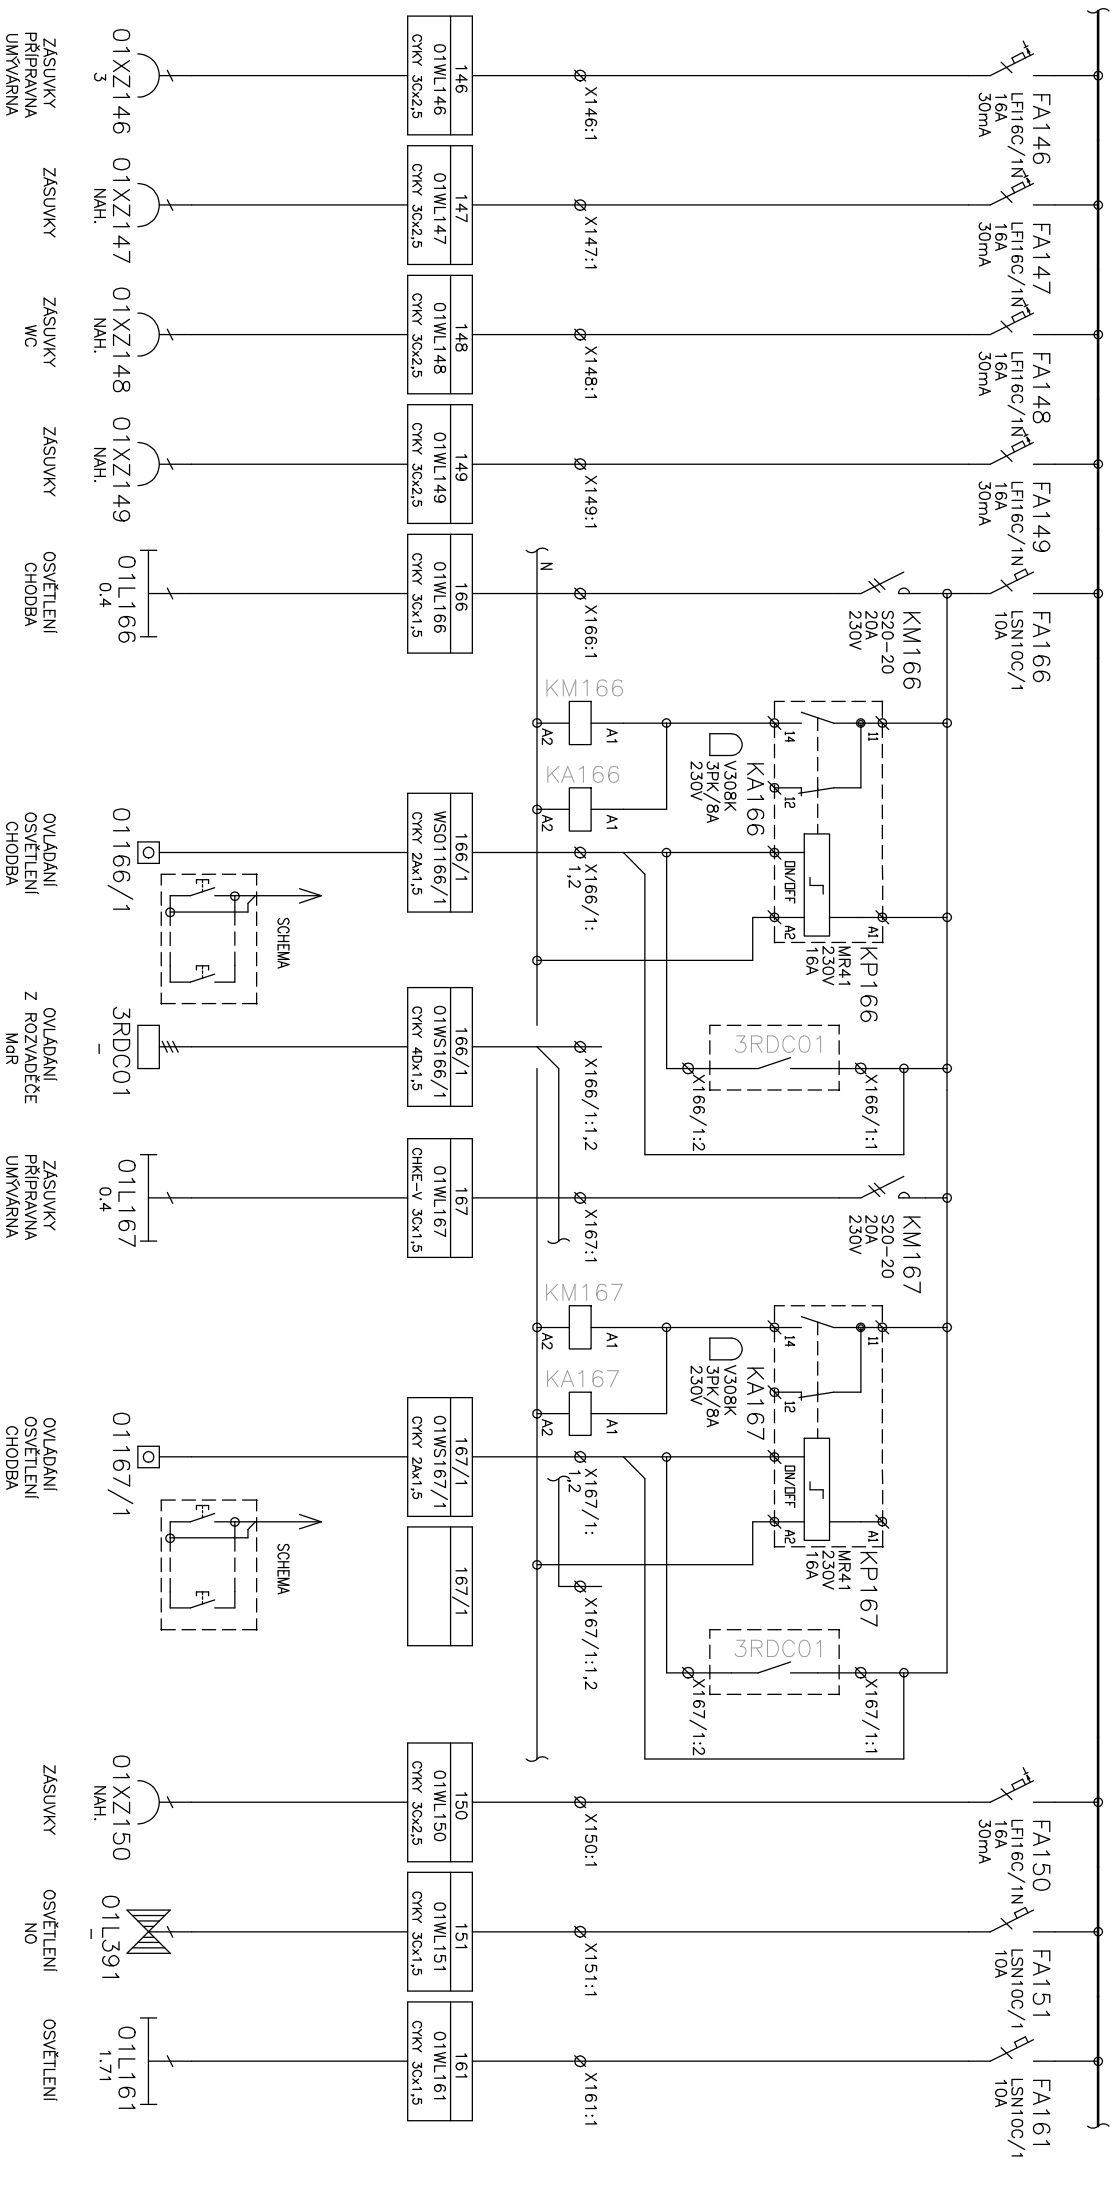

| | | | | | | | | | | | | | | | | | | |
|----------------------------------|-----------------|---------------|-----------------|---------------------|--------------|-----------------|-----------------|-----------------|---------------|---------|---------------------------------|----------------------------------|---------------------------------|---------------------------------|-------|-----------------|--------|----------------|
| ZÁSUVKY PŘÍPRAVNA UMÝVÁRNA | ZÁSUVKY NAH. | ZÁSUVKY WC | ZÁSUVKY NAH. | OSVĚTLENÍ CHODBA | 01XZ146 3 | 01XZ147 NAH. | 01XZ148 NAH. | 01XZ149 NAH. | 01L166 0,4 | 01166/1 | 166/1 WSO1166/1 CNY 2x1,5 | 166/1 01WS166/1 CNY 4Dx1,5 | 167 01WL167 CHKE-V 3Cx1,5 | 167/1 01WS167/1 CNY 2x1,5 | 167/1 | 01XZ150 NAH. | 01L391 | 01L161 1,71 |
| ZÁSUVKY PŘÍPRAVNA UMÝVÁRNA | ZÁSUVKY NAH. | ZÁSUVKY WC | ZÁSUVKY NAH. | OSVĚTLENÍ CHODBA | 01XZ146 3 | 01XZ147 NAH. | 01XZ148 NAH. | 01XZ149 NAH. | 01L166 0,4 | 01166/1 | 166/1 WSO1166/1 CNY 2x1,5 | 166/1 01WS166/1 CNY 4Dx1,5 | 167 01WL167 CHKE-V 3Cx1,5 | 167/1 01WS167/1 CNY 2x1,5 | 167/1 | 01XZ150 NAH. | 01L391 | 01L161 1,71 |

CENTROPROJEKT ZLÍN a.s.
ŠTEFANIKOVA 167
760 30 ZLÍN


ROZVADĚČ 3RMS01

OBU.Č.,P.U: ZAK.ČÍSLO: AKCE: MASÁŘSKOVÁ UNIVERZITA V BRNĚ-KAMPUS
PROVEDL: ING.VANŽURA STAVEBNÍK: MASÁŘSKOVÁ UNIVERZITA V BRNĚ


LIST Č.: 7
LISTŮ: 12

ARCH.K. P. Č.Y. D.
E 012

UKB-0-RD-D-302.2-10-012-03

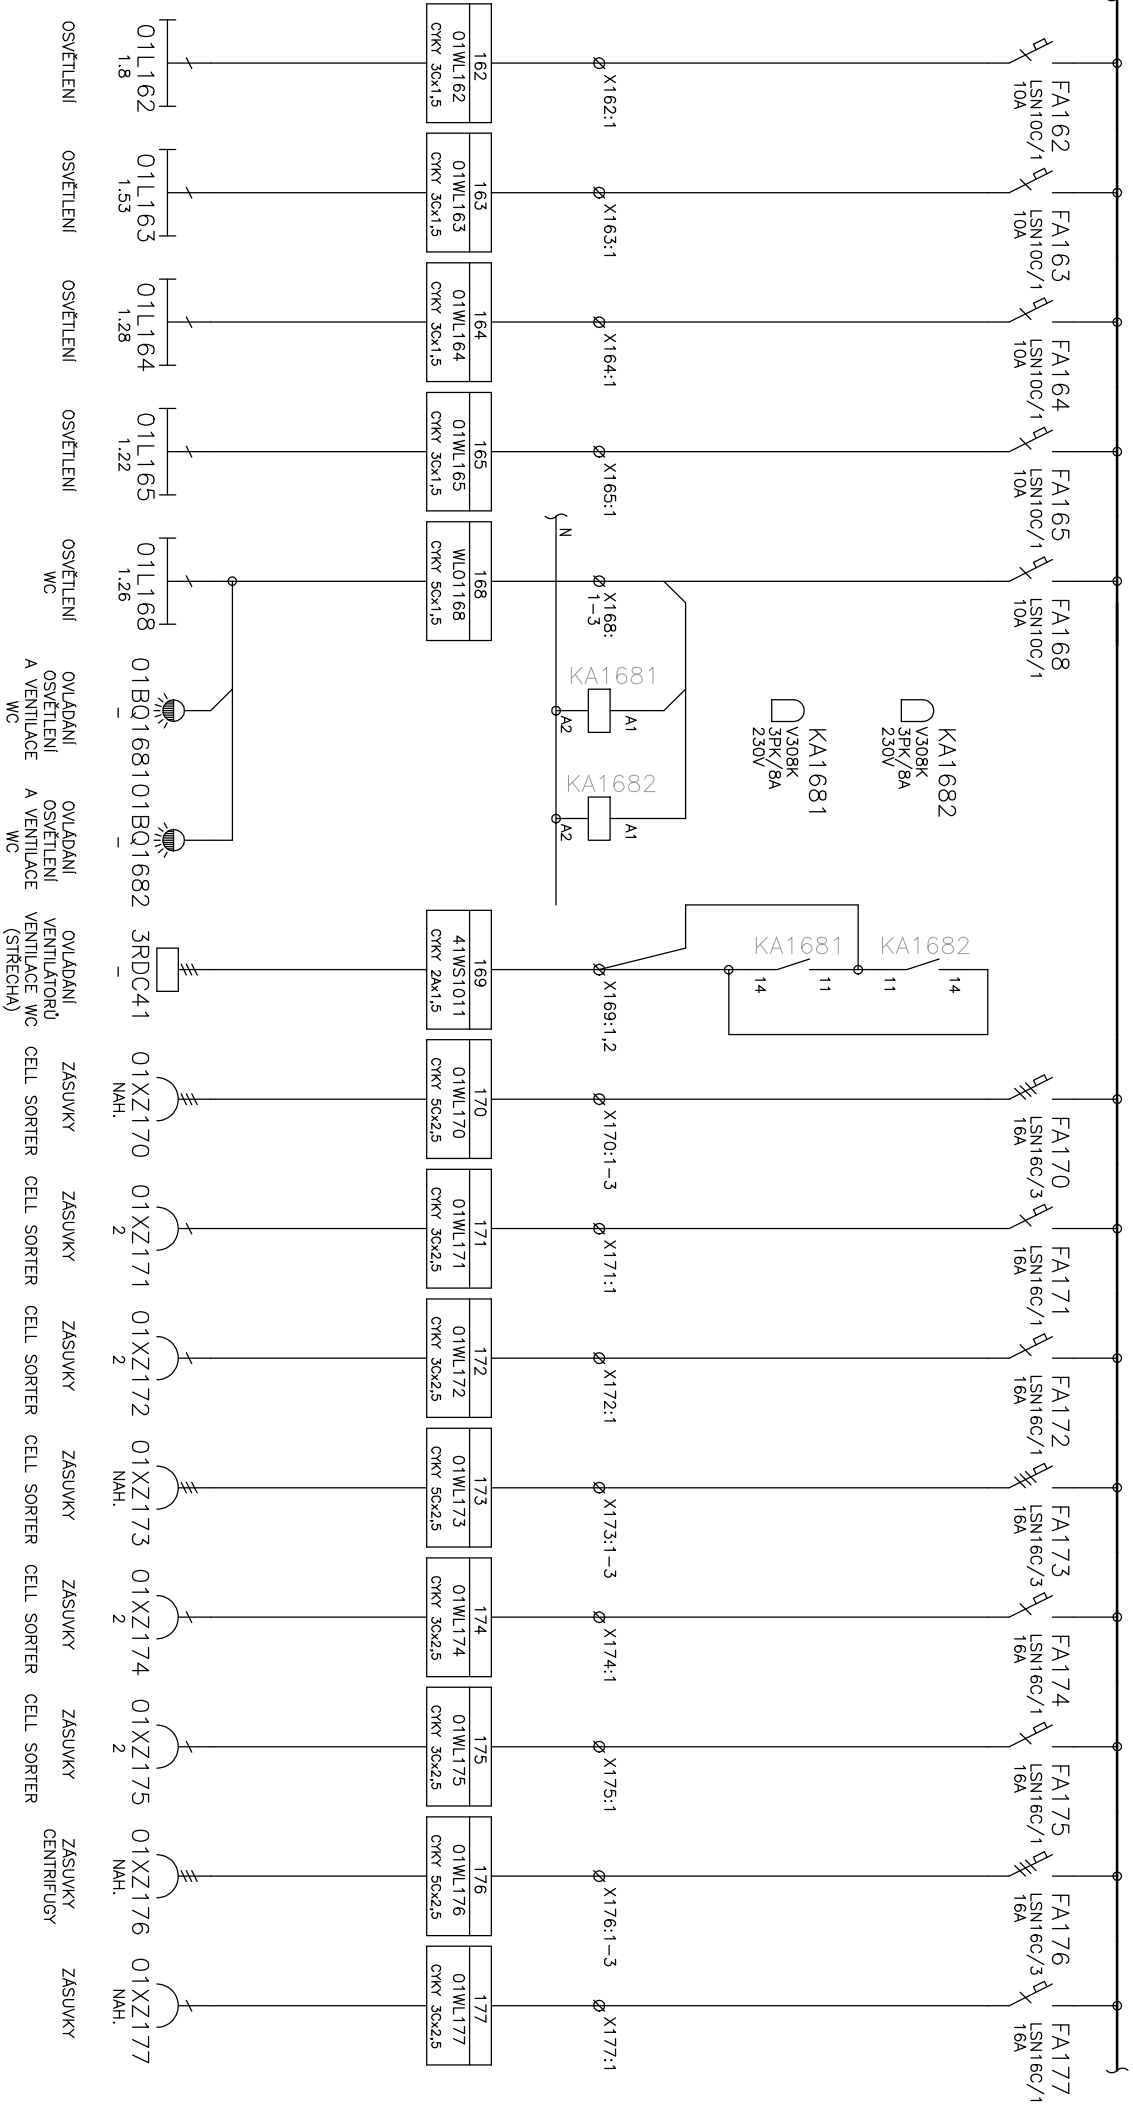

| | | | | | | | |
|--|--|--|--|------------------------------------|--|--|--|
| POZNÁMKA: | | | | 1) OBSAŽENO V PROJEKTU PJ 201.2.4 | | | |
| UKB-0-RD-D-302.2-10-012-03 | | | | 1) | | | |
| CENTROPROJEKT ZLÍN a.s. ŠTEFÁNKOVA 167 760 30 ZLÍN | | | | ROZVADĚČ 3RMS01 | | | |
| OBUČ.PJ: | | | | ZAK.ČÍSLO: | | | |
| SO | | | | AKCE: | | | |
| PROVEDL: | | | | MASÁŘKOVA UNIVERZITA V BRNĚ-KAMPUS | | | |
| ING.VANŽURA | | | | STAVEBNÍK: | | | |
| DATUM: | | | | MASÁŘKOVA UNIVERZITA V BRNĚ | | | |
| LIST Č.: 8 | | | | LSTŮ: 12 | | | |
| ARCH.K. | | | | P. Č.Y. | | | |
| E 012 | | | | D. | | | |

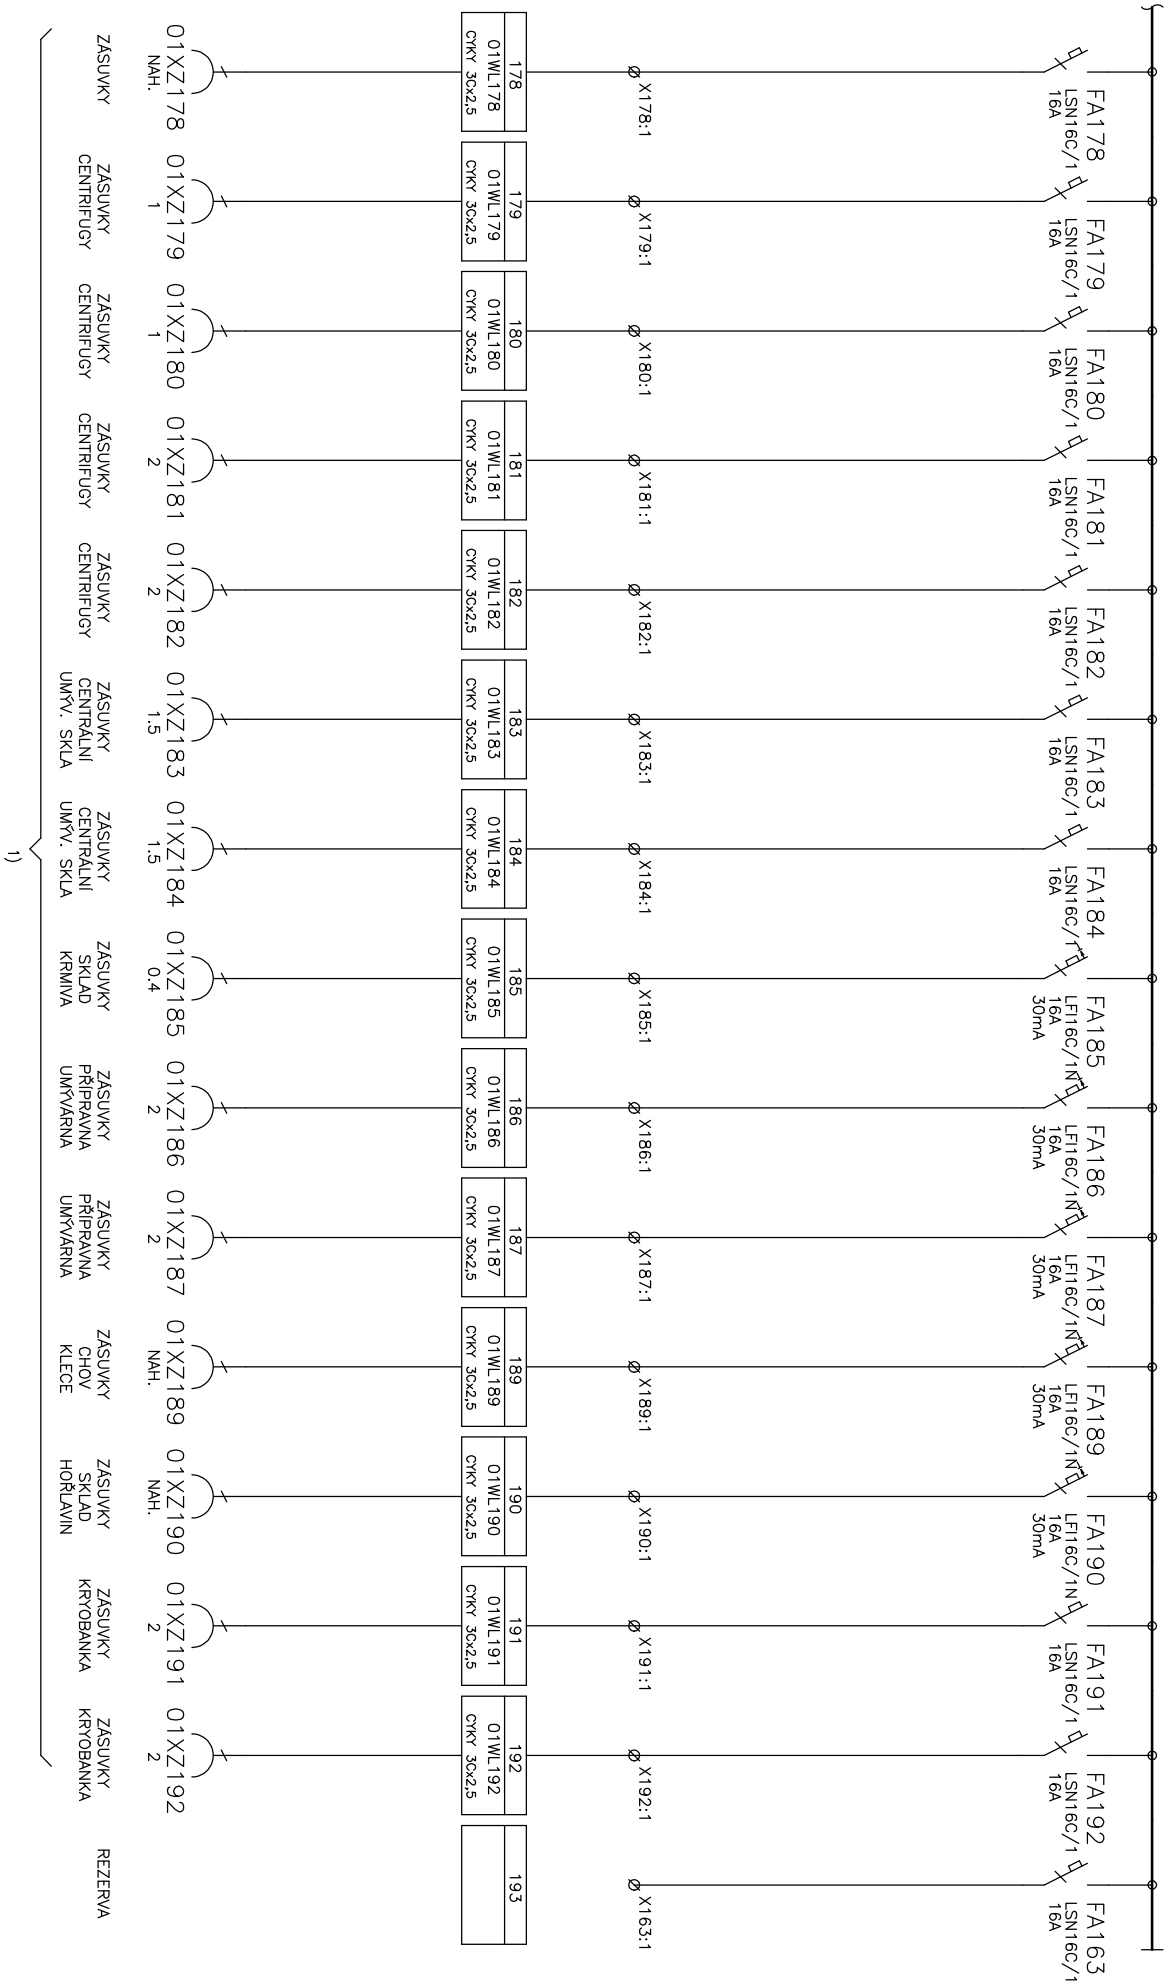


POZNÁMKA:

1) OBSAŽENO V PROJEKTU PJ 201.2.4


UKB-0-RD-D-302.2-10-012-03


| | | | | | | | | | |
|--|--|------------|--|-----------------|--|-------------------------------------|--|-----------------|--|
| <div><div><div></div><div>CENTROPROJEKT ZLÍN a.s. ŠTEFÁNKOVA 167 760 30 ZLÍN</div><div>CENTROPROJEKT</div></div></div> | | | | ROZVADĚČ ŽRMS01 | | | | LIST Č.: 9 | |
| OBU.Č.,PJ: | | ZAK.ČÍSLO: | | AKCE: | | MASARYKOVA UNIVERZITA V BRNĚ-KAMPUS | | LISTUJ.: 12 | |
| PROVEDL: | | DATUM: | | STAVEBNÍK: | | MASARYKOVA UNIVERZITA V BRNĚ | | ARCH.K. P. Č.V. | |
| ING.VANŽURA | | | | KLECE | | HORLAVIN | | E 012 | |
| | | | | | | | | D. | |

3NPE AC 50HZ 400/230V / TN--C-S

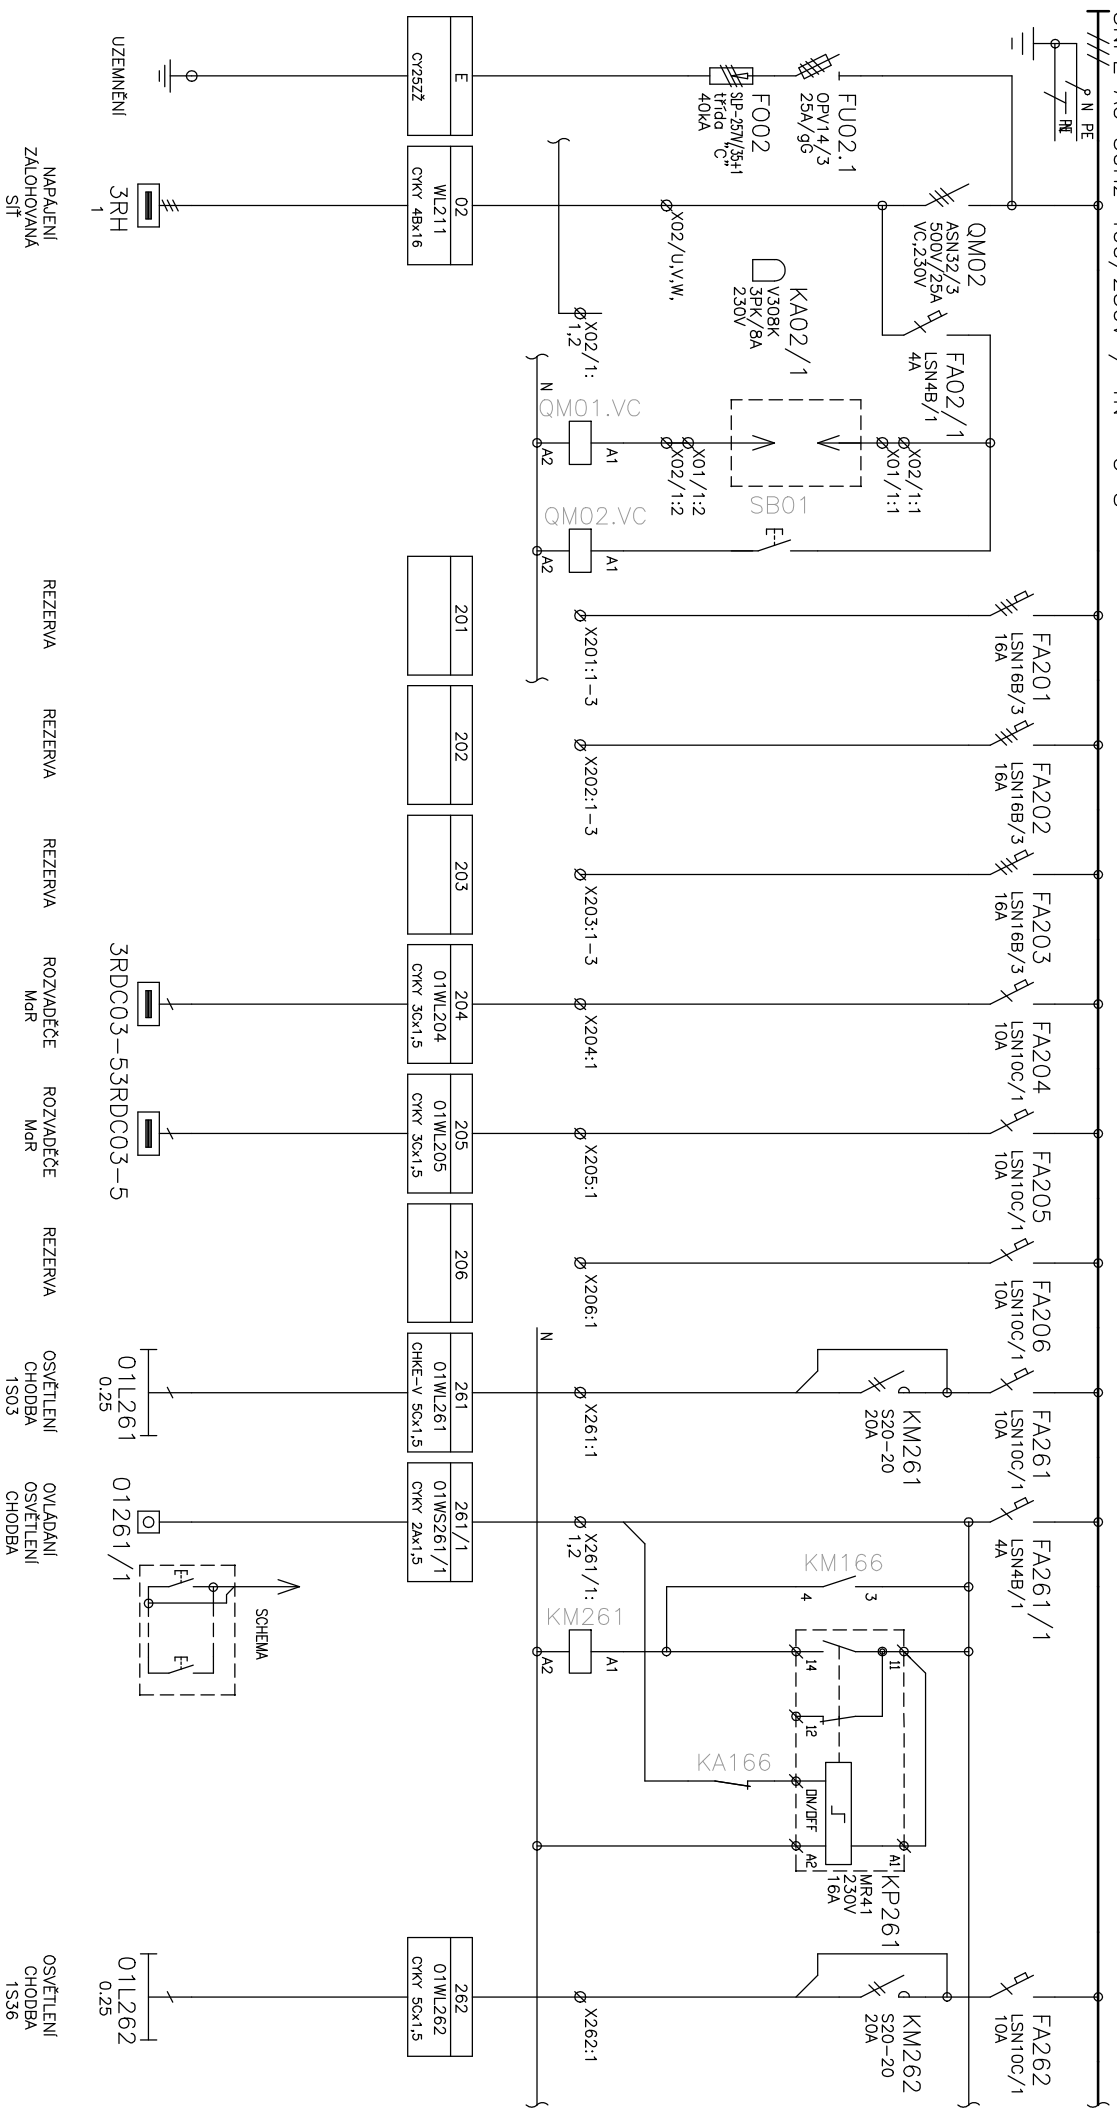

UKB-0-RD-D-302.2-10-012-03

| | | | | | |
|--|------------|---|----------|--------------------------|----|
|  <p>CENTROPROJEKT ZLÍN a.s. ŠTEFÁNIKOVA 167 760 30 ZLÍN</p> | | | | LIST Č.: 10 LISTŮ: 12 | |
| ROZVADĚČ 3RMS01 | | | | | |
| OBUČ. PŮ. SO | ZAK.ČÍSLO: | AKCE: MŠARSKÝHO UNIVERZITA V BRNĚ – KAMPUS | ARCH. K. | P. Č. V. | D. |
| PROVEDL: ING. JAN ZURA | DATUM: | STAVEBNÍK: MŠARSKÝHO UNIVERZITA V BRNĚ | E | 012 | |

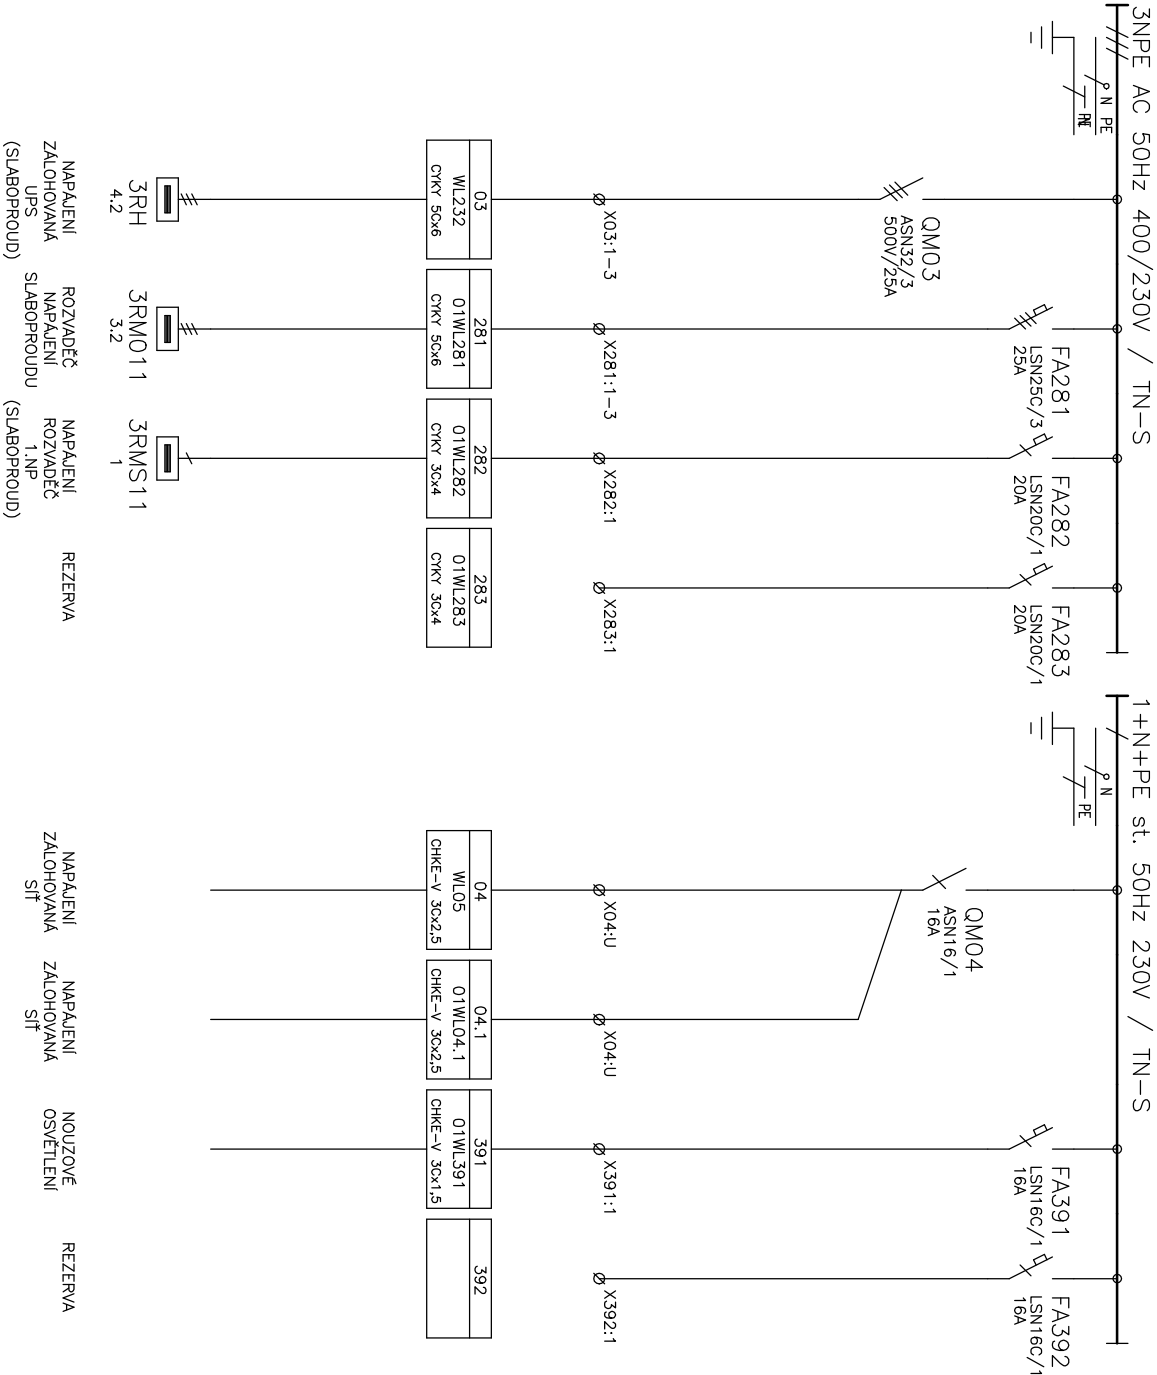

UKB-0-RD-D-302.2-10-012-03

| | | | | | | | |
|--|--|------------|--|-------------------------------------|--|-----------------|--|
| CENTROPROJEKT ZLIN a.s. ŠTEFÁNKOVA 167 760 30 ZLIN | | | | ROZVADEČ 3RMS01 | | LIST Č.: 12 | |
| OBUČ.PJ: | | ZAK.ČÍSLO: | | AKCE: | | LISTUJ.: 12 | |
| SO | | | | MASARŮKOVA UNIVERZITA V BRNĚ-KAMPUS | | ARCH.K. P. Č.Y. | |
| PROVEDL: | | DATUM: | | STAVEBNÍK: | | D. | |
| ING.VANŽURA | | | | MASARŮKOVA UNIVERZITA V BRNĚ | | E 012 | |