



POHLED JIŽNÍ m1:150

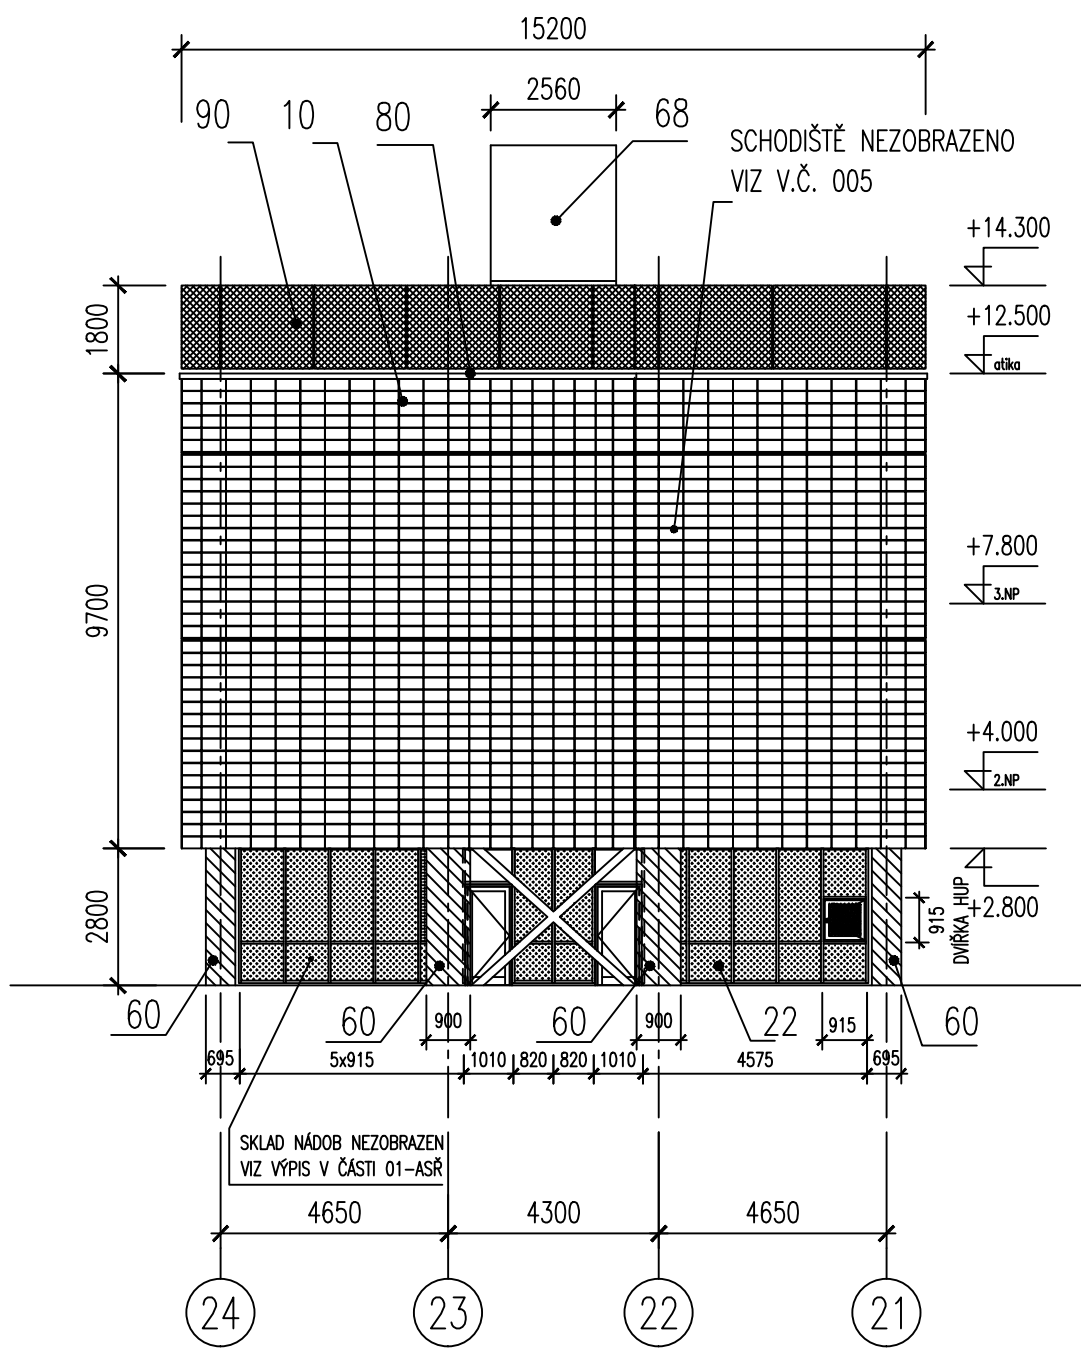

POHLED VÝCHODNÍ m1:150

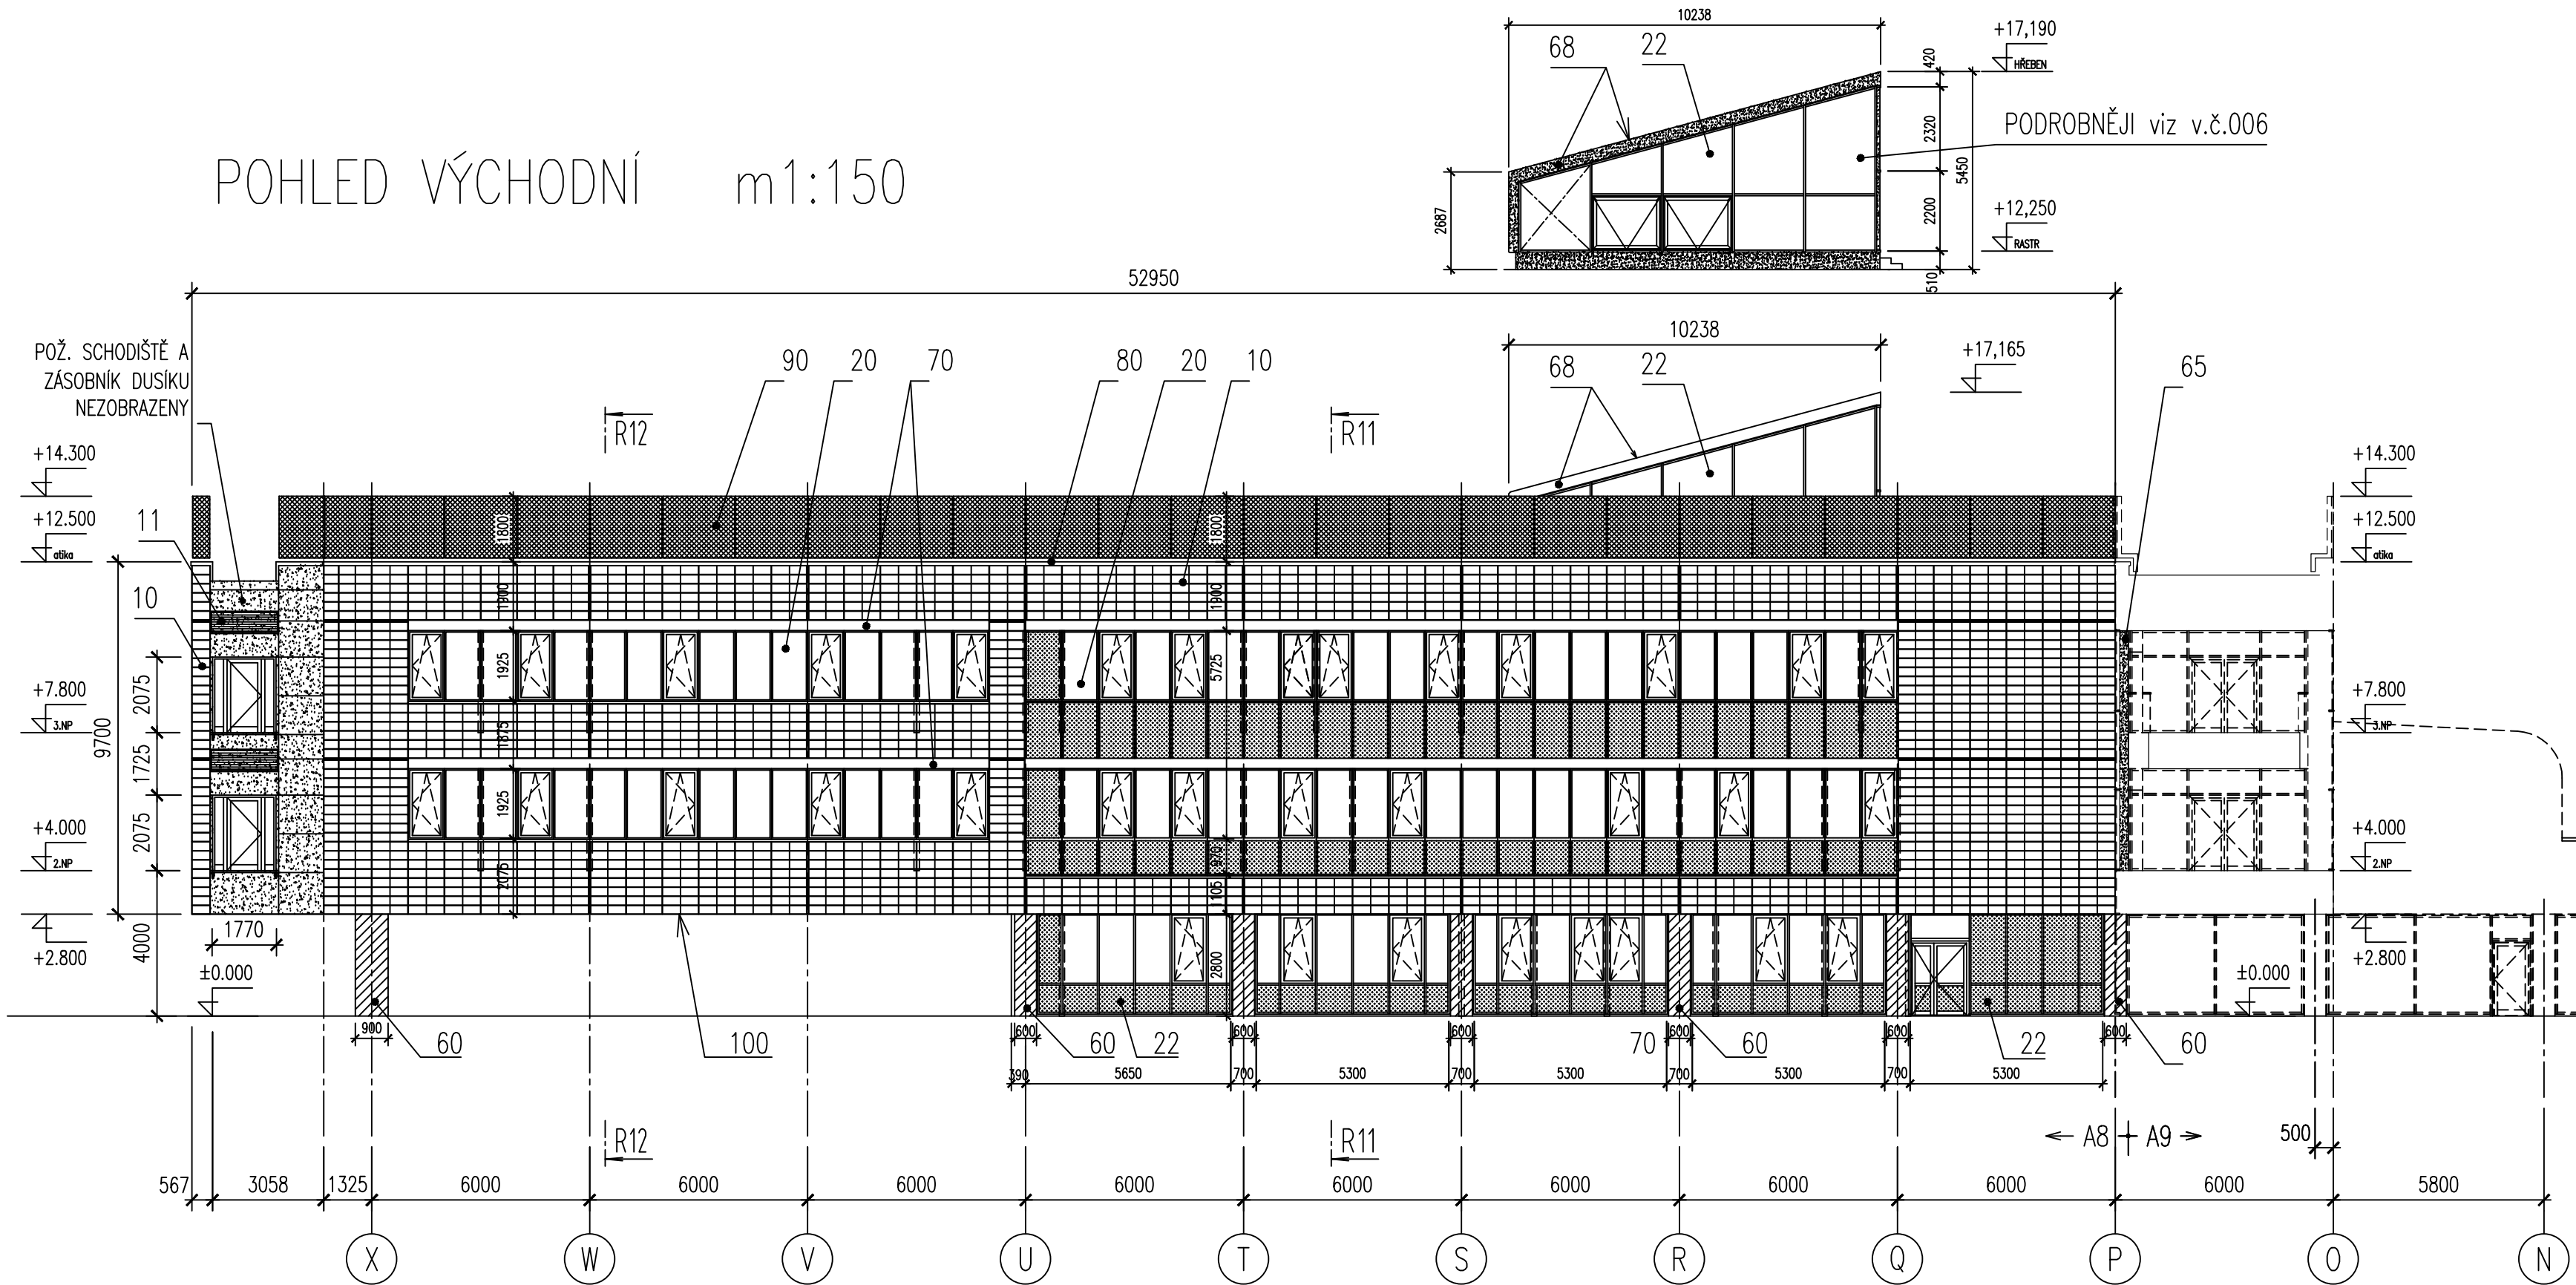


LEGENDA:

- 10 TERACOTOVÝ OBKLAD NA KOVOVÉ PODKONSTRUKCI
- 11 PROTIDĚŠTĚVÉ ŽALUZIE
- 20 AL BLOKOVÉ FASÁDY S VLOŽENÝMI OKNY A DVEŘMI
- 21 ZASKLENÍ S SILIKONOVÝMI SPARAMI
- 22 AL SL.-PR. FASÁDY S VLOŽENÝMI OKNY A DVEŘMI
- 30 AL DVEŘE A OKNA
- 40 AL STĚNY S DVEŘMI S POŽÁRNÍ ODOLNOSTÍ
- 50 PROSKLENÉ STŘECHY, SVĚTLÍKY
- 51 SKLENĚNÉ MARKÝZY, ŠEDY, OBKLADY (BODOVÉ ÚCHYTY)
- 52 SKLENĚNÉ MARKÝZY (LUŠTOVÉ)
- 53 SKLENĚNÉ PODLAHY
- 60 KOVOVÝ OBKLAD KRUHOVÝCH SLOUPŮ
- 64 KOVOVÝ OBKLAD Z KAZET VIDITELNĚ ŠROUBOVANÝCH
- 64A KOVOVÝ AKUSTICKÝ OBKLAD
- 65 KOVOVÝ OBKLAD Z KAZET NEVIDITELNĚ ZAVĚŠENÝCH
- 66 KOVOVÝ OBKLAD STĚNOVÝMI LAMELAMI
- 67 KOVOVÉ STŘEŠNÍ LAMELY
- 68 TITANZINEK
- 69 STÍNICÍ ROLETY
- 70 STÍNICÍ ŽALUZIE
- 71 STÍNICÍ LAMELY PEVNÉ
- 80 ATIKA
- 90 ATIKOVÉ PLOTY-TAHOKOV
- 100 KOVOVÉ PODHLEDY
- 110 CELOSKLENĚNÉ ZÁBRADLÍ
- 120 ZÁMEČNICKÉ VÝROBKY (NENÁLEŽÍ K OBV.PL.)
- 121 PODKONSTRUKCE OBV. PL. - Ž. POZINK
- 122 PODKONSTRUKCE OBV. PL. - NÁTĚR
- 130 IZOLAČNÍ PODVLEKY TROLEJE
- SOZ SAMOČINNÉ ODVĚTRACÍ ZAŘÍZENÍ
- VP viz Výpis vnitřních prosklených příček ve stav. části
- K viz Výpis kovových výrobků ve stavební části


POZNÁMKA K DSPS:

- SKUTEČNĚ REALIZOVANÉ TVARY, ROZMĚRY, MATERIÁLY A SKLADBY OPLAŠTĚNÍ UVEDENY V KNIZE DETAILŮ


POHLED SEVERNÍ m1:150

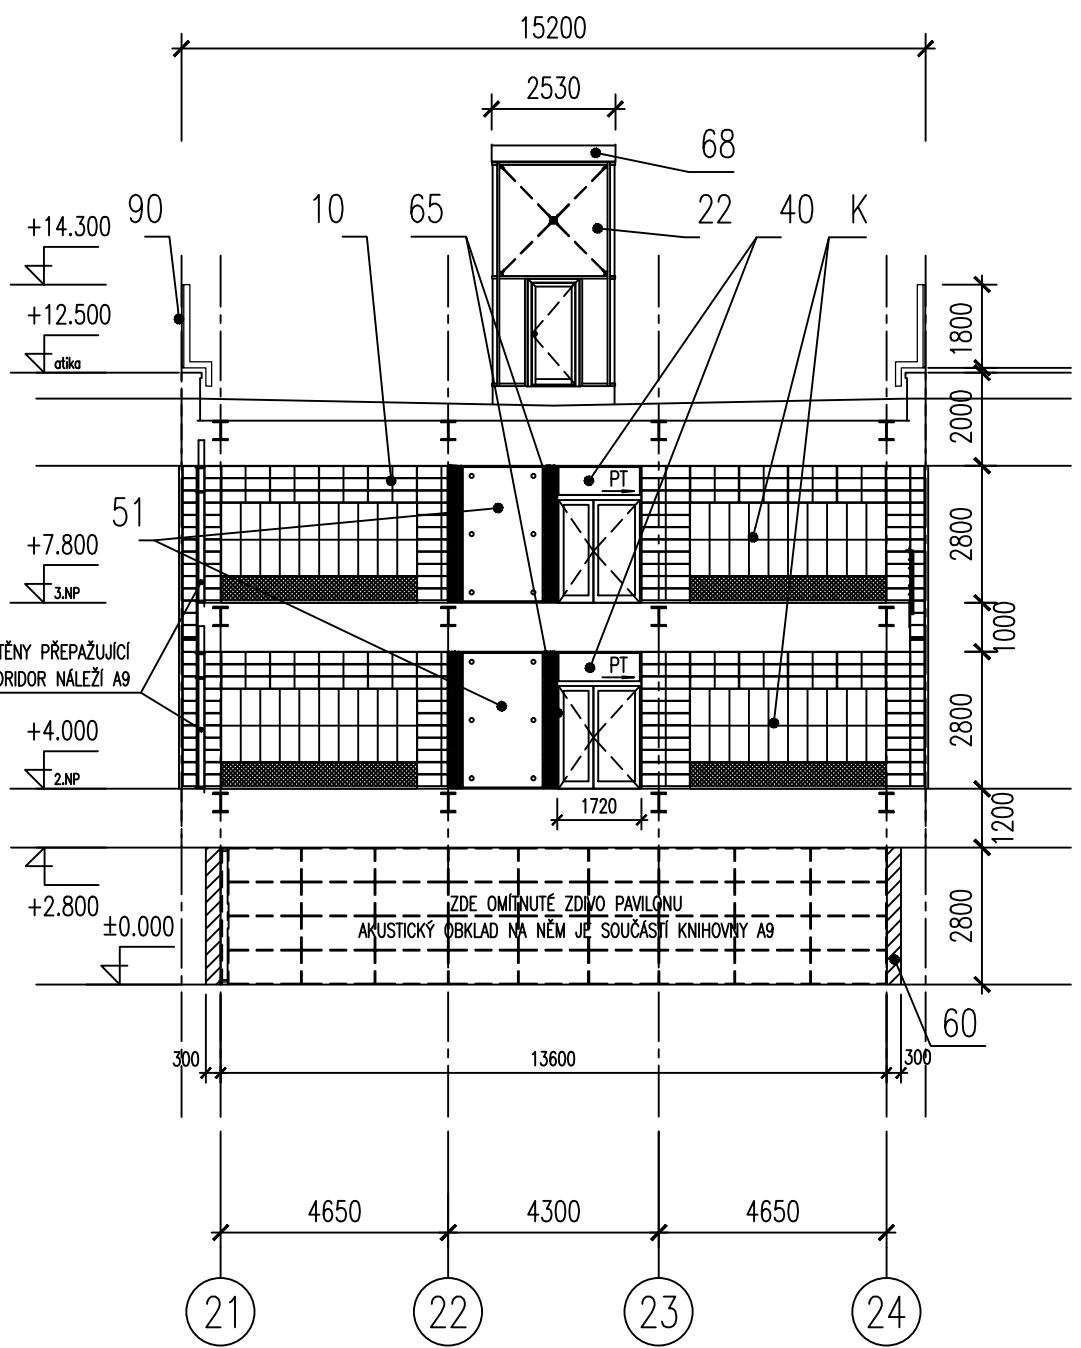

POHLED ZÁPADNÍ m1:150

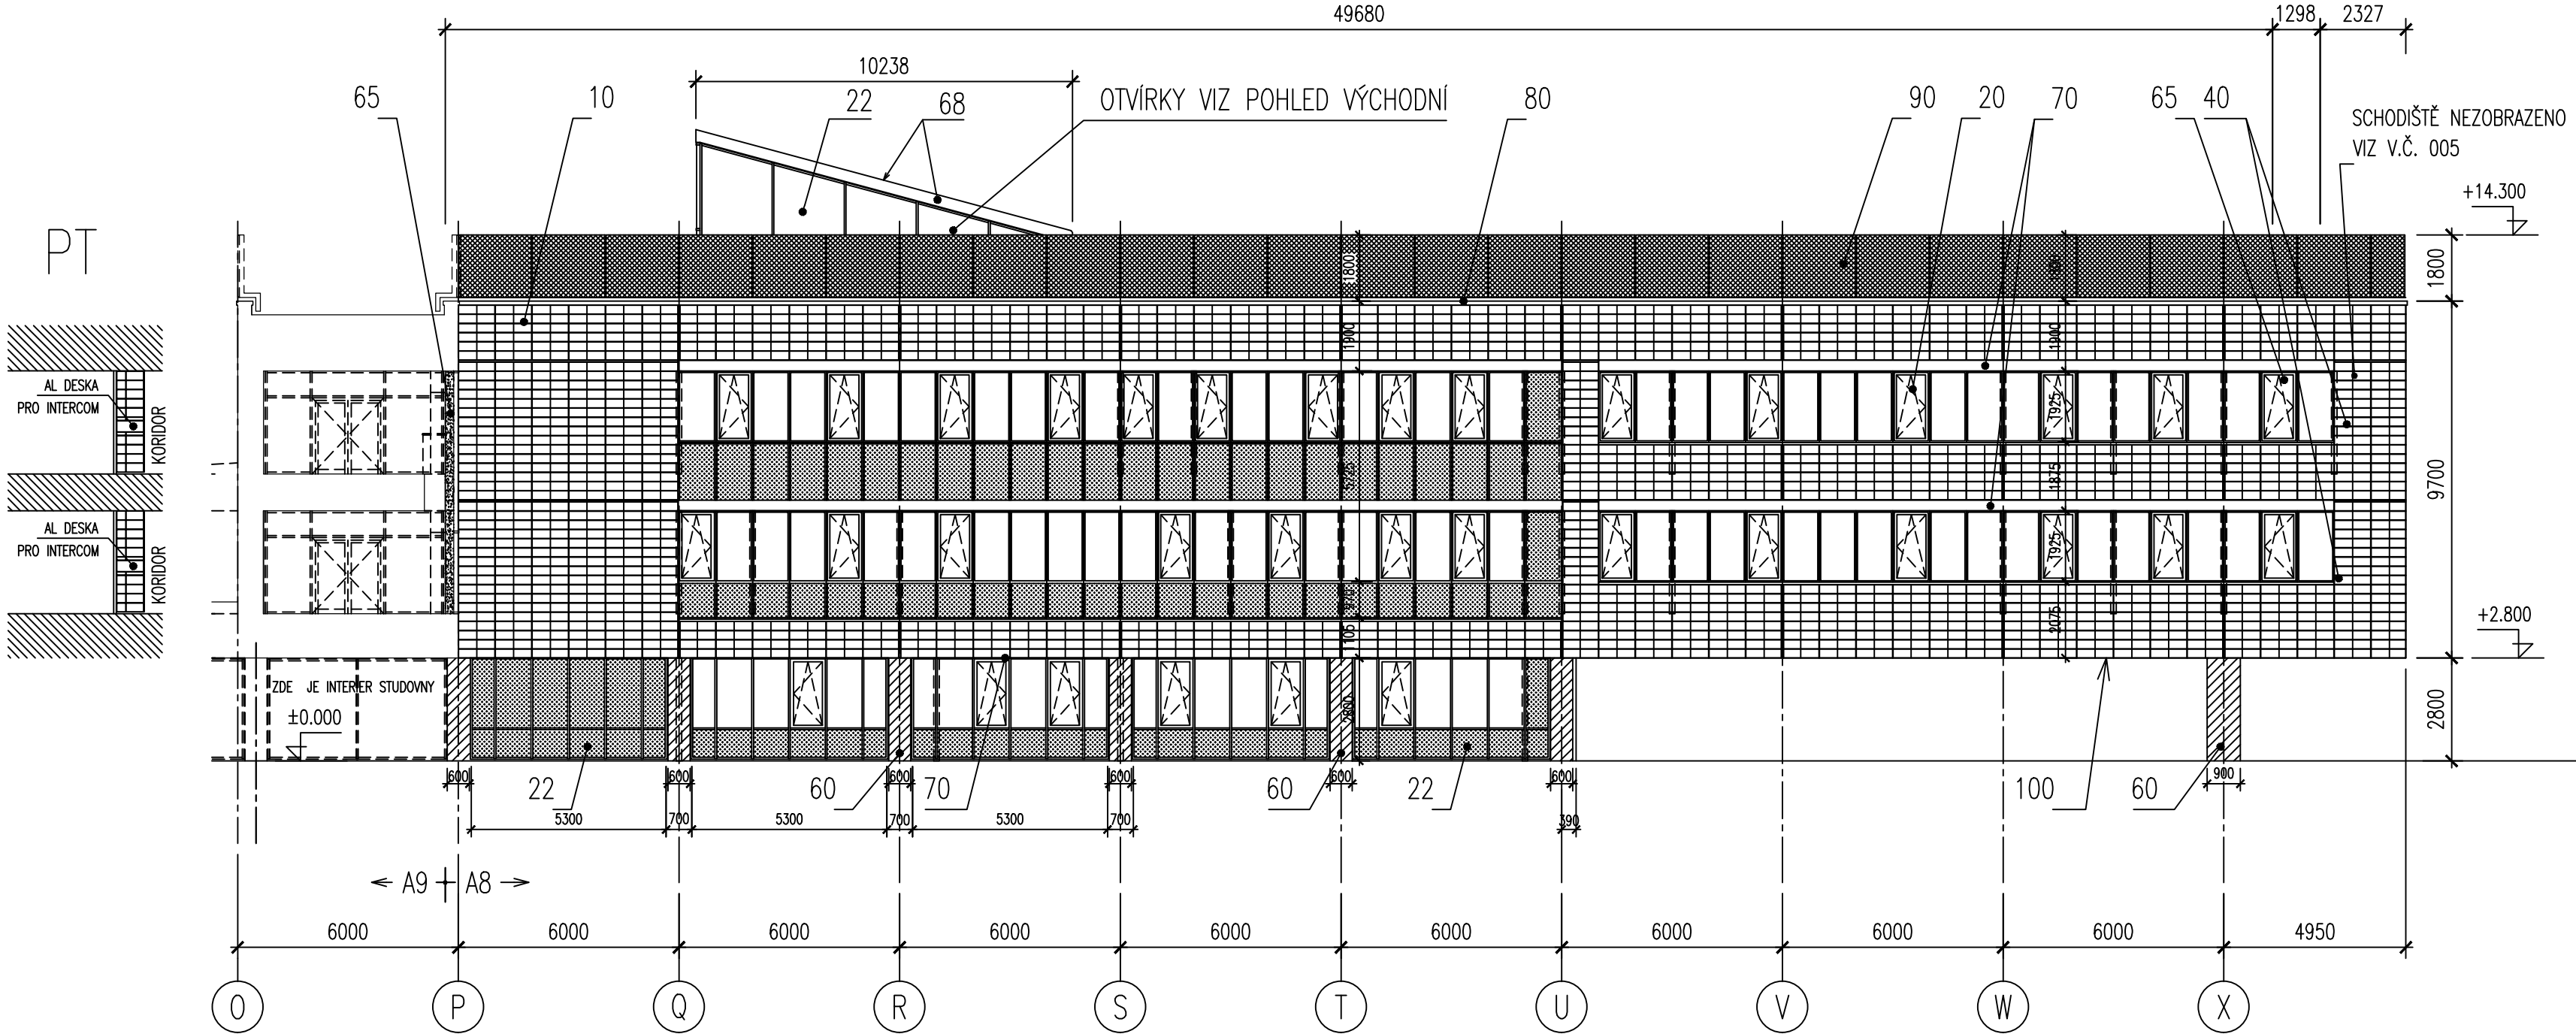

DSPS	31.05.2007	PAŽOUREK	DOKUMENTACE SKUTEČNÉHO PROVEDENÍ STAVBY
01	28.06.2006	Kněpek	Přidáno VZT žaluzie na výchoď nad dveřmi na únikové schodiště, upraven počet skříňek na 10+10 ks.
			Upraven počet a velikost otevíracích křídel na výstupu na střechu.
REVIZE	DATUM	JMÉNO, PODPIS	POPIS REVIZE

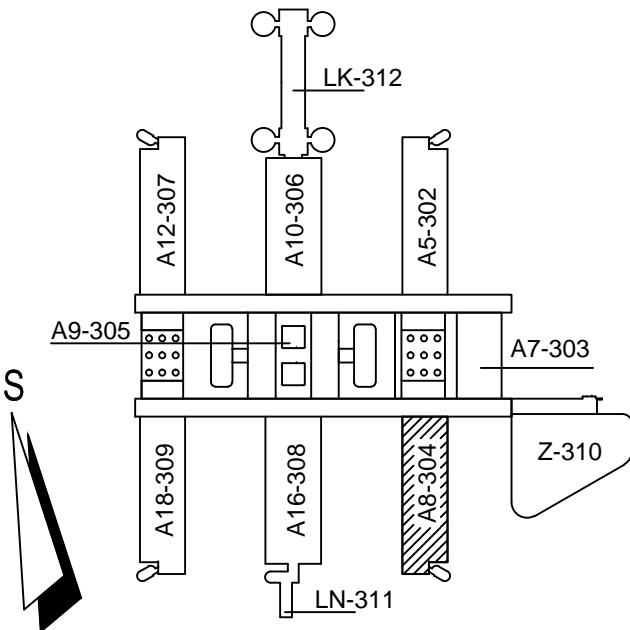

±0,000=281,70 (PODLAHA 1.NP PAVILONŮ)



UKB - 1 - DSP - D - 304 - 04 - 002 - 02

JAROMÍR ČERNÝ	KAREL TUZA	PETR UHLÍŘ	
KOORDINACE PROJEKTU FROMED BRNO spol. s r.o.	PROJEKTANT PROFESIE: OBVODOVÝ PLÁŠT 	ZODP.PROJEKTANT ING. PAVEL SIMON	
HLINZ.PROJEKTU ING. FRANTIŠEK JAKUBEC		VYPRACOVAL ING. VÍT PAŽOUREK	
INVESTOR MASARYKOVA UNIVERZITA V BRNĚ			
STAVBA MU V BRNĚ, UNIVERZITNÍ KAMPUS BOHUNICE - AVVA AVVA - 1. ETAPA - MODRÁ		STUPEŇ 31.5.2007	DSPS
ČÁST D. SO II - 304 PAVILON AVVA - A8 04. OBVODOVÝ PLÁŠT		POČET F. A4 8	
NÁZEV VÝKRESU POHLEDY		Č. ZAKÁZKY ARCH.ČÍSLO	
		MĚŘÍTKO 1:150	ČÍSLO VÝKRESU 002
			REVIZE 02