





PAVILON A8 – PŮDORYSY OPLÁŠTĚNÍ

PŮDORYS PODHLEDU +2,800

PŮDORYS 1.NP m1:150


PŮDORYS 2.NP m1:150

PŮDORYS 3.NP m1:150

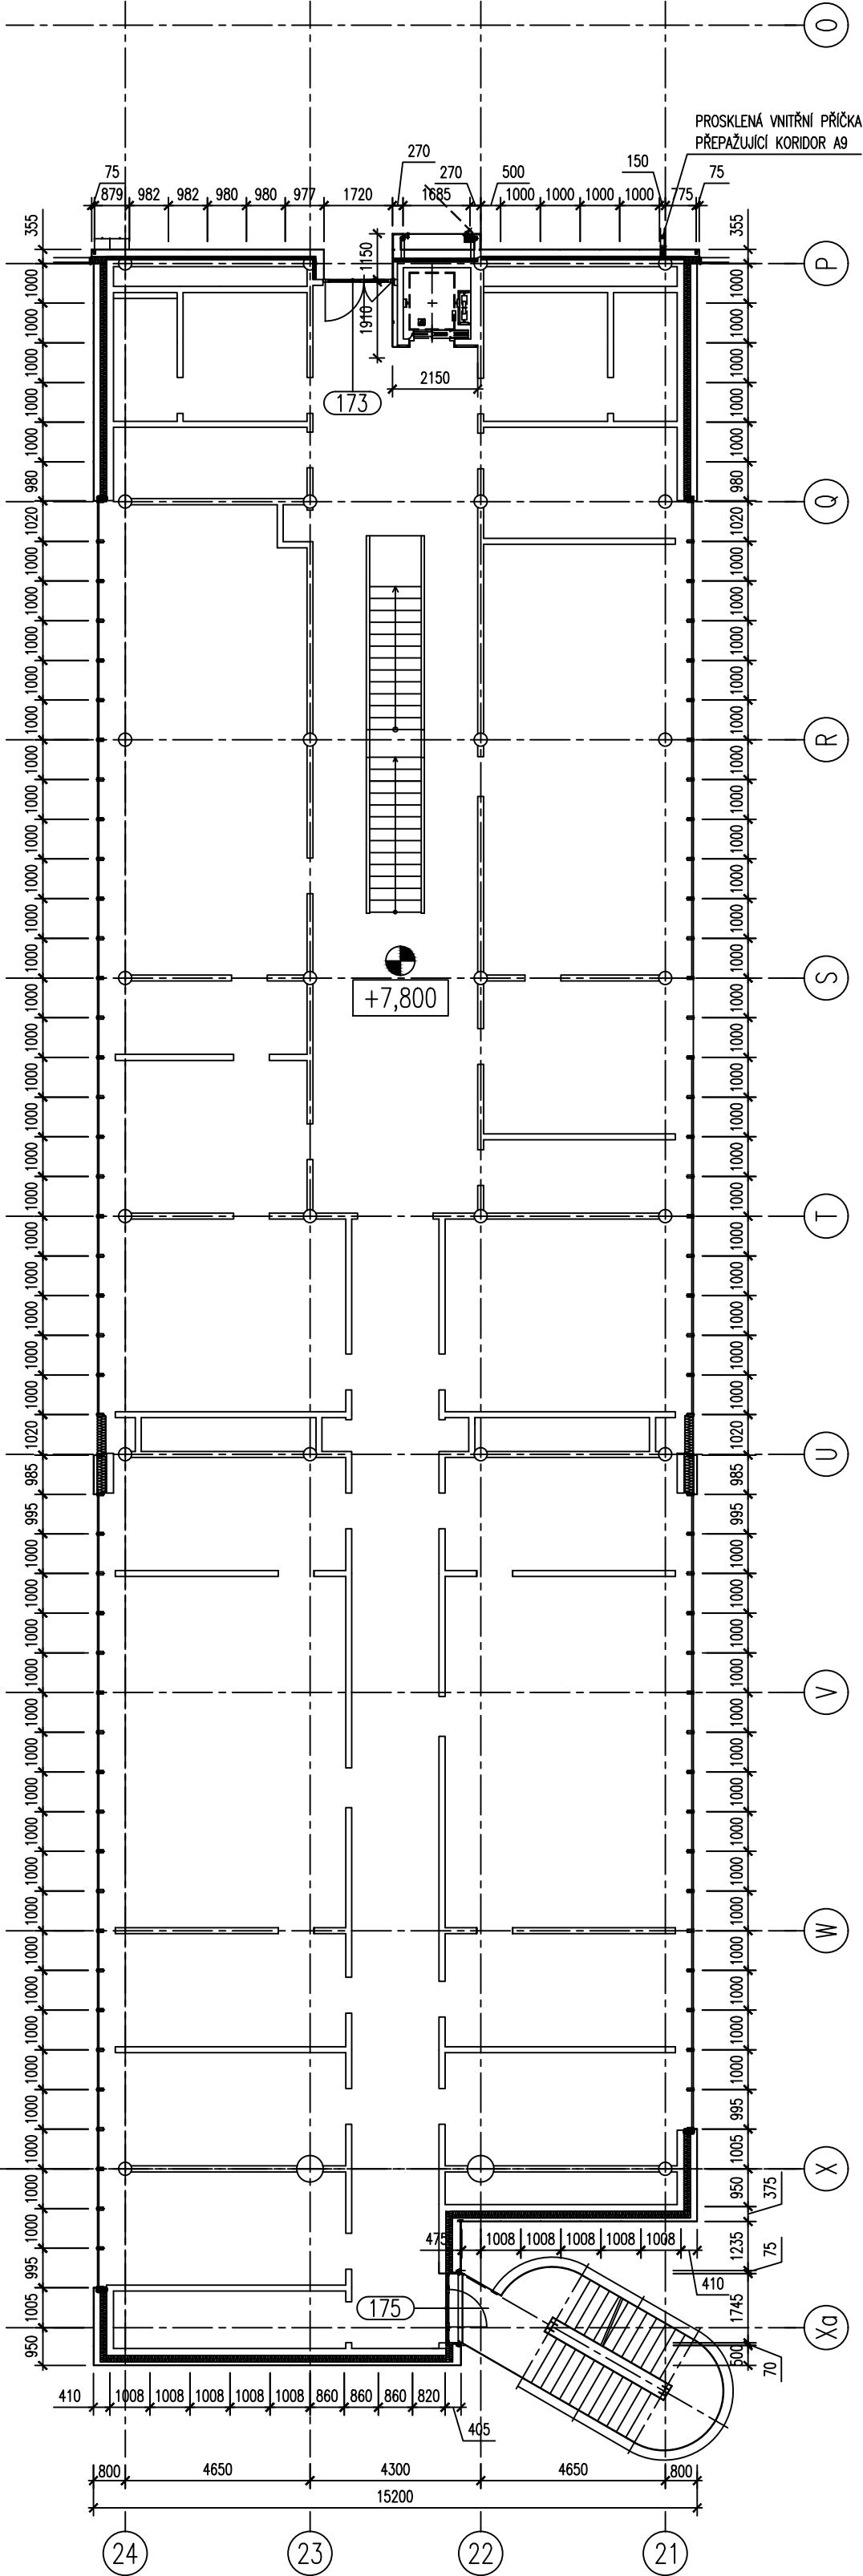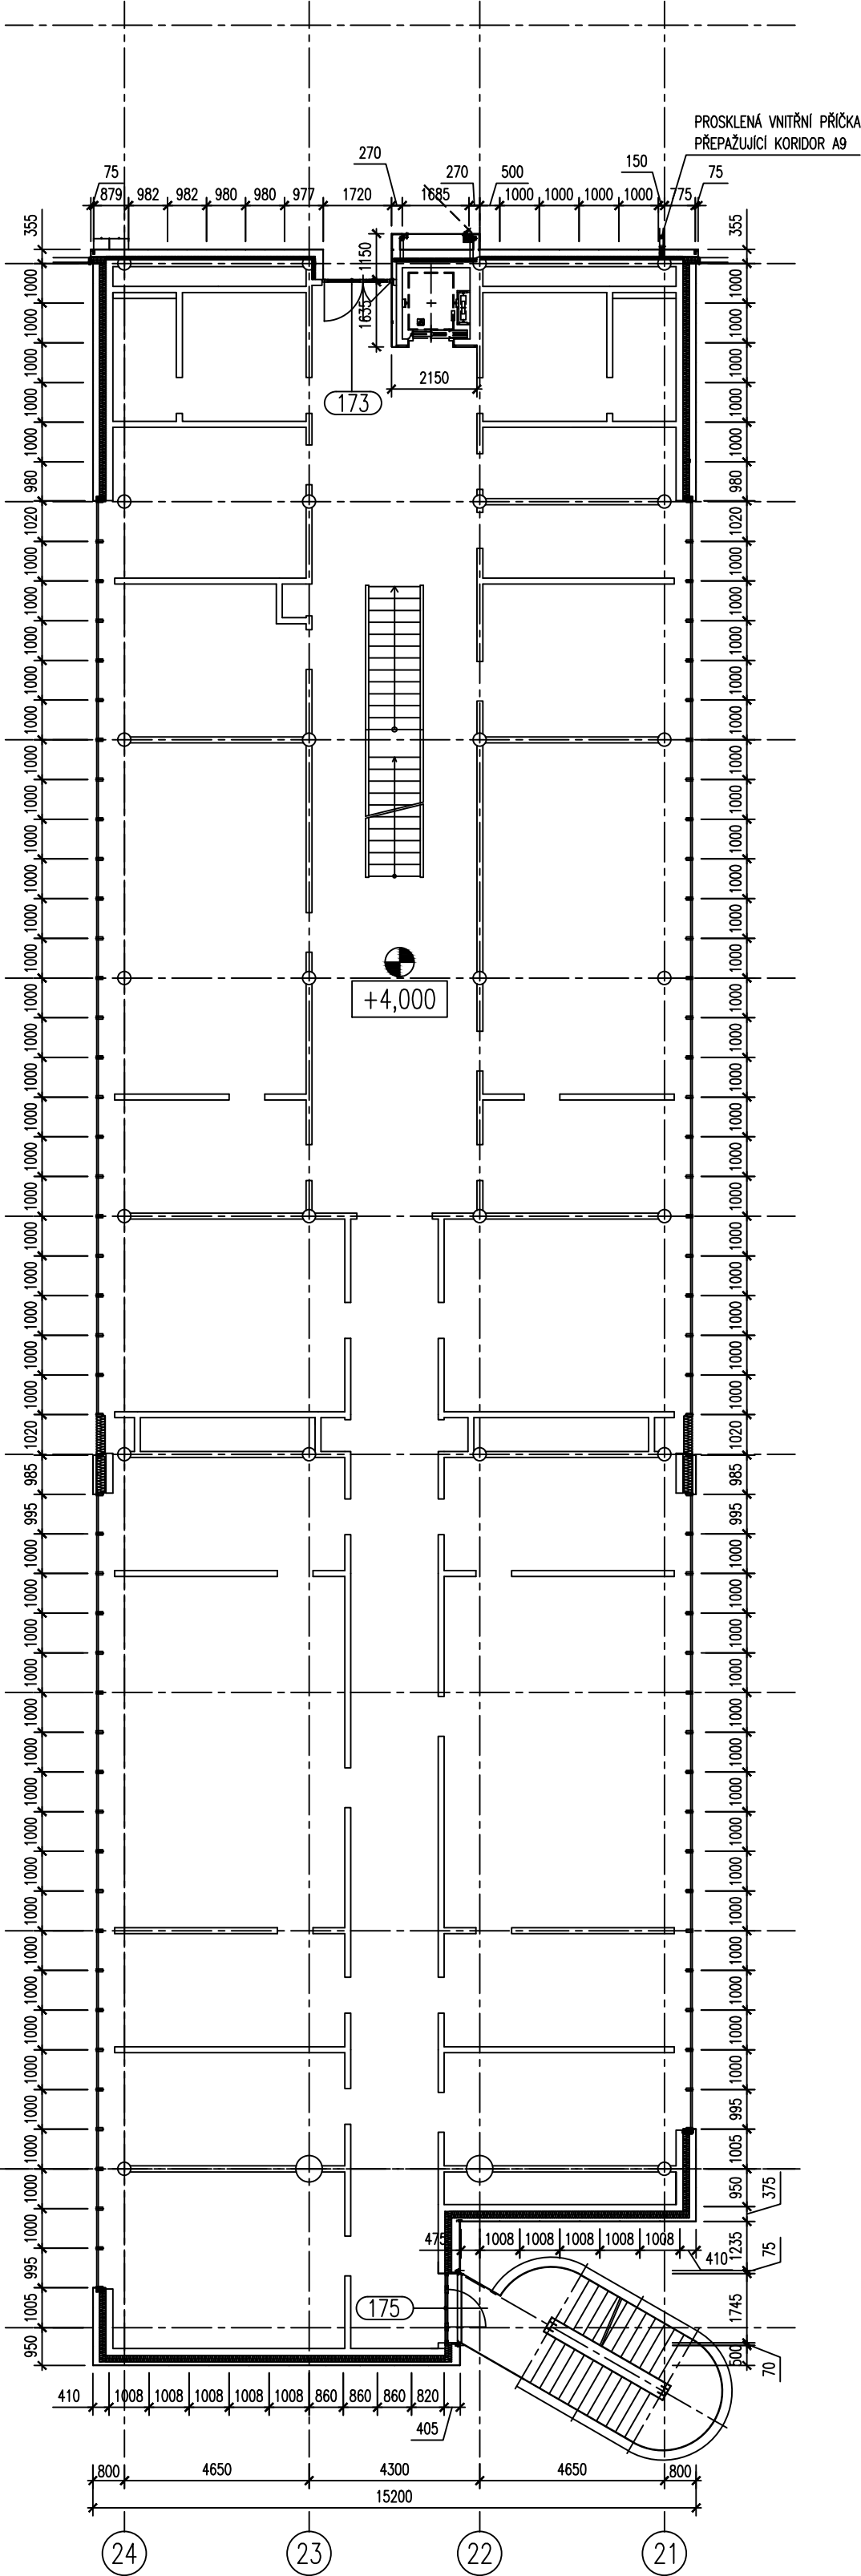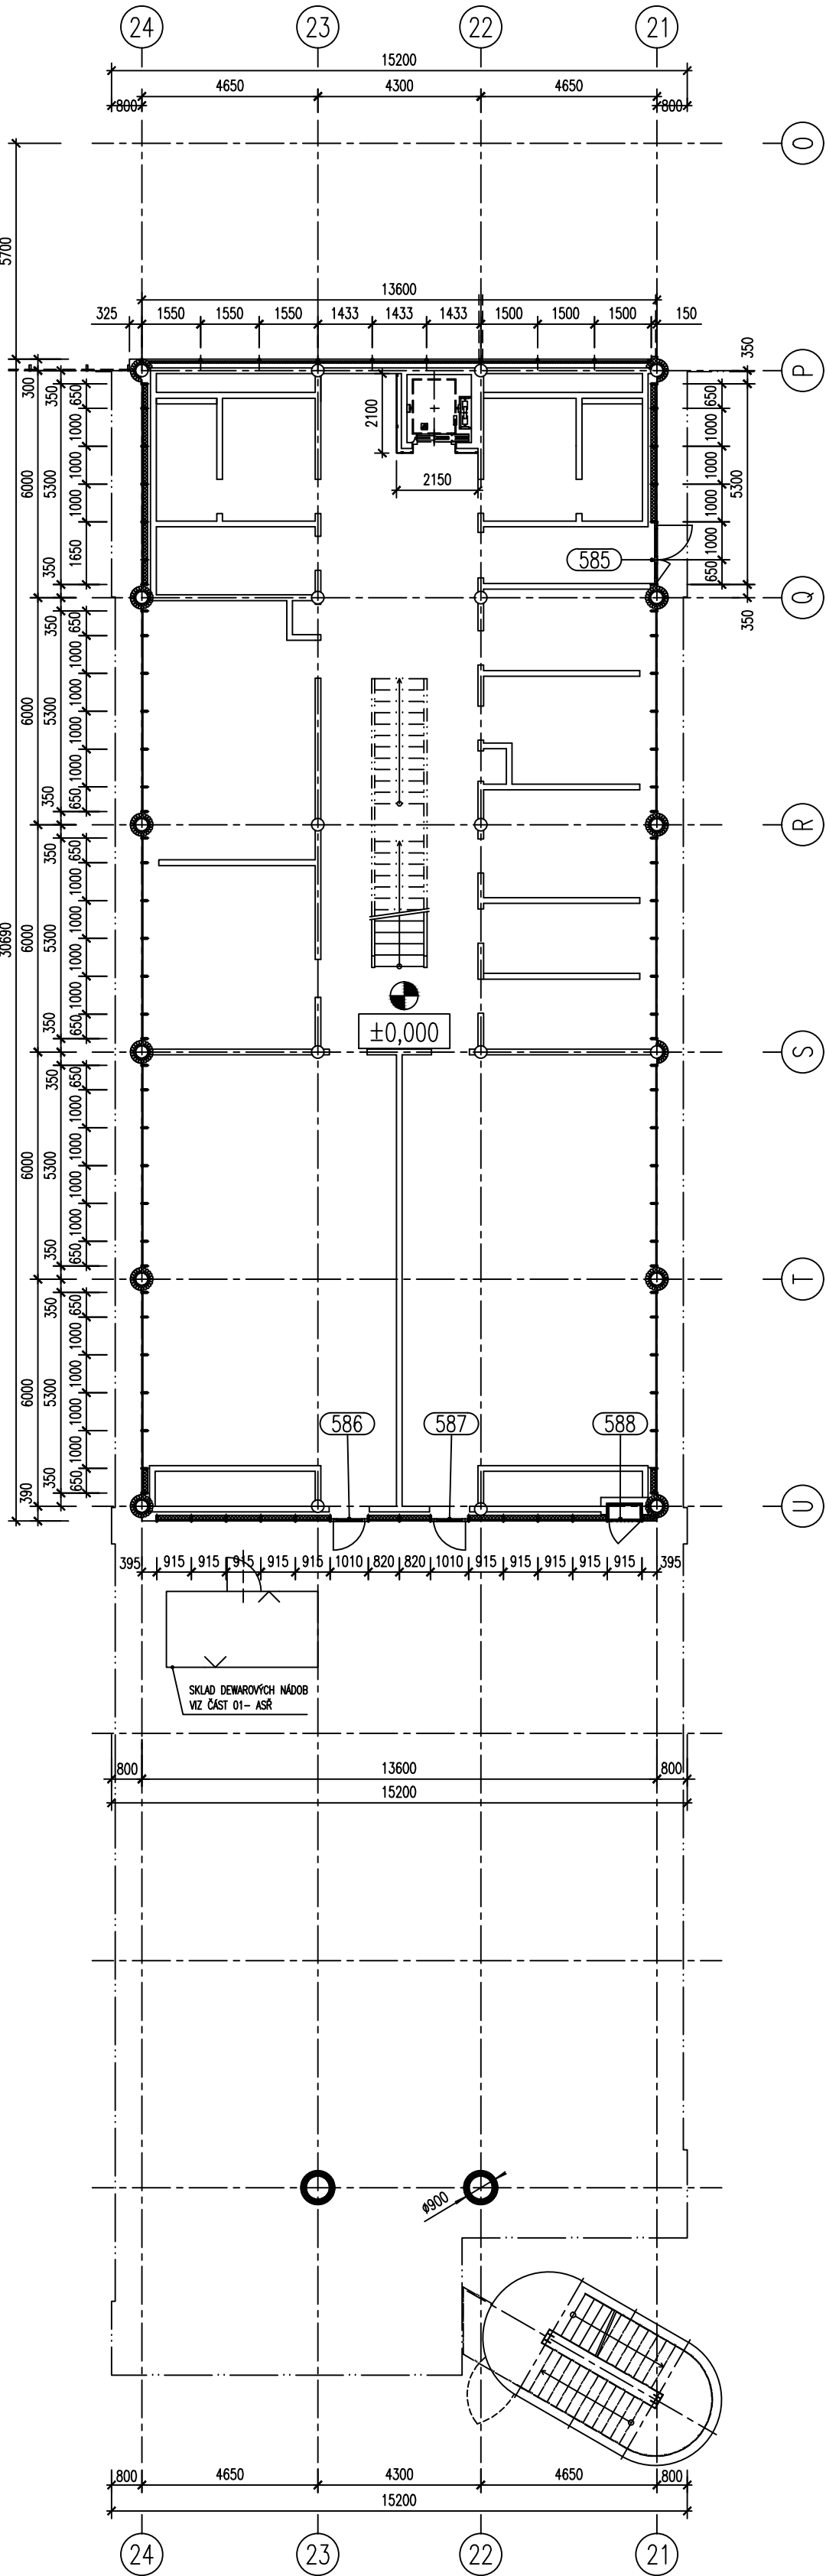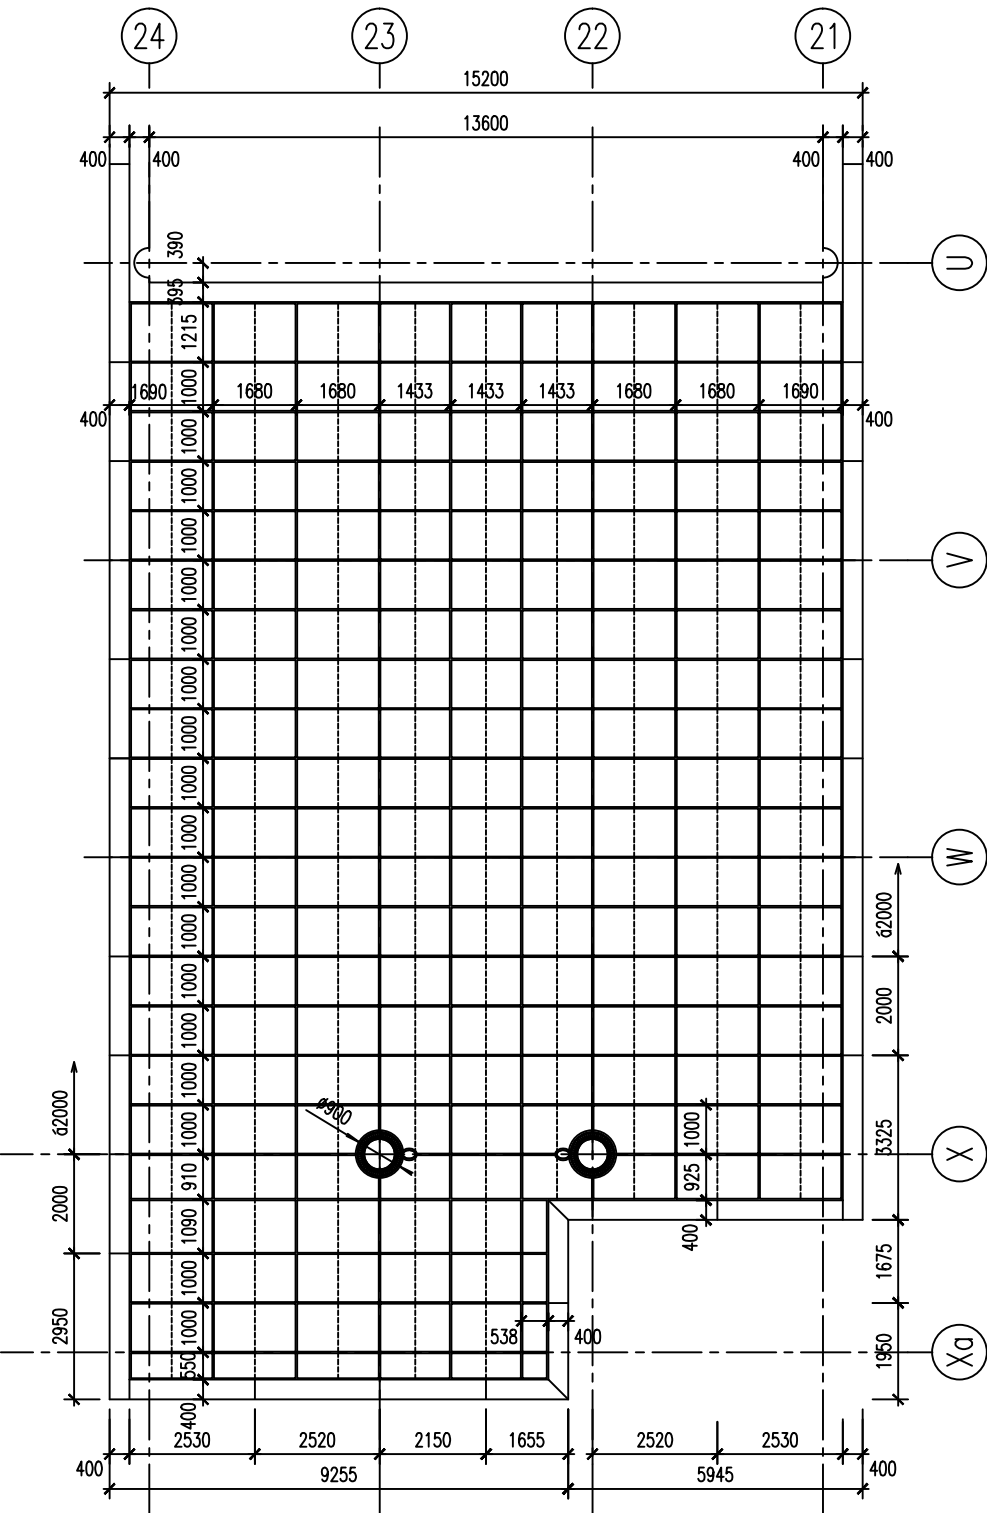

POZNÁMKA K DSPS:
– SKUTEČNĚ REALIZOVANÉ TVARY, ROZMĚRY, MATERIÁLY A SKLADBY OPLÁŠTĚNÍ UVEDENY V KNIZE DETAILŮ

DSPS	31.05.2007	PAŽOUŘEK	DOKUMENTACE SKUTEČNÉHO PROVEDENÍ STAVBY
REVIZE	DATUM	JMÉNO, PODPIS	POPIS REVIZE

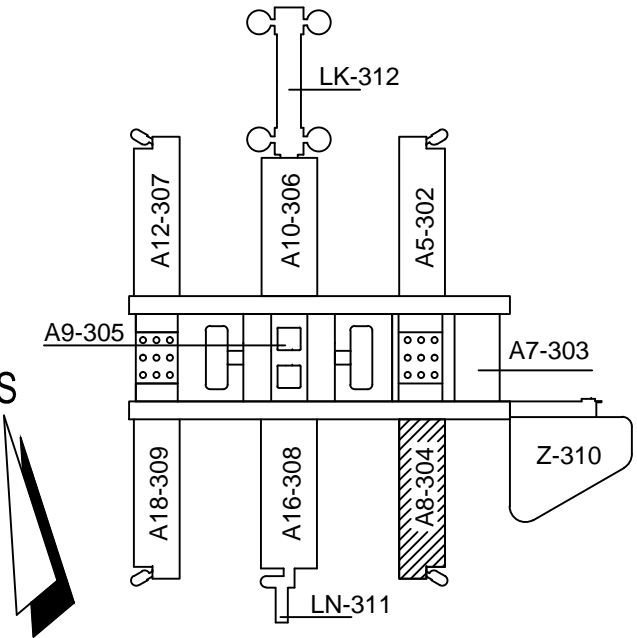

±0,000=281,70 (PODLAHA 1.NP PAVILONŮ)



UKB - 1 - DSP - D - 304 - 04 - 004 - 01

JAROMÍR ČERNÝ	KAREL TUZA	PETR UHLÍŘ	4+PLUS
---------------	------------	------------	--------

KOORDINACE PROJEKTU PROMED BRNO spol. s r.o.	PROJEKTANT PROFESE: OBVODOVÝ PĚŠT OKF	ZODP.PROJEKTANT ING. PAVEL SIMON
HLIN.Ž.PROJEKTU ING. FRANTIŠEK JAKUBEC	OKF a.s. ČESKÝBRNO 16, 602 00 BRNO TEL: +420 547 212 118 E-MAIL: okf@okf.cz, www.okf.cz	VYPRACOVAL ING. VÍT PAŽOUŘEK
INVESTOR MASARYKOVA UNIVERZITA V BRNĚ	STAVBA MU V BRNĚ, UNIVERZITNÍ KAMPUS BOHUNICE - AVVA AVVA - 1. ETAPA - MODRÁ D. SO II - 304 PAVILON AVVA - A8 04. OBVODOVÝ PĚŠT	STUPĚŇ DSPS DATUM 31.5.2007 POČET F A4 8 Č. ZAKÁZKY ARCH.ČÍSLO
NÁZEV VÝKRESU PŮDORYSY	MĚŘÍTKO 1:150	ČÍSLO VÝKRESU 004 REVIZE 01