


VÝZTUŽ PATKY - A8



1:25

PATKA 1

ŘEZ A

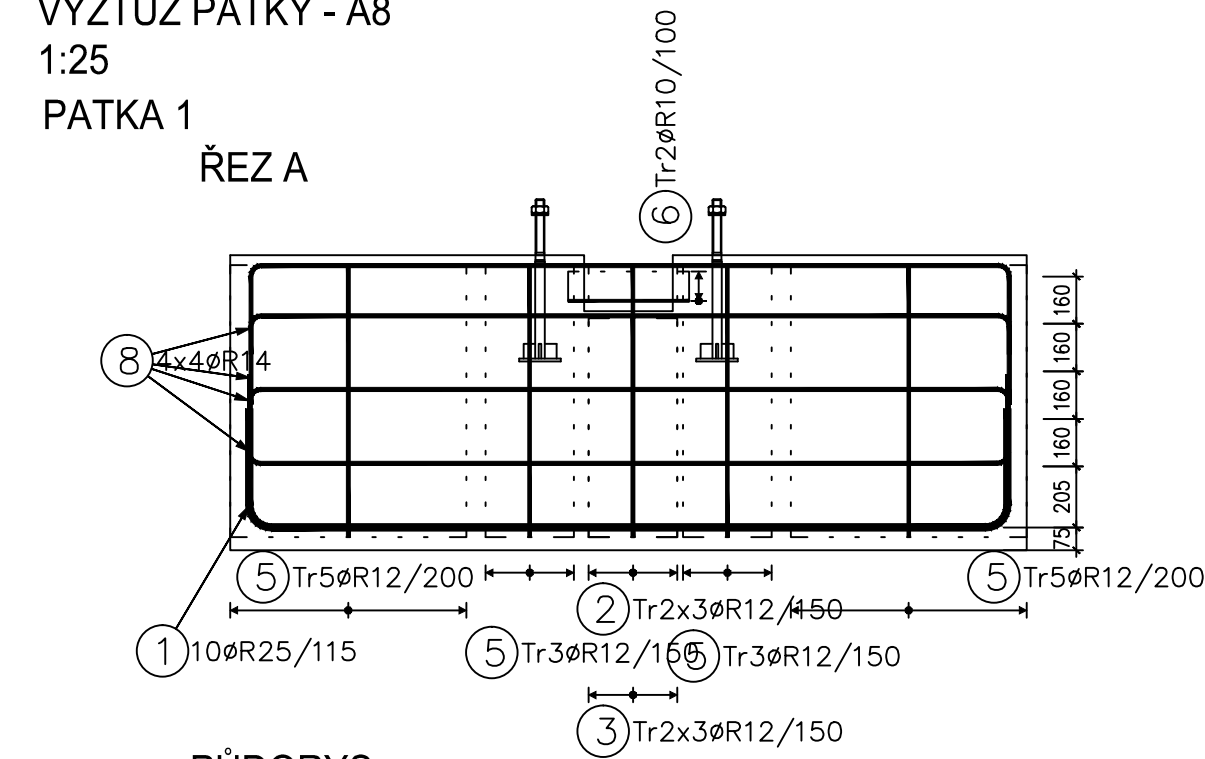


PŮDORYS


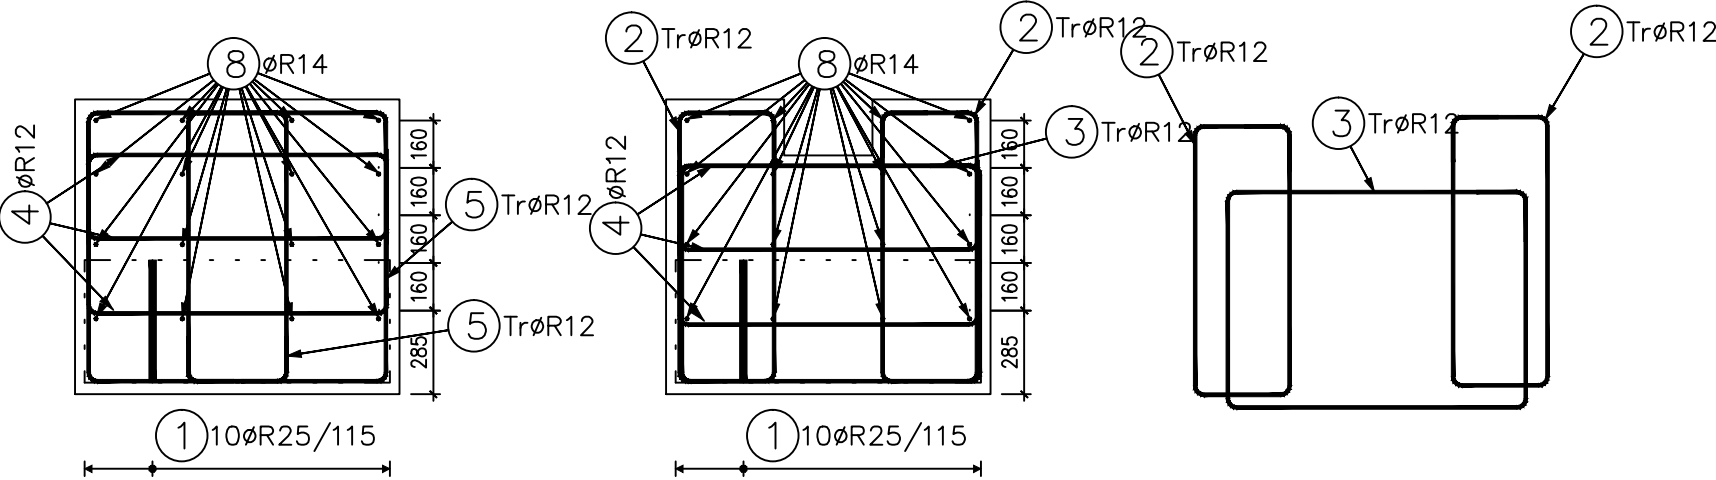
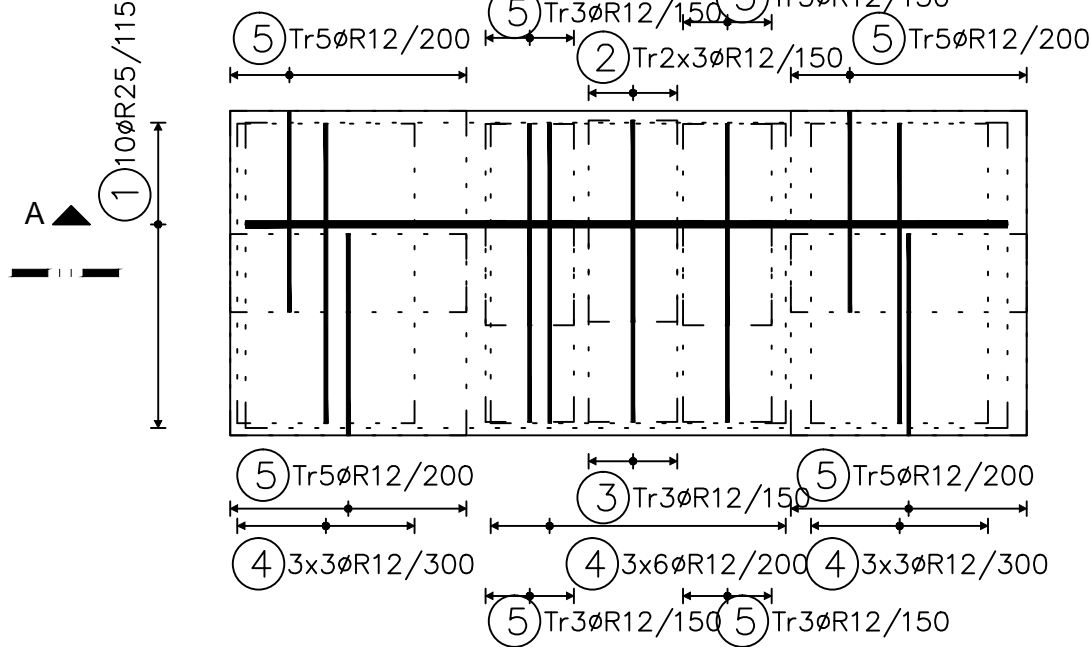


PATKA 2


ŘEZ A

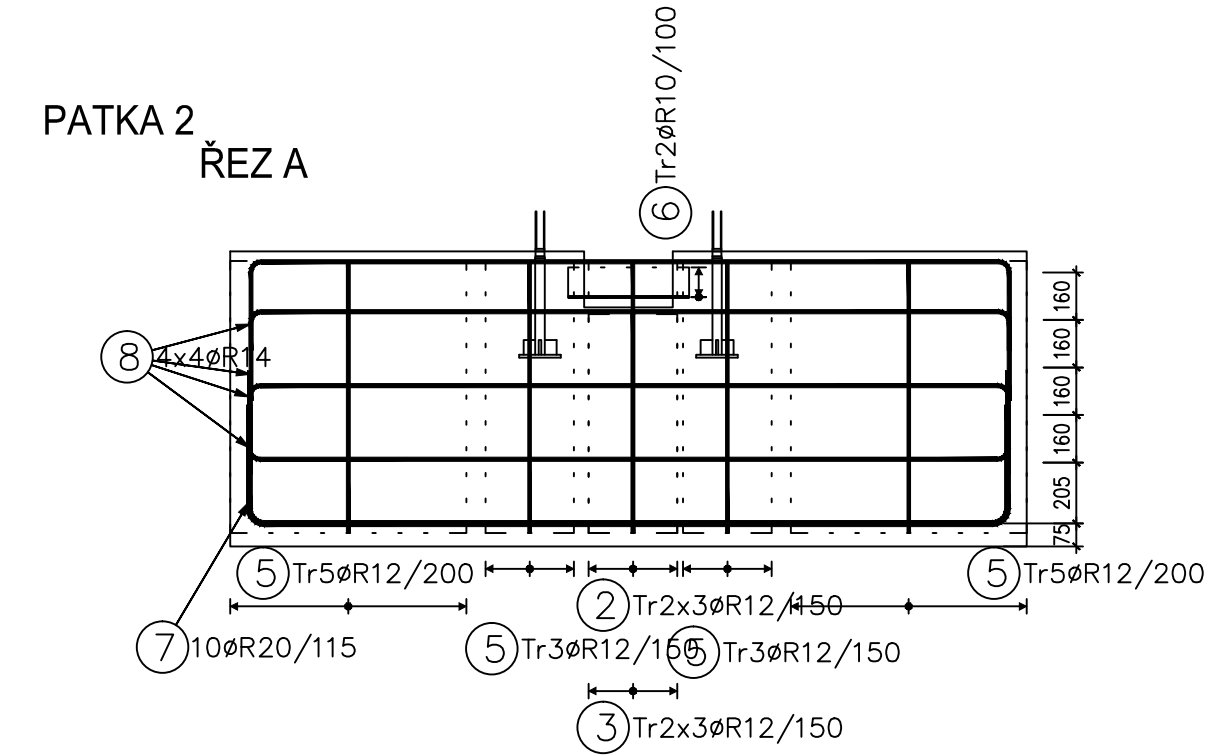

PŮDORYS

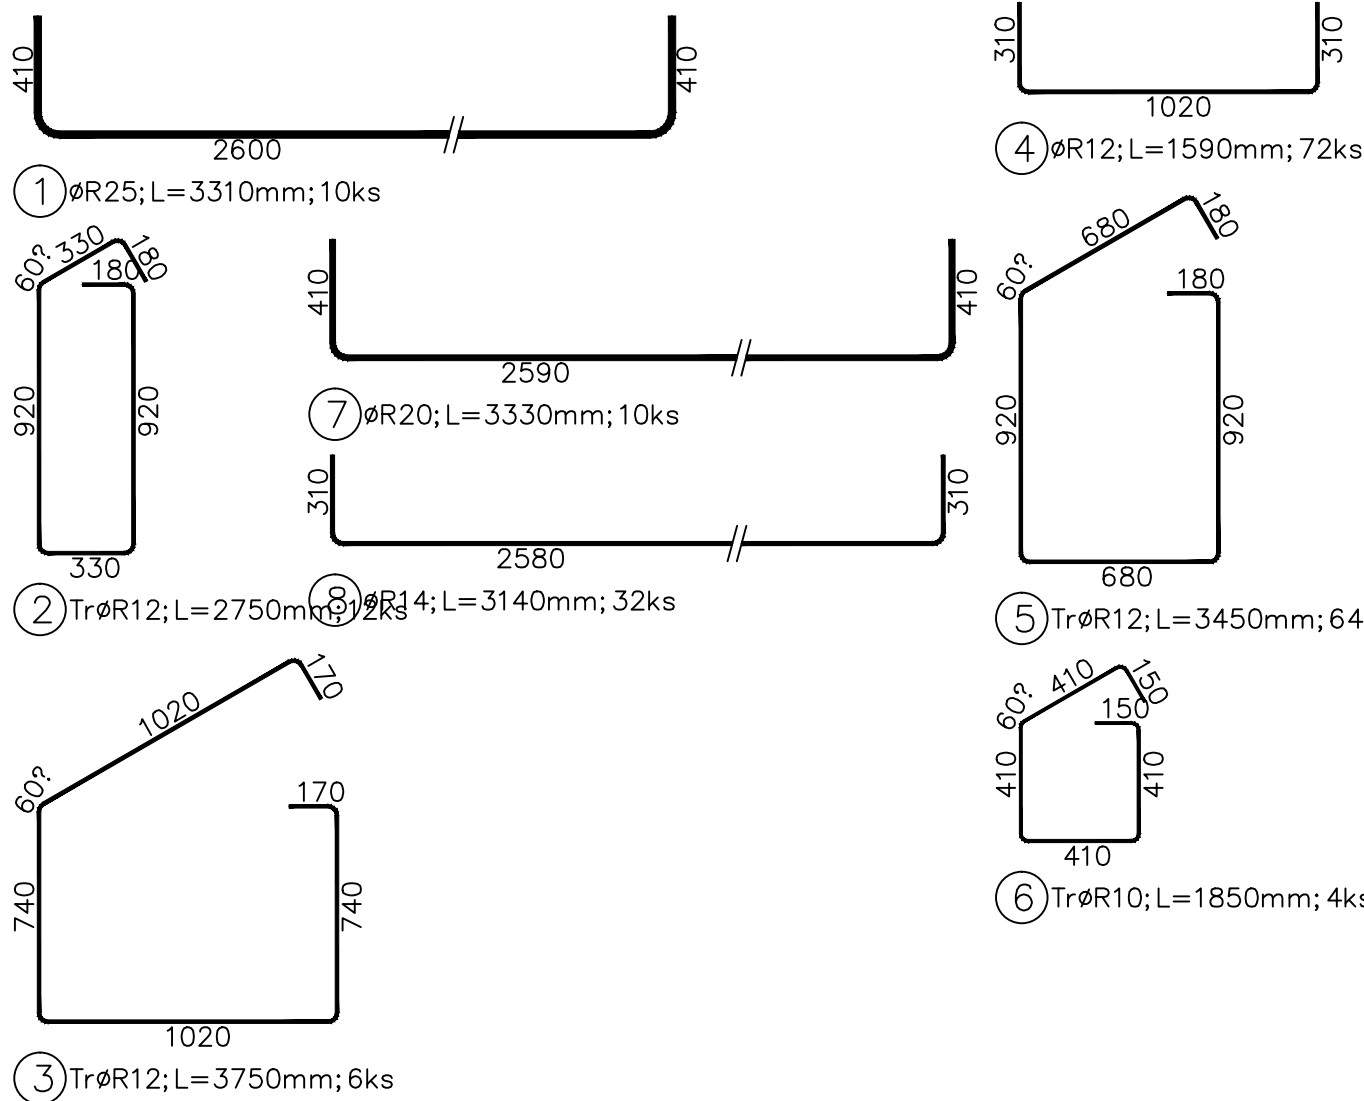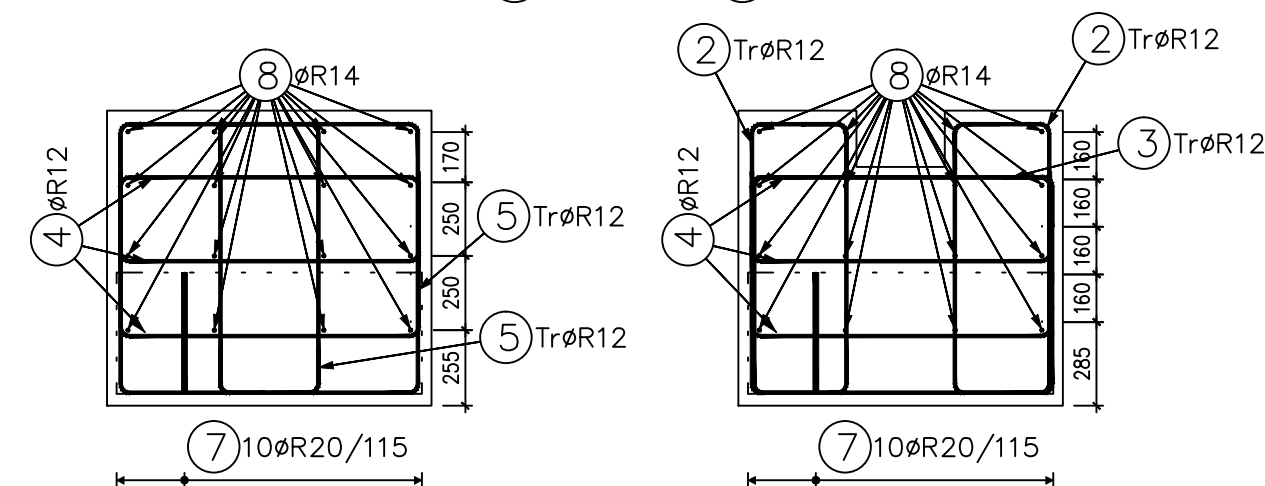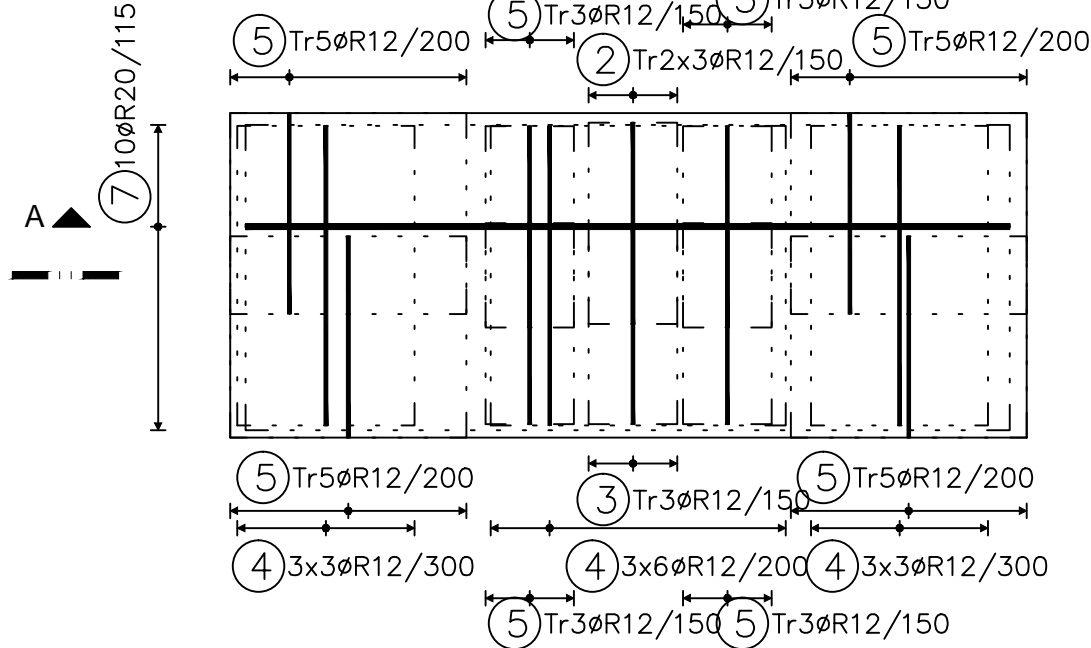

01	23.2.2007	ING. HÁJKOVÁ	DOKUMENTACE SKUTEČNÉHO PROVEDENÍ
REVIZE	DATUM	JMÉNO, PODPIS	POPIS REVIZE

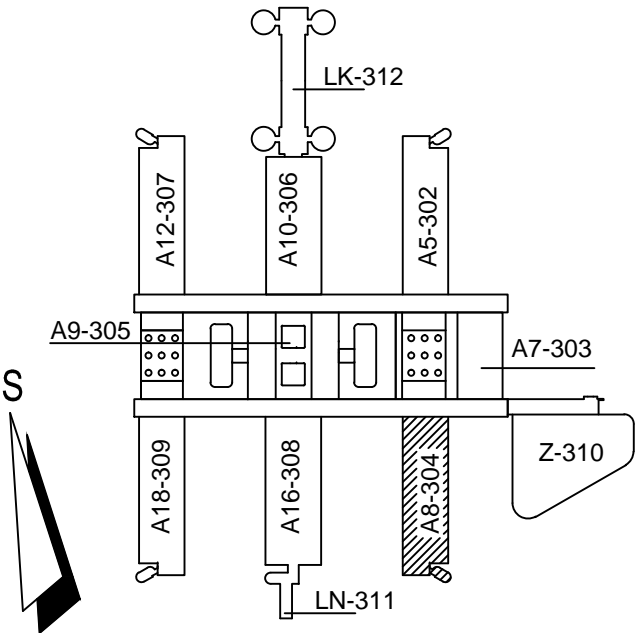

±0,000=281,70 (PODLAHA 1.NP PAVILONŮ)



UKB - 1 - DSP - D - 304 - 02 - 037 - 01

JAROMÍR ČERNÝ	KAREL TUZA	PETR UHLÍŘ	
---------------	------------	------------	--

KOORDINACE PROJEKTU PROMED BRNO spol. s r.o.	PROJEKTANT PROFESE: BETONOVÉ KONSTRUKCE 	ZODP.PROJEKTANT ING. PETR LAMPARTER
HLIN.Ž.PROJEKTU ING. FRANTIŠEK JAKUBEC	tr. Kpt. Jaroše 28, 602 00 BRNO tel. 545 246 044, tel. 545 572 464	VYPRACOVAL ING. PETRA HÁJKOVÁ
INVESTOR MASARYKOVA UNIVERZITA V BRNĚ	STAVBA MU V BRNĚ, UNIVERZITNÍ KAMPUS BOHUNICE - AVVA AVVA - 1. ETAPA - MODRÁ D. SO II - 304 PAVILON AVVA - A8 02. BETONOVÉ KONSTRUKCE	STUPEŇ RD DATUM 23.2.2007 POČET F A4 4 A4 Č.ZAKÁZKY ARCH.ČÍSLO
NÁZEV VÝKRESU VÝZTUŽ PATKY	MĚŘÍTKO 1:50	ČÍSLO VÝKRESU 037 REVIZE 01