


| | | | |
|--------|------------|---------------|---|
| | | | |
| DSPS | 23.05.2007 | ING. REK | DOKUMENTACE SKUTEČNÉHO PROVEDENÍ STAVBY |
| REVIZE | DATUM | JMÉNO, PODPIS | POPIS REVIZE |

±0,000=281,70 (PODLAHA 1.NP PAVILONŮ)

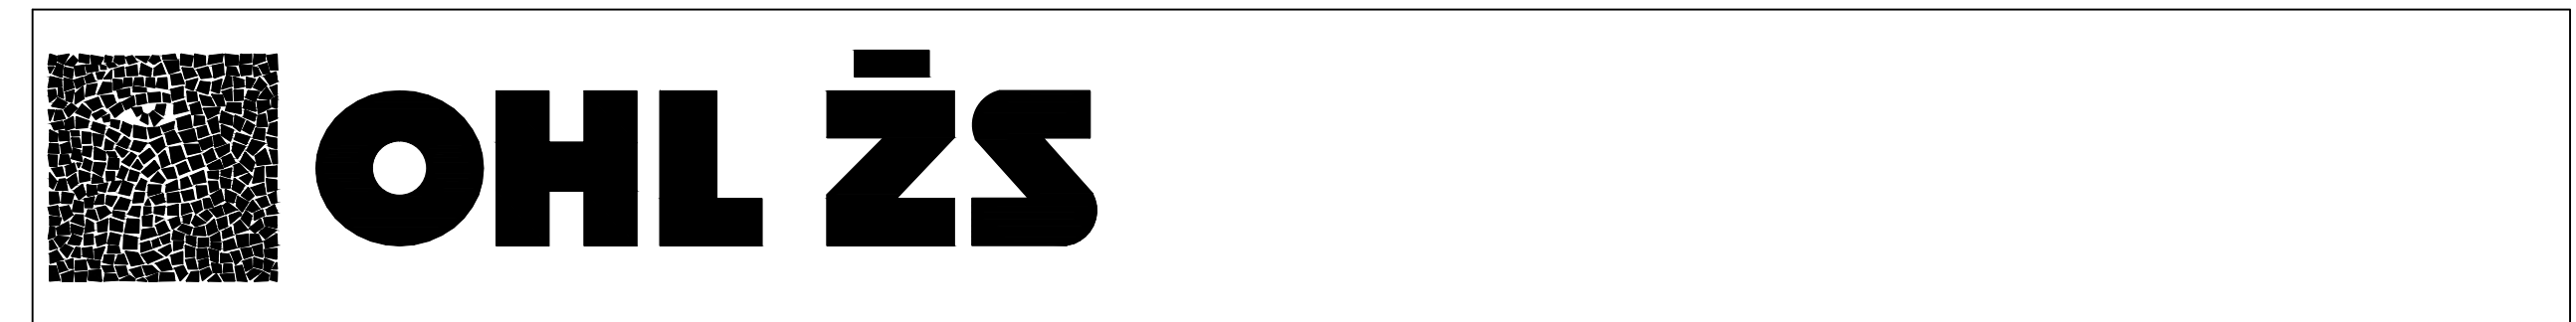

UKB - 1 - DSP - D - 304 - 12.07 - 003 - 01

| | | | |
|---------------|------------|------------|--|
| JAROMÍR ČERNÝ | KAREL TUZA | PETR UHLÍŘ | |
|---------------|------------|------------|--|

| | | |
|---|---|--|
| KOORDINACE PROJEKTU PROMED BRNO spol. s r.o. | PROJEKTANT PROFESE: SLABOPROUDÉ ROZVODY HIP: ING. STANISLAV DOUPOVEC | ZODP.PROJEKTANT ING. MIROSLAV REK |
| HL.INŽ.PROJEKTU ING. FRANTIŠEK JAKUBEC | | VYPRACOVAL ING. MIROSLAV REK |
| INVESTOR MASARYKOVA UNIVERZITA V BRNĚ | Mariánské náměstí 1 617 00 Brno IČO 25302400 | |
| STAVBA MU V BRNĚ, UNIVERZITNÍ KAMPUS BOHUNICE - AVVA AVVA - 1. ETAPA - MODRÁ D. SO II - 304 PAVILON AVVA - A8 12. SLABOPROUDÉ ROZVODY | STUPEŇ DATUM POČET F A4 Č.ZAKÁZKY ARCH.ČÍSLO | DSPS 28.04.2006 1 A4 26B10189-00200 |
| NÁZEV VÝKRESU OVLÁDÁNÍ PROTIPOŽÁRNÍCH ZAŘÍZENÍ - EPS | MĚŘÍTKO - | ČÍSLO VÝKRESU 003 REVIZE 01 |