


DS	04.06.2007	ING. LUCIE MUNDOCHOVÁ	DOKUMENTACE SKUTEČNÉHO PROVEDENÍ
REVIZE	DATUM	JMÉNO, PODPIS	POPIS REVIZE

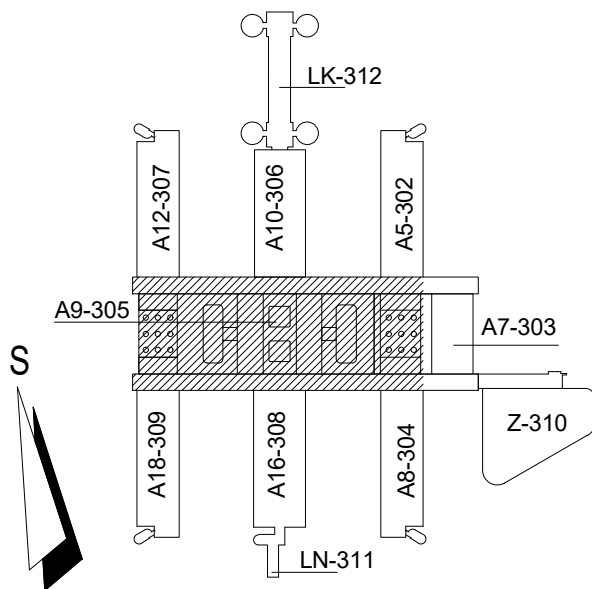

OHL ŽS


UKB - 1 - DSP - D - 304 - 13 - 005.10 - 00


JAROMÍR ČERNÝ

KAREL TUZA

PETR UHLÍŘ



KOORDINACE PROJEKTU PROMED BRNO spol. s r.o.		PROJEKTANT PROFESE: MĚŘENÍ A REGULACE HIP: ING. IVAN CHLEBEC	<div></div> <div>Mariánské náměstí 1 617 00 Brno IČO 25302400</div>	ZODP.PROJEKTANT ING. IVAN CHLEBEC	
HL.INŽ.PROJEKTU ING. FRANTIŠEK JAKUBEC				VYPRACOVALA ING. LUCIE MUNDOCHOVÁ	
INVESTOR MASARYKOVA UNIVERZITA V BRNĚ					
STAVBA <div>MU V BRNĚ, UNIVERZITNÍ KAMPUS BOHUNICE - AVVA AVVA - 1. ETAPA - MODRÁ D. SO II 304 PAVILON AVVA - A08</div>	ČÁST 13. MĚŘENÍ A REGULACE	STUPEŇ		DSPS	
		DATUM		30.05.2006	
		POČET F A4		1	
		Č.ZAKÁZKY			
		ARCH.ČÍSLO			
NÁZEV VÝKRESU 08DC1S15_FC		MĚŘÍTKO 1:100		ČÍSLO VÝKRESU 005.10	REVIZE 00

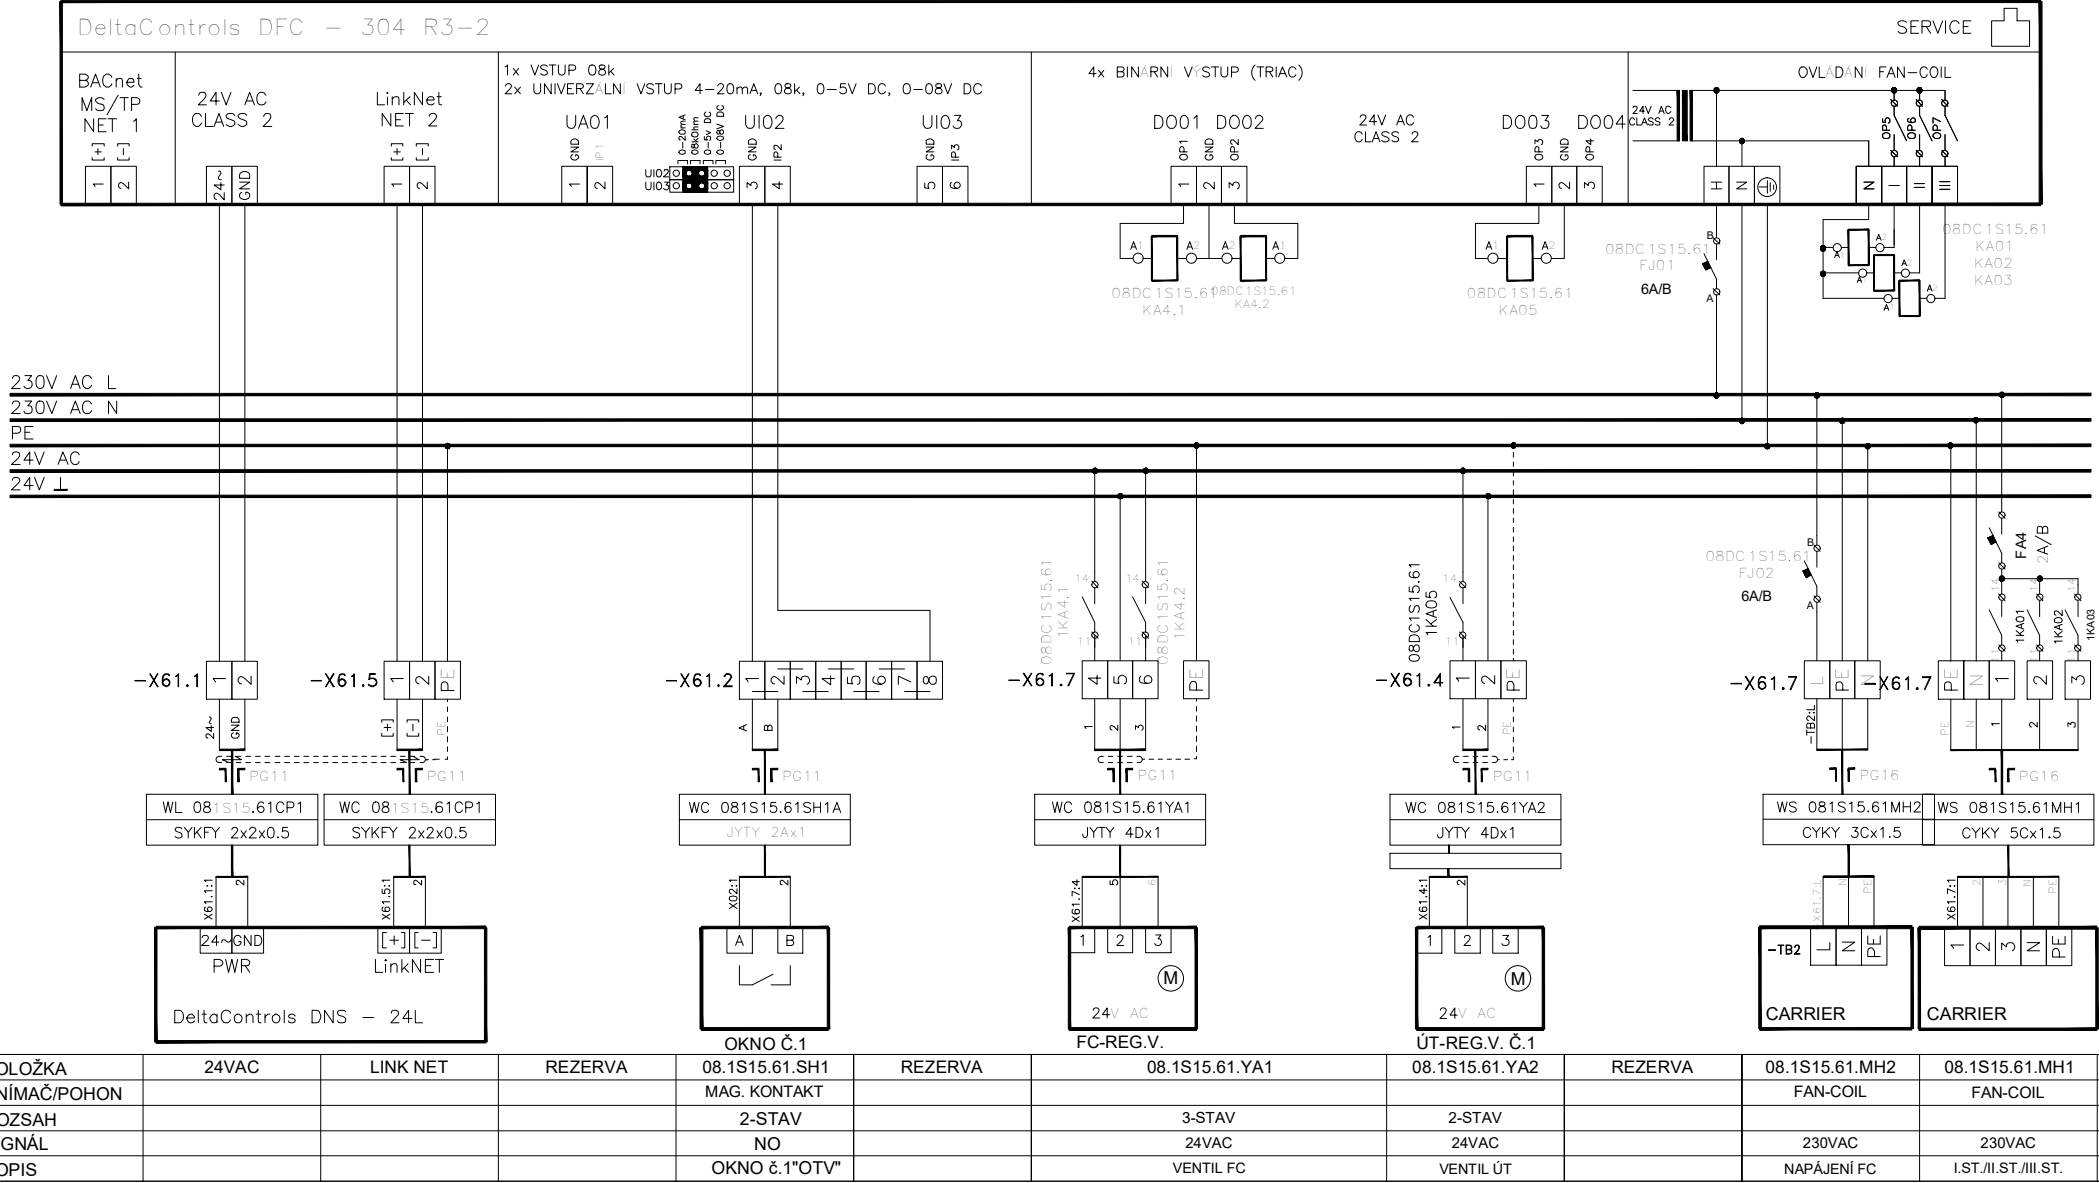

LEGENDA : - KABEL STINĚNÝ
 2-LINKA KROUCENÁ (2x 2-LINKA)

STAVBA : MU V BRNĚ, UNIVERZITNÍ KAMPUS BOHUNICE - AVVA AVVA - 1.ETAPA - MODRÁ	OBJEKT : PAVILON A08	STUPEŇ PD : DSP
ČÁST PD : D. SO II - 304 PAVILON A08 13. MĚŘENÍ A REGULACE	MÍSTNOST Č.: 1S15	DATUM : 30.05.2006
	ROZVADĚČ Č.: 08DC1S15	ARCH.ČÍSLO :
NÁZEV VÝKRESU : UNIVERZÁLNÍ VSTUPY/VÝST. MODULU 08.1S15.61.DDC01 - SCHEMA ZAPOJENÍ	SOUBOR :	
PROJEKTANT : ING. L. MUNDUCHOVÁ	VED.PROJEKTANT : ING. I. CHLEBEC	ČÍSLO VÝKRESU : UKB-1-DSP-D-304-13-005.10-00
		LIST Č.: 1
		REVIZE : 00