


DSPS	04.06.2007	ING.LUCIE MUNDUCHOVÁ	DOKUMENTACE SKUTEČNÉHO PROVEDENÍ
REVIZE	DATUM	JMÉNO, PODPIS	POPIS REVIZE

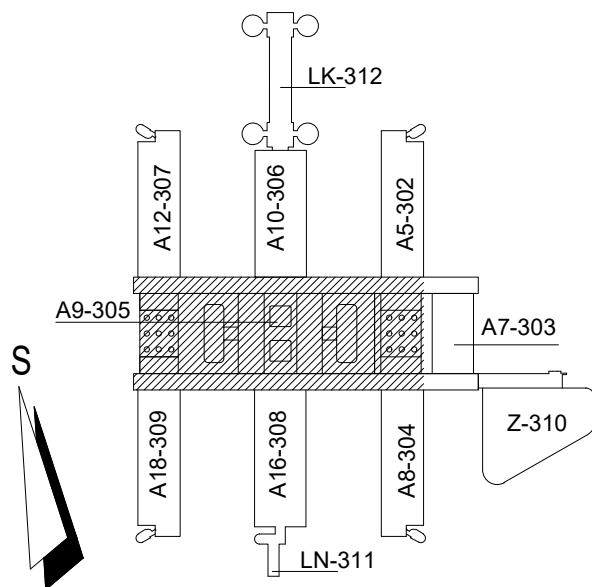

OHL ŽS


UKB - 1 - DSP - D - 304 - 13 - 005.13 - 00

JAROMÍR ČERNÝ

KAREL TUZA

PETR UHLÍŘ



KOORDINACE PROJEKTU PROMED BRNO spol. s r.o.		PROJEKTANT PROFESE: MĚŘENÍ A REGULACE HIP: ING. IVAN CHLEBEC		Mariánské náměstí 1 617 00 Brno IČO 25302400	ZODP.PROJEKTANT ING. IVAN CHLEBEC		
HL.INŽ.PROJEKTU ING. FRANTIŠEK JAKUBEC					VYPRACOVALA ING. LUCIE MUNDUCHOVÁ		
INVESTOR MASARYKOVA UNIVERZITA V BRNĚ							
STAVBA ČÁST	MU V BRNĚ, UNIVERZITNÍ KAMPUS BOHUNICE - AVVA AVVA - 1. ETAPA - MODRÁ D. SO II 304 PAVILON AVVA - A08 13. MĚŘENÍ A REGULACE				STUPEŇ	DSPS	
					DATUM	30.05.2006	
					POČET F A4	2	
					Č.ZAKÁZKY		
					ARCH.ČÍSLO		
NÁZEV VÝKRESU 08DC109_FC					MĚŘÍTKO 1:100	ČÍSLO VÝKRESU 005.13	REVIZE 00

DeltaControls DFC - 304 R3-2

BACnet MS/TP NET 1

24V AC CLASS 2

LinkNet NET 2

1x VSTUP 08k
2x UNIVERZALIN VSTUP 4-20mA, 08k, 0-5V DC, 0-08V DC

4x BIN/ARN VSTUP (TRIAC)

DO01 DO02

24V AC CLASS 2






DO03 DO04

24V AC CLASS 2

OVLD/ARN FAN-COIL



STAVBA : MU V BRNĚ, UNIVERZITNÍ KAMPUS BOHUNICE - AVVA AVVA - 1.ETAPA - MODRÁ		OBJEKT : PAVILON A08	STUPEŇ PD : DSP	
ČÁST PD : D. SO II - 304 PAVILON A08 13. MĚŘENÍ A REGULACE		MÍSTNOST Č.: 109	DATUM : 30.05.2006	
		ROZVADĚČ Č.: 08DC109	ARCH.ČÍSLO :	
NÁZEV VÝKRESU : UNIVERZÁLNÍ VSTUPY/VÝST. 08.109.61.DDC01 (ČÁST 1) - SCHEMA ZAPOJENÍ			SOUBOR :	
PROJEKTANT : ING. L. MUNDUCHOVÁ	VED.PROJEKTANT : ING. I. CHLEBEC	ČÍSLO VÝKRESU : UKB-1-DSP-D-304-13-005.13-00	LIST Č.: 1/2	REVIZE : 00

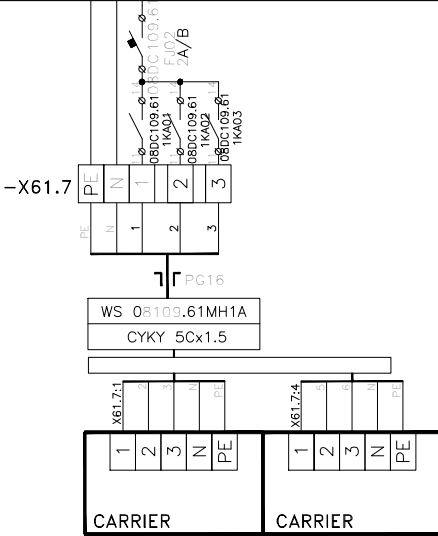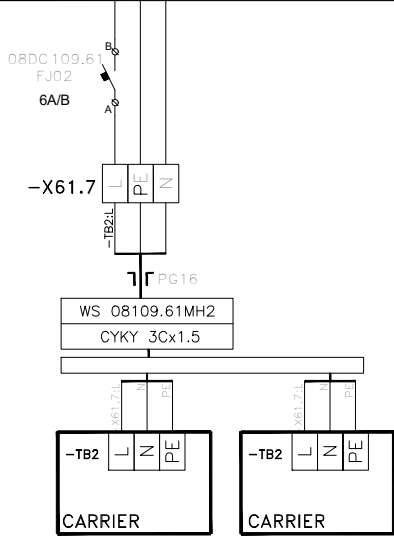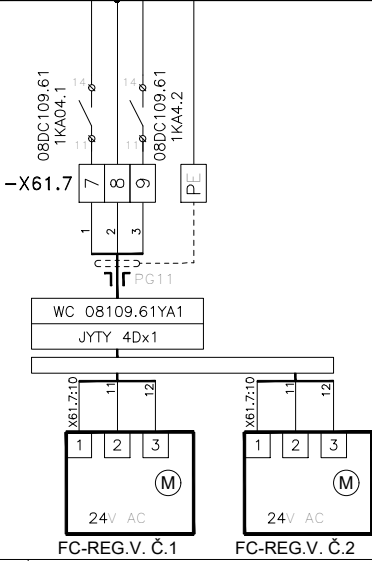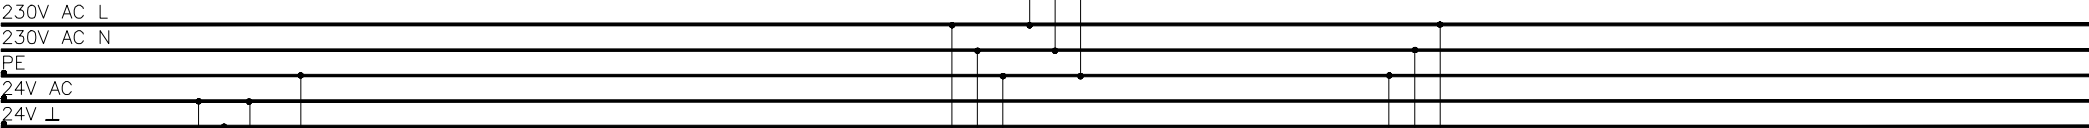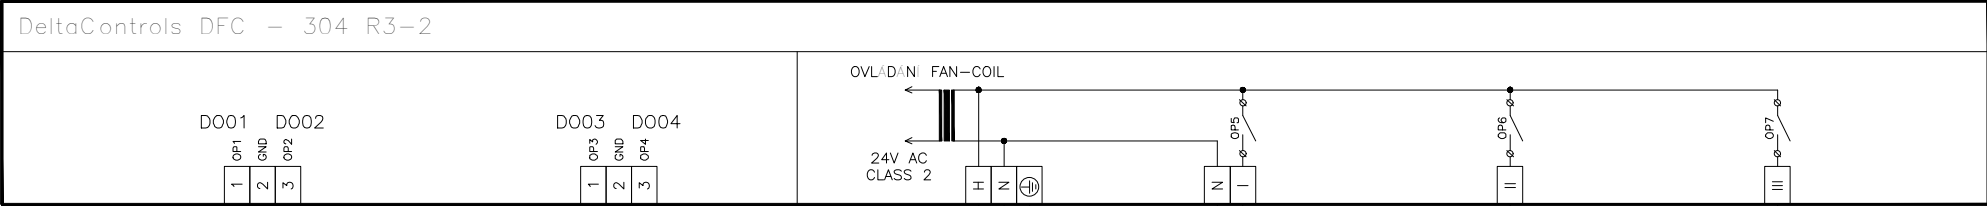

POLOŽKA	08.109.61.YA1A-B			08.109.61.MH2	08.109.61.MH1A	08.109.61.MH1B
SNÍMAČ/POHON				FAN-COIL	FAN-COIL	FAN-COIL
ROZSAH	3-STAV			"ZAP"- "VYP"	"ZAP"- "VYP"	"ZAP"- "VYP"
SIGNÁL	24VAC			230VAC	230VAC	230VAC
POPIS	VENTIL FC Č.1-2			NAPÁJENÍ FC	I.ST./II.ST./III.ST.	I.ST./II.ST./III.ST.

LEGENDA : KABEL STINĚNÝ
 2–LINKA KROUCENÁ (2x 2–LINKA)

STAVBA : MU V BRNĚ, UNIVERZITNÍ KAMPUS BOHUNICE - AVVA AVVA - 1.ETAPA - MODRÁ	OBJEKT : PAVILON A08	STUPEŇ PD : DSP
ČÁST PD : D. SO II - 304 PAVILON A08 13. MĚŘENÍ A REGULACE	MÍSTNOST Č.: 109	DATUM : 30.05.2006
	ROZVADEČ Č.: 08DC109	ARCH.ČÍSLO :
NÁZEV VÝKRESU : UNIVERZÁLNÍ VSTUPY/VÝST. 08.109.61.DDC01 (ČÁST 2) - SCHEMA ZAPOJENÍ		SOUBOR :
PROJEKTANT : ING. L. MUNDUCHOVÁ	VED.PROJEKTANT : ING. I. CHLEBEC	ČÍSLO VÝKRESU : UKB-1-DSP-D-304-13-005.13-00
		LIST Č.: 2/2
		REVIZE : 00