


DSPS	04.06.2007	ING.LUCIE MUNDUCHOVÁ	DOKUMENTACE SKUTEČNÉHO PROVEDENÍ
REVIZE	DATUM	JMÉNO, PODPIS	POPIS REVIZE

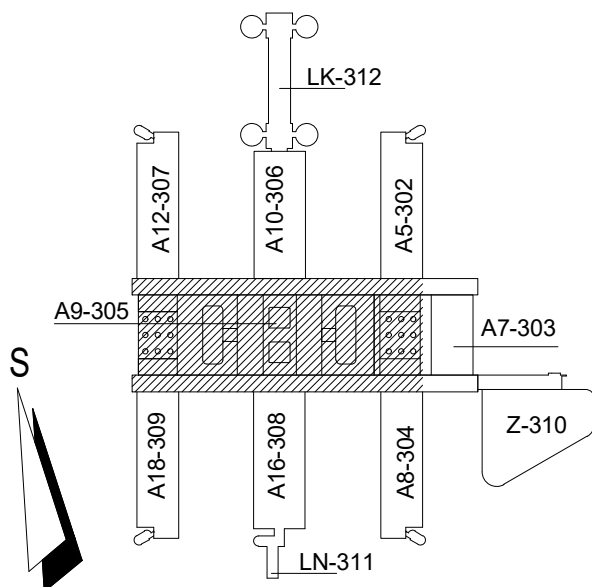

OHL ŽS

UKB - 1 - DSP - D - 304 - 13 - 005.19 - 00


JAROMÍR ČERNÝ

KAREL TUZA

PETR UHLÍŘ




KOORDINACE PROJEKTU PROMED BRNO spol. s r.o.		PROJEKTANT PROFESE: MĚŘENÍ A REGULACE HIP: ING. IVAN CHLEBEC	<div></div> <div>Mariánské náměstí 1 617 00 Brno IČO 25302400</div>	ZODP.PROJEKTANT ING. IVAN CHLEBEC	
HL.INŽ.PROJEKTU ING. FRANTIŠEK JAKUBEC				VYPRACOVALA ING. LUCIE MUNDUCHOVÁ	
INVESTOR MASARYKOVA UNIVERZITA V BRNĚ					
STAVBA <div>MU V BRNĚ, UNIVERZITNÍ KAMPUS BOHUNICE - AVVA AVVA - 1. ETAPA - MODRÁ D. SO II 304 PAVILON AVVA - A08</div> ČÁST 13. MĚŘENÍ A REGULACE			STUPEŇ	DSPS	
			DATUM	30.05.2006	
			POČET F A4	2	
			Č.ZAKÁZKY		
			ARCH.ČÍSLO		
NÁZEV VÝKRESU 08DC315_FC			MĚŘÍTKO 1:100	ČÍSLO VÝKRESU 005.19	REVIZE 00

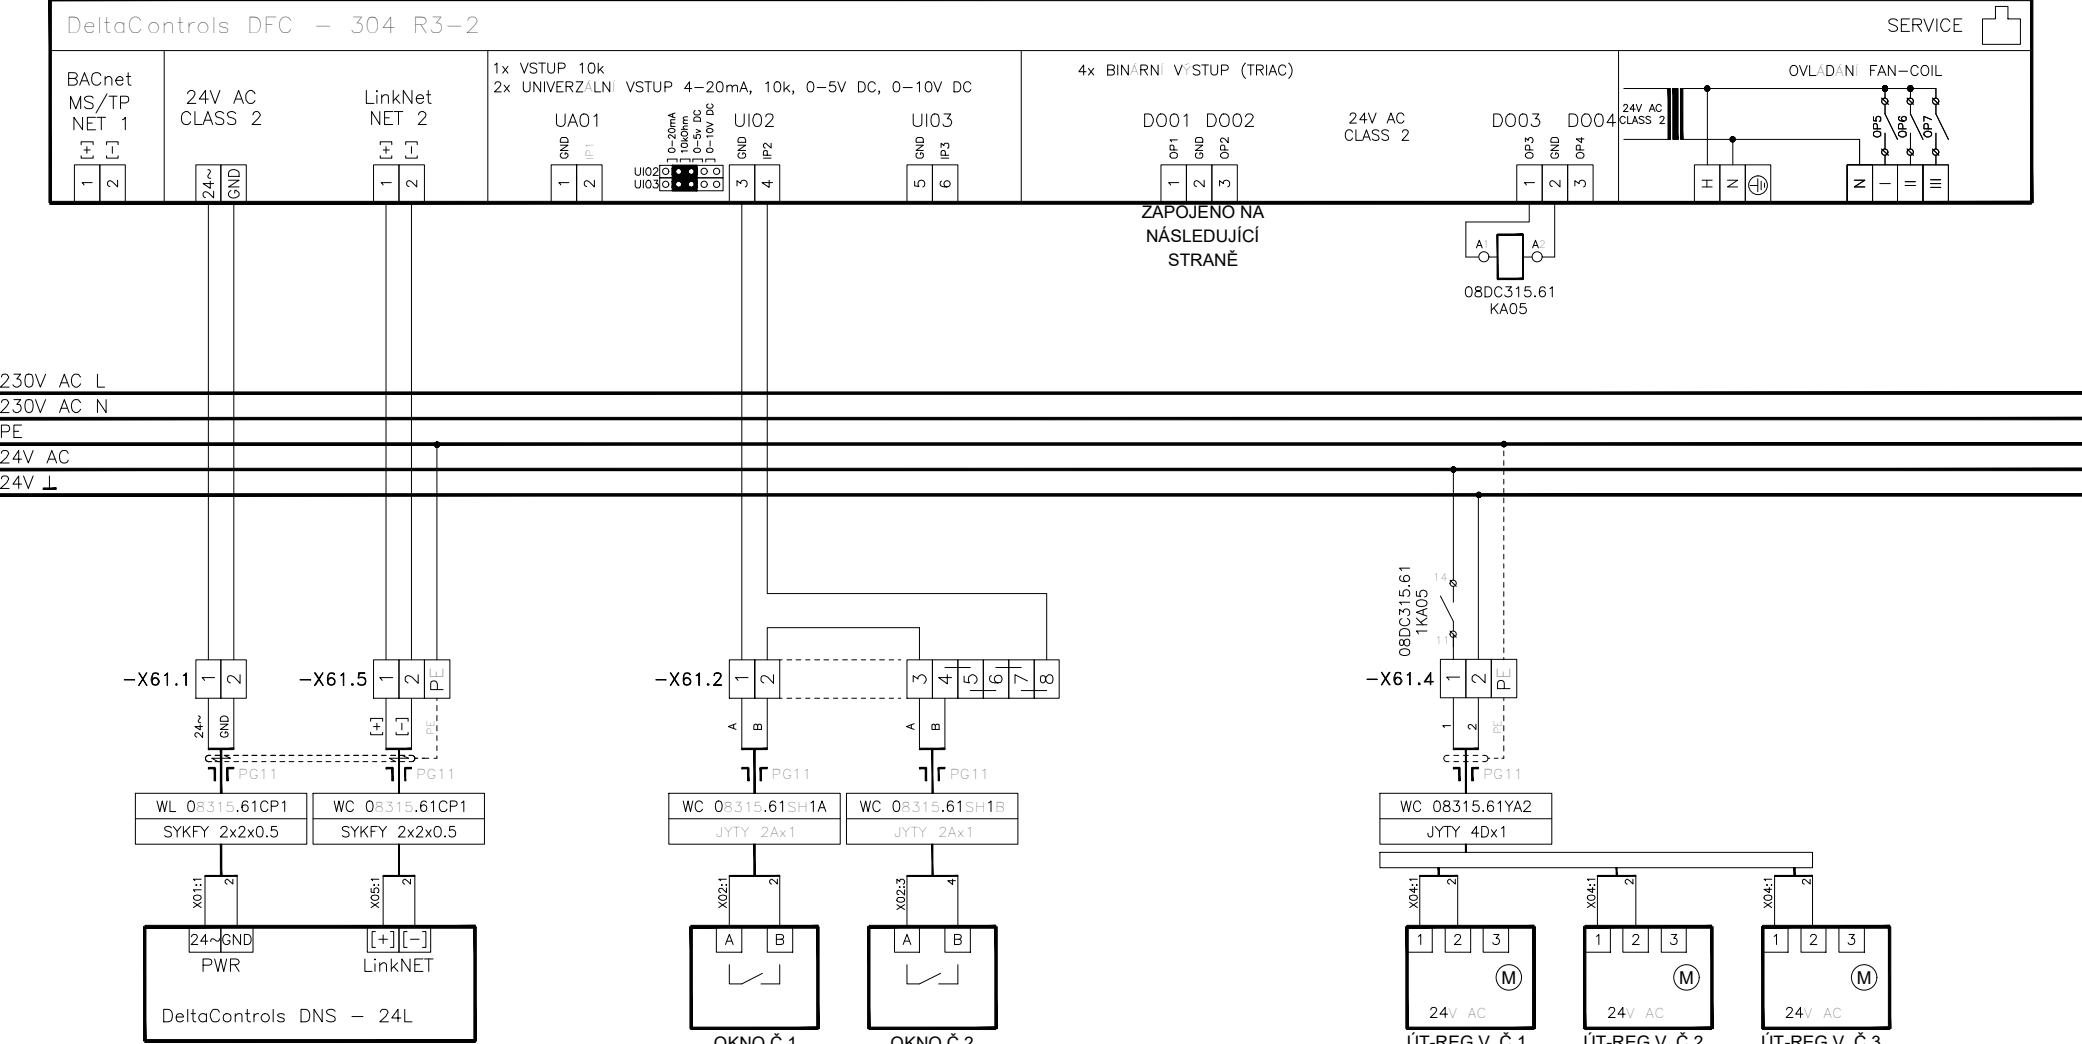



POLOŽKA	24VAC	LINK NET	REZERVA	08.315.61.SH1A	08.315.61.SH1B		08.315.61.YA2A-C	REZERVA	REZERVA		
SNÍMAČ/POHON				MAG. KONTAKT	MAG. KONTAKT						
ROZSAH				2-STAV	2-STAV		2-STAV				
SIGNÁL				NO	NO		24V AC				
POPIS				OKNO Č.1-2 "OTV"	OKNO Č.2-2 "OTV"		REG. VENTIL ÚT 1-3				

LEGENDA : KABEL STINĚNÝ
 2-LINKA KROUCENÁ (2x 2-LINKA)

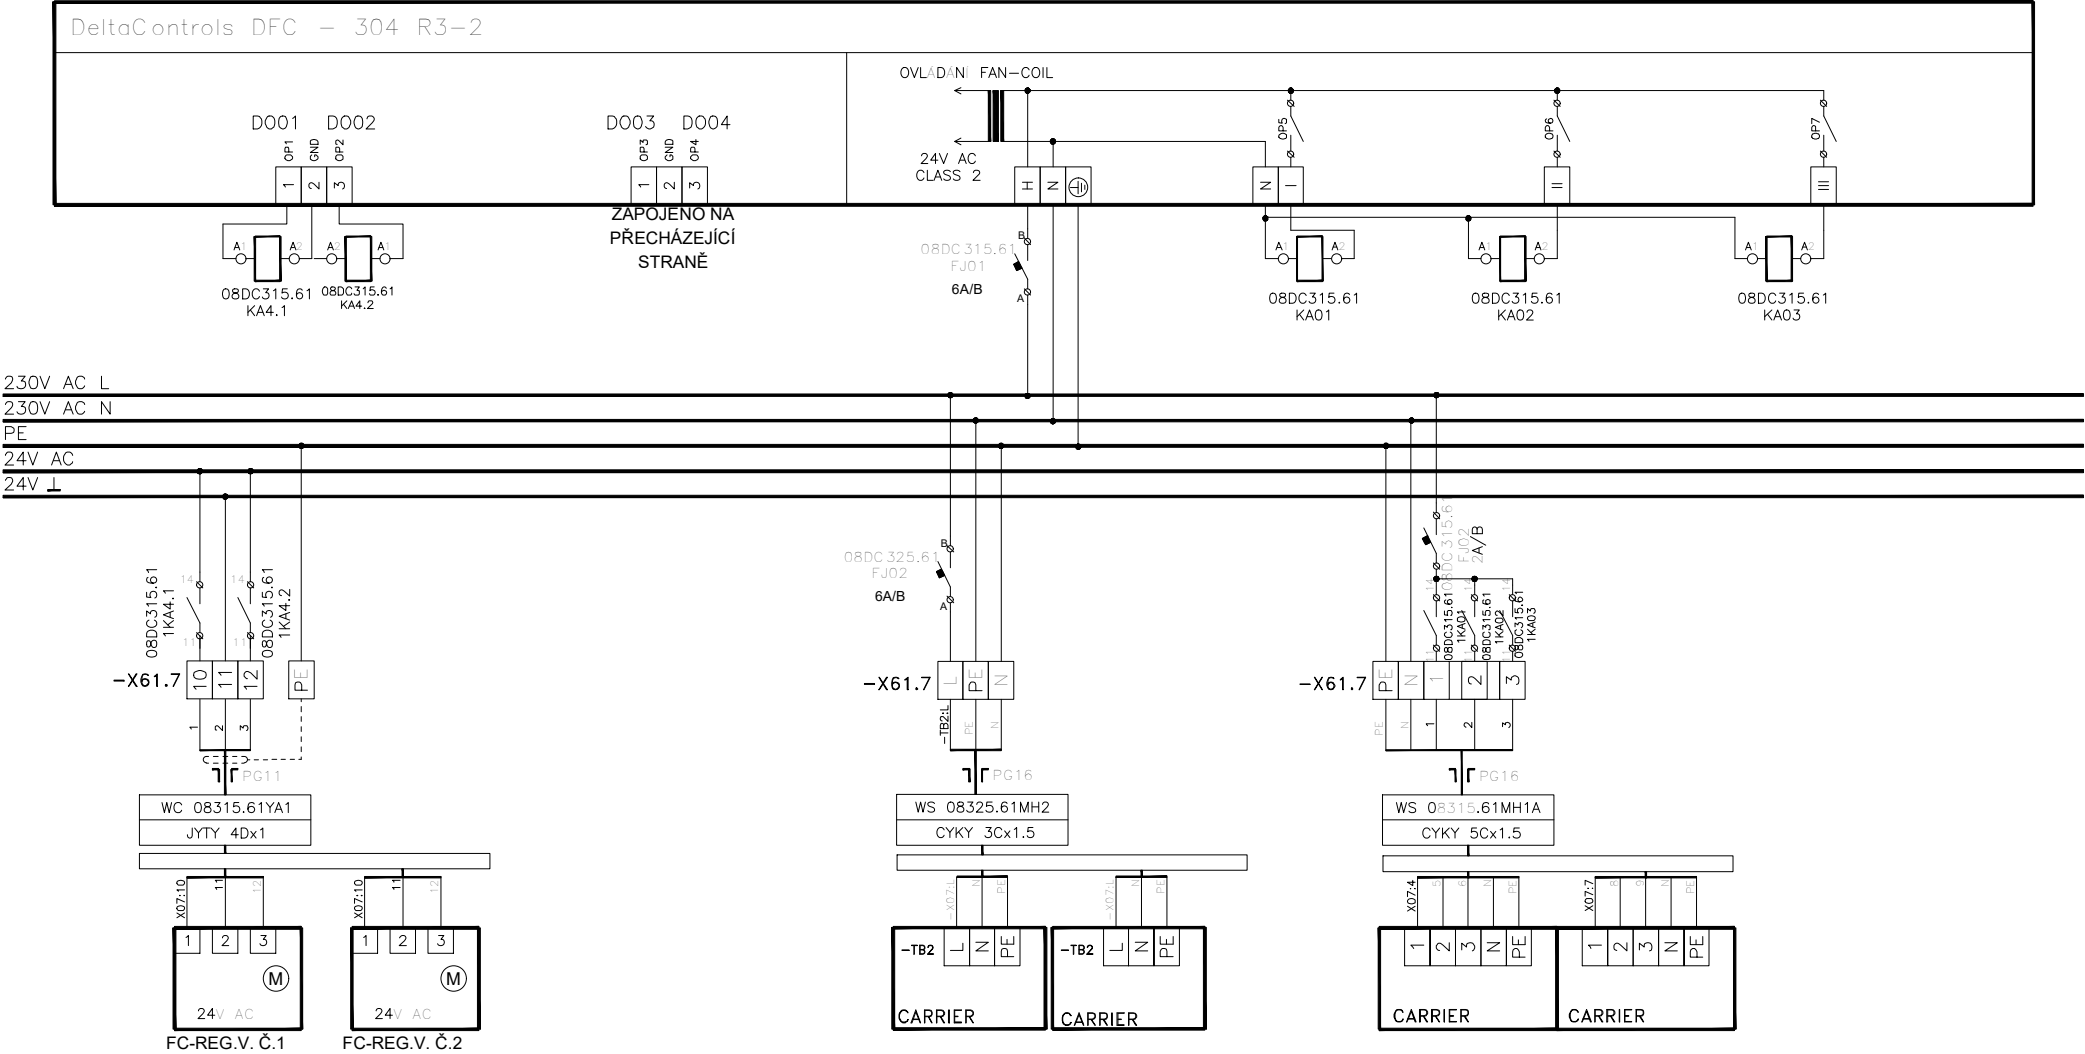STAVBA : MU V BRNĚ, UNIVERZITNÍ KAMPUS BOHUNICE - AVVA AVVA - 1.ETAPA - MODRÁ	OBJEKT : PAVILON A08	STUPEŇ PD : DSP
ČÁST PD : D. SO II - 304 PAVILON A08 13. MĚŘENÍ A REGULACE	MÍSTNOST Č.: 315	DATUM : 30.05.2006
	ROZVADĚČ Č.: 08DC315	ARCH.ČÍSLO :
NÁZEV VÝKRESU : UNIVERZÁLNÍ VSTUPY/VÝST. 08.315.61.DDC01 (ČÁST 1) - SCHEMA ZAPOJENÍ		SOUBOR :
PROJEKTANT : ING. L. MUNDUCHOVÁ	VED.PROJEKTANT : ING. I. CHLEBEC	ČÍSLO VÝKRESU : UKB-1-DSP-D-304-13-005.19-00
		LIST Č.: 1/2
		REVIZE : 00



POLOŽKA	08.315.61.YA1A-B			08.325.61.MH2		08.315.61.MH1A	08.315.61.MH1B	
SNÍMAČ/POHON				FAN-COIL		FAN-COIL	FAN-COIL	
ROZSAH	3-STAV					"ZAP"- "VYP"	"ZAP"- "VYP"	
SIGNÁL	24V AC			230VAC		230VAC	230VAC	
POPIS	VENTIL FC. č.1, 2			NAPÁJENÍ FC		I.ST./II.ST./III.ST.	I.ST./II.ST./III.ST.	

LEGENDA :  - KABEL STINĚNÝ
 2-LINKA KROUCENÁ (2x 2-LINKA)

STAVBA : MU V BRNĚ, UNIVERZITNÍ KAMPUS BOHUNICE - AVVA AVVA - 1.ETAPA - MODRÁ	OBJEKT : PAVILON A08	STUPEŇ PD : DSP
ČÁST PD : D. SO II - 304 PAVILON A08 13. MĚŘENÍ A REGULACE	MÍSTNOST Č.: 315	DATUM : 30.05.2006
	ROZVADĚČ Č.: 08DC315	ARCH.ČÍSLO :
NÁZEV VÝKRESU : UNIVERZÁLNÍ VSTUPY/VÝST. 08.315.61.DDC01 (ČÁST 2) - SCHEMA ZAPOJENÍ	SOUBOR :	
PROJEKTANT : ING. L. MUNDUCHOVÁ	VED.PROJEKTANT : ING. I. CHLEBEC	ČÍSLO VÝKRESU : UKB-1-DSP-D-304-13-005.19-00
		LIST Č.: 1/2
		REVIZE : 00