


DSPS	04.06.2007	ING. LUCIE MUNDUCHOVÁ	DOKUMENTACE SKUTEČNÉHO PROVEDENÍ
REVIZE	DATUM	JMÉNO, PODPIS	POPIS REVIZE

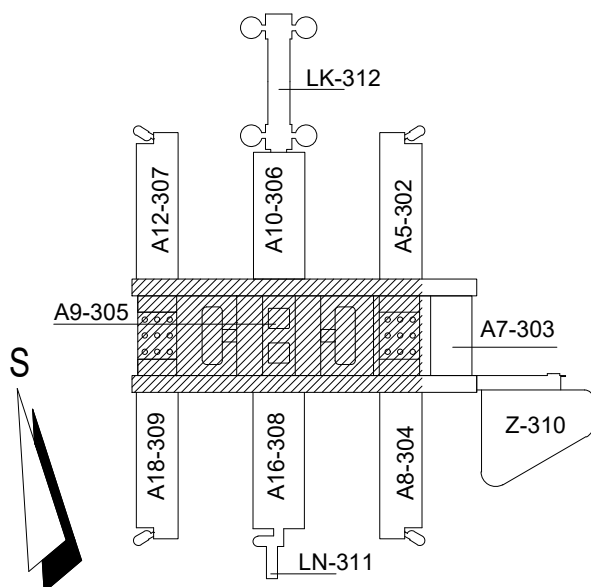

OHL ŽS


UKB - 1 - DSP - D - 304 - 13 - 005.30 - 00

JAROMÍR ČERNÝ


KAREL TUZA



PETR UHLÍŘ



KOORDINACE PROJEKTU PROMED BRNO spol. s r.o.		PROJEKTANT PROFESE: MĚŘENÍ A REGULACE HIP: ING. IVAN CHLEBEC		Mariánské náměstí 1 617 00 Brno IČO 25302400	ZODP.PROJEKTANT ING. IVAN CHLEBEC	
HL.INŽ.PROJEKTU ING. FRANTIŠEK JAKUBEC					VYPRACOVALA ING. LUCIE MUNDUCHOVÁ	
INVESTOR MASARYKOVA UNIVERZITA V BRNĚ						
STAVBA ČÁST	MU V BRNĚ, UNIVERZITNÍ KAMPUS BOHUNICE - AVVA AVVA - 1. ETAPA - MODRÁ D. SO II 304 PAVILON AVVA - A08 13. MĚŘENÍ A REGULACE				STUPEŇ	DSPS
					DATUM	30.05.2006
					POČET F A4	1
					Č.ZAKÁZKY	
					ARCH.ČÍSLO	
NÁZEV VÝKRESU Schema Lab._A8				MĚŘÍTKO 1:100	ČÍSLO VÝKRESU 005.30	REVIZE 00

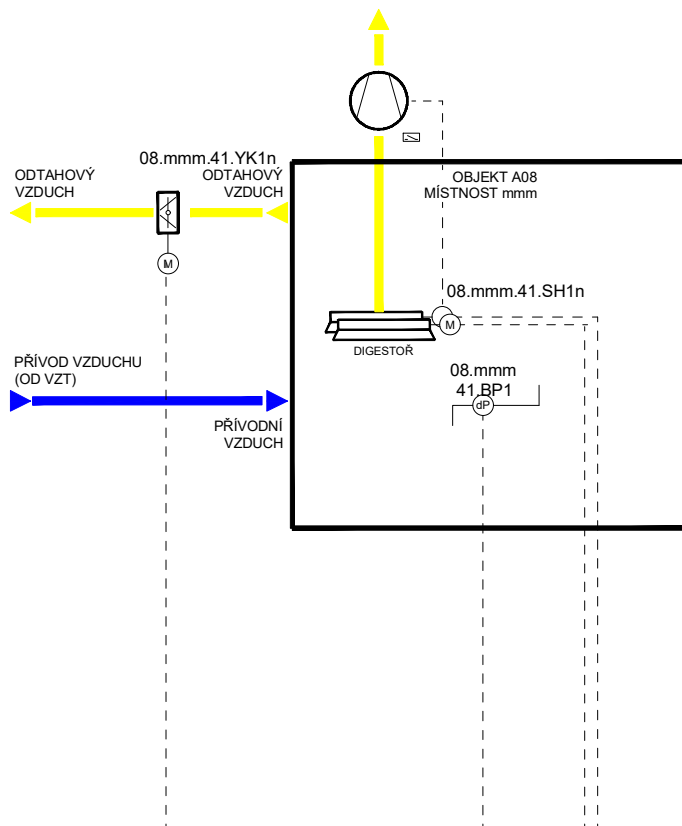
V PŘÍPADĚ CHODU DIGESTOŘÍ SE Klapka na ODTAHU ZAVÍRÁ



ROZVADĚČ ELEKTRO		
ČELNÍ PANEL	<p>CHOD PORUCHA</p>	<p>CHOD PORUCHA</p>

AI	1	1	1
DI	2x n	2x n	2x n
AO	1(n)	1(n)	1(n)
DO			
3-S			

V PŘÍPADĚ CHODU DIGESTOŘÍ SE Klapka na přívodu OTEVÍRÁ

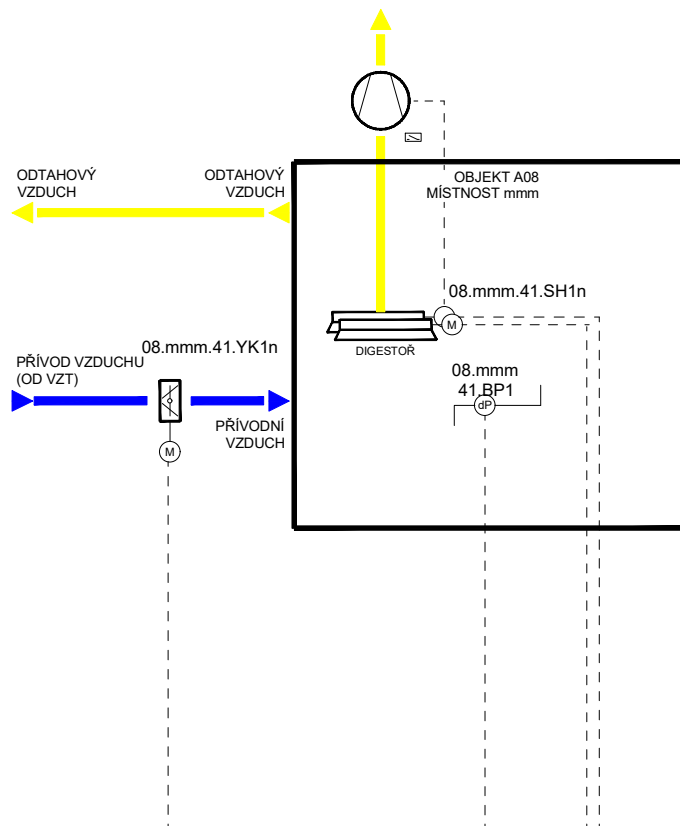

08	ČÍSLO OBJEKTU
mmm	ČÍSLO MÍSTNOSTI
n	POŘADOVÉ OZNAČENÍ DIGESTOŘE, KLAPY

POLOŽKA	STRUČNÝ POPIS
08.mmm.41.BP1	SNÍMAČ dP
08.mmm.41.YK1n	REG. KLÁPA - ODTAH.VZDUCH
08.mmm.41.SH1n	DIGESTOŘ Č.01

MODEL	TLAK-MÍSTNOST	KLAPY-MÍSTNOST	POZN.
II	1S14	1S14	5Nm
		1S14	5Nm
II	1S15	1S15	5Nm
		1S15	5Nm
II	1S17	1S17	5Nm
II	108	108	5Nm
		108	5Nm
II	109	109	5Nm
		209	5Nm
III	111	111	5Nm
		111	5Nm
III	112	112	5Nm
II	208	208	5Nm
II	209	209	5Nm
II	212	212	5Nm
		212	5Nm
		212	5Nm
III	216	221	5Nm
III	222	224	5Nm
III	224	224	5Nm
		224	5Nm
		224	5Nm
II	231	231	5Nm
II	228	228	5Nm
		228	5Nm
		228	5Nm
II	315	321	5Nm
II	317	321	5Nm
II	324	324	5Nm
III	329	-	5Nm
CELKEM: 20		20	21

STAVBA : MU V BRNĚ, UNIVERZITNÍ KAMPUS BOHUNICE - AVVA AVVA - 1.ETAPA - MODRÁ		OBJEKT : PAVILON A08	STUPEŇ PD : DSP
ČÁST PD : D. SO II - 304 PAVILON A08 13. MĚŘENÍ A REGULACE		MÍSTNOST Č.:	DATUM : 30.05.2006
		ROZVADĚČ Č.:	ARCH.ČÍSLO :
NÁZEV VÝKRESU : DIFERENCE TLAKU MÍSTNOSTÍ (SCHEMA MaR)			SOUBOR :
PROJEKTANT : ING. L. MUNDUCHOVÁ	VED.PROJEKTANT : ING. I. CHLEBEC	ČÍSLO VÝKRESU : UKB-1-DSP-D-304-13-005.30-00	LIST Č.: 1
			REVIZE : 00