

LEGENDA ČAR:

— Rozvodné potrubí DEMI vody – W (materiál potrubí PPH)  
- - - - - Rozvodné potrubí dusíku – N2 (materiál potrubí nerez)


|  |                            |
|--|----------------------------|
|  | KULOVÝ UZÁVĚR              |
|  | STOUPÁNÍ, KLESÁNÍ          |
|  | CHRÁŇKA POTRUBÍ            |
|  | POTRUBÍ DUSÍKU             |
|  | POTRUBÍ STLAČENÉHO VZDUCHU |

TLAKOVÉ LA N2+SV

TLAKOVÁ LAHEV N2  
50 litrů / 20 MPa  
REDUKČNÍ PANEĽ  
TLAKOVÁ LAHEV SV  
50 litrů / 20 MPa  
REDUKČNÍ PANEĽ


REDUKČNÍ PANEĽ TECHNICKÝCH PLYNŮ


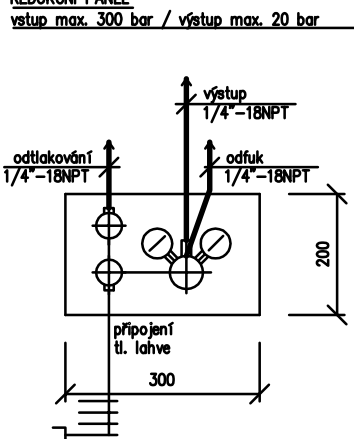


POHLED NA ZDROJ TECHNICKÝCH PLYNŮ PŘIPOJENÍ TLAKOVÝCH LAHVEŮ NEHOŘLAVÉ PLYNY

max. tlak 30 bar

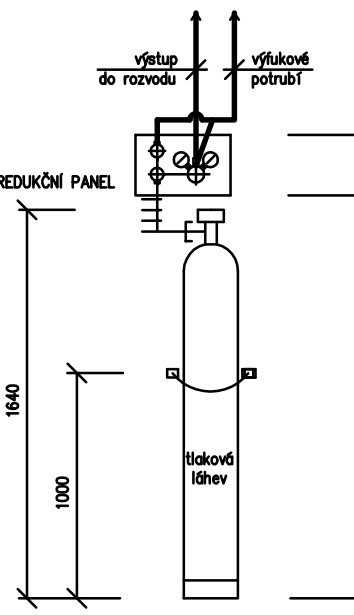

|        |         |                    |   |
|--------|---------|--------------------|---|
| 03     | 03.2002 | TECHNICKÁ BLOK 300 | DOCUMENTACE SKUTÉČNÉHO PROVEDENÍ, ÚPRAVA LABORÁTORŮ 326 a 327 |
| 02     | 06/2007 | Schémata           | Documentace skutečného provedení stavby                       |
| 01     | 11/2006 | Chemikální         | Změna rozvodu na přípojkách                                   |
| REVIZE | DATUM   | JMÉNO, PŘÍPIS      | POPIS REVIZE  |

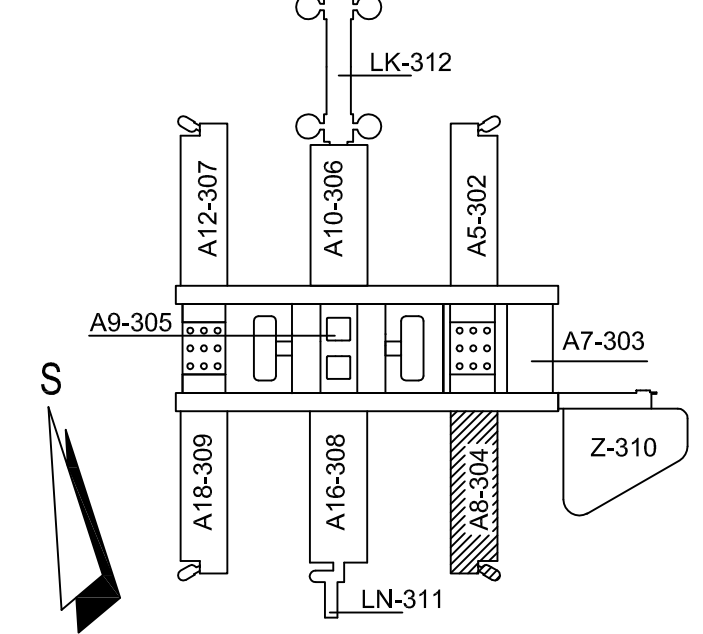

±0,000=281,70 (PODLAHA 1.NP PAVILONŮ)

**OHL** **ŽŠBRNO**

UKB - 1 - DSP - D - 304 - 15- 005 - 03

JAROMÍR ČERNÝ   KAREL TUZA   PETR UHLÍŘ

|                     |   |                  |
|---------------------|---|------------------|
| KOORDINACE PROJEKTU | PROJEKTANT PRŮJEKT: ROZVOJŮ TECHNICKÝCH PLYNŮ                         | ZODP. PROJEKTANT |
| HLAŠ. PROJEKTU      | ING. FRANTIŠEK JAKUBEC  | ING. JAN BLUŠ    |
| INVESTOR            | MASARYKOVA UNIVERZITA V BRNĚ  | VYPRACOVAL       |
| STAVBA              | MU V BRNĚ, UNIVERZITNÍ KAMPUS BOHUŇICE - AVVA AVVA - 1. ETAPA - MODRA | LUCE SCHMÉDOVA   |
| ČÁST                | D. SO II - 304 PAVILON AVVA - A8                                      | STUPEŇ           |
| NAZEV VÝKRESU       | PŮDORYS 3.NP  | ČÍSLO VÝKRESU    |
|                     |   | 005              |
|                     |   | 03               |