


DSPS	04.06.2007	ING. LUCIE MUNDUCHOVÁ	DOKUMENTACE SKUTEČNÉHO PROVEDENÍ
REVIZE	DATUM	JMÉNO, PODPIS	POPIS REVIZE

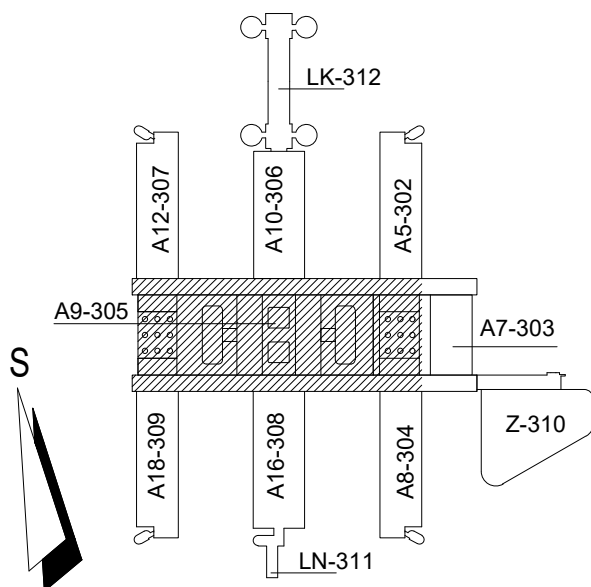

OHL ŽS

UKB - 1 - DSP - D - 304 - 13 - 005.17 - 00



JAROMÍR ČERNÝ

KAREL TUZA

PETR UHLÍŘ




KOORDINACE PROJEKTU PROMED BRNO spol. s r.o.		PROJEKTANT PROFESE: MĚŘENÍ A REGULACE HIP: ING. IVAN CHLEBEC	<div></div> <div>Mariánské náměstí 1 617 00 Brno IČO 25302400</div>	ZODP.PROJEKTANT ING. IVAN CHLEBEC		
HL.INŽ.PROJEKTU ING. FRANTIŠEK JAKUBEC				VYPRACOVALA ING. LUCIE MUNDUCHOVÁ		
INVESTOR MASARYKOVA UNIVERZITA V BRNĚ						
STAVBA ČÁST	MU V BRNĚ, UNIVERZITNÍ KAMPUS BOHUNICE - AVVA AVVA - 1. ETAPA - MODRÁ D. SO II 304 PAVILON AVVA - A08 13. MĚŘENÍ A REGULACE			STUPEŇ	DSPS	
				DATUM	30.05.2006	
				POČET F A4	2	
				Č.ZAKÁZKY		
				ARCH.ČÍSLO		
NÁZEV VÝKRESU 08DC216_FC			MĚŘÍTKO 1:100	ČÍSLO VÝKRESU 005.17	REVIZE 00	

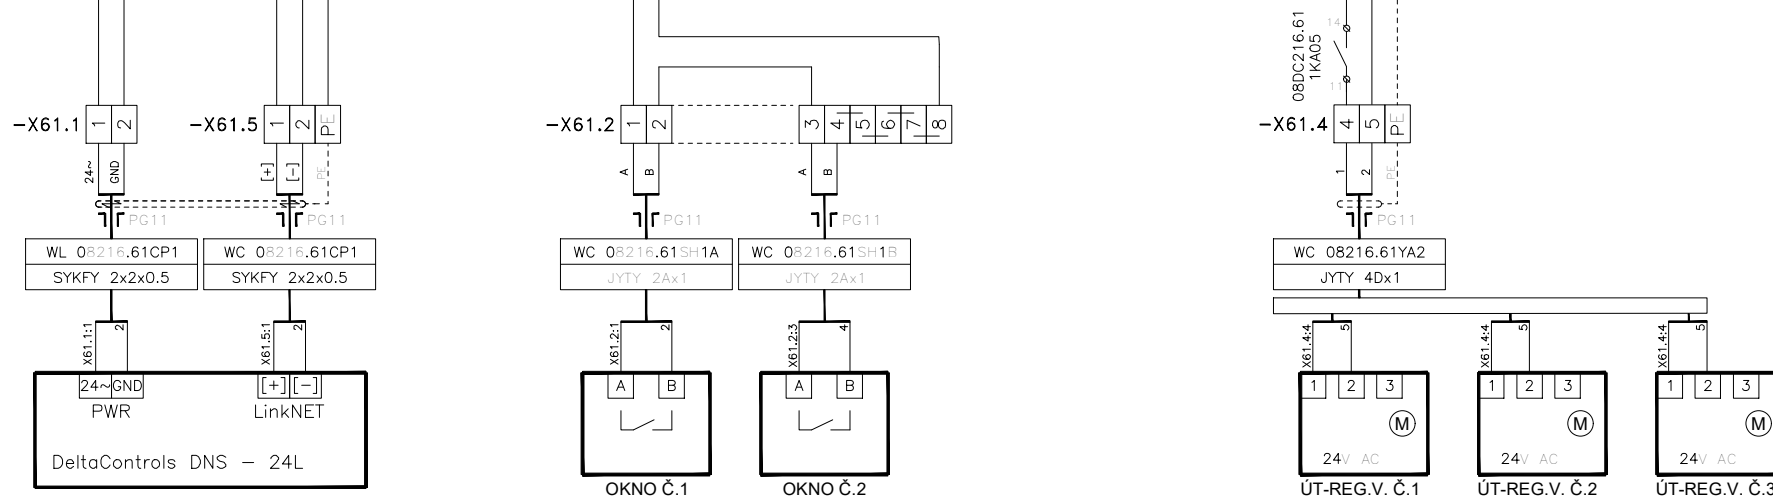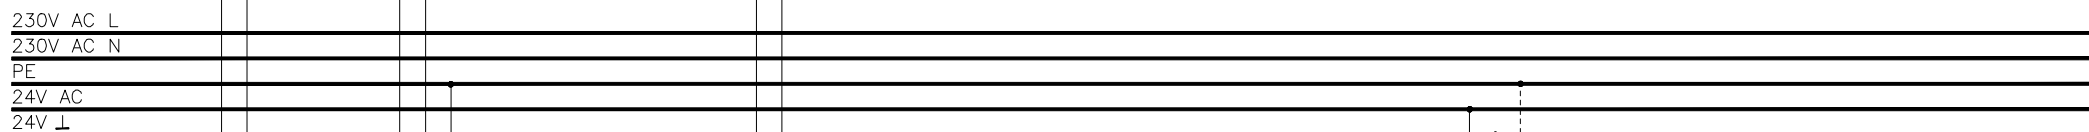

POLOŽKA	24VAC	LINK NET	REZERVA	08.216.61.SH1A-B	REZERVA	REZERVA	REZERVA	08.216.61.YA2A-C	REZERVA	REZERVA		
SNÍMAČ/POHON				MAG. KONTAKT								
ROZSAH				2-STAV				2-STAV				
SIGNÁL				NO				24VAC				
POPIS				OKNO Č. 1-2 "OTV"				VENTIL ŮT Č.1-3				

STAVBA : MU V BRNĚ, UNIVERZITNÍ KAMPUS BOHUNICE - AVVA AVVA - 1.ETAPA - MODRÁ		OBJEKT : PAVILON A08	STUPEŇ PD : DSP	
ČÁST PD : D. SO II - 304 PAVILON A08 13. MĚŘENÍ A REGULACE		MÍSTNOST Č.: 216	DATUM : 30.05.2006	
		ROZVADĚČ Č.: 08DC216	ARCH.ČÍSLO :	
NÁZEV VÝKRESU : UNIVERZÁLNÍ VSTUPY/VÝST. 08.216.61.DDC01 (ČÁST 1) - SCHEMA ZAPOJENÍ			SOUBOR :	
PROJEKTANT : ING. L. MUNDUCHOVÁ	VED.PROJEKTANT : ING. I. CHLEBEC	ČÍSLO VÝKRESU : UKB-1-DSP-D-304-13-005.17-00	LIST Č.: 1/2	REVIZE : 00

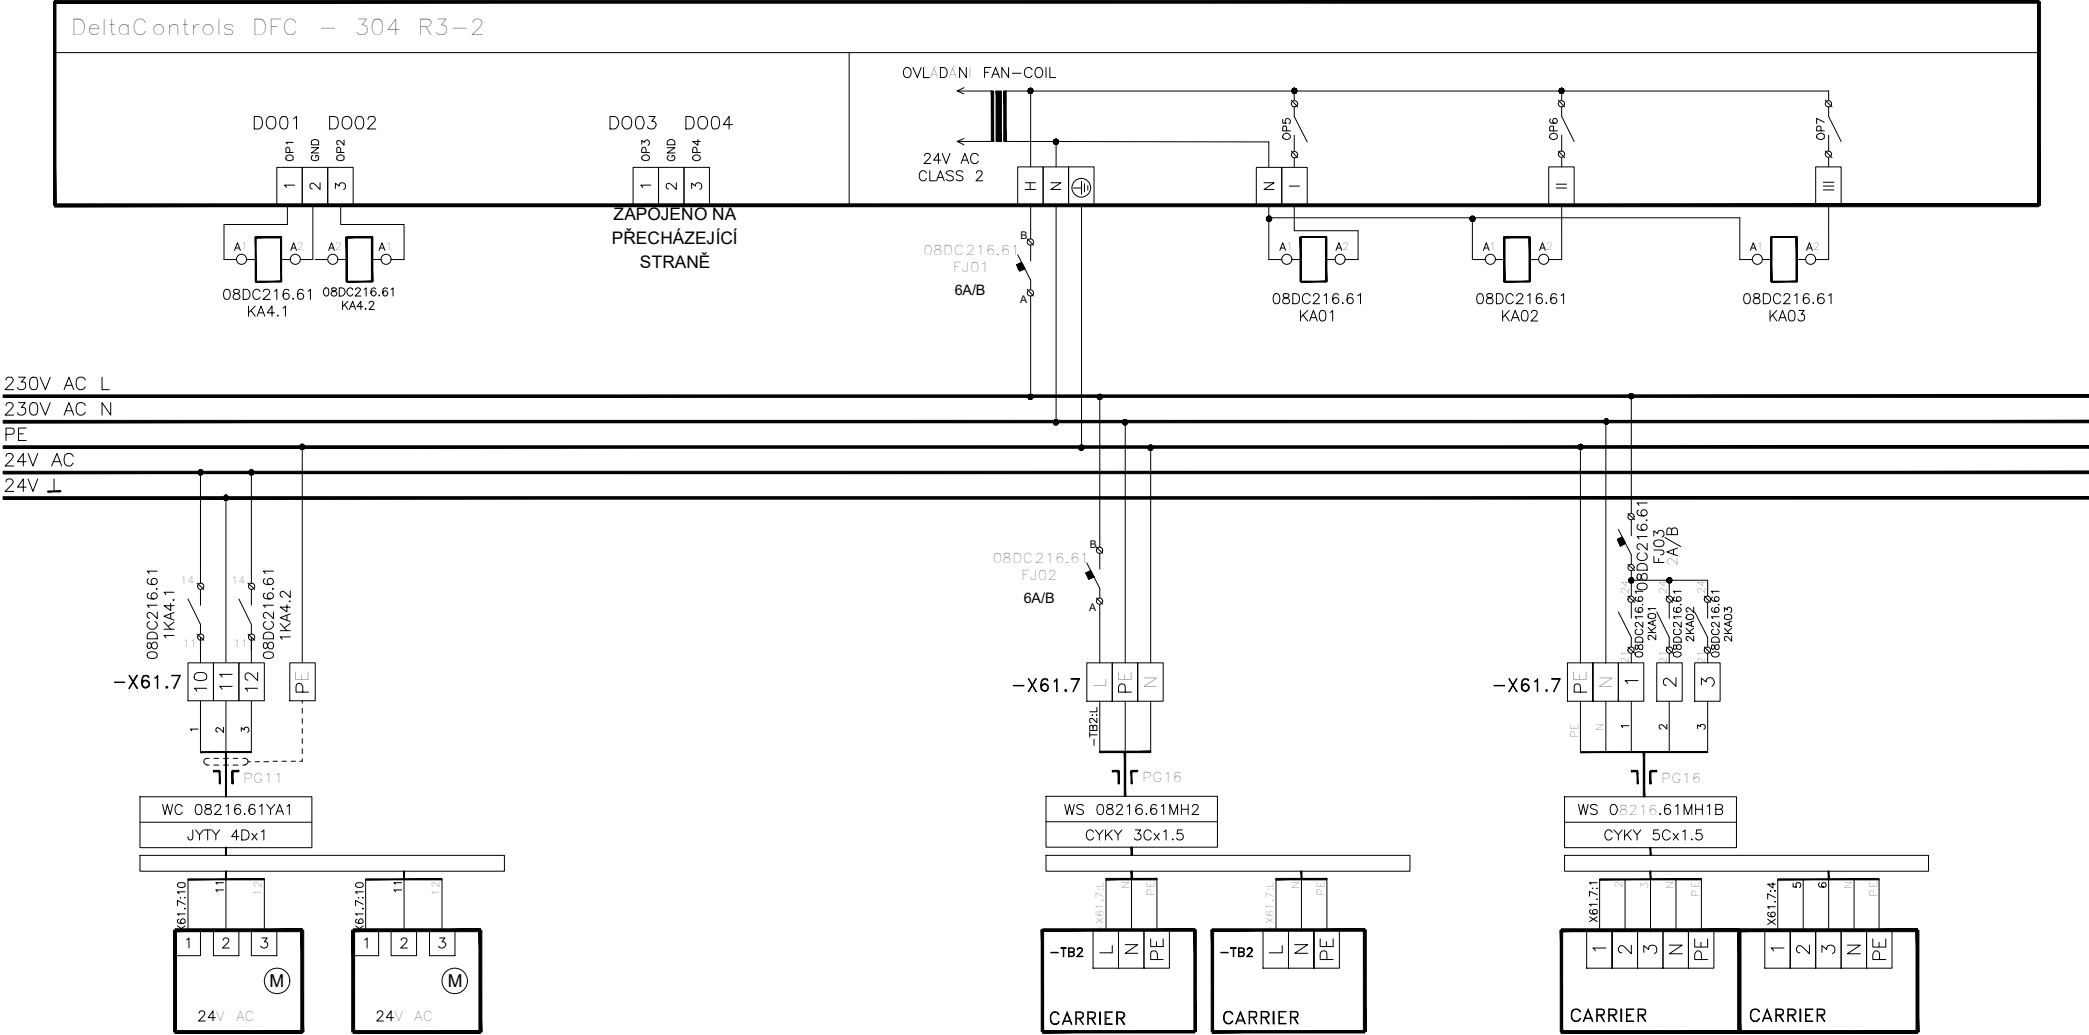

POLOŽKA	08.216.61.YA1A-B				08.216.61.MH2			08.216.61.MH1A	08.216.61.MH1B	
SNÍMAČ/POHON					FAN-COIL			FAN-COIL	FAN-COIL	
ROZSAH	3-STAV							"ZAP"- "VYP"	"ZAP"- "VYP"	
SIGNÁL	24VAC				230VAC			230VAC	230VAC	
POPIS	VENTIL FC Č.1-3				NAPÁJENÍ FC			I.ST./II.ST./III.ST.	I.ST./II.ST./III.ST.	

LEGENDA : - KABEL STÍNĚNÝ
 2-LINKA KROUCENÁ (2x 2-LINKA)

STAVBA : MU V BRNĚ, UNIVERZITNÍ KAMPUS BOHUNICE - AVVA AVVA - 1.ETAPA - MODRÁ	OBJEKT : PAVILON A08	STUPEŇ PD : DSP
ČÁST PD : D. SO II - 304 PAVILON A08 13. MĚŘENÍ A REGULACE	MÍSTNOST Č.: 216	DATUM : 30.05.2006
	ROZVADĚČ Č.: 08DC216	ARCH.ČÍSLO :
NÁZEV VÝKRESU : UNIVERZÁLNÍ VSTUPY/VÝST. 08.216.61.DDC01 (ČÁST 2) - SCHEMA ZAPOJENÍ		SOUBOR :
PROJEKTANT : ING. L. MUNDUCHOVÁ	VED.PROJEKTANT : ING. I. CHLEBEC	ČÍSLO VÝKRESU : UKB-1-DSP-D-304-13-005.17-00
		LIST Č.: 2/2
		REVIZE : 00