


DSPS	04.06.2007	ING. LUCIE MUNDUCHOVÁ	DOKUMENTACE SKUTEČNÉHO PROVEDENÍ
REVIZE	DATUM	JMÉNO, PODPIS	POPIS REVIZE

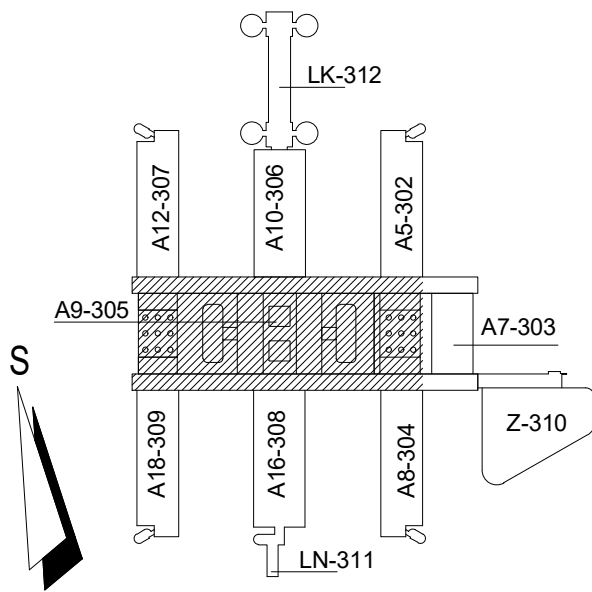

OHL ŽS


UKB - 1 - DSP - D - 304 - 13 - 005.20 - 00


JAROMÍR ČERNÝ

KAREL TUZA

PETR UHLÍŘ



KOORDINACE PROJEKTU PROMED BRNO spol. s r.o.		PROJEKTANT PROFESE: MĚŘENÍ A REGULATE HIP: ING. IVAN CHLEBEC	<div></div> <div>Mariánské náměstí 1 617 00 Brno IČO 25302400</div>	ZODP.PROJEKTANT ING. IVAN CHLEBEC	
HL.INŽ.PROJEKTU ING. FRANTIŠEK JAKUBEC				VYPRACOVALA ING. LUCIE MUNDUCHOVÁ	
INVESTOR MASARYKOVA UNIVERZITA V BRNĚ					
STAVBA <div>MU V BRNĚ, UNIVERZITNÍ KAMPUS BOHUNICE - AVVA AVVA - 1. ETAPA - MODRÁ D. SO II 304 PAVILON AVVA - A08</div> ČÁST 13. MĚŘENÍ A REGULATE				STUPEŇ	DSPS
				DATUM	30.05.2006
				POČET F A4	1
				Č.ZAKÁZKY	
				ARCH.ČÍSLO	
NÁZEV VÝKRESU 08DC317_FC			MĚŘÍTKO 1:100	ČÍSLO VÝKRESU 005.20	REVIZE 00

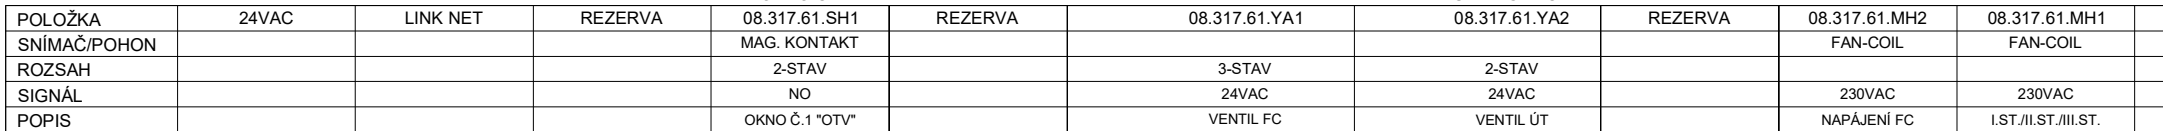[illegible]

STAVBA : MU V BRNĚ, UNIVERZITNÍ KAMPUS BOHUNICE - AVVA AVVA - 1.ETAPA - MODRÁ		OBJEKT : PAVILON A08	STUPEŇ PD : DSP	
ČÁST PD : D. SO II - 304 PAVILON A08 13. MĚŘENÍ A REGULACE		MÍSTNOST Č.: 317	DATUM : 30.05.2006	
		ROZVADĚČ Č.: 08DC317	ARCH.ČÍSLO :	
NÁZEV VÝKRESU : UNIVERZÁLNÍ VSTUPY/VÝST. MODULU 08.317.61.DDC01 - SCHEMA ZAPOJENÍ			SOUBOR :	
PROJEKTANT : ING. L. MUNDUCHOVÁ	VED.PROJEKTANT : ING. I. CHLEBEC	ČÍSLO VÝKRESU : UKB-1-DSP-D-304-13-005.20-00	LIST Č.: 1	REVIZE : 00