


DSPS	04.06.2007	ING. LUCIE MUNDUCHOVÁ	DOKUMENTACE SKUTEČNÉHO PROVEDENÍ
REVIZE	DATUM	JMÉNO, PODPIS	POPIS REVIZE

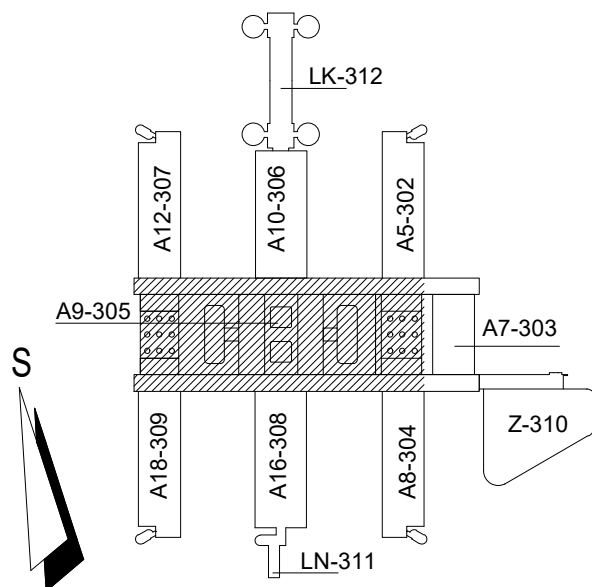

OHL ŽS

UKB - 1 - DSP - D - 304 - 13 - 005.31 - 00

JAROMÍR ČERNÝ

KAREL TUZA


PETR UHLÍŘ



KOORDINACE PROJEKTU PROMED BRNO spol. s r.o.		PROJEKTANT PROFESÍ: MĚŘENÍ A REGULACE HIP: ING. IVAN CHLEBEC	<div></div> <div>Mariánské náměstí 1 617 00 Brno IČO 25302400</div>	ZODP.PROJEKTANT ING. IVAN CHLEBEC	
HL.INŽ.PROJEKTU ING. FRANTIŠEK JAKUBEC				VYPRACOVALA ING. LUCIE MUNDUCHOVÁ	
INVESTOR MASARYKOVA UNIVERZITA V BRNĚ					
STAVBA ČÁST	MU V BRNĚ, UNIVERZITNÍ KAMPUS BOHUNICE - AVVA AVVA - 1. ETAPA - MODRÁ D. SO II 304 PAVILON AVVA - A08 13. MĚŘENÍ A REGULACE			STUPEŇ	DSPS
				DATUM	30.05.2006
				POČET F A4	1
				Č.ZAKÁZKY	
				ARCH.ČÍSLO	
NÁZEV VÝKRESU Schema REG. místností_A8			MĚŘÍTKO 1:100	ČÍSLO VÝKRESU 005.31	REVIZE 00

POLOŽKA	STRUČNÝ POPIS
08.mmm.61.CP1	OVLÁDACÍ PANEL IRC
08.mmm.61.SH1n	MAGNET.KONTAKT Č.n OKENNÍ
08.mmm.61.YA1n	REG.VENTIL Č.n (CHLAZENÍ - FC)
08.mmm.61.YA2n	REG.VENTIL Č.n (TOPENÍ - ÚT)
08.mmm.61.MH1n	FAN-COIL Č.n (FC)

POPIS ZNAČENÍ REG. OKRUHŮ :
VIZ PŘÍLOHA Č.1 TECHNICKÉ ZPRÁVY

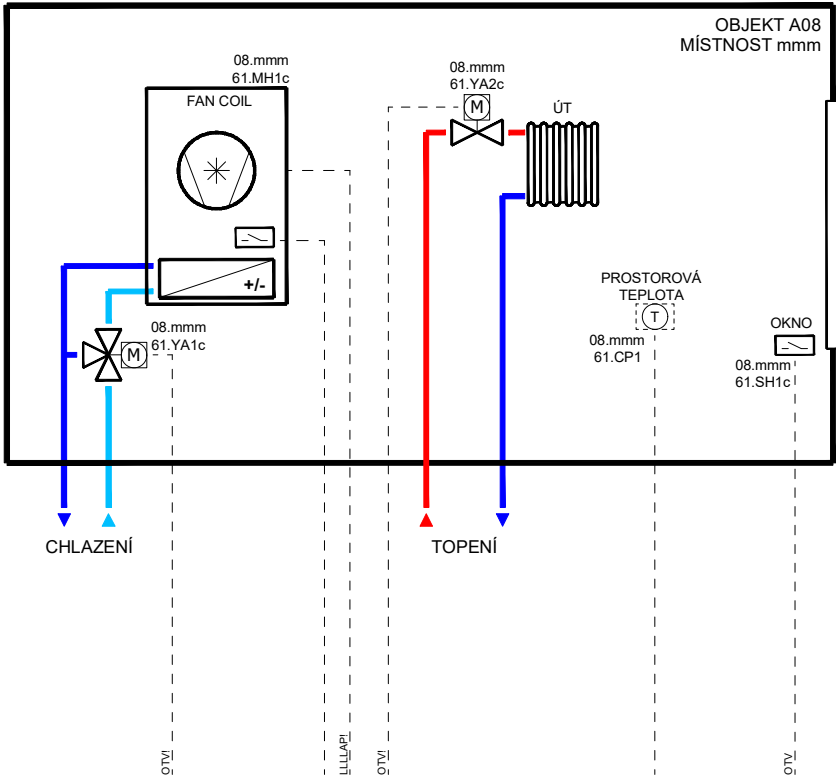

LEGENDA :

08 ČÍSLO OBJEKTU
mmm ČÍSLO MÍSTNOSTI

MÍSTNOST	LkN	DI	AO	DO	POZNÁMKA
1S15	1	1	0	3	+3 st. pro FC
1S17	1	1	0	3	+3 st. pro FC
108	1	1	0	3	+3 st. pro FC
109	1	1	0	3	+3 st. pro FC
111	1	1	0	3	+3 st. pro FC
112	1	1	0	3	+3 st. pro FC
212	1	1	0	3	+3 st. pro FC
216	1	1	0	3	+3 st. pro FC
224	1	1	0	3	+3 st. pro FC
315	1	1	0	3	+3 st. pro FC
317	1	1	0	3	+3 st. pro FC
324	1	1	0	3	+3 st. pro FC
329	1	1	0	3	+3 st. pro FC
CELKEM OBJEKT	13	13	0	39	

ROZVADĚČ ELEKTRO	
ČELNÍ PANEL	

AI	0	
DI	1	(1) 1
AO	0	
DO	3	2 1
LinkNet	1	1

LEGENDA :
— PŘÍVODNÍ TOPNÁ VODA
— VRATNÁ TOPNÁ VODA
— PŘÍVODNÍ CHLADÍČÍ VODA
— VRATNÁ CHLADÍČÍ VODA

STAVBA : MU V BRNĚ, UNIVERZITNÍ KAMPUS BOHUNICE - AVVA AVVA - 1.ETAPA - MODRÁ	OBJEKT : PAVILON A08	STUPEŇ PD : DSP
ČÁST PD : D. SO II - 304 PAVILON A08 13. MĚŘENÍ A REGULACE	MÍSTNOST Č.:	DATUM : 30.05.2006
NÁZEV VÝKRESU : INDIVIDUÁLNÍ REGULACE V MÍSTNOSTI (SCHEMA MaR)	ROZVADĚČ Č.:	ARCH.ČÍSLO :
PROJEKTANT : ING. L. MUNDUCHOVÁ	VED.PROJEKTANT : ING. I. CHLEBEC	SOUBOR :
ČÍSLO VÝKRESU : UKB-1-DSP-D-304-13-005.31-00	LIST Č.: 1	REVIZE : 00