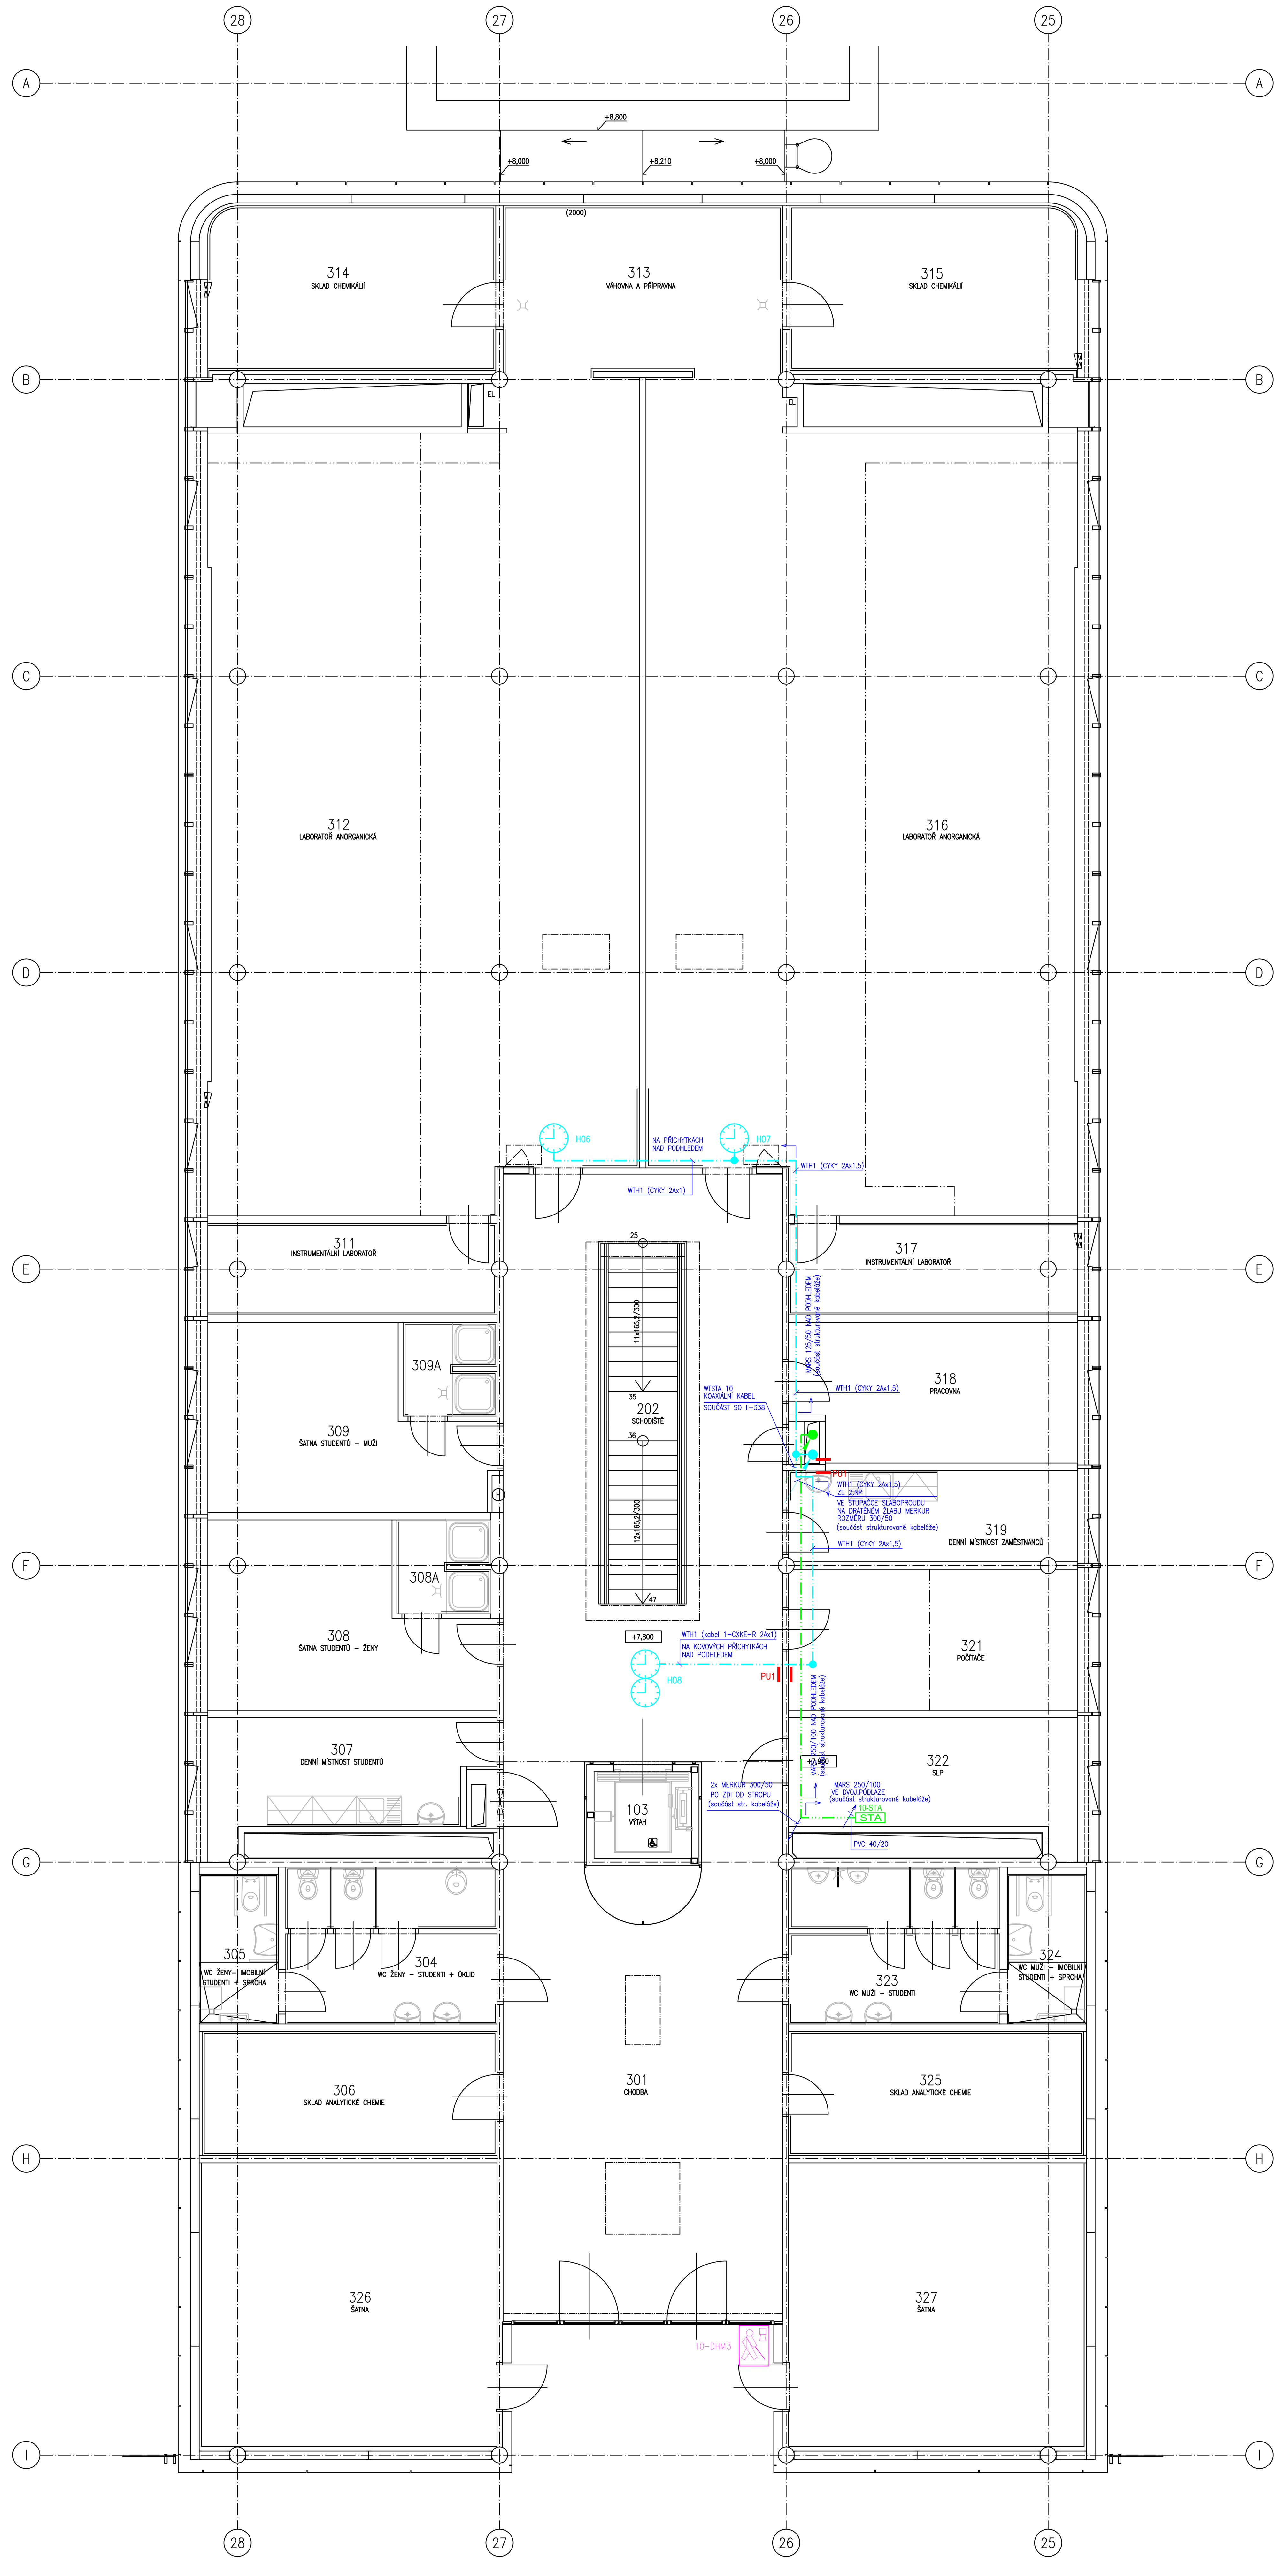

LEGENDA

- H01 — PODRUŽNÉ HODINY ANALOGOVÉ typ PHKV28 (seminární místnosti, chodby) (Kulatý ciferník C2 – průměr 28cm, výr. SVOBODA–ELEKTRO Brno)
- H01 — PODRUŽNÉ HODINY DVOUSTRANNÉ ANALOGOVÉ typ PHKV28/2 (chodby) (Kulatý ciferník C2 – průměr 28cm, výr. SVOBODA–ELEKTRO Brno)
- STA 10-STA — KRABICE HENSEL typ K 9060/Z (ukončení koaxiálního kabelu)
- ROZVOD JČ: linky CYKY 2Ax1,5 (WTH1)
  připojení DCF J–Y(ST)Y 2x2x0,8 (WTH2)
- ROZVOD STA – koaxiální kabel BELDEN H 125 (75 Ohm) (WTSTA ..)
- Krabice KOPOS typ 8130 na povrch se svorkovnicí pro rozvod JČ
- 10–DHM1 — DHM – digitální hlasový majáček
- SESTUP Z VYŠŠÍHO PODLAŽÍ
- VÝSTUP DO VYŠŠÍHO PODLAŽÍ
- STOUPAČKY
- VÝSTUP Z NIŽŠÍHO PODLAŽÍ
- SESTUP DO NIŽŠÍHO PODLAŽÍ
- VE STÁVAJCÍ TRUBCE
- URČENÍ ZPŮSOBU VEDENÍ
- VE ŽLABU PVC 40/20
- ZNAČENÍ PRO STOUPÁNÍ/KLESÁNÍ TRASY (ve směru od rozváděče)
- PU1 — PROTIPOŽÁRNÍ UCPÁVKA TYP.1

POZNÁMKA

- ROZBOČENÍ KABELŮ PRO JEDNOTNÝ ČAS JE PROVEDENO NAD PODHLEDEM V PLASTOVÝCH KRABICÍCH NA POVRCHU SE SVORKOVNICÍ
- NÁSTĚNNÉ HODINY V LABORATOŘÍCH JSOU UMÍSTĚNY NAD DVEŘMI VE VÝŠCE = POLOVINA VÝŠKY MEZI PODHLEDEM A HORNÍ HRANOU DVEŘÍ. HODINY JSOU Z KRABICE V PODHLEDU NAPOJENY KABELEM CYKY 2Ax1. KABEL JE VEDEN Z PODHLEDU V TRUBCE INSET FML 25 POD OMÍTKOU DO PODOMÍTKOVÉ KRABICE KU 68–1901, KTERÁ JE ULOŽENA POD HODINAMI
- NÁSTĚNNÉ HODINY NA CHODBÁCH JSOU UMÍSTĚNY NAD DVEŘMI VE VÝŠCE= POLOVINA VÝŠKY MEZI PODHLEDEM A HORNÍ HRANOU DVEŘÍ. HODINY JSOU NAPOJENY Z KRABICE KABELEM 1–CXKE–R 2Ax1. KABEL JE VEDEN Z PODHLEDU V TRUBCE INSET FML 25 POD OMÍTKOU DO PODOMÍTKOVÉ KRABICE KU 68–1901, KTERÁ JE ULOŽENA POD HODINAMI
- DIGITÁLNÍ HLASOVÝ MAJÁČEK DHM JE INSTALOVÁN NA SPOLEČNÝ PANEL VEDLE VSTUPNÍCH DVEŘÍ DO PAVILONU
- PROTIPOŽÁRNÍ UCPÁVKY VE STUPAČKÁCH JSOU SOUČÁSTÍ STRUKTUROVANÉ KABELÁŽE

LEGENDA MÍSTNOSTÍ

Č.M.	ÚČEL MÍSTNOSTI	PLOCHA m²	PODLAHA		POVRCH. ÚPRAVA	POZNÁMKA	PODHLED	
			KÓD	POPIS			KÓD	POPIS
301	CHODBA	242,74	L1	LINOLEUM		SOKL LINOL. V=100	P3	AKUST.SV. 2700/2800 SDK S.V. 3100
302	NEOBSAZENO							
303	VÝTAH	3,44						
304	WC ŽENY – STUDENTI + ÚKLID	13,37	K2	KERAMICKÁ DLAŽBA	KER. OBKL. V=2400		P2	RASTROVÝ S.V. 2400
305	WC ŽENY– IMOBILNÍ – STUDENTI + SPRCHA	5,00	K15	KERAMICKÁ DLAŽBA	KER. OBKL. V=2400		P2	RASTROVÝ S.V. 2400
306	SKLAD ANALYTICKÉ CHEMIE	14,96	K7	KERAMICKÁ DLAŽBA	KER. OBKL. V=2000		P2	RASTROVÝ S.V. 2700
307	DENNÍ MÍSTNOST STUDENTŮ	12,42	L1	LINOLEUM		SOKL LINOL. V=100	P2	RASTROVÝ S.V. 2800
308	ŠATNA STUDENTŮ – ŽENY	18,33	L1	LINOLEUM		SOKL LINOL. V=100	P2	RASTROVÝ S.V. 2800
308A	SPRCHY STUDENTŮ – ŽENY	3,30	K2	KERAMICKÁ DLAŽBA	KER. OBKL. V=2400		P2	RASTROVÝ S.V. 2400
309	ŠATNA STUDENTŮ – MUŽI	18,33	L1	LINOLEUM		SOKL LINOL. V=100	P2	RASTROVÝ S.V. 2800
309A	SPRCHY STUDENTŮ – MUŽI	3,54	K2	KERAMICKÁ DLAŽBA	KER. OBKL. V=2400		P2	RASTROVÝ S.V. 2400
310	NEOBSAZENO							
311	INSTRUMENTÁLNÍ LABORATOŘ	10,80	K7	KERAMICKÁ DLAŽBA	KER. OBKL. V=2000		P2	RASTROVÝ S.V. 2800
312	LABORATOŘ ANORGANICKÁ	138,84	K7	KERAMICKÁ DLAŽBA	KER. OBKL. V=2000		P2	RASTR.SV.2600–2800
313	VÁHOVNA A PŘÍPRAVNA	18,91	K7	KERAMICKÁ DLAŽBA	KER. OBKL. V=2000		P2	RASTROVÝ S.V. 2800
314	SKLAD CHEMIKÁLIÍ	19,28	K7	KERAMICKÁ DLAŽBA	KER. OBKL. V=2000		P2	RASTROVÝ S.V. 2800
315	SKLAD CHEMIKÁLIÍ	18,91	K7	KERAMICKÁ DLAŽBA	KER. OBKL. V=2000		P2	RASTROVÝ S.V. 2800
316	LABORATOŘ ANORGANICKÁ	138,84	K7	KERAMICKÁ DLAŽBA	KER. OBKL. V=2000		P2	RASTR.SV.2600–2800
317	INSTRUMENTÁLNÍ LABORATOŘ	10,82	K7	KERAMICKÁ DLAŽBA	KER. OBKL. V=2000		P2	RASTROVÝ S.V. 2800
318	PRACOVNA	15,93	L1	LINOLEUM		SOKL LINOL. V=100	P2	RASTROVÝ S.V. 2800
319	DENNÍ MÍSTNOST ZAMĚSTNANCŮ	10,82	L1	LINOLEUM		SOKL LINOL. V=100	P2	RASTROVÝ S.V. 2800
320	NEOBSAZENO							
321	POČÍTAČE	16,66	L1	LINOLEUM		SOKL LINOL. V=100	P2	RASTR.SV.2600/2800
322	ROZVODNA SLP	13,27	L3	ZDVOJENÁ PODLAHA		SOKL LINOL. V=100	P2	RASTROVÝ S.V. 2800
323	WC MUŽI – STUDENTI	13,37	K2	KERAMICKÁ DLAŽBA	KER. OBKL. V=2400		P2	RASTROVÝ S.V. 2400
324	WC MUŽI – IMOBILNÍ – STUDENTI + SPRCHA	5,00	K15	KERAMICKÁ DLAŽBA	KER. OBKL. V=2400		P2	RASTROVÝ S.V. 2400
325	SKLAD ANALYTICKÉ CHEMIE	14,96	K7	KERAMICKÁ DLAŽBA	KER. OBKL. V=2000		P2	RASTROVÝ S.V. 2700
326	ŠATNA	34,28	L1	LINOLEUM		SOKL LINOL. V=100	P2	RASTROVÝ S.V. 2700
327	ŠATNA	34,28	L1	LINOLEUM		SOKL LINOL. V=100	P2	RASTROVÝ S.V. 2700

DSPS	30.05.2007	ING. ZDENĚK KOKEŠ	DOKUMENTACE SKUTEČNÉHO PROVEDENÍ STAVBY
REVIZE	DATUM	JMÉNO, PODPIS	POPIS REVIZE

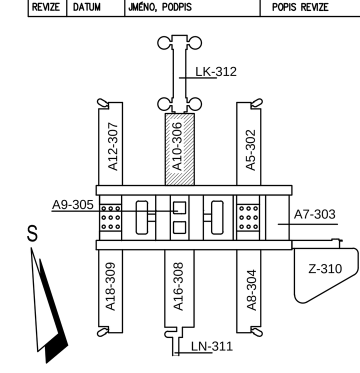

±0,000=281,70 (PODLAHA 1.NP PAVILONŮ)

OHL ŽS

UKB - 1 - DSP - D - 306 - 12.08 - 005 - 01
UKB - 1 - DSP - D - 306 - 12.09 - 005 - 01
UKB - 1 - DSP - D - 306 - 12.10 - 005 - 01

JAROMÍR ČERNÝ   KAREL TUZA   PETR UHLÍŘ

A PLUS

KOORDINACE PROJEKTU: PROMED BRNO spol. s r.o.	PROJEKTANT PROFESE: SLABOPROUDÉ ROZVODY; HIP: ING. STANISLAV DOUPOVEC; GITY, Mariánské náměstí 1, 617 00 Brno, IČO 25302400	ZODP.PROJEKTANT: ING. ZDENĚK KOKEŠ
HL.INŽ.PROJEKTU: ING. FRANTIŠEK JAKUBEC		VYPRACOVAL: ING. ZDENĚK KOKEŠ
INVESTOR: MASARYKOVA UNIVERZITA V BRNĚ		

STAVBA	MU V BRNĚ, UNIVERZITNÍ KAMPUS BOHUNICE - AVVA; AVVA - 1. ETAPA - MODRÁ	STUPEŇ: DSPS
		DATUM: 23.06.2006
ČÁST	D. SO II - 306 PAVILON AVVA - A10; 12. SLABOPROUDÉ ROZVODY	POČET F A4: 16 A4
		Č.ZAKÁZKY: 26B10189–00200
		ARCH.ČÍSLO
NÁZEV VÝKRESU	PŮDORYS 3.NP - STA, JČ, ZPN	MĚŘÍTKO: 1:50; ČÍSLO VÝKRESU: 005; REVIZE: 01