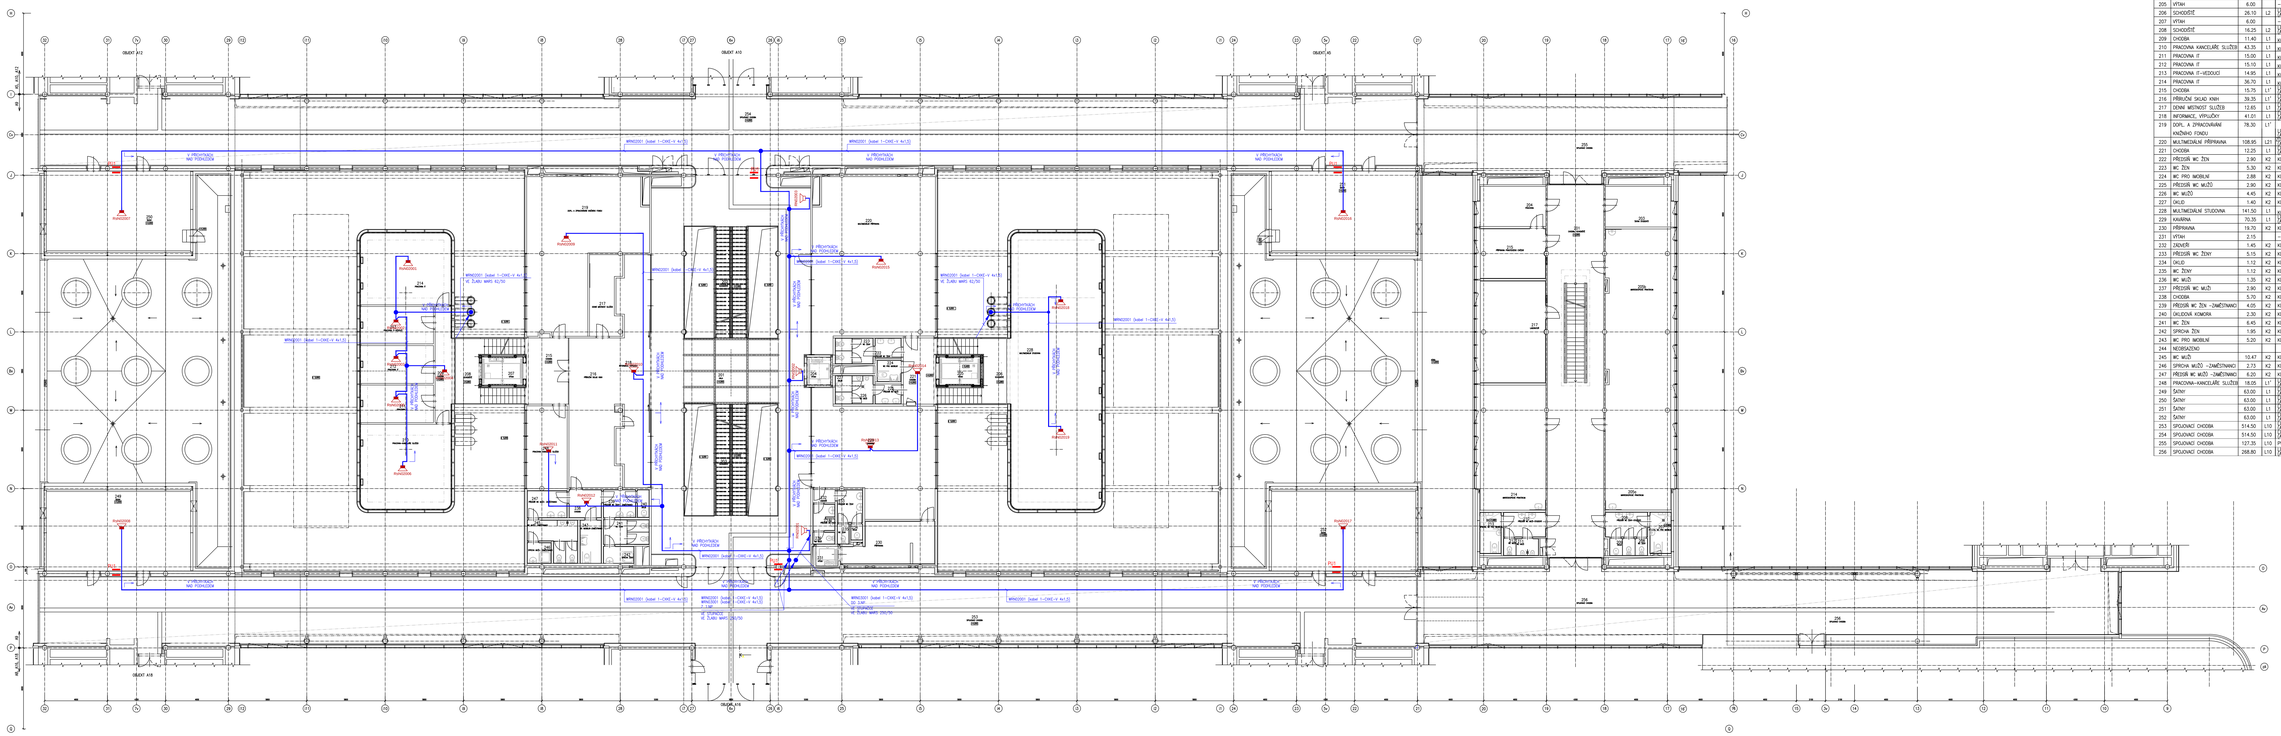

LEGENDA MÍSTNOSTÍ

Č.M.	ÚČEL MÍSTNOSTI	PLOCHA m²	PODLAHA KÓD	PODLAHA NÁZEV	POVRCHOVÁ ÚPRAVA	POZNÁMKA	PODHLED KÓD	PODHLED POPIS
201	HALA	220.20	L1	DLAŽBA TRVALÁ (BETONOVÁ ŽIVENÍ)	-	-	P3	AKUSTICKÝ S.V. 2850
202	SCHODIŠTĚ	19.80		SKLO+OK	V ČÁSTI 305-03 (DO(DOKONSTRUKCE)			
203	SCHODIŠTĚ	19.80		SKLO+OK	V ČÁSTI 305-03 (DO(DOKONSTRUKCE)			
204	VÝTAH	4.20		-				
205	VÝTAH	6.00		-				
206	SCHODIŠTĚ	26.10	L2	DRSNÁ DLAŽBA (BETONOVÁ ŽIVENÍ)				
207	VÝTAH	6.00		-				
208	SCHODIŠTĚ	16.25	L2	DRSNÁ DLAŽBA (BETONOVÁ ŽIVENÍ)				
209	CHODBA	11.40	L1	KOBEREC-ŽIDOMOŘA	-	SDKL LINO V=100	P5	SDK PLNÝ S.V. 2560
210	PRACOVNA KANCELÁŘE SLUŽEB	43.35	L1	KOBEREC-ŽIDOMOŘA	-	SDKL LINO V=100	P3	AKUSTICKÝ 2570/2300
211	PRACOVNA IT	15.00	L1	KOBEREC-ŽIDOMOŘA	-	SDKL LINO V=100	P3	AKUSTICKÝ 2580/2320
212	PRACOVNA IT	15.10	L1	KOBEREC-ŽIDOMOŘA	-	SDKL LINO V=100	P3	AKUSTICKÝ 2570/2320
213	PRACOVNA IT-HEDOUCÍ	14.95	L1	KOBEREC-ŽIDOMOŘA	-	SDKL LINO V=100	P3	AKUSTICKÝ 2580/2320
214	PRACOVNA IT	36.70	L1	KOBEREC-ŽIDOMOŘA	-	SDKL LINO V=100	P3	AKUSTICKÝ 2570/2310
215	CHODBA	15.75	L1'	DRSNÁ DLAŽBA (BETONOVÁ ŽIVENÍ)	-	SDKL LINO V=100	P5	SDK PLNÝ S.V. 2850
216	PŘÍRUČNÍ SKLAD KNIH	39.35	L1'	DRSNÁ DLAŽBA (BETONOVÁ ŽIVENÍ)	-	SDKL LINO V=100	P4	RASTROVÝ S.V. 2800
217	DENNÍ MÍSTNOSTI SLUŽEB	12.65	L1	DRSNÁ DLAŽBA (BETONOVÁ ŽIVENÍ)	KER. OBKL. DO KOUT	SDKL LINO V=100	P4	RASTROVÝ S.V. 2770
218	INFORMACE, VÝPŮJČKY	41.01	L1	DRSNÁ DLAŽBA (BETONOVÁ ŽIVENÍ)	-	SDKL LINO V=100	P3	AKUSTICKÝ S.V. 2850
219	DOPL. A ZPRACOVÁVÁNÍ KNIŽNÍHO FONDU	78.50	L1'	DRSNÁ DLAŽBA (BETONOVÁ ŽIVENÍ)	-	SDKL LINO V=100	P4	RASTROVÝ S.V. 2800
220	MULTIMEDIÁLNÍ PŘÍPRAVNA	158.95	L21	POVRCHOVÁ ÚPRAVA (BETONOVÁ ŽIVENÍ)	-	SDKL LINO V=100	P3	AKUSTICKÝ S.V. 2850
221	CHODBA	12.25	L1	DRSNÁ DLAŽBA (BETONOVÁ ŽIVENÍ)	-	SDKL PVC V=100	P5	SDK PLNÝ S.V. 2850
222	PŘÍZEMÍ WC ŽEN	2.90	K2	KERAMICKÁ DLAŽBA	KER. OBKL. V=2400	-	P4	RASTROVÝ S.V. 2400
223	WC ŽEN	5.30	K2	KERAMICKÁ DLAŽBA	KER. OBKL. V=2400	-	P4	RASTROVÝ S.V. 2400
224	WC PRO IMOBILNÍ	2.88	K2	KERAMICKÁ DLAŽBA	KER. OBKL. V=2400	-	P4	RASTROVÝ S.V. 2400
225	PŘÍZEMÍ WC MUŽŮ	2.90	K2	KERAMICKÁ DLAŽBA	KER. OBKL. V=2400	-	P4	RASTROVÝ S.V. 2400
226	WC MUŽŮ	4.45	K2	KERAMICKÁ DLAŽBA	KER. OBKL. V=2400	-	P4	RASTROVÝ S.V. 2400
227	ÚKLID	1.40	K2	KERAMICKÁ DLAŽBA	KER. OBKL. V=2400	-	P4	RASTROVÝ S.V. 2400
228	MULTIMEDIÁLNÍ STUDOVNA	141.50	L1	KOBEREC-ŽIDOMOŘA	-	SDKL LINO V=100	P3	AKUSTICKÝ 2580/2300
229	KAVÁRNA	70.35	L1	DRSNÁ DLAŽBA (BETONOVÁ ŽIVENÍ)	-	SDKL LINO V=100	P3	AKUSTICKÝ S.V. 2850
230	PŘÍPRAVNA	19.70	K2	KERAMICKÁ DLAŽBA	KER. OBKL. V=2000	-	P3	AKUSTICKÝ S.V. 2850
231	VÝTAH	2.15		-		-		
232	ZÁZEMÍ	1.45	K2	KERAMICKÁ DLAŽBA		KER. SOKL V=100	P4	RASTROVÝ S.V. 2400
233	PŘÍZEMÍ WC ŽENY	5.15	K2	KERAMICKÁ DLAŽBA	KER. OBKL. V=2400	-	P4	RASTROVÝ S.V. 2400
234	ÚKLID	1.12	K2	KERAMICKÁ DLAŽBA	KER. OBKL. V=2400	-	P4	RASTROVÝ S.V. 2400
235	WC ŽENY	1.12	K2	KERAMICKÁ DLAŽBA	KER. OBKL. V=2400	-	P4	RASTROVÝ S.V. 2400
236	WC MUŽŮ	1.35	K2	KERAMICKÁ DLAŽBA	KER. OBKL. V=2400	-	P4	RASTROVÝ S.V. 2400
237	PŘÍZEMÍ WC MUŽŮ	2.90	K2	KERAMICKÁ DLAŽBA	KER. OBKL. V=2400	-	P4	RASTROVÝ S.V. 2400
238	CHODBA	5.70	K2	KERAMICKÁ DLAŽBA	KER. OBKL. V=2400	-	P4	RASTROVÝ S.V. 2400
239	PŘÍZEMÍ WC ŽEN -ZAMĚŽIVNÍO	4.05	K2	KERAMICKÁ DLAŽBA	KER. OBKL. V=2400	-	P4	RASTROVÝ S.V. 2400
240	ÚKLIDOVÁ KOMORA	2.30	K2	KERAMICKÁ DLAŽBA	KER. OBKL. V=2400	-	P4	RASTROVÝ S.V. 2400
241	WC ŽEN	6.45	K2	KERAMICKÁ DLAŽBA	KER. OBKL. V=2400	-	P4	RASTROVÝ S.V. 2400
242	SPRCHA ŽEN	1.95	K2	KERAMICKÁ DLAŽBA	KER. OBKL. V=2400	-	P4	RASTROVÝ S.V. 2400
243	WC PRO IMOBILNÍ	5.20	K2	KERAMICKÁ DLAŽBA	KER. OBKL. V=2400	-	P4	RASTROVÝ S.V. 2400
244	NEOBSAZENO						P4	RASTROVÝ S.V. 2400
245	WC MUŽŮ	10.47	K2	KERAMICKÁ DLAŽBA	KER. OBKL. V=2400	-	P4	RASTROVÝ S.V. 2400
246	SPRCHA MUŽŮ -ZAMĚŽIVNÍO	2.73	K2	KERAMICKÁ DLAŽBA	KER. OBKL. V=2400	-	P4	RASTROVÝ S.V. 2400
247	PŘÍZEMÍ WC MUŽŮ -ZAMĚŽIVNÍO	6.20	K2	KERAMICKÁ DLAŽBA	KER. OBKL. V=2400	-	P4	RASTROVÝ S.V. 2400
248	PRACOVNA-KANCELÁŘE SLUŽEB	18.05	L1'	DRSNÁ DLAŽBA (BETONOVÁ ŽIVENÍ)	-	SDKL LINO V=100	P4	RASTROVÝ S.V. 2800
249	ŠATNY	63.00	L1	DRSNÁ DLAŽBA (BETONOVÁ ŽIVENÍ)	-	SDKL LINO V=100	P4	RASTROVÝ S.V. 2800
250	ŠATNY	63.00	L1	DRSNÁ DLAŽBA (BETONOVÁ ŽIVENÍ)	-	SDKL LINO V=100	P4	RASTROVÝ S.V. 2800
251	ŠATNY	63.00	L1	DRSNÁ DLAŽBA (BETONOVÁ ŽIVENÍ)	-	SDKL LINO V=100	P4	RASTROVÝ S.V. 2800
252	ŠATNY	63.00	L1	DRSNÁ DLAŽBA (BETONOVÁ ŽIVENÍ)	-	SDKL LINO V=100	P4	RASTROVÝ S.V. 2800
253	SPOJOVACÍ CHODBA	514.50	L10	DRSNÁ DLAŽBA (BETONOVÁ ŽIVENÍ)	-	SDKL LINO V=100	P4	RASTROVÝ S.V. 2800
254	SPOJOVACÍ CHODBA	514.50	L10	DRSNÁ DLAŽBA (BETONOVÁ ŽIVENÍ)	-	SDKL LINO V=100	P4	RASTROVÝ S.V. 2800
255	SPOJOVACÍ CHODBA	127.35	L10	DRSNÁ DLAŽBA (BETONOVÁ ŽIVENÍ)	-	SDKL LINO V=100	P14	RASTROVÝ S.V. 2800
256	SPOJOVACÍ CHODBA	268.80	L10	DRSNÁ DLAŽBA (BETONOVÁ ŽIVENÍ)	-	SDKL LINO V=100	P4	RASTROVÝ S.V. 2800

DSPS	04.06.2017	ING. STANISLAV DOLPOVEC	DOKUMENTACE SKUTEČNÉHO PROVEDENÍ STAVBY
REVIZE	DATUM	JMÉNO, PODPIS	POPIS REVIZE

LEGENDA

- DS-RD01 — DATOVÝ ROZVADĚČ
- STOUPAČKY
  - SESTUP Z VYŠŠÍHO PODLAŽÍ
  - VÝSTUP DO VYŠŠÍHO PODLAŽÍ
  - VÝSTUP Z NIŽŠÍHO PODLAŽÍ
  - SESTUP DO NIŽŠÍHO PODLAŽÍ
- URČENÍ ZPŮSOBU VEDENÍ
  - VE STÁVAJÍCÍ TRUBCE
  - VE ŽLABU PVC 40/20
- OHNIDOLNÍ ODBOČOVACÍ KRABICE
- PU1 — PROTIPOŽÁRNÍ UCPÁVKA TYP 1
- OHNIDOLNÍ KABEL K REPRODUKTORŮM, 1-CXKE-V 4x1,5
- SYSTÉMOVÝ KABEL PRAKSDEO
- WMN02002 — PANELOVÝ REPRODUKTOR 6W/100V + MONTÁŽNÍ SVĚRKA NA POVRCH, EVAC
- WMN03013 — STROPNÍ REPRODUKTOR 9/6W, 100V, EVAC, KULATÁ KOVOVÁ MŘÍŽKA, BÍLÝ
- WMN03001 — OBOUSMĚRNÝ ZVUKOVÝ PROJEKTOR 15/10W,100V, EVAC
- SP-W4001 — STĚNOVÉ HLASATELE LBB 4430/00 + LBB4432/00, EVAC

POZNÁMKA

- HLAVNÍ TRASY JSOU VEDENY V PLECHOVÝCH ŽLABECH MARS
- ODBOČKY Z HLAVNÍCH TRAS K REPRODUKTORŮM JSOU VEDENY OHNIDOLNÍCH PŘÍCHTYRACH
- NASTĚNNÉ REPRODUKTORY UMÍSTIT VE VÝŠCE 2,3m NAD PODLAHOU
- PROSTUPY MEZI PATRY A POŽÁRNÍMI ÚSEKY UTĚSNĚNY PROTIPOŽÁRNÍM SYSTÉMEM HILTI
- OZNAČENÍ REPRODUKTORŮ : RMN00001
  - s=REPRODUKTOR STROPNÍ
  - p=REPRODUKTOR NASTĚNNÝ
  - N=NADZEMNÍ PODLAŽÍ
  - P=PODZEMNÍ PODLAŽÍ
  - ČÍSLO REPRODUKTORU
  - ČÍSLO PODLAŽÍ
- OZNAČENÍ KABELŮ : WMN00001
  - N=NADZEMNÍ PODLAŽÍ
  - P=PODZEMNÍ PODLAŽÍ
  - ČÍSLO KABELU
  - ČÍSLO PODLAŽÍ

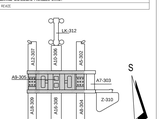

±0,000=281,70 (PODLAHA 1.NP PAVILONŮ)

OHL ŽS

UKB - 1 - DISP - D - 305 - 12.12 - 005 - 01

JAROMÍR ČERNÝ	KAREL TUZA	PETR UHLÍŘ	A-PLUS

KOORDINACE PROJEKTU: PRIMO BRNO spol. s r.o.	PROJEKTANT PROFESE - SLABOPROUDÉ ROZVODY: HP, ING. STANISLAV DOLPOVEC		ZODP.PROJEKTANT: ING. STANISLAV DOLPOVEC
SLAČ.PROJEKTU: ING. FRANTIŠEK JAVORSKÝ	OHL ŽS Pobočka Jižní Morava Kounicova 67, 602 00 Brno IČO 25513348		TYPIZACE: ING. STANISLAV DOLPOVEC
INVESTOR: MASARYKOVA UNIVERZITA V BRNĚ			
STAVBA: MU V BRNĚ, UNIVERZITNÍ KAMPUS BOHUNICE - AVVA			ZAPÉ: DSPS
			DATUM: 14.07.2006
AVVA - 1. ETAPA - MODRÁ			PÉČ.Č. PÉ: 27 A4
D.SO 8 - 305 PAVILON AVVA - A8			ZAKÁZKA: 2006/1006-00200
1.2. SLABOPROUDÉ ROZVODY			ARCH-ZÁLOH:
NÁZEV VÝKRESU: PŮDORYS 2.NP - ER	MĚŘÍTKO: 1:100	ČÍSLO VÝKRESU: 005	REVIZE: 01