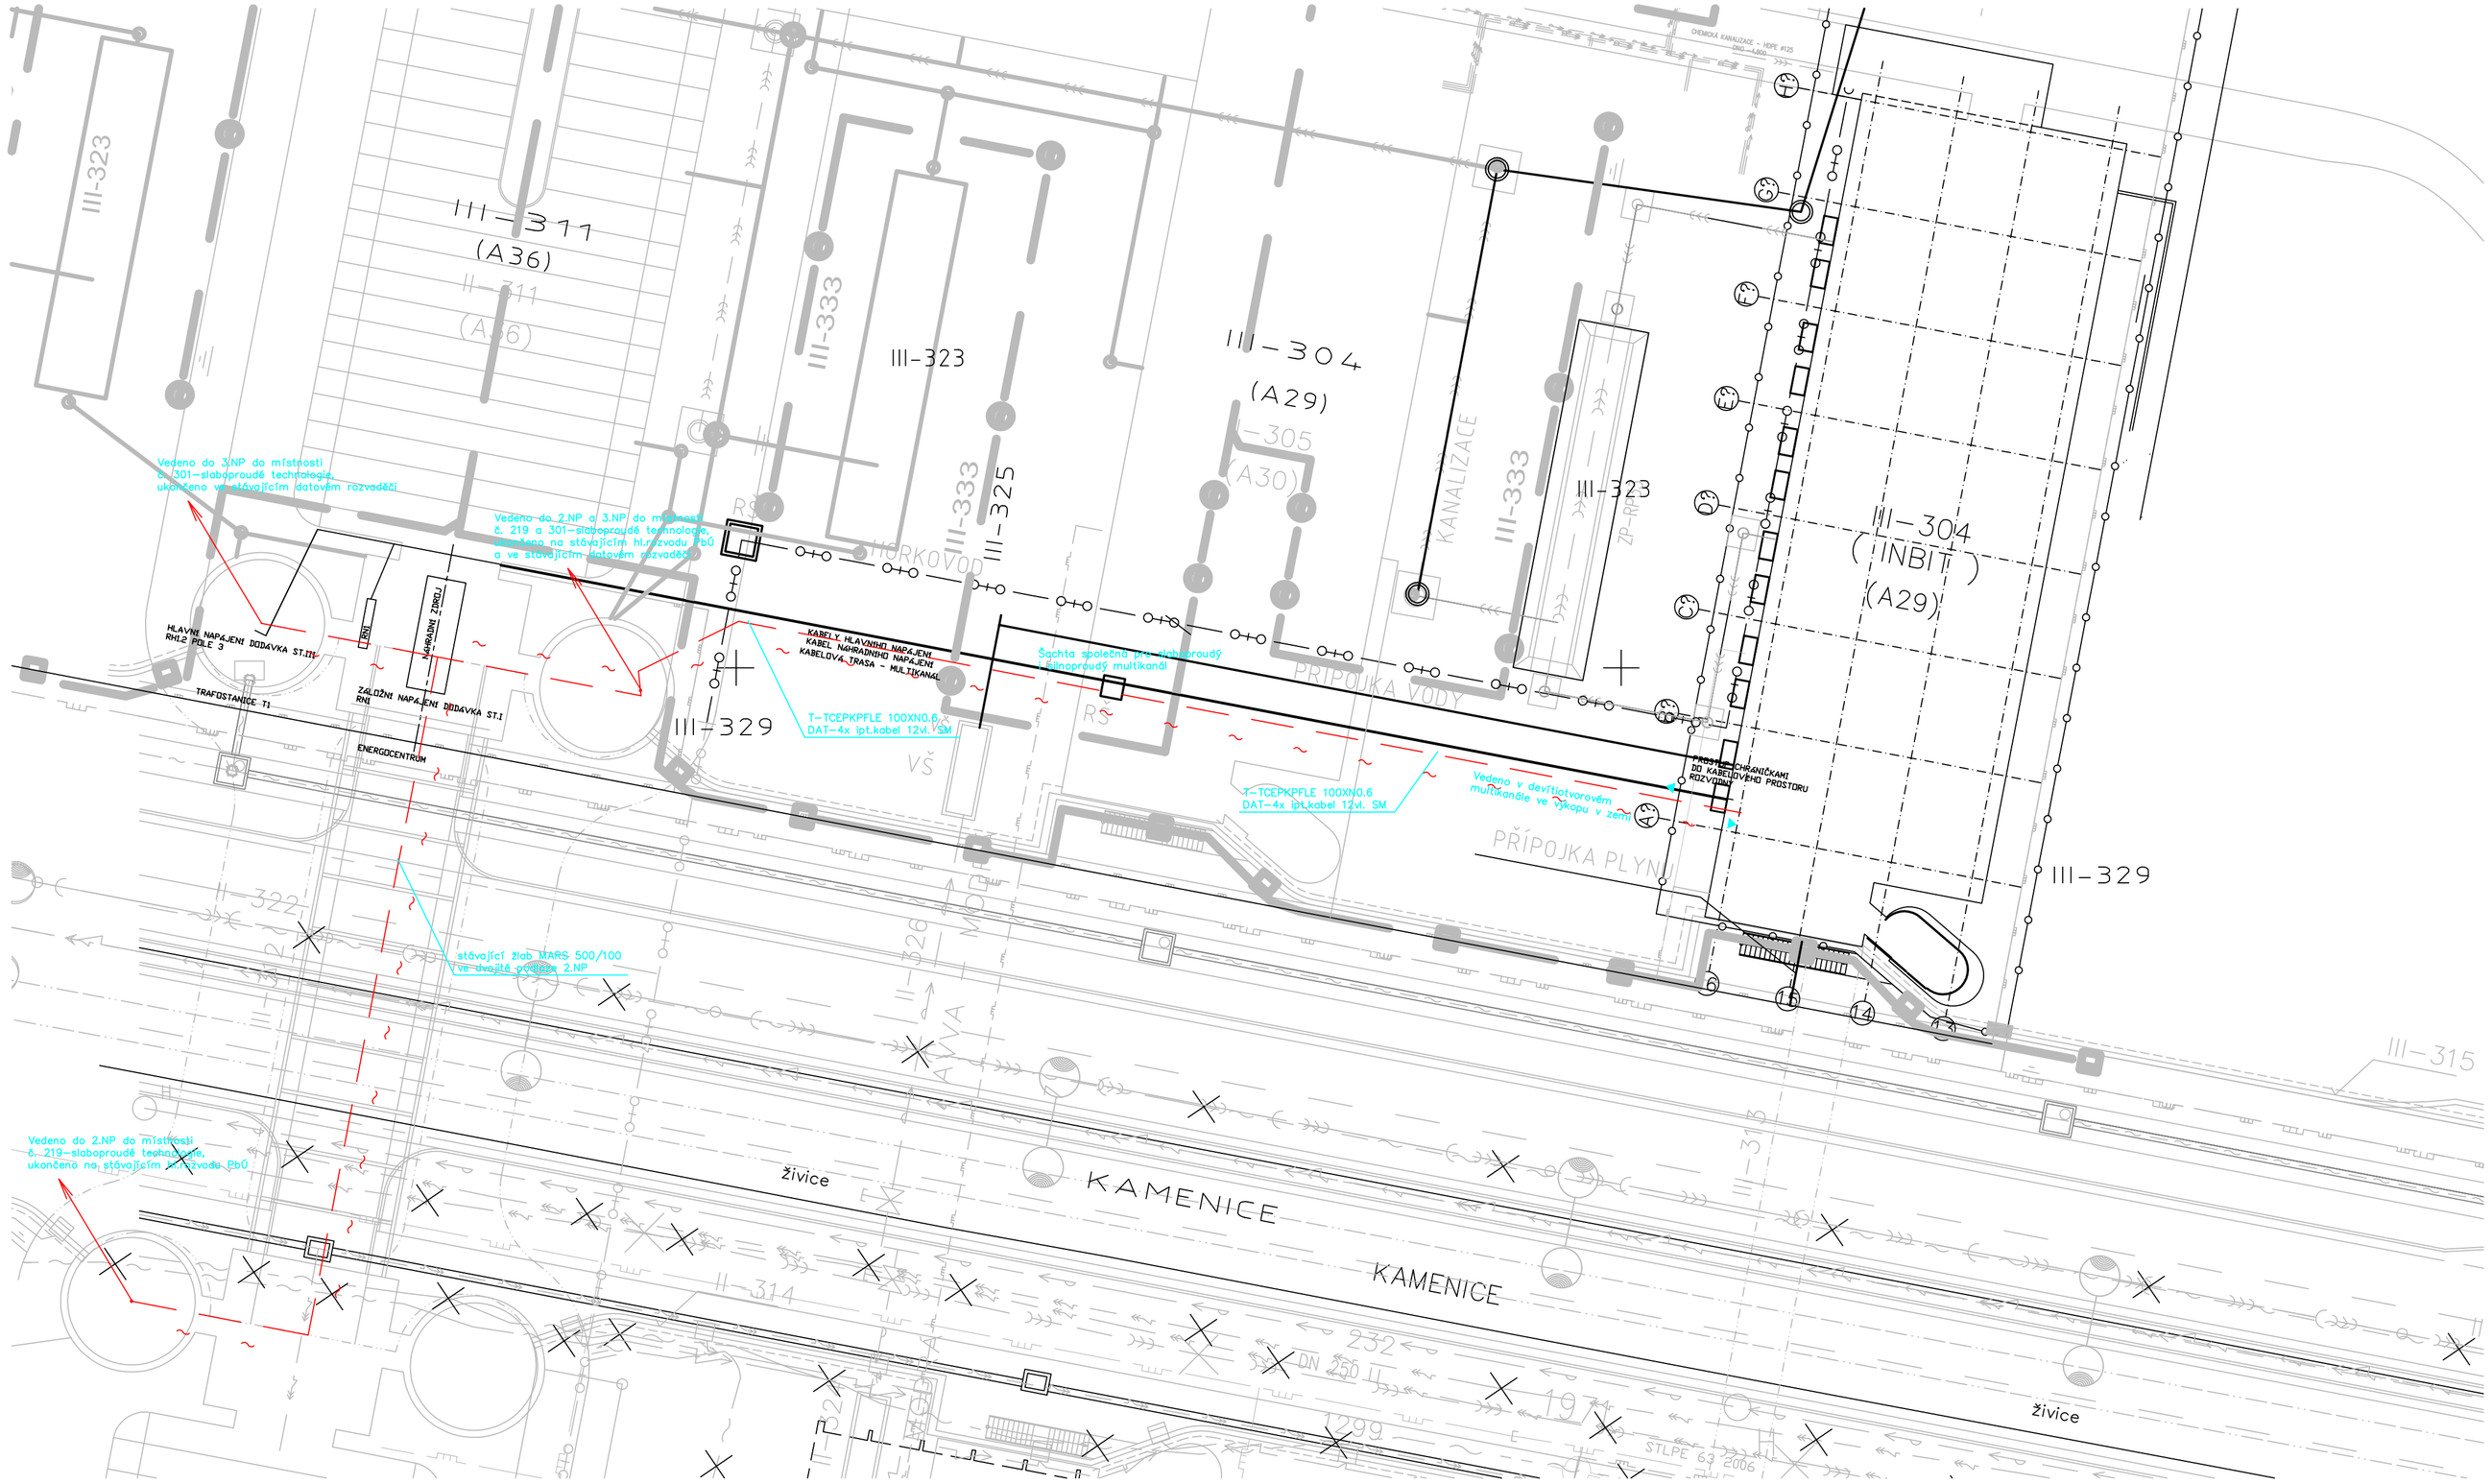

DOKUMENTACE SKUTEČNÉHO PROVEDENÍ 09/2008

ZPRACOVATEL DÍLČÍ ČÁSTI:

SITEL, s.r.o.
tel. 267 198 111
ISO-9001 REGISTERED FIRM
Det Norske Veritas B.V., NETHERLANDS

REVIZE:				
Číslo	Datum	Popis změny	Jméno	Podpis
1	19.5.2008	Změna počtu a typu optických kabelů, jejich ukončení v energocentru.	Koudelka	

ORIENTACE	GENERÁLNÍ PROJEKTANT		AUTORIZAČNÍ RAZÍTKA
	Arch.Design s.r.o. Stránského 39, 616 00 Brno tel. 541 233 111 fax 541 420 912 e-mail: archdesign@archdesign.cz		
Architekt			PROJEKTANT ČÁSTI PD
HIP	Ing. Eva Papoušková		
Zodpovědný projektant	Radomír Kaisler		
Vypracoval	Antonín Koudelka, Radomír Kaisler		
Kreslil	Antonín Koudelka, Radomír Kaisler		
Kontroloval	Ing.Martin Beran		

±0,000= 281,70 m n.m. B.p.v.

INVESTOR:	Jihomoravský kraj, Žerotínovo náměstí 3/5, Brno
MÍSTO STAVBY:	obec Brno - Bohunice, kraj Jihomoravský
NÁZEV STAVBY:	BIOTECHNOLOGICKÝ INKUBÁTOR INBIT
SO:	SO III-304.6 PŘÍPOJKA SLABOPROUDU
ČÁST:	B5.5.700 SLABOPROUD - PŘÍPOJKA
NÁZEV ČÁSTI:	SITUACE
ČÍSLO ČÁSTE:	B-06-134-100 (číslo zakázky) / 00 (objekt) / P (skupina) / B5.5.700 (členění dokumentace) / 101 (č. výkresu) / 01 (revize)

Číslo zakázky	B-06-134-100
Stupeň	RPD
Číslo střediska	A5
Datum	5/2008
ČÍSLO PARÉ:	
MĚŘÍTKO:	1 : 250