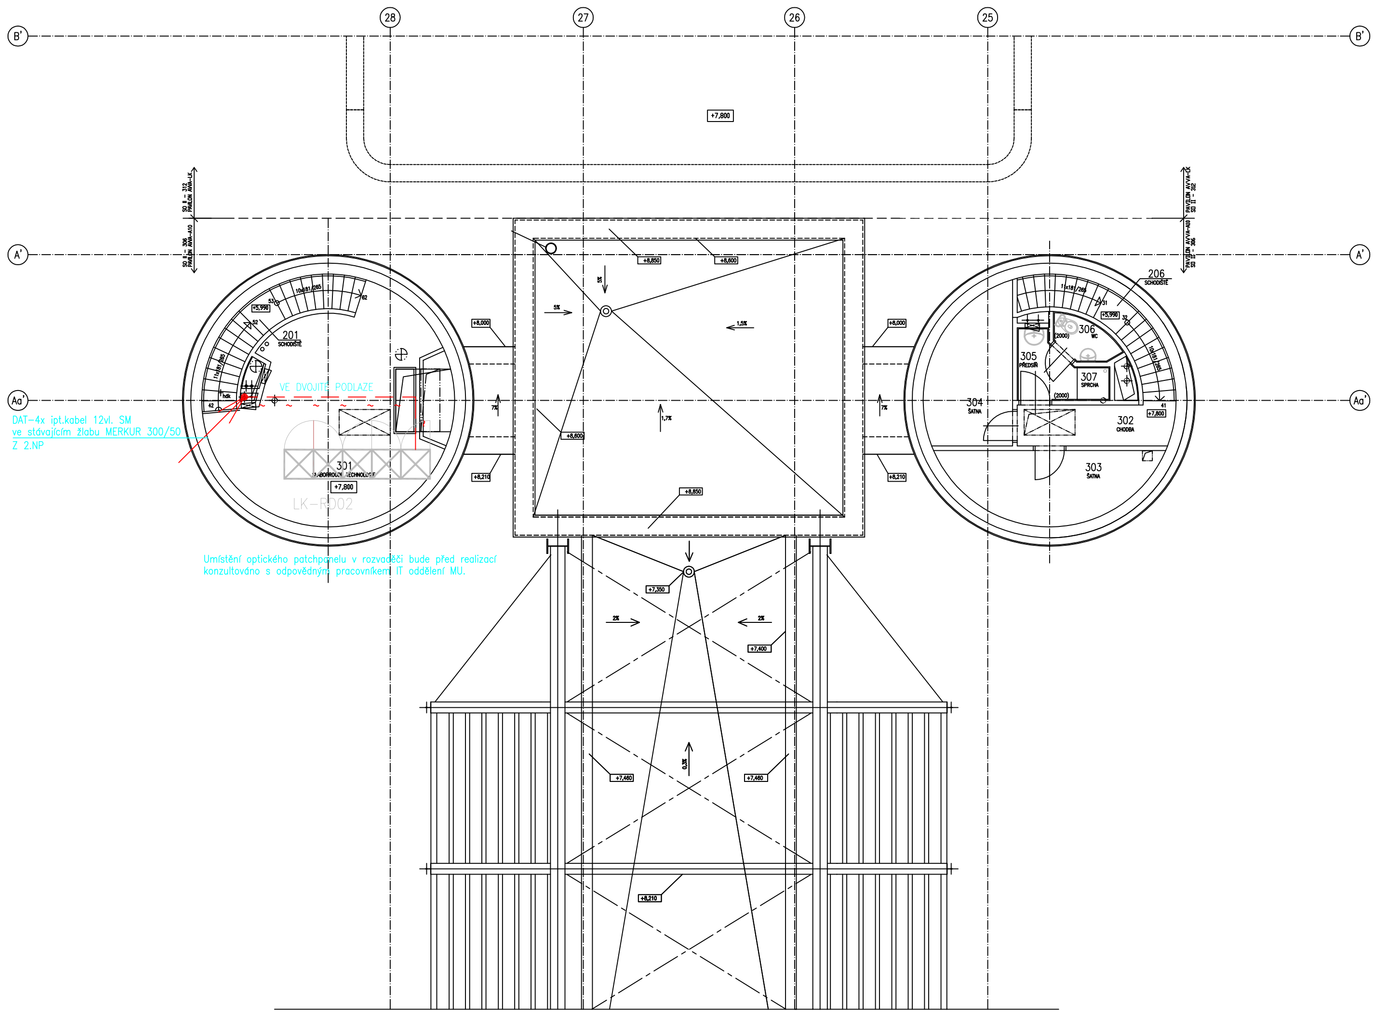

LEGENDA

STÁVAJÍCÍ DATOVÝ ROZVÁDĚČ

SESTUP Z VYŠŠÍHO PODLAŽÍ

VÝSTUP DO VYŠŠÍHO PODLAŽÍ

STOUPAČKY

VÝSTUP Z NIŽŠÍHO PODLAŽÍ

SESTUP DO NIŽŠÍHO PODLAŽÍ

KABELY PŘÍPOJKY

LEGENDA MÍSTNOSTÍ

Č.M.	ÚČEL MÍSTNOSTI	PLOCHA m²	PODLAHA KÓD	PODLAHA POPIS	POVRCH. ÚPRAVA	POZNÁMKA	PODHLED KÓD	PODHLED POPIS
301	SLABOPROUDÉ TECHNOLOGIE	30,90	L3	ZDVOJENÁ PODLAHA	–	–	P5	SDK S.V.2800mm
302	CHODBA	4,80	L5	LINOLEUM	–	LIN.SOKL. V=100mm	P5	SDK S.V.2800mm
303	ŠATNA	9,60	L5	LINOLEUM	–	LIN.SOKL. V=100mm	P5	SDK S.V.2800mm
304	ŠATNA	9,00	L5	LINOLEUM	–	LIN.SOKL. V=100mm	P5	SDK S.V.2800mm
305	PŘEDSÍŇ	2,70	KD17	KERAMICKÁ DLAŽBA	KER.OB. V=2000mm	–	P5	SDK S.V.2400mm
306	WC	1,80	KD17	KERAMICKÁ DLAŽBA	KER.OB. V=2000mm	–	P5	SDK S.V.2400mm
307	SPRCHA	0,80			KER.OB. V=2800mm	–	P5	SDK S.V.2400mm
308	PULT CENTRÁLNÍ OCHRANY	28,50	L3	ZDVOJENÁ PODLAHA	–	–	P5	SDK S.V.2800mm
309	SLP TECHNOLOGIE	28,50	L3	ZDVOJENÁ PODLAHA	–	–	P5	SDK S.V.2800mm

REVIZE				
Číslo	Datum	Popis změny	Jméno	Podpis
1	19.5.2008	Změna počtu a typu optických kabelů, jejich ukončení v energocentru.	Koudelka	

ORIENTACE	GENERÁLNÍ PROJEKTANT		AUTORIZAČNÍ RAZÍTKA
	Arch.Design s.r.o. Stránského 39, 616 00 Brno tel. 541 233 111 fax 541 420 912 e-mail: archdesign@archdesign.cz		
Architekt			PROJEKTANT ČÁSTI PD
HIP	Ing. Eva Papoušková		
Zodpovědný projektant	Radomír Kaisler		
Vypracoval	Antonín Koudelka, Radomír Kaisler		
Kreslil	Antonín Koudelka, Radomír Kaisler		
Kontroloval	Ing.Martin Beran		

±0,000= 281,70 m n.m. **B.p.v.**

Číslo zakázky	B-06-134-100
Stupeň	RPD
Číslo střediska	A5
Datum	5/2008

INVESTOR: Jihomoravský kraj, Žerotínovo náměstí 3/5, Brno

MÍSTO STAVBY: obec: Brno - Bohunice kraj: Jihomoravský

ČÍSLO PARE:

NÁZEV STAVBY: **BIOTECHNOLOGICKÝ INKUBÁTOR INBIT**

SO: **SO III-304,6 PŘÍPOJKA SLABOPROUDU**

ČÁST: B5.5.700 SLABOPROUD - PŘÍPOJKA

NÁZEV ČÁSTI: **Energetické centrum - 3.NP**

MĚŘÍTKO: **1 : 100**

ČÍSLO ČÁSTI:						
B-06-134-100	00	P	**B5.5.**700	105	01
číslo zakázky	objekt	stupeň	členění dokumentace	č. výkresu	revize

DOKUMENTACE SKUTEČNÉHO PROVEDENÍ 09/2008

ZPRACOVATEL DÍLČÍ ČÁSTI:

SITEL, s.r.o.
tel. 267 198 111