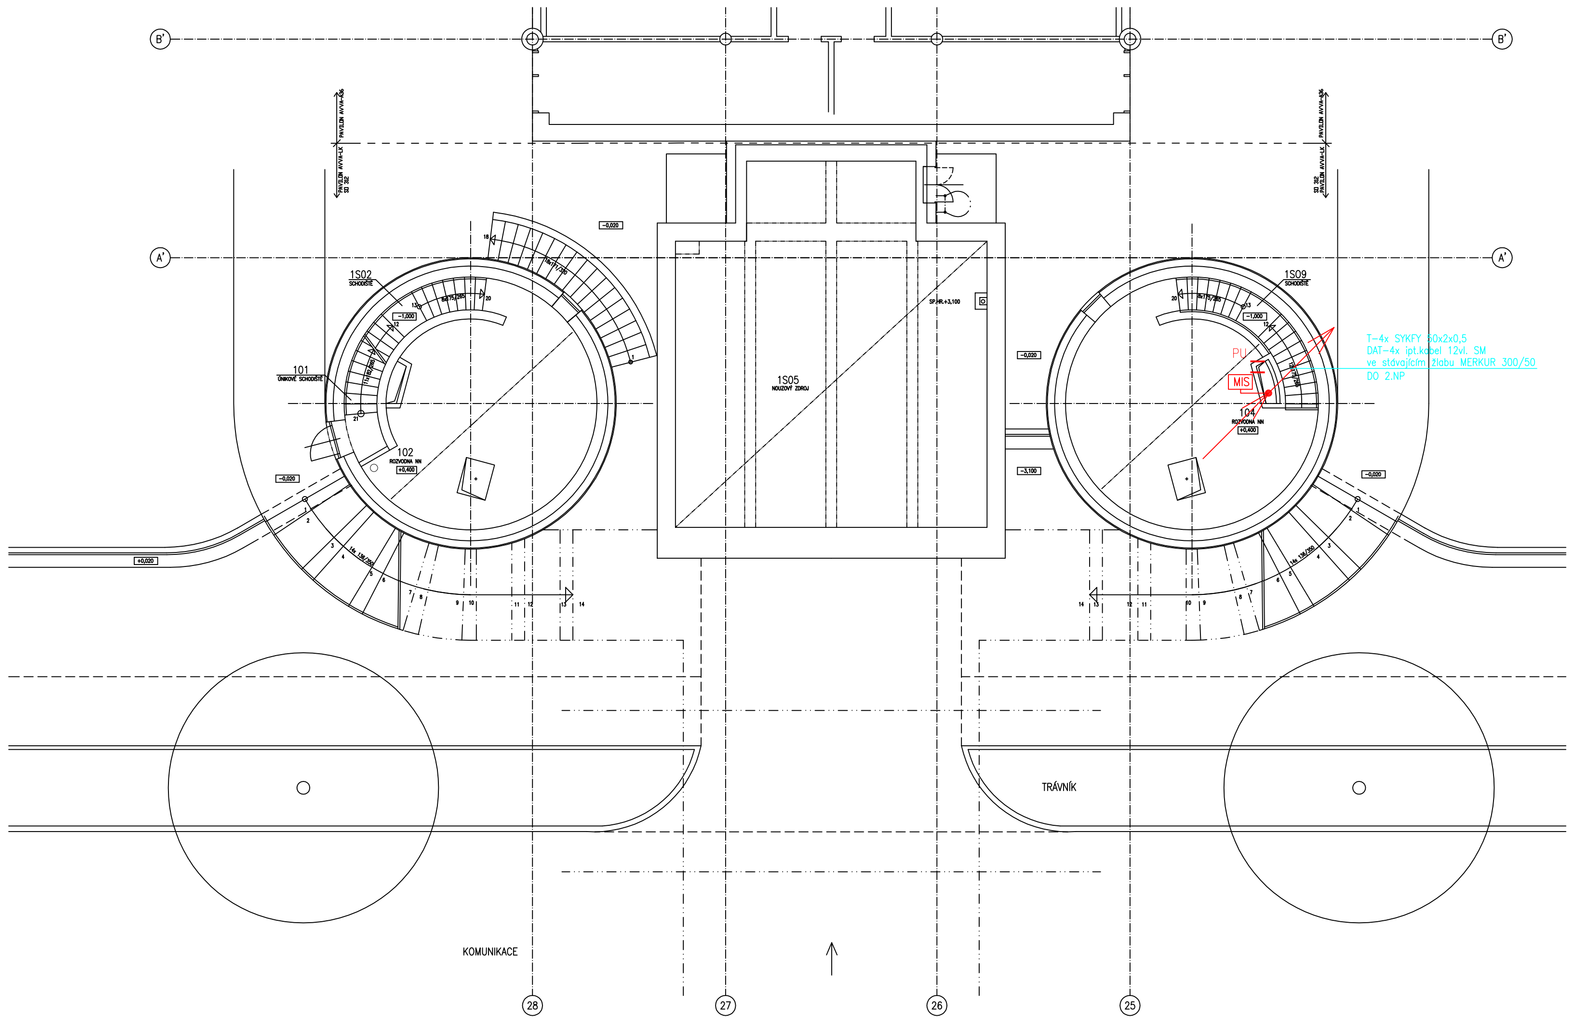

LEGENDA

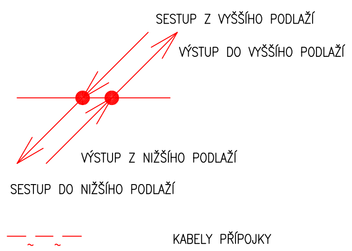

KABELY PŘÍPOJKY

LEGENDA MÍSTNOSTÍ

Č.M.	ÚČEL MÍSTNOSTI	PLOCHA m²	PODLAHA KÓD	PODLAHA POPIS	POVRCH. ÚPRAVA	POZNÁMKA	PODHLED KÓD	PODHLED POPIS
101	ÚNIKOVÉ SCHODIŠTĚ	5,85	L4	LINOLEUM	–	–	–	–
102	ROZVODNA NN	29,35	T1	TECHNICKÁ PODLAHA	–	POROROŠT DOD. OK	P5	SDK NA OCEL.K–CI
1S05	NOUZOVÝ ZDROJ	77,36					P5	SDK NA OCEL.K–CI
1S09	SCHODIŠTĚ							
104	ROZVODNA NN	31,70	T1	TECHNICKÁ PODLAHA	–	POROROŠT DOD. OK	P5	SDK NA OCEL.K–CI
105	ÚNIKOVÉ SCHODIŠTĚ	5,85	L4	LINOLEUM	–	–	–	–
106	ROZVODNA NN	29,35	T1	TECHNICKÁ PODLAHA	–	POROROŠT DOD. OK	P5	SDK NA OCEL.K–CI
1S15	ROZVODNA VN	31,70					P5	SDK NA OCEL.K–CI
1S16	CHODBA	30,00					P5	SDK NA OCEL.K–CI
1S19	SCHODIŠTĚ				–			
108	ROZVODNA NN	31,70	T1	TECHNICKÁ PODLAHA	–	POROROŠT DOD. OK	P5	SDK NA OCEL.K–CI
1S12	SCHODIŠTĚ							
1S02	SCHODIŠTĚ							

REVIZE				
Číslo	Datum	Popis změny	Jméno	Podpis
1	19.5.2008	Změna počtu a typu optických kabelů, jejich ukončení v energocentru.	Koudelka	

ORIENTACE	GENERÁLNÍ PROJEKTANT	AUTORIZAČNÍ RAZÍTKA
	Arch.Design s.r.o. Stránského 39, 616 00 Brno tel. 541 233 111 fax 541 420 912 e-mail: archdesign@archdesign.cz	

Architekt		PROJEKTANT ČÁSTI PD
HIP	Ing. Eva Papoušková	
Zodpovědný projektant	Radomír Kaisler	
Vypracoval	Antonín Koudelka, Radomír Kaisler	
Kreslil	Antonín Koudelka, Radomír Kaisler	
Kontroloval	Ing.Martin Beran	

±0,000= 281,70 m n.m. B.p.v.

Číslo zakázky	B-06-134-100
Stupeň	**RPD**
Číslo střediska	A5
Datum	5/2008

INVESTOR: Jihomoravský kraj, Žerotínovo náměstí 3/5, Brno

MÍSTO STAVBY: obec: Brno - Bohunice kraj: Jihomoravský

NÁZEV STAVBY: **BIOTECHNOLOGICKÝ INKUBÁTOR INBIT**

SO: **SO III-304,6 PŘÍPOJKA SLABOPROUDU**

ČÁST: B5.5.700 SLABOPROUD - PŘÍPOJKA

ČÍSLO PARE:

NÁZEV ČÁSTE: **Energetické centrum - 1.NP**

MĚŘÍTKO: **1 : 100**

ČÍSLO ČÁSTI:						
B-06-134-100	00	P	**B5.5.**700	103	01
číslo zakázky	objekt	stupeň	členění dokumentace	č. výkresu	revize

DOKUMENTACE SKUTEČNÉHO PROVEDENÍ 09/2008

ZPRACOVATEL DÍLČÍ ČÁSTI: SITEL, s.r.o. tel. 267 198 111

ISO-9001 REGISTERED FIRM Det Norske Veritas B.V., NETHERLANDS