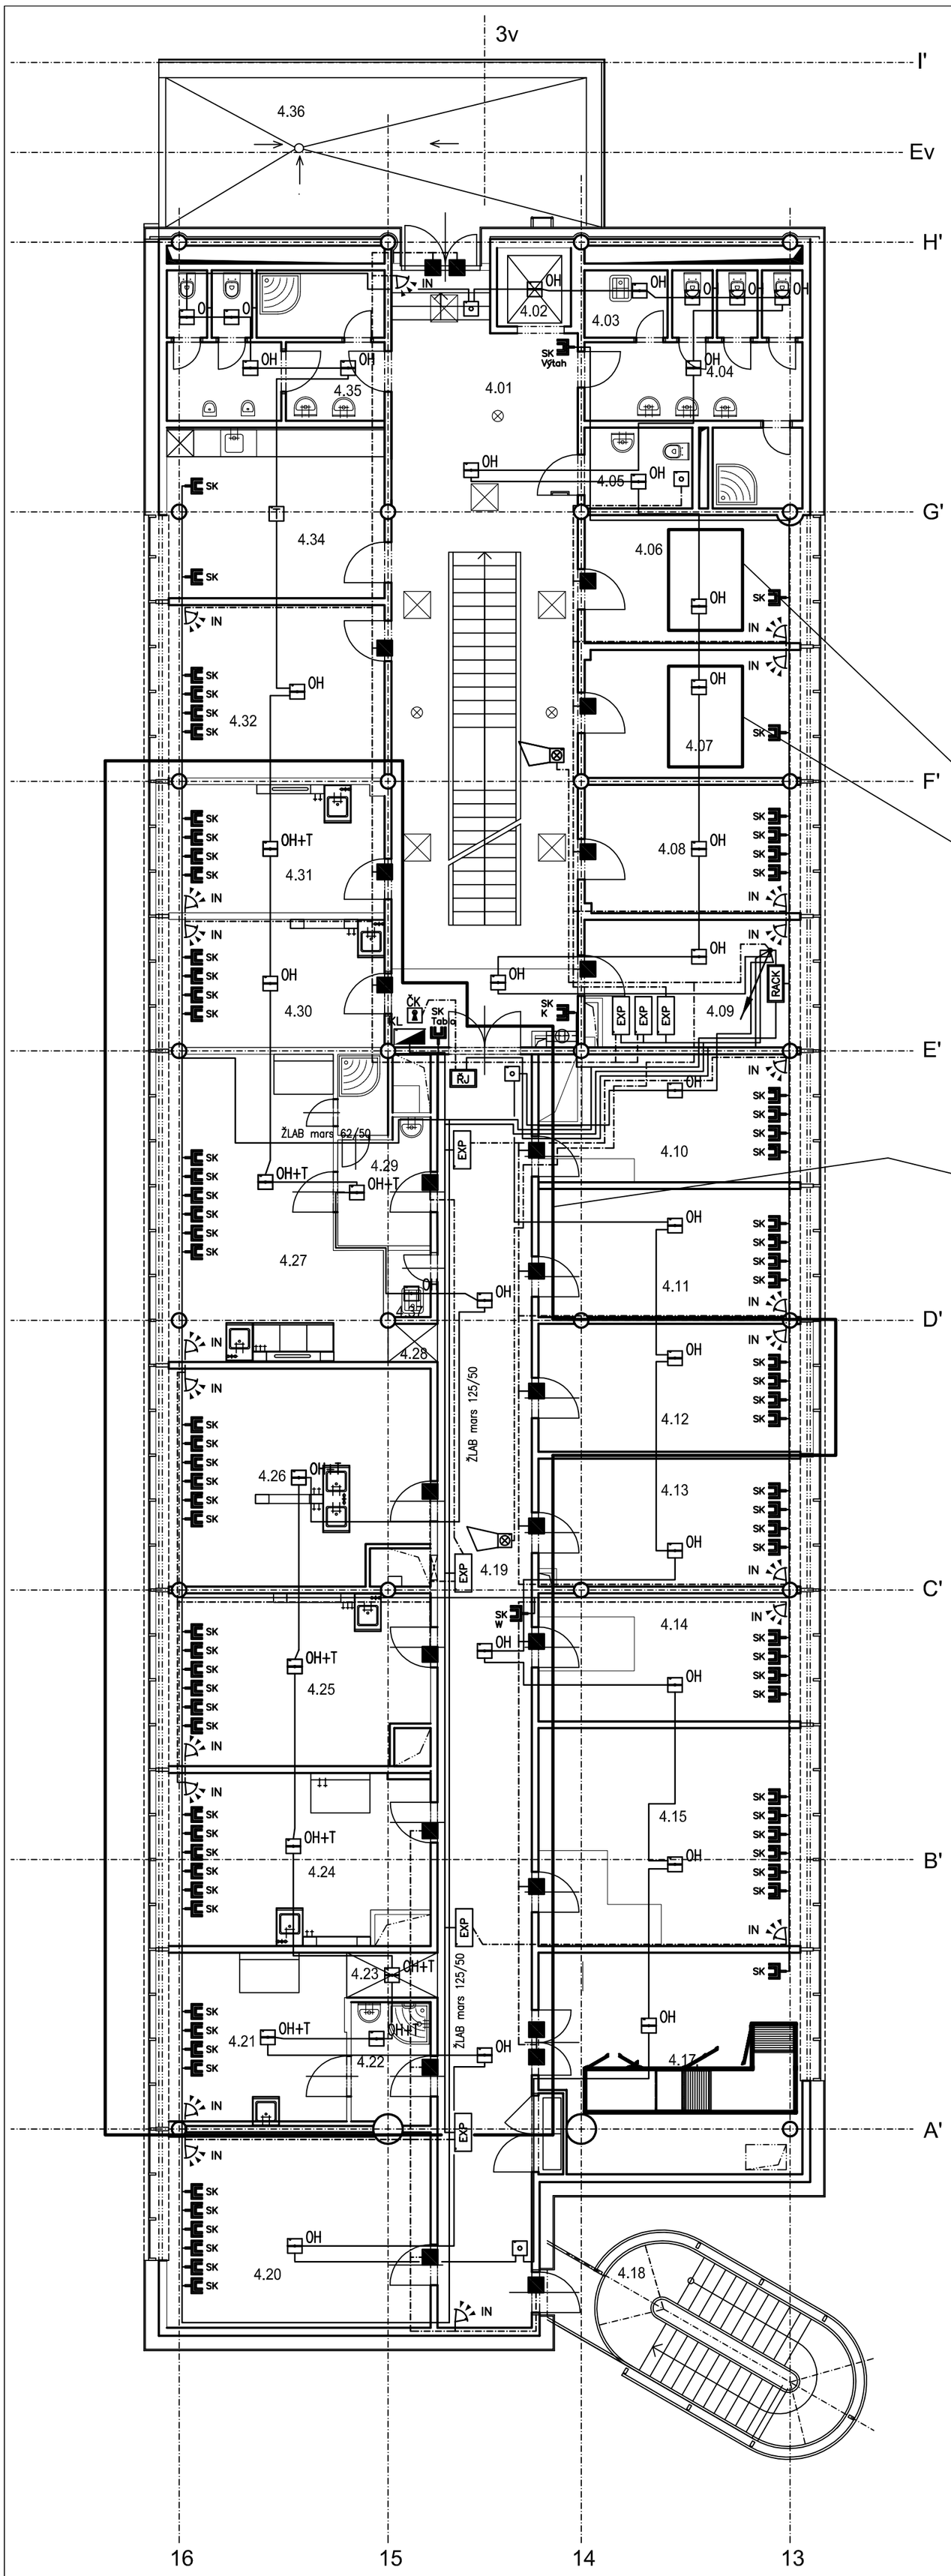

LEGENDA MÍSTNOSTÍ

Č.M.	NÁZEV MÍSTNOSTI	m²	TYP PODHLEDU	STÁVAJÍCÍ SPODNÍ HRANA
4.01	CHODBA + SCHODIŠTĚ	68,80	STÁVAJÍCÍ KAZETOVÝ 600 / 600 MM	2800
4.02	VÝTAH	2,90	-	-
4.03	ÚKLID	2,80	STÁVAJÍCÍ KAZETOVÝ 600 / 600 MM	2500
4.04	WC ŽENY + SPRCHA	16,50	STÁVAJÍCÍ KAZETOVÝ 600 / 600 MM	2500
4.05	WC IMOBILNÍ	4,30	STÁVAJÍCÍ KAZETOVÝ 600 / 600 MM	2500
4.06	SKLAD	13,70	STÁVAJÍCÍ KAZETOVÝ 600 / 600 MM	2800
4.07	SKLAD	13,70	STÁVAJÍCÍ KAZETOVÝ 600 / 600 MM	2800
4.08	KANCELÁŘ	13,70	STÁVAJÍCÍ KAZETOVÝ 600 / 600 MM	2800
4.09	SERVEROVNA	13,70	STÁVAJÍCÍ KAZETOVÝ 600 / 600 MM	2800
4.10	KANCELÁŘ	16,60	STÁVAJÍCÍ KAZETOVÝ 600 / 600 MM	2800
4.11	KANCELÁŘ	16,60	STÁVAJÍCÍ KAZETOVÝ 600 / 600 MM	2800
4.12	KANCELÁŘ	16,60	STÁVAJÍCÍ KAZETOVÝ 600 / 600 MM	2800
4.13	KANCELÁŘ	16,60	STÁVAJÍCÍ KAZETOVÝ 600 / 600 MM	2800
4.14	KANCELÁŘ	16,60	STÁVAJÍCÍ KAZETOVÝ 600 / 600 MM	2800
4.15	KANCELÁŘ	28,40	STÁVAJÍCÍ KAZETOVÝ 600 / 600 MM	2800
4.16	ZRUŠENO	-	-	-
4.17	STROJOVNA VZT	28,40	-	-
4.18	SCHODIŠTĚ (VNĚJŠÍ)	21,40	-	-
4.19	CHODBA	59,70	STÁVAJÍCÍ KAZETOVÝ 600 / 600 MM	2500
4.20	KANCELÁŘ	25,10	STÁVAJÍCÍ KAZETOVÝ 600 / 600 MM	2800
4.21	LABORATOŘ BIO2	15,3	STÁV. KAZETOVÝ DO ČISTÉHO PROSTORU 600 / 600 MM	2770
4.22	HYGIENICKÁ SMYČKA	4,70	STÁVAJÍCÍ KAZETOVÝ 600 / 600 MM	2500
4.23	MATERIÁLOVÁ PROPUST	1,80	STÁVAJÍCÍ KAZETOVÝ 600 / 600 MM	2800
4.24	LABORATOŘ	21,50	STÁVAJÍCÍ KAZETOVÝ 600 / 600 MM	2760
4.25	LABORATOŘ	21,40	STÁVAJÍCÍ KAZETOVÝ 600 / 600 MM	2760
4.26	LABORATOŘ	25,90	STÁVAJÍCÍ KAZETOVÝ 600 / 600 MM	2760
4.27	LABORATOŘ HPAPI	29,70	STÁV. KAZETOVÝ DO ČISTÉHO PROSTORU 600 / 600 MM	2770
4.28	MATERIÁLOVÁ PROPUST	0,90	STÁVAJÍCÍ KAZETOVÝ 600 / 600 MM	2800
4.29	HYGIENICKÁ SMYČKA	7,90	STÁVAJÍCÍ KAZETOVÝ 600 / 600 MM	2500
4.30	LABORATOŘ	13,70	STÁVAJÍCÍ KAZETOVÝ 600 / 600 MM	2760
4.31	LABORATOŘ	12,90	STÁVAJÍCÍ KAZETOVÝ 600 / 600 MM	2760
4.32	MALÁ ZASEDACÍ MÍSTNOST	17,90	STÁVAJÍCÍ KAZETOVÝ 600 / 600 MM	2800
4.33	ZRUŠENO	-	-	-
4.34	DENNÍ MÍSTNOST	19,20	STÁVAJÍCÍ KAZETOVÝ 600 / 600 MM	2800
4.35	WC MUŽI + SPRCHA	15,60	STÁVAJÍCÍ KAZETOVÝ 600 / 600 MM	2500
4.36	KORIDOR - STŘECHA	51,60	-	-
4.37	ÚKLID	1,40	STÁVAJÍCÍ KAZETOVÝ 600 / 600 MM	2500

–Prostory dotčené změnami – budou demontovány stávající podhledy a části stáavající instalace vzduchotechnického potrubí bude nahrazena novým potrubím, které bude dimenzováno dle nových požadavků.

–V souvislosti s instalací nového potrubí VZT které bude větších rozměrů než původní bude provedena demontáž stávajících hlásičů EPS v dotčených prostorech, tyto budou uskladněny po dobu provádění prací a následně budou nainstalovány zpět do původních pozic, které však budou upraveny s ohledem na nově instalovanou VZT.

–Trasy EPS a ostatních slaboproudů budou "přeloženy" takovým způsobem, aby bylo možno instalovat nové VZT rozvody, tedy budou demontovány kabelové MARS žlaby, Vkládací lišty a kabelové příchytky, a následně budou zpětně nainstalovány do pozic, kde již nebudou v kolizi s nově instalovanou VZT

–Po dobu provádění prací budou zbývající část systému EPS provizorně propojena kabelem J–Y(st)Y 2x2x0,8 tak, aby zbývající část systému EPS byla plně funční během provádění prací i při odpojené části hlásičů.

–Kromě částečného místního přeložení kabelových tras zůstává plně zachován původní rozsah instalace a nebudou v ní prováděny žádné změny.

LEGENDA KABELÁŽE

- Rozvody EZS – sběrnice systému EZS – linka
- Rozvody EZS – kabel rozvodů pro detektory
- Rozvody EZS – Linka pro EKV
- Rozvody EZS – kabely pro čtečky
- Rozvody SK – RACK/datová dvojzásuvka: 2x UTP 4x2x0,5
  – RACK/HLÁSKA: 1x UTP 4x2x0,5, 1x CYH 2x2,5
- Rozvody EPS – Hlásičová linka
- Rozvody EPS – výstupy pro sirény

LEGENDA KABELÁŽE

- RACK – Datový a telefonní rozvaděč
- Datová a telefonní zásuvka
- EXP – Sběrnicový modul – koncentrátor
- Magnetický dveřní kontakt
- PIR detektor pohybu
- ŘJ – Řídící dveřní jednotka
- Ovládací klávesnice EZS
- Ovládáčí čtečka kontroly vstupu
- Poplachová siréna EPS
- OH – Hlásič požáru opticko–kouřový
- OH+T – Hlásič požáru kombinovaný
- T – Hlásič požáru teplotní
- Hlásič požáru tlačítkový

POZN.:
VÝKRES ZAKRESLUJE SKUTEČNÉ PROVEDENÍ SLP, KTERÁ BYLA REKONSTRUOVANÁ V ROCE 2013 V RÁMCI REKONSTRUKCE VZT
NEREKONSTRUOVANÁ SLP SE NACHÁZÍ V PŮVODNÍ DOKUMENTACI SKUTEČNÉHO PROVEDENÍ Z 09/2008

VÝŠKOVÝ SYSTÉM BPV, SOUŘADNICOVÝ SYSTÉM JTSK
±0,000 = 281,700 m n.m.

Revize	Vypracoval	Popis obsahu revize	Datum

MORYS s.r.o.
Korejská 9
702 00 OSTRAVA

Investor: JIC JIHOMORAVSKÉ INOVAČNÍ CENTRUM
JIC, zájmové sdružení právnických osob
U Vodárny 2, 616 00 Brno

Profese:	Zpracovatel dílu:	
SLP	Technika budov, s.r.o. Křenová 42 602 00 BRNO Tel. / Fax: 543 255 094 www.technikabudov.cz	Autorizace:
Odpovědný projektant:	Vypracoval:	Kontroloval:
	ING. ZDENĚK TESAŘ	ING. PETR ANDRYS

Akce:	JIC, JIHOMORAVSKÉ INOVAČNÍ CENTRUM PŘESTAVBA - ÚPRAVA VZT V BUDOVĚ INBIT	Zakázkové číslo: 58 - 2012 Datum: 12 - 2013 Formát: 4A4	Paré:
Objekt:	PŘESTAVBA - ÚPRAVA VZT V BUDOVĚ INBIT SO 01	Stupeň: SKUTEČNÉ PROVEDENÍ	
Obsah:	SLP 4.NP	Měřítko: 1:100	Číslo výkresu: F1.07-103