A29 1.PP

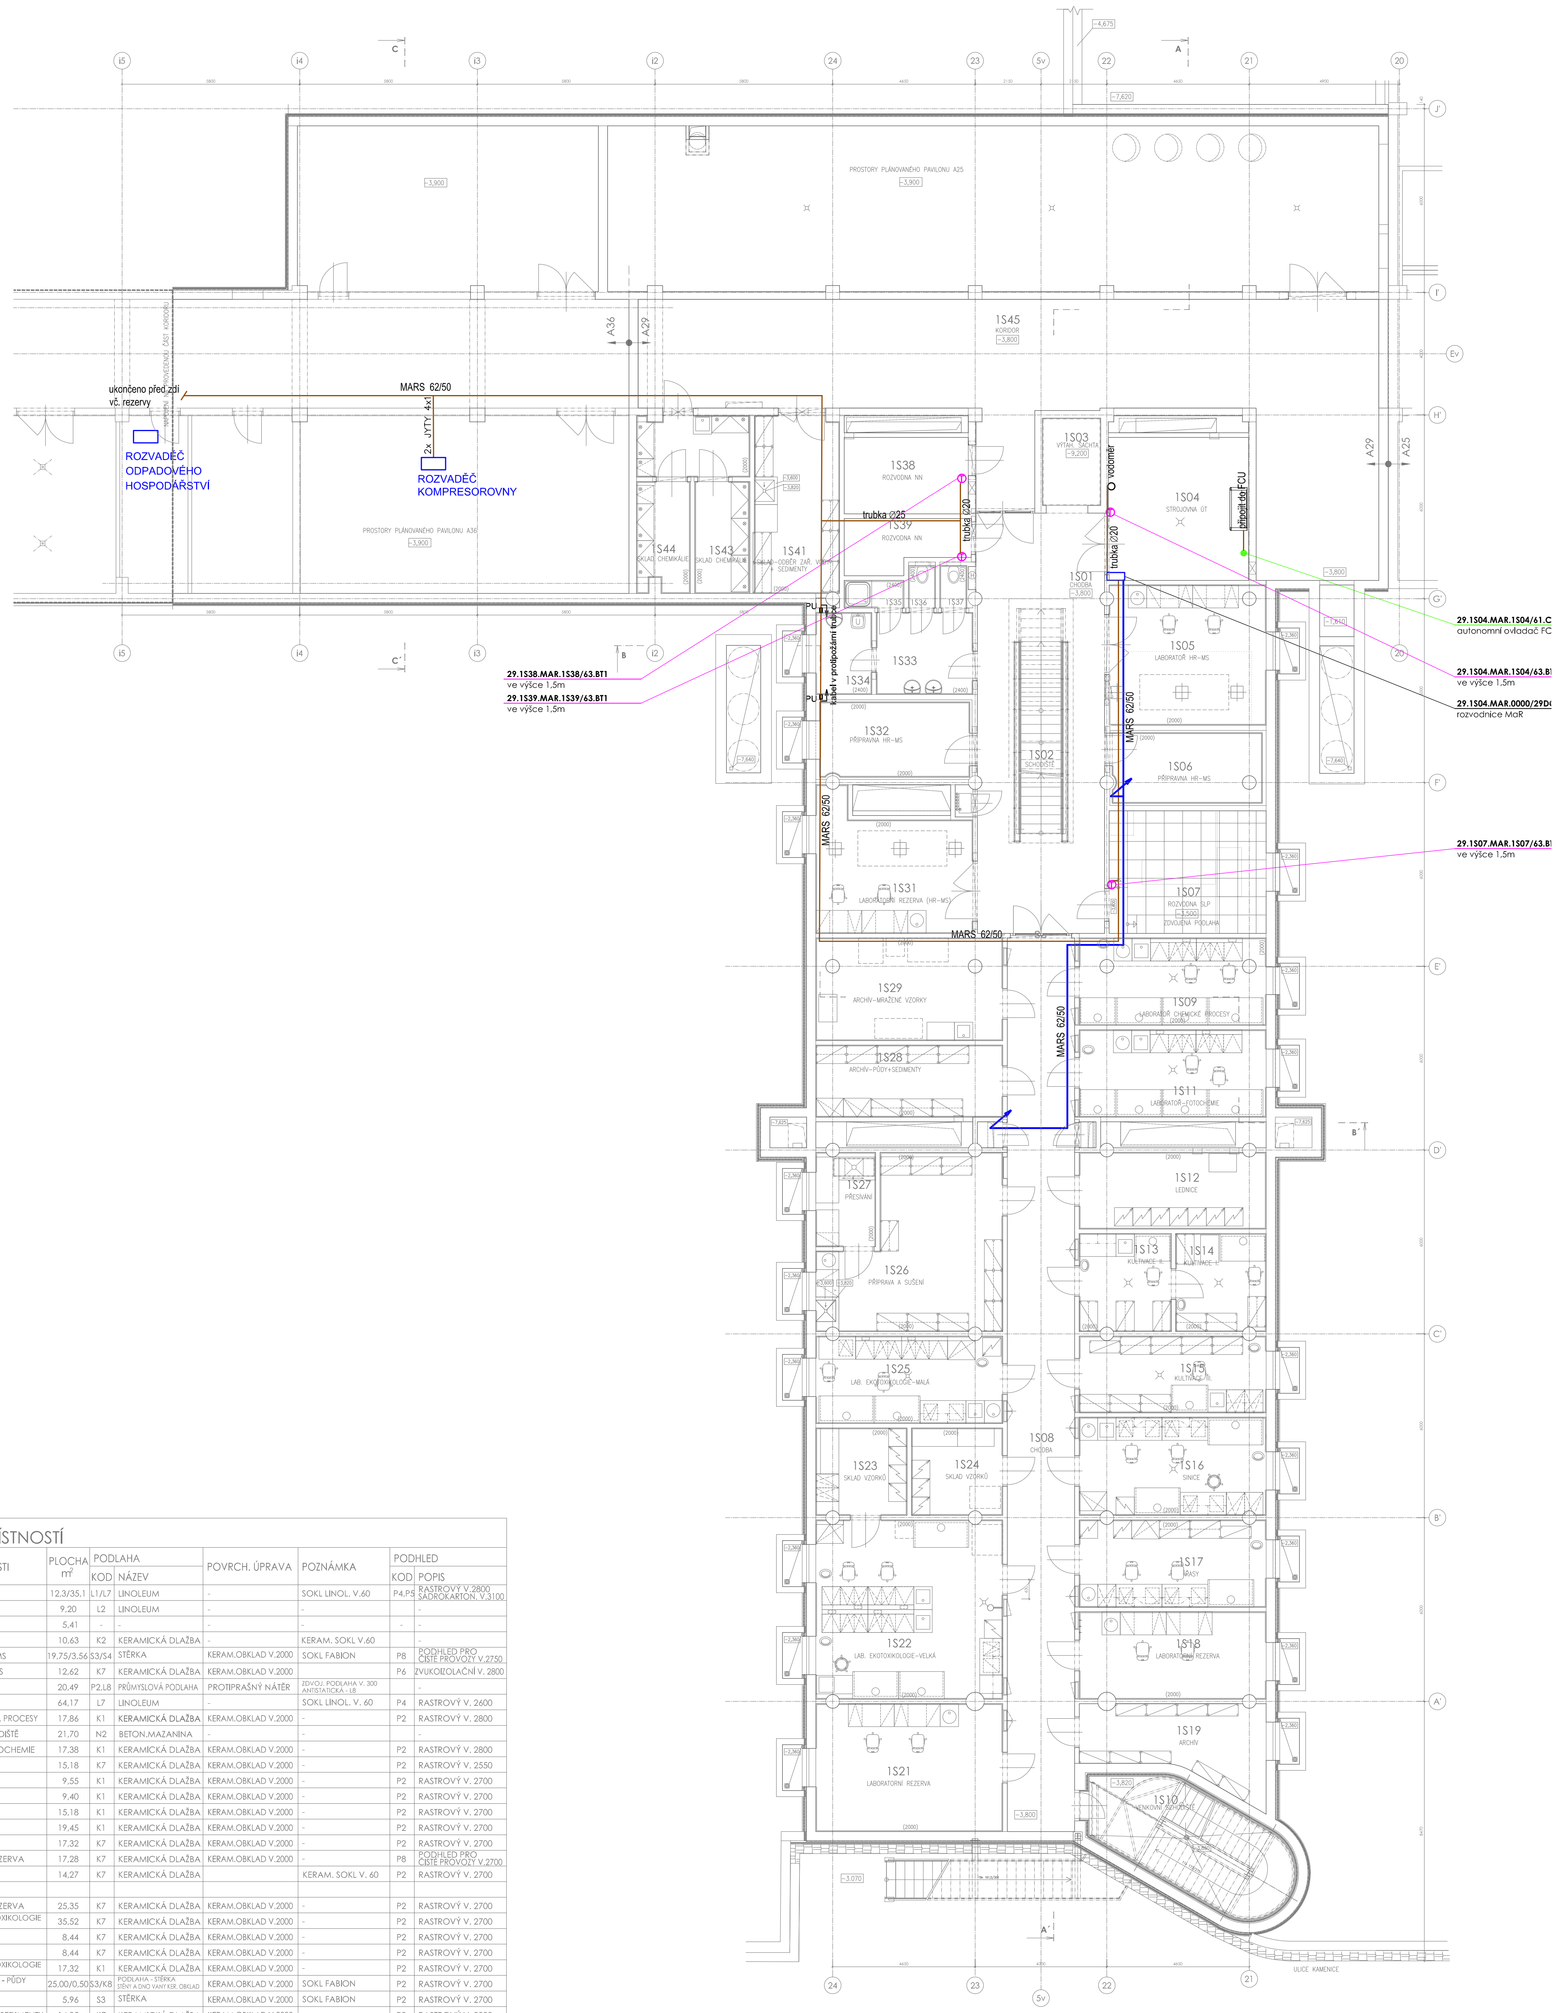

LEGENDA MÍSTNOSTÍ

Č.M.	ÚČEL MÍSTNOSTI	PLOCHA m²	PODLAHA KÓD	PODLAHA NÁZEV	POVRCH. ÚPRAVA	POZNÁMKA	PODHLED KÓD	PODHLED POPIS
1S01	CHODBA	12,3/35,1	L1/L7	LINOLEUM	-	SOKL LINOL. V.60	P4.PS	RASTROVÝ V.2800 SÁDROKARTON. V.3100
1S02	SCHODIŠTĚ	9,20	L2	LINOLEUM	-	-		-
1S03	VÝTAH	5,41	-	-	-	-	-	-
1S04	STROJOVNA ÚT	10,63	K2	KERAMICKÁ DLAŽBA	-	KERAM. SOKL V.60		-
1S05	LABORATOŘ HR-MS	19,75/3,56	S3/S4	STĚRKA	KERAM.OBKLAD V.2000	SOKL FABION	P8	PODHLED PRO ČISTÉ PROVOZY V.2750
1S06	PŘÍPRAVNA HR-MS	12,62	K7	KERAMICKÁ DLAŽBA	KERAM.OBKLAD V.2000		P6	ZVUKOIZOLAČNÍ V. 2800
1S07	ROZVODNA SLP	20,49	P2.L8	PRŮMYSLOVÁ PODLAHA	PROTIPRAŠNÝ NÁTĚR	ZDVOJ. PODLAHA V. 300 ANTISTATICKÁ - L8		-
1S08	CHODBA	64,17	L7	LINOLEUM	-	SOKL LINOL. V. 60	P4	RASTROVÝ V. 2600
1S09	LABORATOŘ-CHEM. PROCESY	17,86	K1	KERAMICKÁ DLAŽBA	KERAM.OBKLAD V.2000	-	P2	RASTROVÝ V. 2800
1S10	VENKOVNÍ SCHODIŠTĚ	21,70	N2	BETON.MAZANINA	-	-		-
1S11	LABORATOŘ-FOTOCHEMIE	17,38	K1	KERAMICKÁ DLAŽBA	KERAM.OBKLAD V.2000	-	P2	RASTROVÝ V. 2800
1S12	LEDNICE	15,18	K7	KERAMICKÁ DLAŽBA	KERAM.OBKLAD V.2000	-	P2	RASTROVÝ V. 2550
1S13	KULTIVACE II.	9,55	K1	KERAMICKÁ DLAŽBA	KERAM.OBKLAD V.2000	-	P2	RASTROVÝ V. 2700
1S14	KULTIVACE I.	9,40	K1	KERAMICKÁ DLAŽBA	KERAM.OBKLAD V.2000	-	P2	RASTROVÝ V. 2700
1S15	KULTIVACE III.	15,18	K1	KERAMICKÁ DLAŽBA	KERAM.OBKLAD V.2000	-	P2	RASTROVÝ V. 2700
1S16	SINICE	19,45	K1	KERAMICKÁ DLAŽBA	KERAM.OBKLAD V.2000	-	P2	RASTROVÝ V. 2700
1S17	ŘASY	17,32	K7	KERAMICKÁ DLAŽBA	KERAM.OBKLAD V.2000	-	P2	RASTROVÝ V. 2700
1S18	LABORATORNÍ REZERVA	17,28	K7	KERAMICKÁ DLAŽBA	KERAM.OBKLAD V.2000	-	P8	PODHLED PRO ČISTÉ PROVOZY V.2700
1S19	ARCHIV	14,27	K7	KERAMICKÁ DLAŽBA		KERAM. SOKL V. 60	P2	RASTROVÝ V. 2700
1S20	NEOBSAZENO							
1S21	LABORATORNÍ REZERVA	25,35	K7	KERAMICKÁ DLAŽBA	KERAM.OBKLAD V.2000	-	P2	RASTROVÝ V. 2700
1S22	LABORATOŘ EKOTOXIKOLOGIE - VELKÁ	35,52	K7	KERAMICKÁ DLAŽBA	KERAM.OBKLAD V.2000	-	P2	RASTROVÝ V. 2700
1S23	SKLAD VZORKŮ	8,44	K7	KERAMICKÁ DLAŽBA	KERAM.OBKLAD V.2000	-	P2	RASTROVÝ V. 2700
1S24	SKLAD VZORKŮ	8,44	K7	KERAMICKÁ DLAŽBA	KERAM.OBKLAD V.2000	-	P2	RASTROVÝ V. 2700
1S25	LABORATOŘ EKOTOXIKOLOGIE - MALÁ	17,32	K1	KERAMICKÁ DLAŽBA	KERAM.OBKLAD V.2000	-	P2	RASTROVÝ V. 2700
1S26	PŘÍPRAVA A SUŠENÍ - PŮDY + SEDIMENTY	25,00/0,50	S3/K8	PODLAHA - STĚRKA STĚNY A DNO VANY KER. OBKLAD	KERAM.OBKLAD V.2000	SOKL FABION	P2	RASTROVÝ V. 2700
1S27	PŘESÍVÁNÍ	5,96	S3	STĚRKA	KERAM.OBKLAD V.2000	SOKL FABION	P2	RASTROVÝ V. 2700
1S28	ARCHÍV - PŮDY + SEDIMENTY	14,35	K7	KERAMICKÁ DLAŽBA	KERAM.OBKLAD V.2000	-	P2	RASTROVÝ V. 2800
1S29	ARCHÍV - MRAŽENÉ VZORKY	20,40	K7	KERAMICKÁ DLAŽBA	KERAM.OBKLAD V.2000	-	P2	RASTROVÝ V. 2800
1S30	NEOBSAZENO							
1S31	LABORATORNÍ REZERVA (HR-MS)	21,48	S3	STĚRKA	KERAM.OBKLAD V.2000	-	P8	PODHLED PRO ČISTÉ PROVOZY V.2800
1S32	PŘÍPRAVNA HR-MS	13,56	K7	KERAMICKÁ DLAŽBA	KERAM.OBKLAD V.2000	-	P6	ZVUKOIZOLAČNÍ V. 2800
1S33	PŘEDSÍŇ WC - ZAMĚSTNANCI	8,42	K7	KERAMICKÁ DLAŽBA	KERAM.OBKLAD V.2400	-	P2	RASTROVÝ V. 2400
1S34	ÚKLIDOVÁ MÍSTNOST	4,87	K7	KERAMICKÁ DLAŽBA	KERAM.OBKLAD V.2400	-	P2	RASTROVÝ V. 2800
1S35	SPRCHA - ZAMĚSTNANCI	1,75	K2	KERAMICKÁ DLAŽBA	KERAM.OBKLAD V.2400	-	P2	RASTROVÝ V. 2400
1S36	WC - ZAMĚSTNANCI	1,24	K6	KERAMICKÁ DLAŽBA	KERAM.OBKLAD V.2400	-	P2	RASTROVÝ V. 2400
1S37	WC - ZAMĚSTNANCI	1,24	K6	KERAMICKÁ DLAŽBA	KERAM.OBKLAD V.2400	-	P2	RASTROVÝ V. 2400
1S38	ROZVODNA NN	10,12	P3	PRŮMYSLOVÁ PODLAHA	-	KERAM. SOKL V. 60		-
1S39	POŽÁRNÍ ROZVODNA NN	6,12	P3	PRŮMYSLOVÁ PODLAHA	-	KERAM. SOKL V. 60		-
1S40	NEOBSAZENO							
1S41	SKLAD + ODBĚR. ZAŘ. VODA + SEDIMENTY	16,00/0,50	S4/K8	PODLAHA - STĚRKA STĚNY A DNO VANY KER. OBKLAD	KERAM.OBKLAD V.2000	SOKL FABION	P2	RASTROVÝ V. 2800
1S42	SKLAD - CHEMIKÁLIE	7,32	K4	KERAMICKÁ DLAŽBA	KERAM.OBKLAD V.2000	-	P2	RASTROVÝ V. 2800
1S43	SKLAD - CHEMIKÁLIE	6,37	K4	KERAMICKÁ DLAŽBA	KERAM.OBKLAD V.2000	-	P2	RASTROVÝ V. 2800
1S44	SKLAD - CHEMIKÁLIE	6,16	K4	KERAMICKÁ DLAŽBA	KERAM.OBKLAD V.2000	-	P2	RASTROVÝ V. 2800
1S45	KORIDOR	115,47	P3	PRŮMYSLOVÁ PODLAHA	-	KERAM. SOKL V. 60		-

DOKUMENTACE SKUTEČNÉHO PROVEDENÍ JE ZHOTOVENA DLE PODKLADŮ OD ZHOTOVITELE PROFESE 13.1 OBJEKTOVÉ MaR - fy SYNERGA a.s. z 12/ 2011

LEGENDA

- KABELOVÉ VEDENÍ - BACnet MS/TP 1
- KABELOVÉ VEDENÍ - BACnet MS/TP 2
- KABELOVÉ VEDENÍ - ETHERNET (DODÁVKA SLP)
- KABELOVÉ VEDENÍ - MODBUS
- KABELOVÉ VEDENÍ - MBUS
- KABELOVÁ TRASA
- ROZVADĚČ MaR
- PŘEPĚŤOVÁ OCHRANA
- NÁSTĚNNÝ OVLADAČ FCU
- OKRUH POŽÁRNÍ KLAPKY
- OKRUH BVS A OT
- OKRUH FAN-COILY A SPLITY
- OKRUH MĚŘENÍ TEPLOT A TLAKŮ V PROSTORU
- OKRUH REGULACE NA VZT JEDNOTCE
- OKRUH OSTATNÍ

REC - Univerzitní kampus Bohunice, CETOCOEN

PŮDORYS 1PP

UNIVERZITNÍ KAMPUS

BRNO-BOHUNICE, ČESKÁ REPUBLIKA

INVESTOR / DEVELOPER	**MASARYKOVA UNIVERZITA**
ZÁSTUPCE / REPRESENTATIVE	**KARLA POKLUDOVÁ**
MANAŽER PROJEKTU / PROJ. MANAGER	**ARCHDESIGN s.r.o.**
ZÁSTUPCE / REPRESENTATIVE	**PETR MARVAN**
GENERÁLNÍ DODAVATEL	**UNISTAV a.s.**
ZÁSTUPCE / REPRESENTATIVE	**DALIBOR WEIGEL**
GENERÁLNÍ PROJEKTANT / ARCHITECT	**A PLUS a. s.**
VED. PROJEKTU / PROJECT LEADER	**JIŘÍ DUCHÁČEK**
PŘÍMÝ ZPRACOVATEL / COMPILER	**KAREL ŠTĚPÁNEK**

REVIZE / REVISION		
NO.	DATUM / DATE	
00	2012 - 01 - 30	
01		
02		
03		
04		

POZNÁMKA / ANNOTATION:

A PLUS a.s.
ČESKÁ 12, 602 00 BRNO - CZ

JAROMÍR ČERNÝ KAREL TUZA PETR UHLÍŘ

STAVBA / PROJECT	**CETOCOEN - PAVILON A29**
ČÍSLO ZAKÁZKY/ ARCHIVE NO.	**3114 - 37**
STUPEŇ / PHASE	**DSP**
NÁZEV PS - SO / BUILDING TITLE	**304 CETOCOEN**
ČÁST / PART	**13.1 - MaR OBJEKTOVÁ**

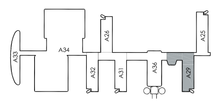

±0.000 = 281.700 BPV

NÁZEV VÝKRESU / DRAWING TITLE	**PŮDORYS 1PP**
VED. PROJEKTANT / CHECKED BY	**KAREL ŠTĚPÁNEK**
VYPRACOVAL / PREPARED BY	**KAREL ŠTĚPÁNEK**
DATUM / DATE	**2012 - 01 - 30**
FORMÁT / FORMAT	**12 × A4**
MĚŘÍTKO / SCALE	**1 : 100**

STAVBA PROJECT	SUPER PHASE	OBJ./PS - SO BUILDING NO.	ČÁST PART	VÝKRES NO.	REVIZE REVISION
REC	DSP	F 304	13.1	005	00