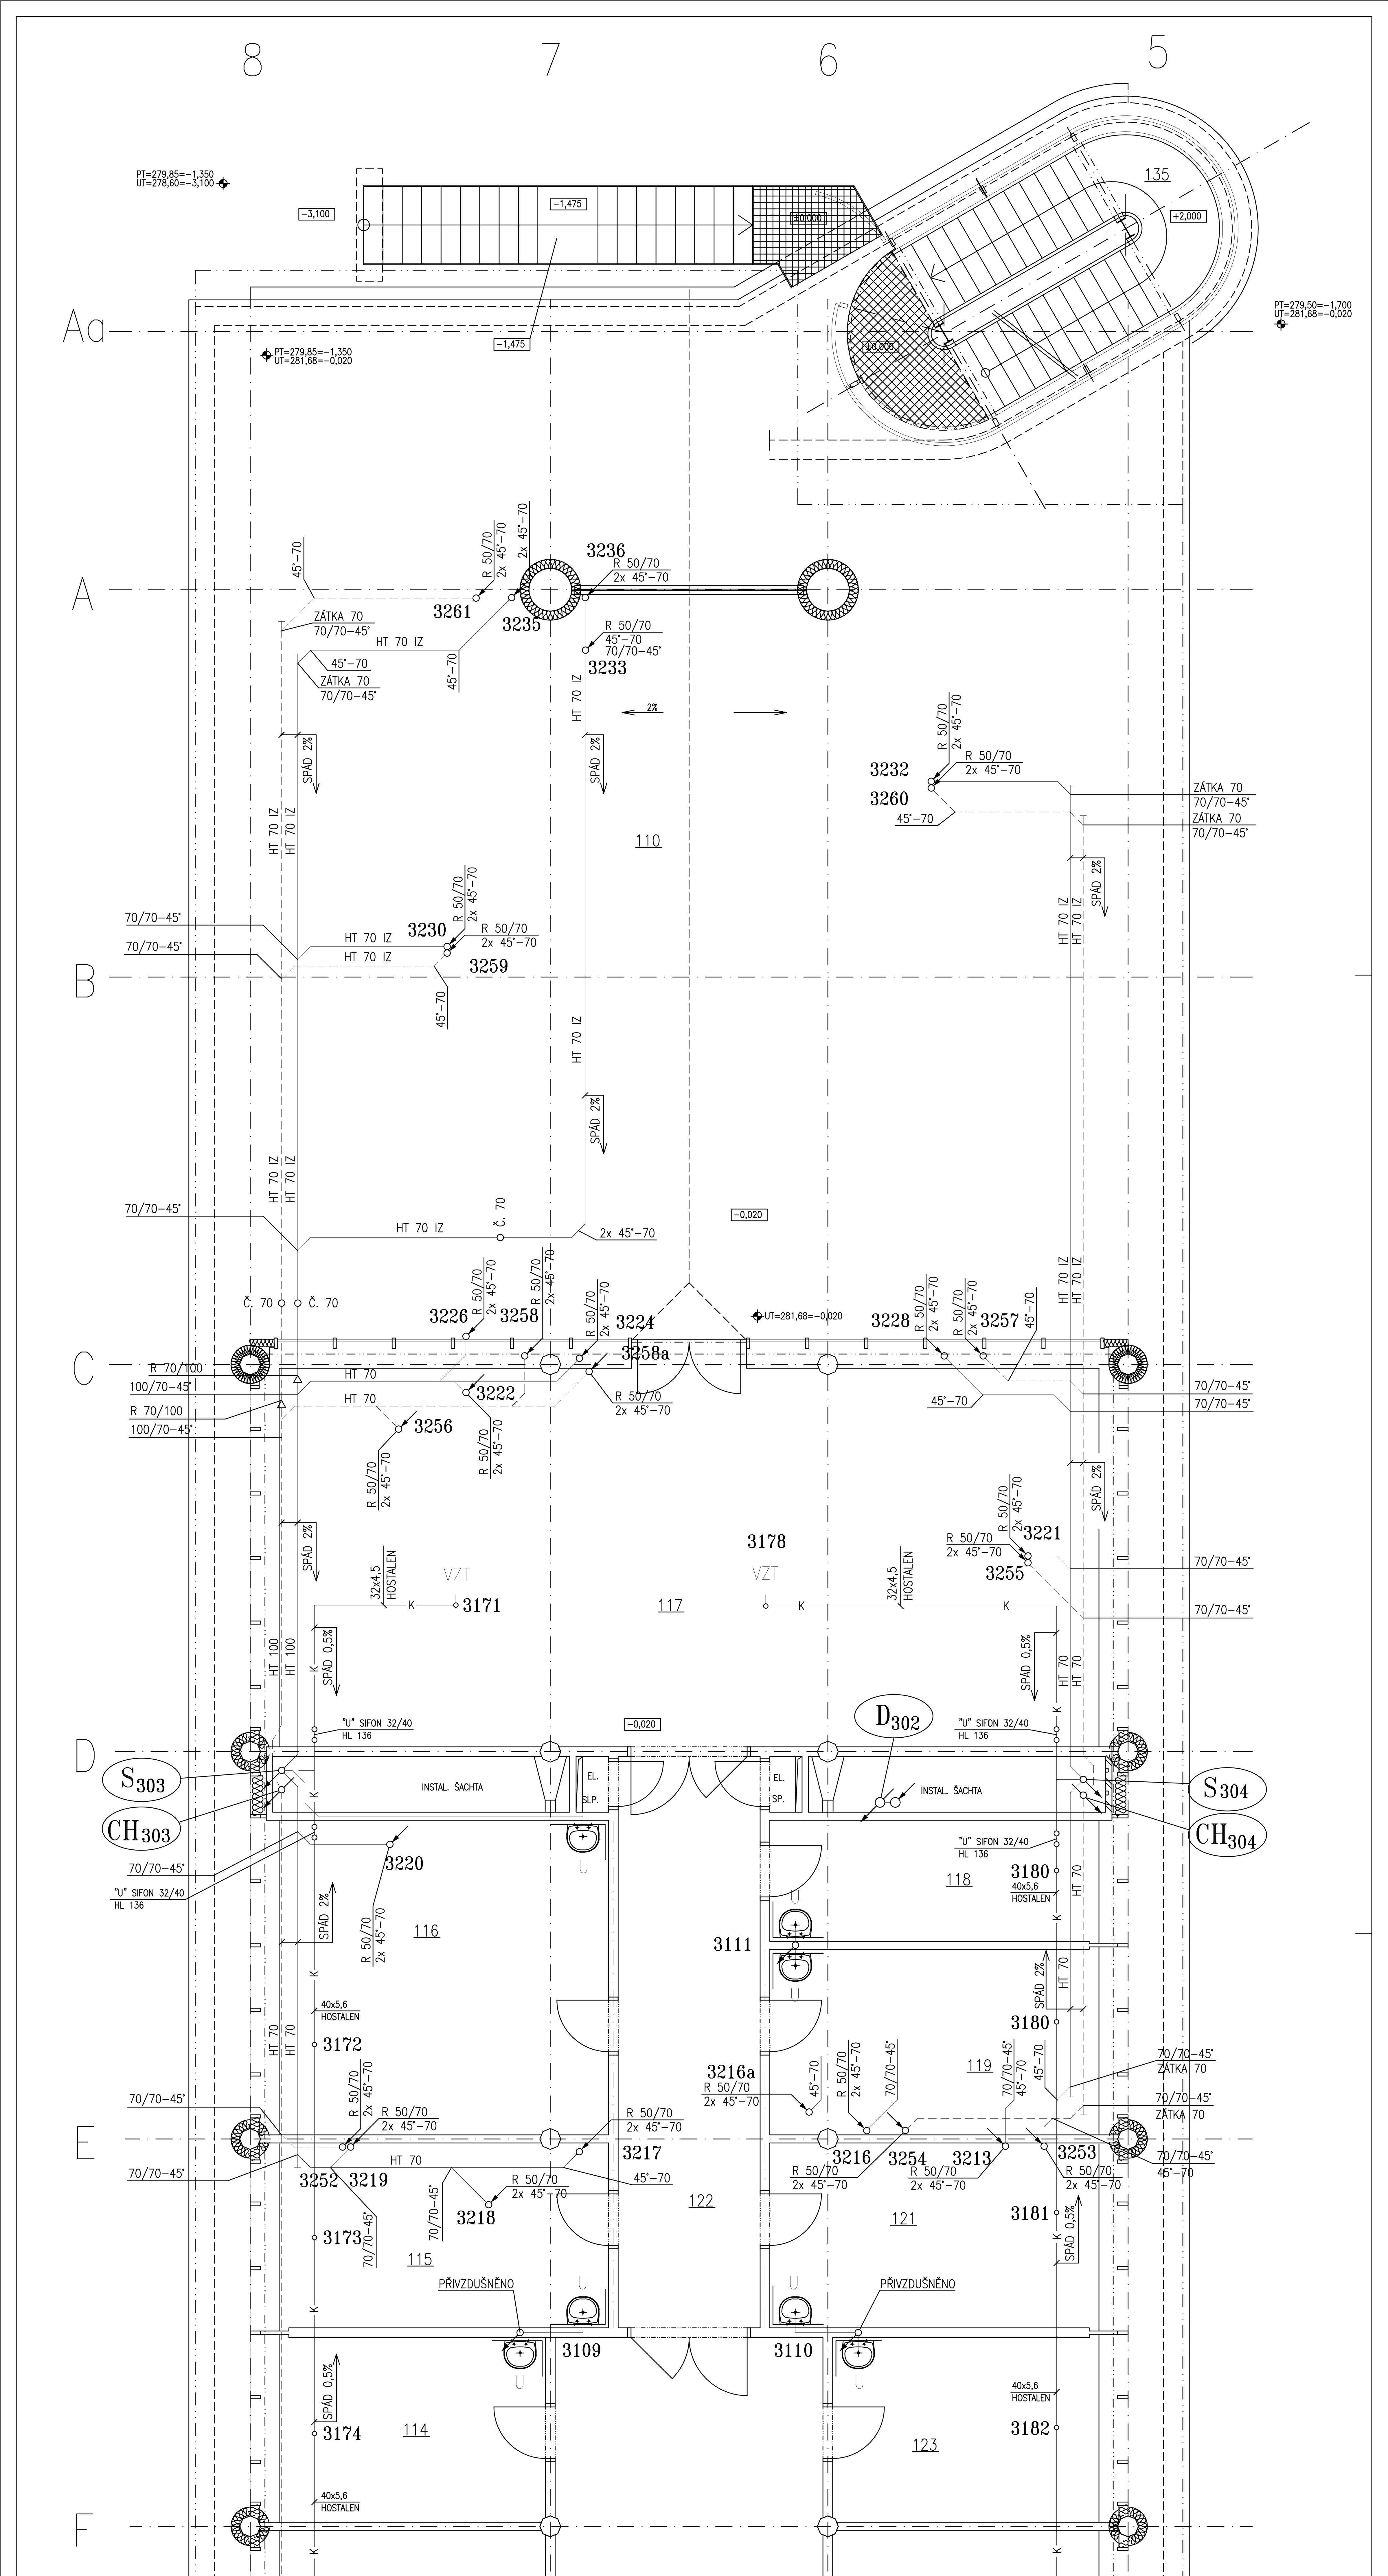

LEGENDA STOUPAČEK:

S 201
- POŘADOVÉ ČÍSLO
- ČÍSLO OBJEKTU (A2=2, A3=3, A4=4)
- DRUH KANALIZACE (S=SPLAŠKOVÁ, D=DEŠŤOVÁ, CH=CHEMICKÁ)

LEGENDA PŘIPOJOVACÍCH TRUBEK:

2305
- POŘADOVÉ ČÍSLO (01–50–K.SPLAŠKOVÁ, 51–70–K.CHEMICKÁ, 71–99–KONDENZÁT OD CHLAD.ZAŘÍZ.
- ČÍSLO PODLAŽÍ (1.PP=0, 1.NP=1, 2.NP=3, 3.NP=3)
- ČÍSLO OBJEKTU (A2=2, A3=3, A4=4)

LEGENDA ZAŘIROVACÍCH PŘEDMĚTŮ

D – DŘEZ SEKTOROVÝ – (DOD. TECHNOLOGIE – PS 201.2)
DDS – DŘEZ SPECIÁLNÍ – DVOJITÝ – (DOD. TECHNOLOGIE – PS 201.2)
DIG – DIGESTOŘ – (DOD. TECHNOLOGIE – PS 201.2)
DK – DŘEZ KAMENINOVÝ – (DOD. TECHNOLOGIE – PS 201.2)
H – HYDRANTOVÝ SYSTÉM TYPU "D"
K – KLOZET KOMBINAČNÍ
Ki – KLOZET KOMBINAČNÍ PRO HENDIKEPOVANÉ
PV1 – PODLAHOVÁ VPUST DN 50
PI – PISOÁR
SF – VODNÍ UZÁVĚR (SIFON) PRO PRO ODVOD KONDENZÁTU OD KLIMATIZAČNÍCH JEDNOTEK DN32/40 TYP HL 136
SV – SPRCHA SE SPRCHOVOU VANOU
U – UMÝVADLO
UB – UMÝVADLO S OČNÍ SPRCHOU
Ui – UMÝVADLO PRO HENDIKEPOVANÉ
UZ – UMÝVADLO ZABUDOVANÉ – (DOD. TECHNOLOGIE – PS 201.2)
VL – VÝLEVKA DN 100
VZT – DODÁVKA VZDUCHOTECHNIKY – PS 202.2
M1 – VTOK S NEREZOVOU MŘÍŽKOU

LEGENDA POTRUBÍ

PLASTOVÉ ODPADNÍ POTRUBÍ Z PP TYPU HT V ZEMI Z PVC TYPU KG FY. PIPE LIFE FATRA (SPLAŠKOVÁ KANALIZACE)
PLASTOVÉ ODPADNÍ POTRUBÍ Z PP TYPU HT (CHEMICKÁ KANALIZACE)
K – POTRUBÍ HOSTALEN PRO ODVOD KONDENZÁTU OD KLIMATIZAČNÍCH JEDNOTEK VZT

POZNÁMKA

1. PŘI PROVÁDĚNÍ MONTÁŽE NUTNO PRÁCE KOORDINOVAT S PROFESEMI VZDUCHOTECHNIKA, ÚSTŘEDNÍ VYTÁPĚNÍ, CHLAZENÍ A ELEKTRO.
2. NA POTRUBÍ TEPLÉ UŽITKOVÉ VODY A CIRKULACE TEPLÉ VODY BUDOU OSAZENY KOMPENZAČNÍ SMYČKY.
3. KANALIZACE VEDENÁ V PODHLEDU MEZI SLOUPY A–C BUDE OPATŘENA TEPELNOU IZOLACÍ Z MINERÁLNÍ PLSTI TL. 50mm S AI POLEPEM A EL. TOPNÝMI KABELY – VIZ ELEKTRO.

TENTO VÝKRES JE DOPLNĚN V.Č. 004B

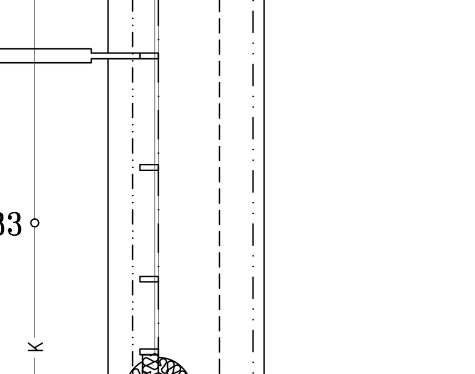

±0,000=281,70 (PODLAHA 1.NP PAVILONŮ)

REVIZE	DATUM	JMÉNO, PODPIS	POPIS REVIZE
02	5.8.2020	AiD. TEAM a.s.,HUBENÝ	DSPS – ZMĚNA ÚČELU MÍSTNOSTI č. 124
01	20.7.2005	ING.DOČKAL	DOKUMENTACE SKUTEČNÉHO PROVEDENÍ STAVBY

UKB - 0 - DSP - D - 302.2 - 05 - 004A - 02

IMOS | METROSTAV | SDRUŽENÍ ILBIT, OLOMOUCKÁ 174, 627 00 BRNO

JAROMÍR ČERNÝ KAREL TUZA PETR UHLÍŘ — A PLUS

PŘÍMÝ ZPRACOVATEL: HIP – RADIM HEJNÝ (PROJEKT invest, Nám. T.G. Masaryka 1281, 760 01 Zlín, IČO: 6451 0476)
HL.INŽ.PROJEKTU: STANISLAV KŮRA
ZODP.PROJEKTANT: PAVEL ZLÁMAL
VYPRACOVAL: JAROSLAV BALEJA
INVESTOR: MASARYKOVA UNIVERZITA V BRNĚ
STAVBA: MASARYKOVA UNIVERZITA V BRNĚ, UNIVERZITNÍ KAMPUS BOHUNICE - ILBIT
ČÁST: D. SO 302.2. PAVILON ILBIT - A3, 05. ZDRAVOTNÍ INSTALACE
NÁZEV VÝKRESU: PŮDORYS 1. NP - KANALIZACE

STUPEŇ	RD
DATUM	2.12.2004
POČET F A4	10
Č.ZAKÁZKY	3081-25-000-00
ARCH.ČÍSLO	BLJ/I/303
MĚŘÍTKO	1:50
ČÍSLO VÝKRESU	004 A
REVIZE	02