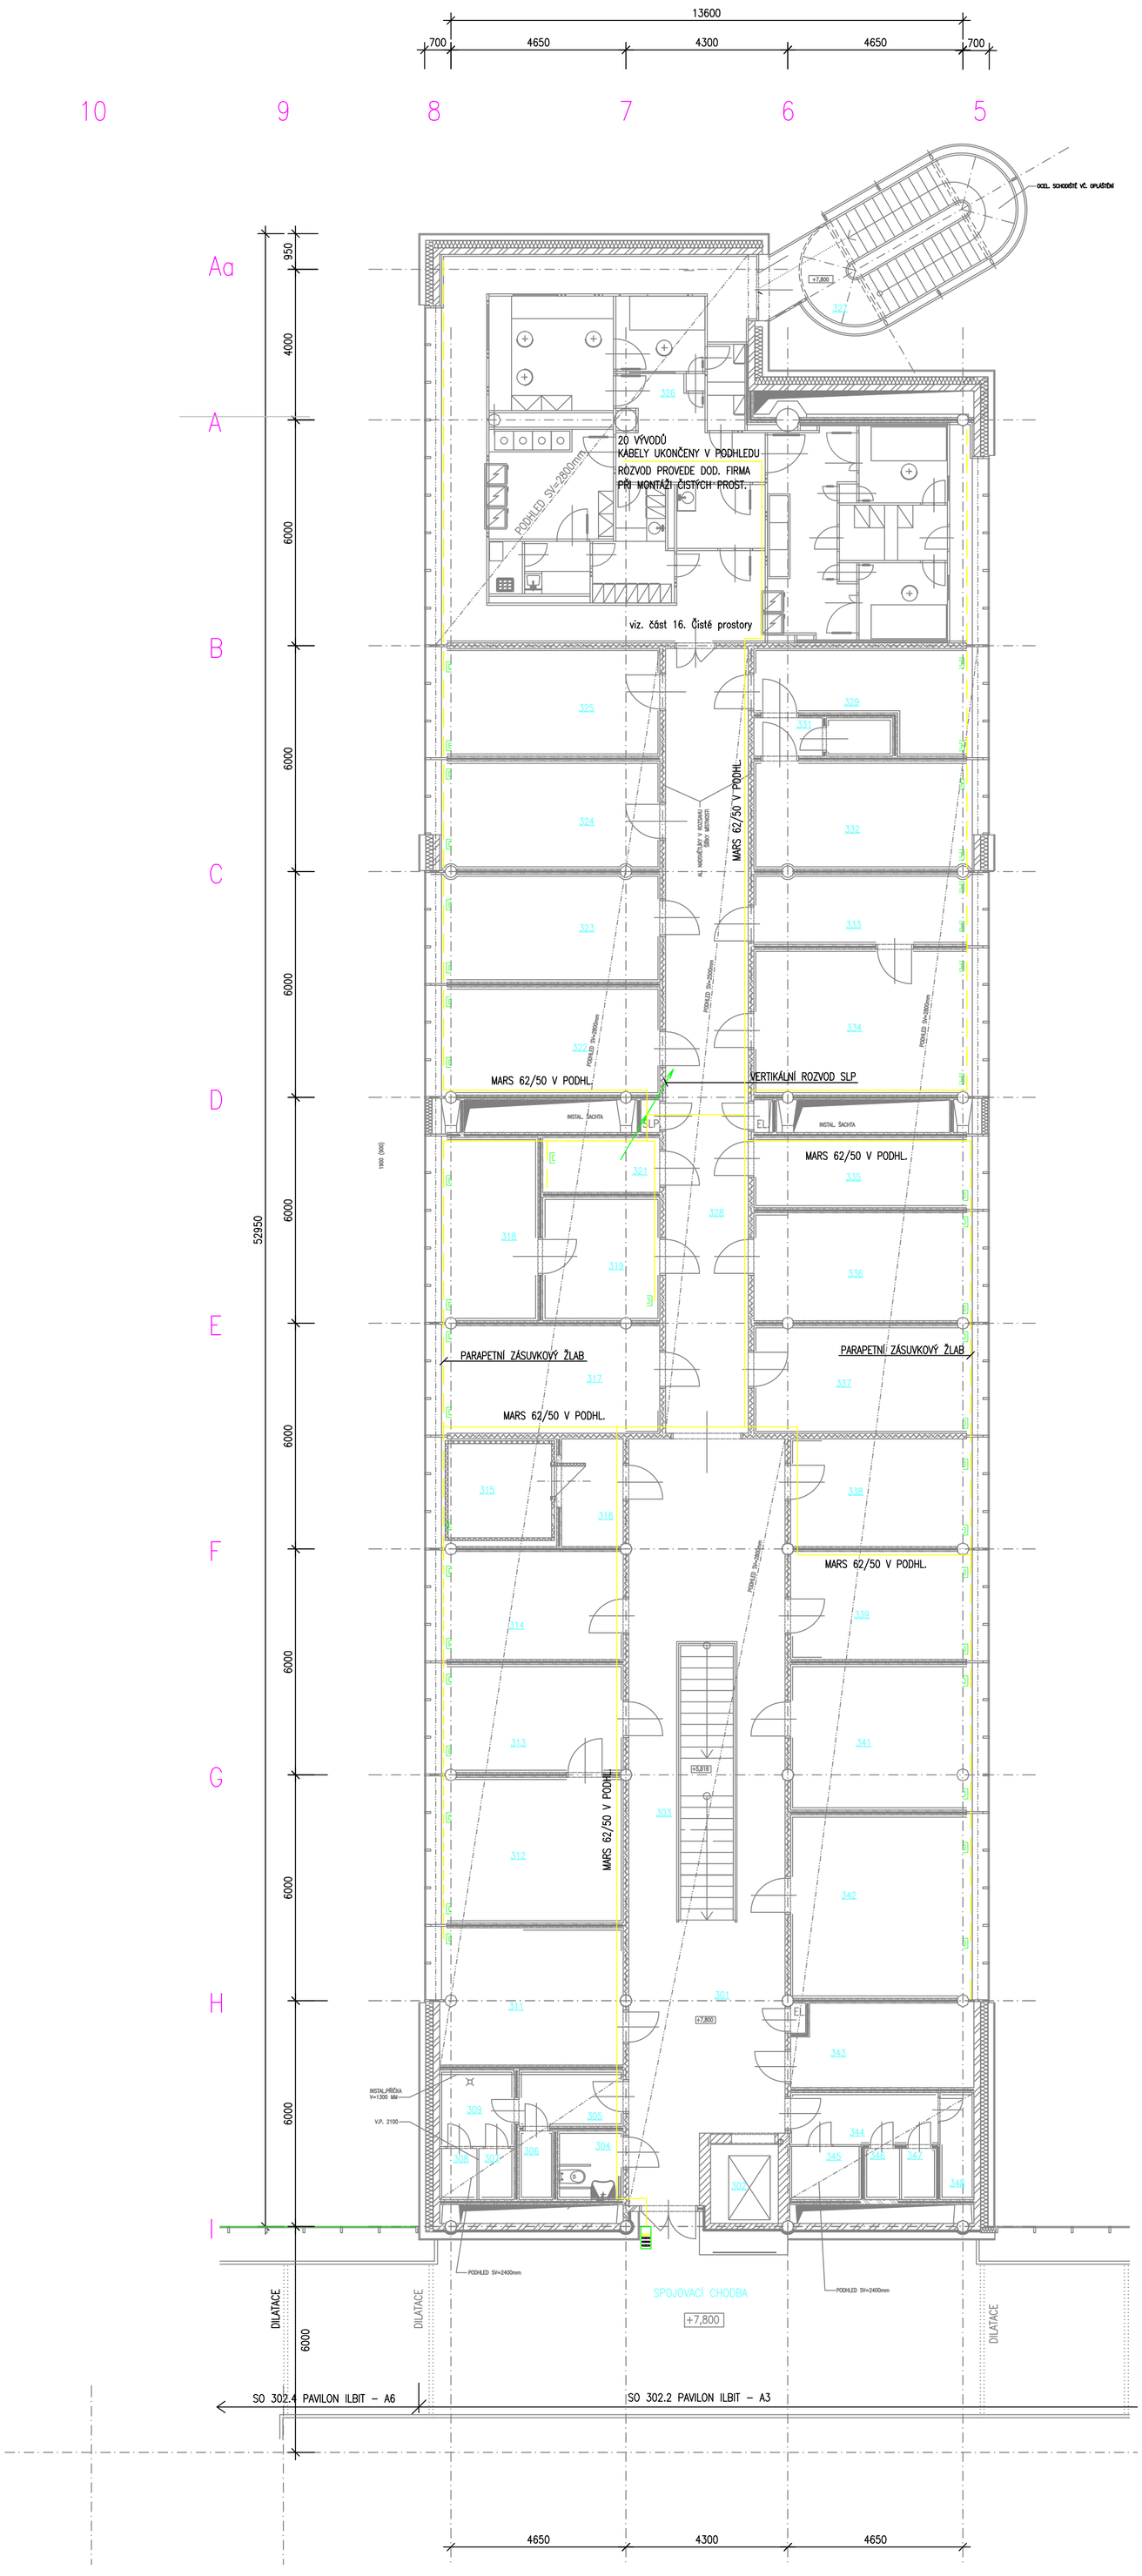

LEGENDA MÍSTNOSTÍ

Č.M.	ÚČEL MÍSTNOSTI	PLOCHA m²	PODLAHA KÓD	PODLAHA POPIS	POVRCH. ÚPRAVA	POZNÁMKA	PODHLED KÓD	PODHLED POPIS
301	CHODBA	66,54	L1	P	–	SOKL P	P1	ZV. IZOL. S.V. 2800
302	VÝTAH	3,78	–	–	–	–	–	–
303	SCHODIŠTĚ	13,54	L2	P	–	–	–	–
304	WC IMOBILNÍ	3	K02	KERAMICKÁ DLAŽBA	KER. OBKL. V=2100	–	P2	RASTROVÝ S. V. 2400
305	PŘEDSÍŇ WC MUŽI	3,65	K02	KERAMICKÁ DLAŽBA	KER. OBKL. V=2100	–	P2	RASTROVÝ S. V. 2400
306	SPRCHA MUŽI	1,62	K02	KERAMICKÁ DLAŽBA	KER. OBKL. V=2100	–	P2	RASTROVÝ S. V. 2400
307	WC MUŽI	1,17	K02	KERAMICKÁ DLAŽBA	KER. OBKL. V=2100	–	P2	RASTROVÝ S. V. 2400
308	WC MUŽI	1,25	K02	KERAMICKÁ DLAŽBA	KER. OBKL. V=2100	–	P2	RASTROVÝ S. V. 2400
309	WC MUŽI PISOÁRY	3,73	K02	KERAMICKÁ DLAŽBA	KER. OBKL. V=2100	–	P2	RASTROVÝ S. V. 2400
311	DENNÍ MÍSTNOST	17,40	L1	P	KER. OBKL. V=1400	SOKL P	P2	RASTROVÝ S. V. 2800
312	LABORATOŘ – KULTIVACE	18,57	SK8	ANTISTATICKÁ STĚRKA	KER. OBKL. V=2100	PODLAHOVÝ FABION	P2	RASTROVÝ S. V. 2800
313	PŘÍPRAVNA	13,75	SK8	ANTISTATICKÁ STĚRKA	KER. OBKL. V=2100	PODLAHOVÝ FABION	P2	RASTROVÝ S. V. 2800
314	PRACOVNA	13,75	L1	P	KER. OBKL. V=1400	SOKL P	P2	RASTROVÝ S. V. 2800
315	KOMOROVÁ LEDNICE	8,69	SK7	TI PANEL	TI PANEL	–	–	–
316	SKLAD LABOR. POMŮCEK	4,63	K07	KERAMICKÁ DLAŽBA	–	KER. SOUK V=100	P2	RASTROVÝ S. V. 2800
317	PRACOVNA	16,51	L1	P	KER. OBKL. V=1400	SOKL P	P2	RASTROVÝ S. V. 2800
318	PCR LABORATOŘ	12,36	SK8	ANTISTATICKÁ STĚRKA	KER. OBKL. V=2100	PODLAHOVÝ FABION	P2	RASTROVÝ S. V. 2800
319	PCR PŘÍPRAVNA	10,11	SK8	ANTISTATICKÁ STĚRKA	KER. OBKL. V=2100	PODLAHOVÝ FABION	P2	RASTROVÝ S. V. 2800
321	TEMNICE FLUOR. MIKROB.	4,45	SK8	ANTISTATICKÁ STĚRKA	–	PODLAHOVÝ FABION	P2	RASTROVÝ S. V. 2800
322	LABORATOŘ 4	16,51	SK8	ANTISTATICKÁ STĚRKA	KER. OBKL. V=2100	PODLAHOVÝ FABION	P2	RASTROVÝ S. V. 2800
323	LABORATOŘ 3	16,51	SK8	ANTISTATICKÁ STĚRKA	KER. OBKL. V=2100	PODLAHOVÝ FABION	P2	RASTROVÝ S. V. 2800
324	LABORATOŘ 2	16,51	K05	KERAMICKÁ DLAŽBA	KER. OBKL. V=2100	–	P2	RASTROVÝ S. V. 2800
325	LABORATOŘ 1	16,51	K05	KERAMICKÁ DLAŽBA	KER. OBKL. V=2100	–	P2	RASTROVÝ S. V. 2800
326	ČISTÉ PROSTORY	118,64	CP2	CEMENTOVÝ POTĚR	KER. OBKL. V=2100	1)	–	1)
327	SCHODIŠTĚ	18,94	–	–	–	–	–	–
328	CHODBA	45,87	L1	P	–	SOKL P	P1	ZV. IZOL. S.V. 2500
329	PŘÍPRAVNA	12,11	SK8	ANTISTATICKÁ STĚRKA	KER. OBKL. V=2100	PODLAHOVÝ FABION	P2	RASTROVÝ S. V. 2800
331	HYGIENICKÁ SMYČKA	3,68	K02	KERAMICKÁ DLAŽBA	KER. OBKL. V=2100	–	P2	RASTROVÝ S. V. 2800
332	LABORATOŘ – KULTIVACE	16,51	SK8	ANTISTATICKÁ STĚRKA	KER. OBKL. V=2100	PODLAHOVÝ FABION	P2	RASTROVÝ S. V. 2800
333	LABORATOŘ FISH – SUCHÁ	10,71	SK8	ANTISTATICKÁ STĚRKA	KER. OBKL. V=2100	PODLAHOVÝ FABION	P2	RASTROVÝ S. V. 2800
334	LABORATOŘ FISH – MOKRÁ	22,31	SK8	ANTISTATICKÁ STĚRKA	KER. OBKL. V=2100	PODLAHOVÝ FABION	P2	RASTROVÝ S. V. 2800
335	LABORATOŘ MIKROSKOPIE	10,74	K05	KERAMICKÁ DLAŽBA	KER. OBKL. V=2100	–	P2	RASTROVÝ S. V. 2800
336	PRACOVNA	16,51	L1	P	KER. OBKL. V=1400	SOKL P	P2	RASTROVÝ S. V. 2800
337	LABORATOŘ 5	16,51	K05	KERAMICKÁ DLAŽBA	KER. OBKL. V=2100	–	P2	RASTROVÝ S. V. 2800
338	PRACOVNA	13,75	L1	P	KER. OBKL. V=1400	SOKL P	P2	RASTROVÝ S. V. 2800
339	PRACOVNA	13,75	L1	P	KER. OBKL. V=1400	SOKL P	P2	RASTROVÝ S. V. 2800
341	LABORATOŘ – FLOWCYTOMETR	18,50	SK8	ANTISTATICKÁ STĚRKA	KER. OBKL. V=2100	PODLAHOVÝ FABION	P2	RASTROVÝ S. V. 2800
342	LABORATOŘ	23,40	SK8	ANTISTATICKÁ STĚRKA	KER. OBKL. V=2100	PODLAHOVÝ FABION	P2	RASTROVÝ S. V. 2800
343	SKLAD LABOR. POMŮCEK	10,39	K07	KERAMICKÁ DLAŽBA	–	KER. SOKL V=100	P2	RASTROVÝ S. V. 2800
344	PŘEDSÍŇ WC ŽENY	5	K02	KERAMICKÁ DLŽBA	KER. OBKL. V=2100	–	P2	RASTROVÝ S. V. 2400
345	ÚKLIDOVÁ MÍSTNOST	2	K02	KERAMICKÁ DLAŽBA	KER. OBKL. V=2100	–	P2	RASTROVÝ S. V. 2400
346	WC ŽENY	1,21	K02	KERAMICKÁ DLŽBA	KER. OBKL. V=2100	–	P2	RASTROVÝ S. V. 2400
347	WC ŽENY	1,21	K02	KERAMICKÁ DLAŽBA	KER. OBKL. V=2100	–	P2	RASTROVÝ S. V. 2400
348	SPRCHA ŽENY	1,21	K02	KERAMICKÁ DLAŽBA	KER. OBKL. V=2100	–	P2	RASTROVÝ S. V. 2400

1) DODÁVKA ČISTÝCH PROSTORŮ

LEGENDA ZNAČENÍ HMOT:

- ZDIVO VYTAHOVÉ ŠACHTY Z CIHEL P10, MALTA MC 10
- SÁDROKARTONOVÉ PŘÍČKY DVOJITÉ OPLAŠŤOVÉ S MIN ROHOŽÍ TL.50 MM –CELK.TL. 150mm
- ZDĚNÉ STĚNY Z KERAMICKÝCH TVAROVEK NA MALTU MVC 2,5 TL. 300mm
- ZDĚNÉ PŘÍČKY Z KERAMICKÝCH TVAROVEK NA MALTU MVC 2,5 TL. 175mm
- SÁDROKARTONOVÉ PŘÍČKY JEDNODUŠE OPLAŠŤ. S MIN. ROHOŽÍ TL. 40 MM–CELK. TL. 100 ,125mm
- ZVUKOVÁ A TEPELNÁ IZOLACE

POZNÁMKA

ŘEZ A-A VIZ V.Č. UKB-0-RD-D-302.2-01-008
ŘEZ B-B VIZ V.Č. UKB-0-RD-D-302.2-01-009

ROZMÍSTĚNÍ TECHNOLOGIE JE POUZE INFORMATIVNÍ. PŘESNÉ UMÍSTĚNÍ VIZ VÝKRESY TECHNOLOGIE

POŽÁRNÍ SCHODIŠTĚ NA SEVERNÍ FASÁDĚ JE NAVRŽENO OCELOVÉ, ŘEŠENO V SAMOSTATNÉ PROJEKTOVÉ DOKUMENTACI

PLOCHY MÍSTNOSTÍ JSOU POČÍTÁNY K VNITŘNÍMU LÍCI KONSTRUKCE PARAPETU
SÁDROKARTONOVÉ PŘÍČKY BUDOU OPATŘENY VNITŘNÍMI VYZTUŽNÝMI PROFILY V MÍSTECH, KDE JSOU NA NĚ KOTVENY POJEZDOVÉ PROFILY POSUVNÝCH DVEŘÍ, OPĚRNÁ MADLA V INVALIDNÍCH WC, ZAVĚSNÉ SKŘÍŇKY, ZAŘIZOVACÍ PŘEDMĚTY APOD.

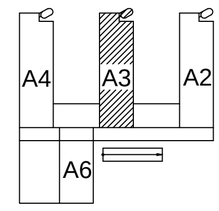

02	20.7.2005	ing. Běhunčík	Dokumentace skutečného provedení stavby
01	11.2.2005	ING.ALOIS PEČEK	ZMĚNA ZNAČENÍ ZÁSUVEK
REVIZE	DATUM	JMÉNO, PODPIS	POPIS REVIZE

UKB - 0 - DSP - D - 302.2 - 12.01_02_03 - 008 - 02

IMOS | metrostav | SDRUŽENÍ ILBIT, OLOMOUCKÁ 174, 627 00 BRNO

JAROMÍR ČERNÝ KAREL TUZA PETR UHLÍŘ — A+PLUS

	PŘÍMÝ ZPRACOVATEL: HIP – ING.RADIM HEJNÝ	ZODP.PROJEKTANT: Ing. Vojtěch BĚHUNČÍK
HL.INŽ.PROJEKTU: STANISLAV KŮRA	EGP INVEST spol. s r. o.,Ant.Dvořáka 1707, 686 01 Uherský Brod, Tel.: 575610311-312; E-mail: egpi@egpi.cz	VYPRACOVAL: Ing.. Alois Peček
INVESTOR: MASARYKOVA UNIVERZITA V BRNĚ		
STAVBA: MASARYKOVA UNIVERZITA V BRNĚ UNIVERZITNÍ KAMPUS BOHUNICE - ILBIT	STUPEŇ: RD	
	DATUM: 7.1.2005	
	POČET F A4: 8	
ČÁST: D. SO 302.2 PAVILON ILBIT - A3 12. SLABOPROUDÉ ROZVODY	Č.ZAKÁZKY: 3081-25-000-00	
	ARCH.ČÍSLO: BLJ/S/205	
NÁZEV VÝKRESU: 12.01 STRUKTUROVANÁ KABELÁŽ (LAN) 12.02 TELEFON (T) 12.03 DOROZUMÍVACÍ ZAŘÍZENÍ (DZ) PŮDORYS 3.NP	MĚŘÍTKO: 1 : 100	ČÍSLO VÝKRESU: 008 — REVIZE: 02