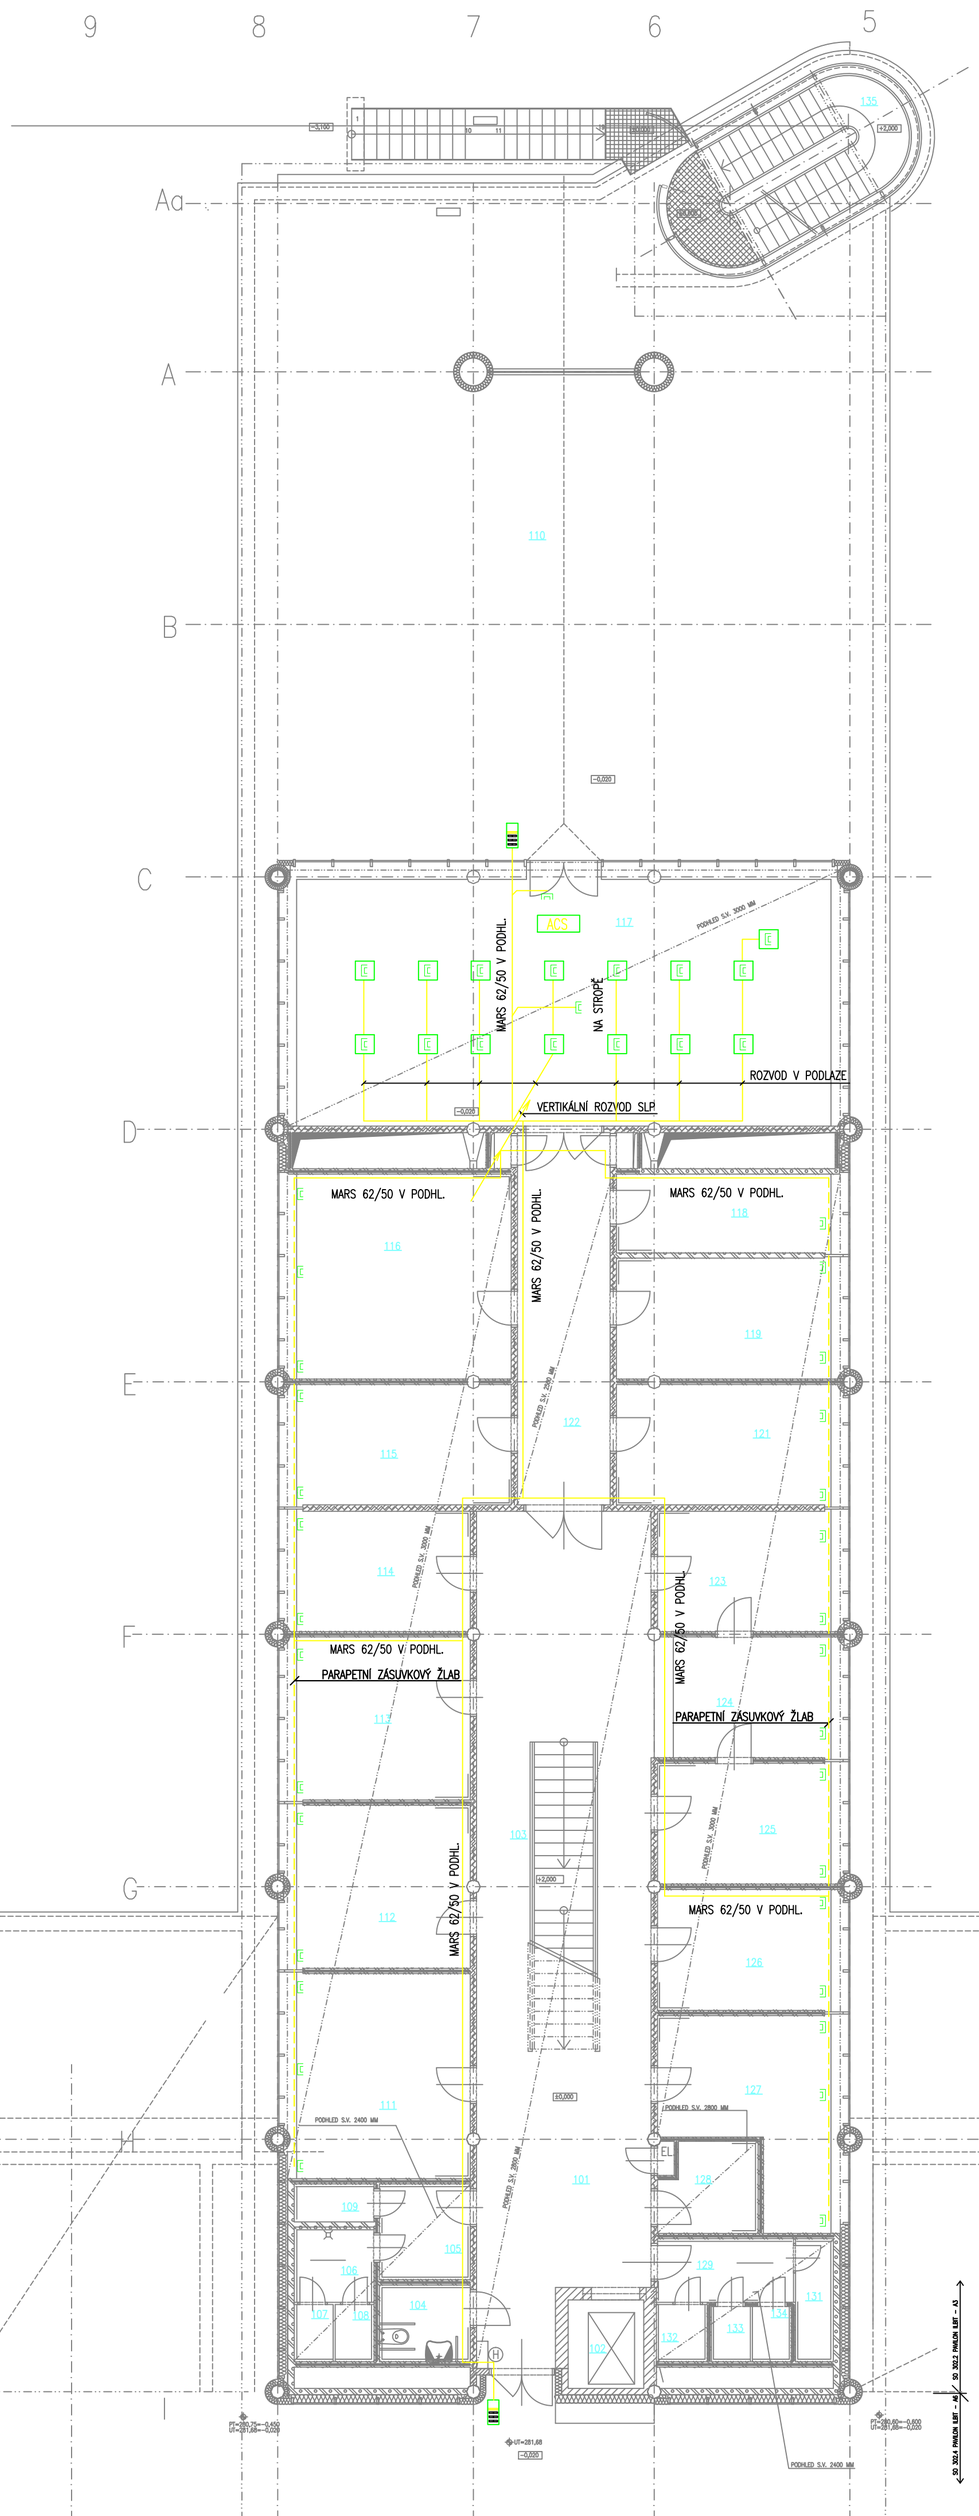

LEGENDA MÍSTNOSTÍ								
Č.M.	ÚČEL MÍSTNOSTI	PLOCHA m²	PODLAHA		POVRCH. ÚPRAVA	POZNÁMKA	PODHLED	
			KÓD	POPIS			KÓD	POPIS
101	CHODBA	67,32	L1	P	–	SOKL	P1	ZV. IZOL. S.V. 2800
102	VÝTAHOVÁ ŠACHTA	3,78	–	–	–	–	–	–
103	SCHODIŠTĚ	13,06	L2	P	–	–	–	–
104	WC PRO IMOBILNÍ	3,86	KD2	KERAMICKÁ DLAŽBA	KER. OBKL. V=2100	–	P2	RASTROVÝ S. V. 2400
105	WC MUŽI – UMÝVÁRNA	4,83	KD2	KERAMICKÁ DLAŽBA	KER. OBKL. V=2100	–	P2	RASTROVÝ S. V. 2400
106	WC MUŽI – PISOÁRY	3,32	KD2	KERAMICKÁ DLAŽBA	KER. OBKL. V=2100	–	P2	RASTROVÝ S. V. 2400
107	WC MUŽI – KABINKA	1,17	KD2	KERAMICKÁ DLAŽBA	KER. OBKL. V=2100	–	P2	RASTROVÝ S. V. 2400
108	WC MUŽI – KABINKA	1,17	KD2	KERAMICKÁ DLAŽBA	KER. OBKL. V=2100	–	P2	RASTROVÝ S. V. 2400
109	SPRCHA MUŽI	1,64	KD2	KERAMICKÁ DLAŽBA	KER. OBKL. V=2100	–	P2	RASTROVÝ S. V. 2400
110	VENKOVNÍ PROSTOR	224,65	–	BETONOVÁ DLAŽBA	–	–	–	VIZ OPLÁŠTĚNÍ BUDOVY
111	PRACOVNA DOKTORANTI	20,01	L1	P	KER. OBKL. V=1400	SOKL	P2	RASTROVÝ S. V. 2800
112	PRACOVNA DOKTORANTI	15,88	L1	P	KER. OBKL. V=1400	SOKL	P2	RASTROVÝ S. V. 2800
113	PRACOVNA DOKTORANTI	15,88	L1	P	KER. OBKL. V=1400	SOKL	P2	RASTROVÝ S. V. 2800
114	PRACOVNA	11,76	L1	P	KER. OBKL. V=1400	SOKL	P2	RASTROVÝ S. V. 2800
115	PRACOVNA	14,54	L1	P	KER. OBKL. V=1400	SOKL	P2	RASTROVÝ S. V. 2800
116	PRACOVNA	24,73	L1	P	KER. OBKL. V=1400	SOKL	P2	RASTROVÝ S. V. 2800
117	ZASEDACÍ MÍSTNOST	74,49	L1	P	–	SOKL	P1	ZV. IZOL. S.V. 2800
118	JEDNACÍ MÍSTNOST	9,44	L1	P	KER. OBKL. V=1400	SOKL	P1	ZV. IZOL. S.V. 2800
119	JEDNACÍ MÍSTNOST	14,54	L1	P	KER. OBKL. V=1400	SOKL	P1	ZV. IZOL. S.V. 2800
121	JEDNACÍ MÍSTNOST	14,54	L1	P	KER. OBKL. V=1400	SOKL	P1	ZV. IZOL. S.V. 2800
122	CHODBA	19,47	L1	P	–	SOKL	P1	ZV. IZOL. S.V. 2500
123	MANAŽER	11,76	L1	P	KER. OBKL. V=1400	SOKL	P2	RASTROVÝ S. V. 2800
124	RECEPCE	11,87	L1	P	–	SOKL	P2	RASTROVÝ S. V. 2800
125	PRACOVNA	11,76	L1	P	KER. OBKL. V=1400	SOKL	P2	RASTROVÝ S. V. 2800
126	PRACOVNA	11,76	L1	P	KER. OBKL. V=1400	SOKL	P2	RASTROVÝ S. V. 2800
127	PRACOVNA	15,49	L1	P	KER. OBKL. V=1400	SOKL	P2	RASTROVÝ S. V. 2800
128	ČAJOVÁ KUCHYŇKA	4,72	L1	P	KER. OBKL. V=600	SOKL	P2	RASTROVÝ S. V. 2800
129	WC ŽENY – UMÝVÁRNA	4,79	KD2	KERAMICKÁ DLAŽBA	KER. OBKL. V=2100	–	P2	RASTROVÝ S. V. 2400
131	SPRCHA – ŽENY	2,61	KD2	KERAMICKÁ DLAŽBA	KER. OBKL. V=2100	–	P2	RASTROVÝ S. V. 2400
132	ÚKLIDOVÁ MÍSTNOST	1,59	KD2	KERAMICKÁ DLAŽBA	KER. OBKL. V=2100	–	P2	RASTROVÝ S. V. 2400
133	WC ŽENY – KABINKA	1,17	KD2	KERAMICKÁ DLAŽBA	KER. OBKL. V=2100	–	P2	RASTROVÝ S. V. 2400
134	WC ŽENY – KABINKA	1,17	KD2	KERAMICKÁ DLŽBA	KER. OBKL. V=2100	–	P2	RASTROVÝ S. V. 2400
135	SCHODIŠTĚ	16,83	–	–	–	–	–	–

LEGENDA ZNAČENÍ HMOT:

- ZDIVO VÝTAHOVÉ ŠACHTY Z CIHEL P10, MALTA MC 10
- SÁDROKARTONOVÉ PŘÍČKY DVOJITÉ OPLAŠTĚNÉ S MIN ROHOŽÍ TL.50 MM –CELK.TL. 150mm
- ZDĚNÉ STĚNY Z KERAMICKÝCH TVAROVEK NA MALTU MVC 2,5 TL. 300mm
- ZDĚNÉ PŘÍČKY Z KERAMICKÝCH TVAROVEK NA MALTU MVC 2,5 TL. 175mm
- SÁDROKARTONOVÉ PŘÍČKY JEDNODUŠE OPLAŠŤ. S MIN. ROHOŽÍ TL. 40 MM–CELK. TL. 100 ,125mm
- ZVUKOVÁ A TEPELNÁ IZOLACE
- ŽELEZOBETON

POZNÁMKA

ŘEZ A–A VIZ V.Č. UKB–0–RD–D–302.2–01–008
ŘEZ B–B VIZ V.Č. UKB–0–RD–D–302.2–01–009

ROZMÍSTĚNÍ TECHNOLOGIE JE POUZE INFORMATIVNÍ. PŘESNÉ UMÍSTĚNÍ VIZ VÝKRESY TECHNOLOGIE

POŽÁRNÍ SCHODIŠTĚ NA SEVERNÍ FASÁDĚ JE NAVRŽENO OCELOVÉ, ŘEŠENO V SAMOSTATNÉ PROJEKTOVÉ DOKUMENTACI

PLOCHY MÍSTNOSTÍ JSOU POČÍTÁNY K VNITŘNÍMU LÍCI KONSTRUKCE PARAPETU

(A) REVIZNÍ DVÍŘKA (EL.,SLP.) 700x600mm, S.H. 2600 OD ČERNÉ PODLAŽÍ
(V) REVIZNÍ DVÍŘKA (EL.,SLP.) 700x600mm, S.H. 2600 OD ČERNÉ PODLAŽÍ
(L) REVIZNÍ DVÍŘKA (EL.) 600x600mm S POŽ. ODOLNOSTÍ EI 30D1–C, S.H. 2900 OD ČERNÉ PODLAŽÍ

SÁDROKARTONOVÉ PŘÍČKY BUDOU OPATŘENY VNITŘNÍMI VYZTUŽNÝMI PROFILY V MÍSTECH, KDE JSOU NA NĚ KOTVENY POJEZDOVÉ PROFILY POSUVNÝCH DVEŘÍ, OPĚRNÁ MADLA V INVALIDNÍCH WC, ZAVĚSNÉ SKŘÍŇKY, ZAŘIZOVACÍ PŘEDMĚTY APOD.

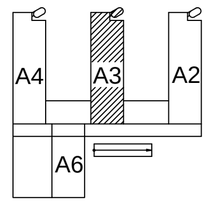

02	20.7.2005	ing. Běhunčík	Dokumentace skutečného provedení stavby
01	11.2.2005	ING.ALOIS PEČEK	ZMĚNA ZNAČENÍ ZÁSUVEK
REVIZE	DATUM	JMÉNO, PODPIS	POPIS REVIZE

UKB - 0 - DSP - D - 302.2 - 12.01_02_03 - 006 - 02

IMOS | METROSTAV | SDRUŽENÍ ILBIT, OLOMOUCKÁ 174, 627 00 BRNO

JAROMÍR ČERNÝ KAREL TUZA PETR UHLÍŘ — A PLUS

	PŘÍMÝ ZPRACOVATEL: HIP – ING.RADIM HEJNÝ	ZODP.PROJEKTANT: Ing. Vojtěch BĚHUNČÍK	
HL.INŽ.PROJEKTU: STANISLAV KŮRA	EGP INVEST spol. s r. o.,Ant.Dvořáka 1707, 688 01 Uherský Brod, Tel.: 575610311–312; E–mail: egpi@egpi.cz	VYPRACOVAL: Ing.. Alois Peček	
INVESTOR: MASARYKOVA UNIVERZITA V BRNĚ			
STAVBA: MASARYKOVA UNIVERZITA V BRNĚ UNIVERZITNÍ KAMPUS BOHUNICE - ILBIT		STUPEŇ	RD
		DATUM	7.1.2005
		POČET F A4	8
ČÁST: D. SO 302.2 PAVILON ILBIT - A3 12. SLABOPROUDÉ ROZVODY		Č.ZAKÁZKY	3081–25–000–00
		ARCH.ČÍSLO	BLJ/S/205
NÁZEV VÝKRESU: 12.01 STRUKTUROVANÁ KABELÁŽ (LAN) 12.02 TELEFON (T) 12.03 DOROZUMÍVACÍ ZAŘÍZENÍ (DZ) PŮDORYS 1.NP		MĚŘÍTKO: 1 : 100	ČÍSLO VÝKRESU: 006 / REVIZE: 02