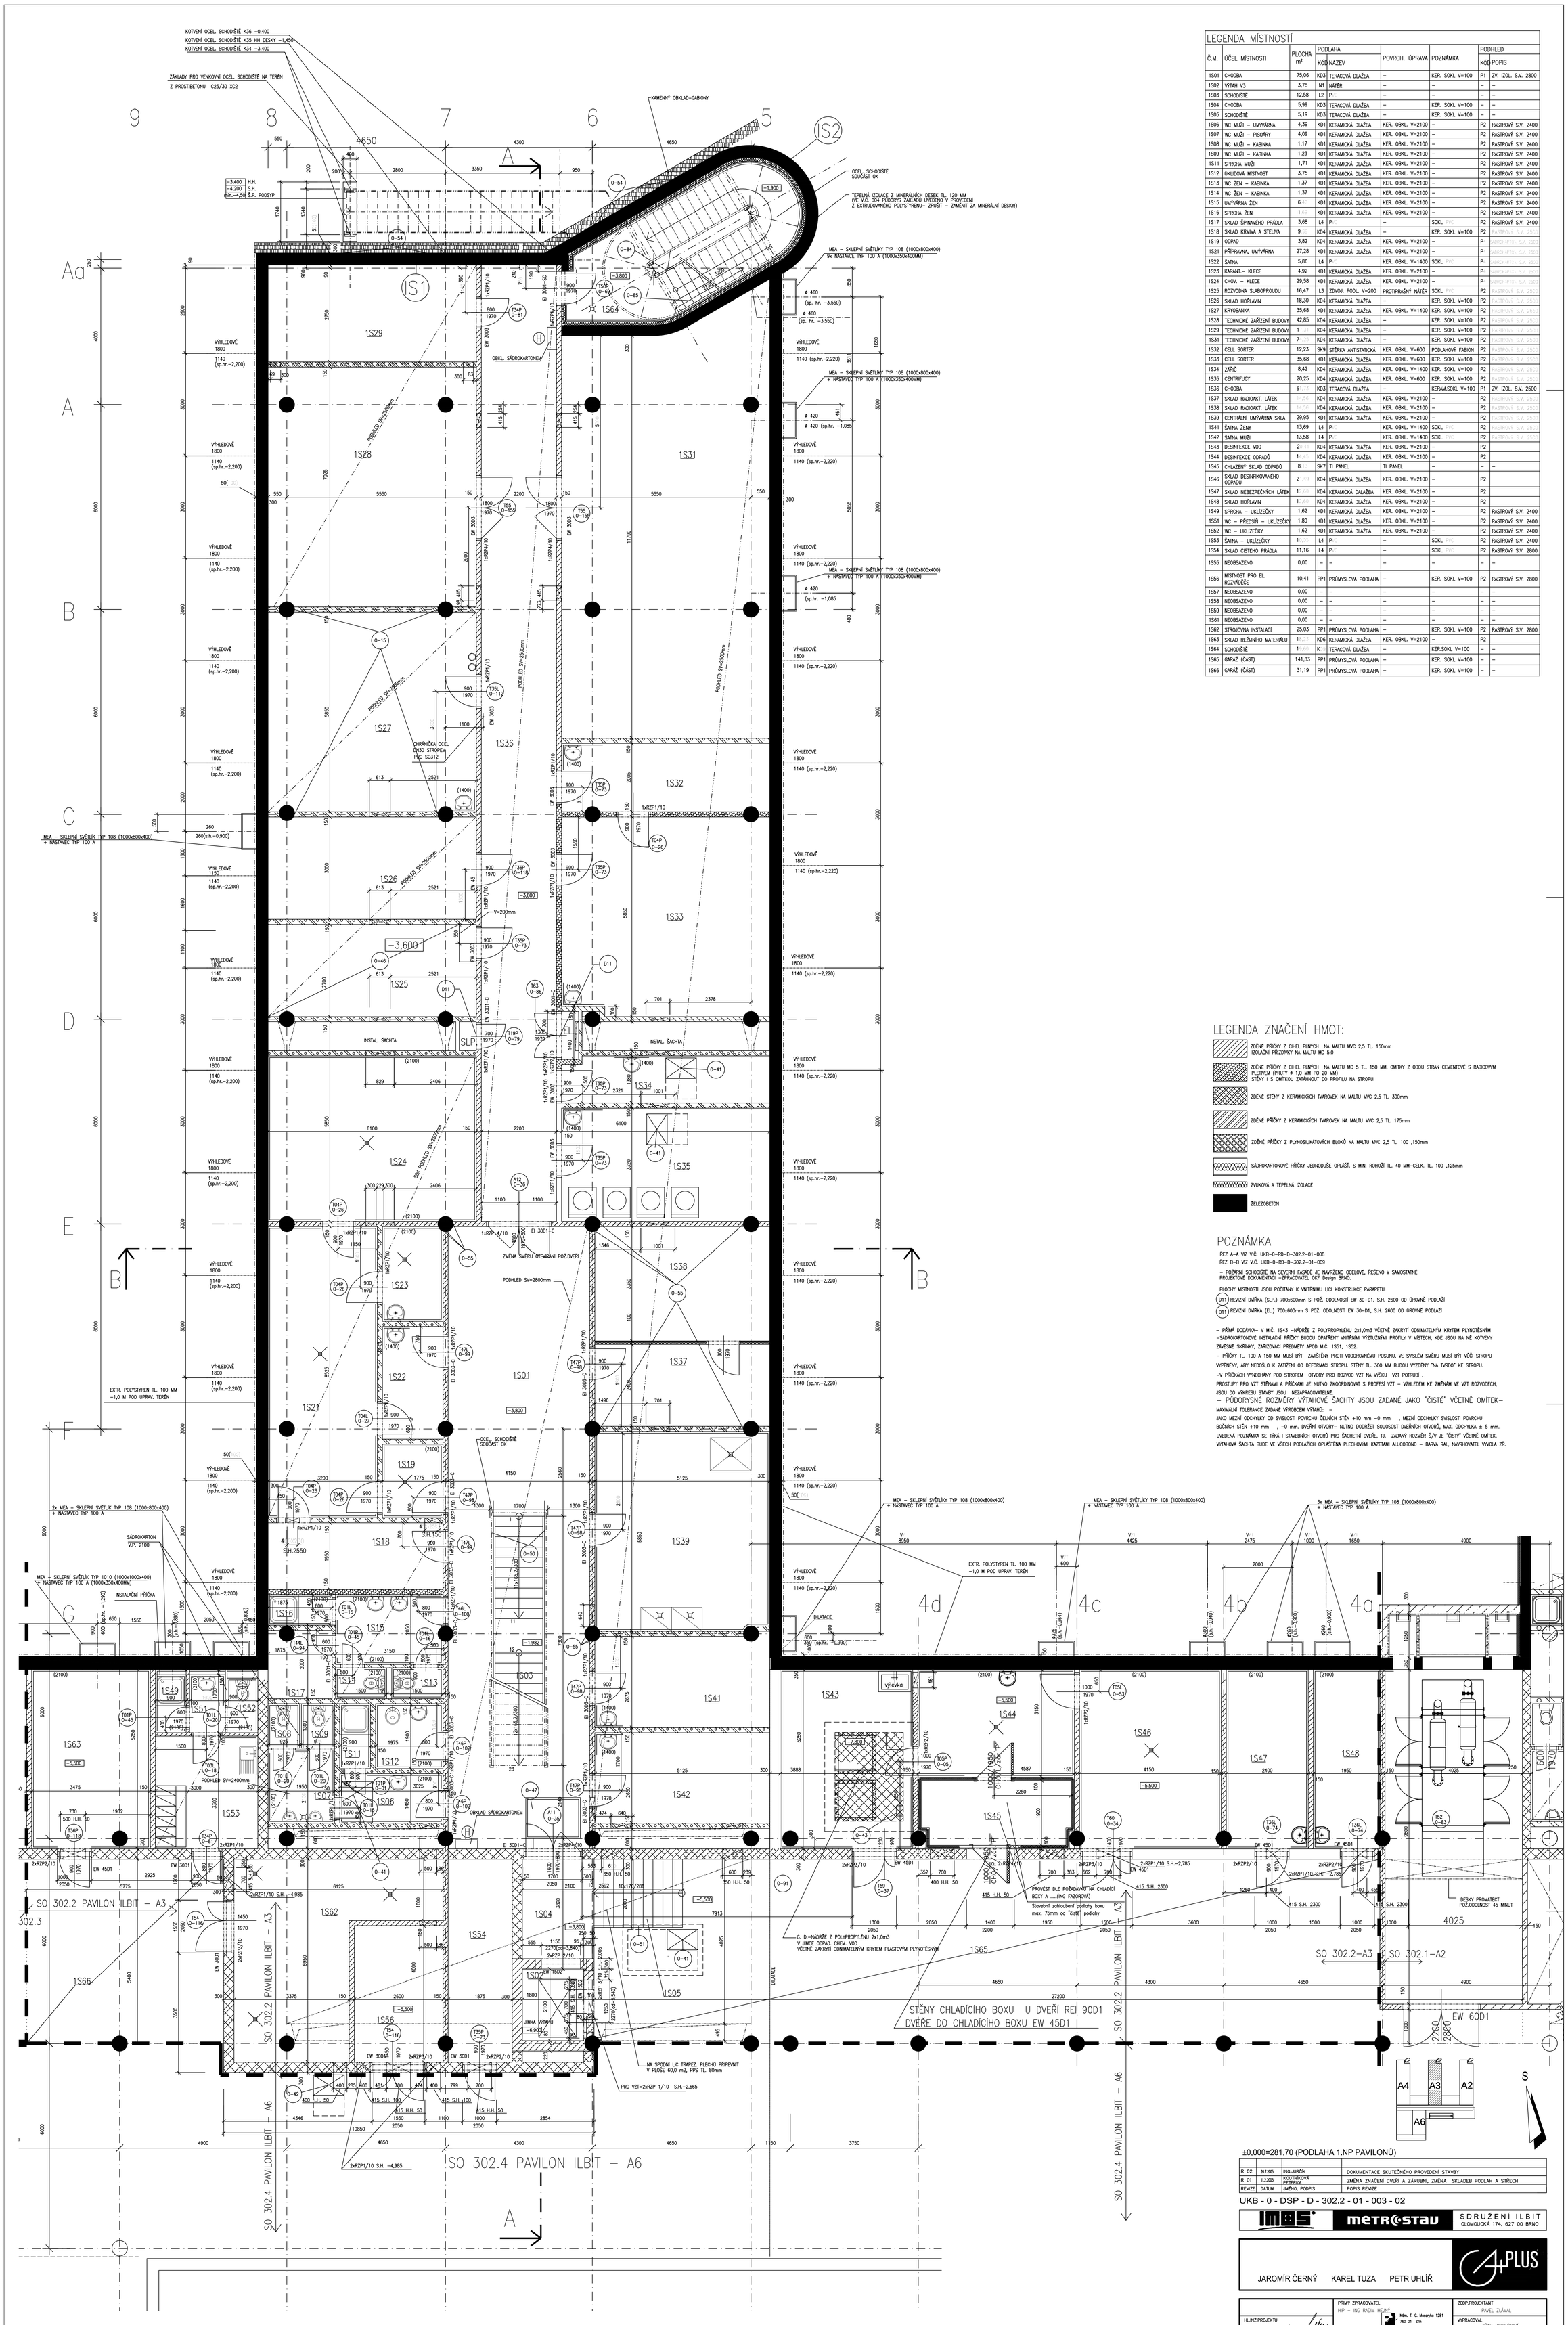

LEGENDA MÍSTNOSTÍ

Č.M.	ÚČEL MÍSTNOSTI	PLOCHA m²	PODLAHA KÓD	PODLAHA NÁZEV	POVRCH. ÚPRAVA	POZNÁMKA	PODHLED KÓD	PODHLED POPIS
1S01	CHODBA	75,06	KD3	TERACOVÁ DLAŽBA	–	KER. SOKL V=100	P1	ZV. IZOL. S.V. 2800
1S02	VÝTAH V3	3,78	N1	NÁTĚR	–	–	–	–
1S03	SCHODIŠTĚ	12,58	L2	PVC	–	–	–	–
1S04	CHODBA	5,99	KD3	TERACOVÁ DLAŽBA	–	KER. SOKL V=100	–	–
1S05	SCHODIŠTĚ	5,19	KD3	TERACOVÁ DLAŽBA	–	KER. SOKL V=100	–	–
1S06	WC MUŽI – UMÝVÁRNA	4,39	KD1	KERAMICKÁ DLAŽBA	KER. OBKL. V=2100	–	P2	RASTROVÝ S.V. 2400
1S07	WC MUŽI – PISOÁRY	4,09	KD1	KERAMICKÁ DLAŽBA	KER. OBKL. V=2100	–	P2	RASTROVÝ S.V. 2400
1S08	WC MUŽI – KABINKA	1,17	KD1	KERAMICKÁ DLAŽBA	KER. OBKL. V=2100	–	P2	RASTROVÝ S.V. 2400
1S09	WC MUŽI – KABINKA	1,23	KD1	KERAMICKÁ DLAŽBA	KER. OBKL. V=2100	–	P2	RASTROVÝ S.V. 2400
1S11	SPRCHA MUŽI	1,71	KD1	KERAMICKÁ DLAŽBA	KER. OBKL. V=2100	–	P2	RASTROVÝ S.V. 2400
1S12	ÚKLIDOVÁ MÍSTNOST	3,75	KD1	KERAMICKÁ DLAŽBA	KER. OBKL. V=2100	–	P2	RASTROVÝ S.V. 2400
1S13	WC ŽEN – KABINKA	1,37	KD1	KERAMICKÁ DLAŽBA	KER. OBKL. V=2100	–	P2	RASTROVÝ S.V. 2400
1S14	WC ŽEN – KABINKA	1,37	KD1	KERAMICKÁ DLAŽBA	KER. OBKL. V=2100	–	P2	RASTROVÝ S.V. 2400
1S15	UMÝVÁRNA ŽEN	6,[illegible]	KD1	KERAMICKÁ DLAŽBA	KER. OBKL. V=2100	–	P2	RASTROVÝ S.V. 2400
1S16	SPRCHA ŽEN	1,[illegible]	KD1	KERAMICKÁ DLAŽBA	KER. OBKL. V=2100	–	P2	RASTROVÝ S.V. 2400
1S17	SKLAD ŠPINAVÉHO PRÁDLA	3,68	L4	PVC	–	SOKL PVC	P2	RASTROVÝ S.V. 2400
1S18	SKLAD KRMIVA A STELIVA	9,[illegible]	KD4	KERAMICKÁ DLAŽBA	–	KER. SOKL V=100	P2	RASTROVÝ S.V. 2400
1S19	ODPAD	3,82	KD4	KERAMICKÁ DLAŽBA	KER. OBKL. V=2100	–	P-	ALDECH IFT S.V. 2500
1S21	PŘÍPRAVNA, UMÝVÁRNA	27,28	KD1	KERAMICKÁ DLAŽBA	KER. OBKL. V=2100	–	P-	ALDECH IFT S.V. 2500
1S22	ŠATNA	5,86	L4	PVC	KER. OBKL. V=1400	SOKL PVC	P-	ALDECH IFT S.V. 2500
1S23	KARANT.– KLECE	4,92	KD1	KERAMICKÁ DLAŽBA	KER. OBKL. V=2100	–	P-	ALDECH IFT S.V. 2500
1S24	CHOV. – KLECE	29,58	KD1	KERAMICKÁ DLAŽBA	KER. OBKL. V=2100	–	P-	ALDECH IFT S.V. 2500
1S25	ROZVODNA SLABOPROUDU	16,47	L3	ZDVOJ. PODL. V=200	PROTIPRAŠNÝ NÁTĚR	SOKL PVC	P2	RASTROVÝ S.V. 2500
1S26	SKLAD HOŘLAVIN	18,30	KD4	KERAMICKÁ DLAŽBA	–	KER. SOKL V=100	P2	RASTROVÝ S.V. 2500
1S27	KRYOBANKA	35,68	KD1	KERAMICKÁ DLAŽBA	KER. OBKL. V=1400	KER. SOKL V=100	P2	RASTROVÝ S.V. 2500
1S28	TECHNICKÉ ZAŘÍZENÍ BUDOVY	42,85	KD4	KERAMICKÁ DLAŽBA	–	KER. SOKL V=100	P2	RASTROVÝ S.V. 2500
1S29	TECHNICKÉ ZAŘÍZENÍ BUDOVY	1,[illegible]	KD4	KERAMICKÁ DLAŽBA	–	KER. SOKL V=100	P2	RASTROVÝ S.V. 2500
1S31	TECHNICKÉ ZAŘÍZENÍ BUDOVY	7,[illegible]	KD4	KERAMICKÁ DLAŽBA	–	KER. SOKL V=100	P2	RASTROVÝ S.V. 2500
1S32	CELL SORTER	12,23	SK9	STĚRKA ANTISTATICKÁ	KER. OBKL. V=600	PODLAHOVÝ FABION	P2	RASTROVÝ S.V. 2500
1S33	CELL SORTER	35,68	KD1	KERAMICKÁ DLAŽBA	KER. OBKL. V=600	KER. SOKL V=100	P2	RASTROVÝ S.V. 2500
1S34	ZÁŘIČ	8,42	KD4	KERAMICKÁ DLAŽBA	KER. OBKL. V=1400	KER. SOKL V=100	P2	RASTROVÝ S.V. 2500
1S35	CENTRIFUGY	20,25	KD4	KERAMICKÁ DLAŽBA	KER. OBKL. V=600	KER. SOKL V=100	P2	RASTROVÝ S.V. 2500
1S36	CHODBA	6,[illegible]	KD3	TERACOVÁ DLAŽBA	–	KERAM.SOKL V=100	P1	ZV. IZOL. S.V. 2500
1S37	SKLAD RADIOAKT. LÁTEK	11,56	KD4	KERAMICKÁ DLAŽBA	KER. OBKL. V=2100	–	P2	RASTROVÝ S.V. 2500
1S38	SKLAD RADIOAKT. LÁTEK	11,56	KD4	KERAMICKÁ DLAŽBA	KER. OBKL. V=2100	–	P2	RASTROVÝ S.V. 2500
1S39	CENTRÁLNÍ UMÝVÁRNA SKLA	29,95	KD1	KERAMICKÁ DLAŽBA	KER. OBKL. V=2100	–	P2	RASTROVÝ S.V. 2500
1S41	ŠATNA ŽENY	13,69	L4	PVC	KER. OBKL. V=1400	SOKL PVC	P2	RASTROVÝ S.V. 2500
1S42	ŠATNA MUŽI	13,58	L4	PVC	KER. OBKL. V=1400	SOKL PVC	P2	RASTROVÝ S.V. 2500
1S43	DESINFEKCE VOD	2,[illegible]	KD4	KERAMICKÁ DLAŽBA	KER. OBKL. V=2100	–	P2	
1S44	DESINFEKCE ODPADŮ	1,[illegible]	KD4	KERAMICKÁ DLAŽBA	KER. OBKL. V=2100	–	P2	
1S45	CHLAZENÝ SKLAD ODPADŮ	8,[illegible]	SK7	TI PANEL	TI PANEL	–	–	–
1S46	SKLAD DESINFIKOVANÉHO ODPADU	2,[illegible]	KD4	KERAMICKÁ DLAŽBA	KER. OBKL. V=2100	–	P2	
1S47	SKLAD NEBEZPEČNÝCH LÁTEK	1,[illegible]	KD4	KERAMICKÁ DALAŽBA	KER. OBKL. V=2100	–	P2	
1S48	SKLAD HOŘLAVIN	1,[illegible]	KD4	KERAMICKÁ DLAŽBA	KER. OBKL. V=2100	–	P2	
1S49	SPRCHA – UKLÍZEČKY	1,62	KD1	KERAMICKÁ DLAŽBA	KER. OBKL. V=2100	–	P2	RASTROVÝ S.V. 2400
1S51	WC – PŘEDSÍŇ – UKLÍZEČKY	1,80	KD1	KERAMICKÁ DLAŽBA	KER. OBKL. V=2100	–	P2	RASTROVÝ S.V. 2400
1S52	WC – UKLÍZEČKY	1,62	KD1	KERAMICKÁ DLAŽBA	KER. OBKL. V=2100	–	P2	RASTROVÝ S.V. 2400
1S53	ŠATNA – UKLÍZEČKY	1,[illegible]	L4	PVC	–	SOKL PVC	P2	RASTROVÝ S.V. 2400
1S54	SKLAD ČISTÉHO PRÁDLA	11,16	L4	PVC	–	SOKL PVC	P2	RASTROVÝ S.V. 2800
1S55	NEOBSAZENO	0,00	–	–	–	–	–	–
1S56	MÍSTNOST PRO EL. ROZVADĚČE	10,41	PP1	PRŮMYSLOVÁ PODLAHA	–	KER. SOKL V=100	P2	RASTROVÝ S.V. 2800
1S57	NEOBSAZENO	0,00	–	–	–	–	–	–
1S58	NEOBSAZENO	0,00	–	–	–	–	–	–
1S59	NEOBSAZENO	0,00	–	–	–	–	–	–
1S61	NEOBSAZENO	0,00	–	–	–	–	–	–
1S62	STROJOVNA INSTALACÍ	25,03	PP1	PRŮMYSLOVÁ PODLAHA	–	KER. SOKL V=100	P2	RASTROVÝ S.V. 2800
1S63	SKLAD REŽUNÍHO MATERIÁLU	1,[illegible]	KD6	KERAMICKÁ DLAŽBA	KER. OBKL. V=2100	–	P2	
1S64	SCHODIŠTĚ	1,[illegible]	K	TERACOVÁ DLAŽBA	–	KER.SOKL V=100	–	–
1S65	GARÁŽ (ČÁST)	141,83	PP1	PRŮMYSLOVÁ PODLAHA	–	KER. SOKL V=100	–	–
1S66	GARÁŽ (ČÁST)	31,19	PP1	PRŮMYSLOVÁ PODLAHA	–	KER. SOKL V=100	–	–

LEGENDA ZNAČENÍ HMOT:

- ZDĚNÉ PŘÍČKY Z CIHEL PLNÝCH NA MALTU MVC 2,5 TL. 150mm IZOLAČNÍ PŘIZDÍVKY NA MALTU MC 5,0
- ZDĚNÉ PŘÍČKY Z CIHEL PLNÝCH NA MALTU MC 5 TL. 150 MM, OMÍTKY Z OBOU STRAN CEMENTOVÉ S RABICOVÝM PLETIVEM (PRUTY ø 1,0 MM PO 20 MM) STĚNY I S OMÍTKOU ZATÁHNOUT DO PROFILU NA STROPU!
- ZDĚNÉ STĚNY Z KERAMICKÝCH TVAROVEK NA MALTU MVC 2,5 TL. 300mm
- ZDĚNÉ PŘÍČKY Z KERAMICKÝCH TVAROVEK NA MALTU MVC 2,5 TL. 175mm
- ZDĚNÉ PŘÍČKY Z PLYNOSILIKÁTOVÝCH BLOKŮ NA MALTU MVC 2,5 TL. 100 ,150mm
- SÁDROKARTONOVÉ PŘÍČKY JEDNODUŠE OPLÁŠŤ. S MIN. ROHOŽÍ TL. 40 MM–CELK. TL. 100 ,125mm
- ZVUKOVÁ A TEPELNÁ IZOLACE
- ŽELEZOBETON

POZNÁMKA

ŘEZ A–A VIZ V.Č. UKB–0–RD–D–302.2–01–008
ŘEZ B–B VIZ V.Č. UKB–0–RD–D–302.2–01–009

– POŽÁRNÍ SCHODIŠTĚ NA SEVERNÍ FASÁDĚ JE NAVRŽENO OCELOVÉ, ŘEŠENO V SAMOSTATNÉ PROJEKTOVÉ DOKUMENTACI –ZPRACOVATEL OKF Design BRNO.

PLOCHY MÍSTNOSTÍ JSOU POČÍTÁNY K VNITŘNÍMU LÍCI KONSTRUKCE PARAPETU

(D11) REVIZNÍ DVÍŘKA (SLP.) 700x600mm S POŽ. ODOLNOSTÍ EW 30–D1, S.H. 2600 OD ÚROVNĚ PODLAŽÍ
(D11) REVIZNÍ DVÍŘKA (EL.) 700x600mm S POŽ. ODOLNOSTÍ EW 30–D1, S.H. 2600 OD ÚROVNĚ PODLAŽÍ

– PŘÍMÁ DODÁVKA– V M.Č. 1S43 –NÁDRŽE Z POLYPROPYLÉNU 2x1,0m3 VČETNĚ ZAKRYTÍ ODNIMATELNÝM KRYTEM PLYNOTĚSNÝM
–SÁDROKARTONOVÉ INSTALAČNÍ PŘÍČKY BUDOU OPATŘENY VNITŘNÍMI VÝZTUŽNÝMI PROFILY V MÍSTECH, KDE JSOU NA NĚ KOTVENY ZÁVĚSNÉ SKŘÍNKY, ZAŘIZOVACÍ PŘEDMĚTY APOD M.Č. 1S51, 1S52.
– PŘÍČKY TL. 100 A 150 MM MUSÍ BÝT ZAJIŠTĚNY PROTI VODOROVNÉMU POSUNU, VE SVISLÉM SMĚRU MUSÍ BÝT VŮČI STROPU VYPĚNĚNY, ABY NEDOŠLO K ZATÍŽENÍ OD DEFORMACÍ STROPU. STĚNY TL. 300 MM BUDOU VYZDĚNY "NA TVRDO" KE STROPU.
–V PŘÍČKÁCH VYNECHÁNY POD STROPEM OTVORY PRO ROZVOD VZT NA VÝŠKU VZT POTRUBÍ .
PROSTUPY PRO VZT STĚNAMI A PŘÍČKAMI JE NUTNO ZKOORDINOVAT S PROFESI VZT – VZHLEDEM KE ZMĚNAM VE VZT ROZVODECH, JSOU DO VÝKRESU STAVBY JSOU NEZAPRACOVATELNÉ.
– PŮDORYSNÉ ROZMĚRY VÝTAHOVÉ ŠACHTY JSOU ZADANÉ JAKO "ČISTÉ" VČETNĚ OMÍTEK–
MAXIMÁLNÍ TOLERANCE ZADANÉ VÝROBCEM VÝTAHŮ: –
JAKO MEZNÍ ODCHYLKY OD SVISLOSTI POVRCHU ČELNÍCH STĚN +10 mm –0 mm , MEZNÍ ODCHYLKY SVISLOSTI POVRCHU BOČNÍCH STĚN +10 mm , –0 mm. DVEŘNÍ OTVORY– NUTNO DODRŽET SOUOSOST DVEŘNÍCH OTVORŮ, MAX. ODCHYLKA ± 5 mm.
UVEDENÁ POZNÁMKA SE TÝKÁ I STAVEBNÍCH OTVORŮ PRO ŠACHETNÍ DVEŘE, TJ. ZADANÝ ROZMĚR S/V JE "ČISTÝ" VČETNĚ OMÍTEK.
VÝTAHOVÁ ŠACHTA BUDE VE VŠECH PODLAŽÍCH OPLÁŠTĚNA PLECHOVÝMI KAZETAMI ALUCOBOND – BARVA RAL, NAVRHOVATEL VYVOLÁ ŽÁ.

REVIZE	DATUM	JMÉNO, PODPIS	POPIS REVIZE
R 02	20.7.2005	ING.JUROČK	DOKUMENTACE SKUTEČNÉHO PROVEDENÍ STAVBY
R 01	11.2.2005	KOUTNÍKOVÁ PETERKA	ZMĚNA ZNAČENÍ DVEŘÍ A ZÁRUBNÍ, ZMĚNA SKLADEB PODLAH A STŘECH

UKB - 0 - DSP - D - 302.2 - 01 - 003 - 02

imos metrostav SDRUŽENÍ ILBIT OLOMOUCKÁ 174, 627 00 BRNO

JAROMÍR ČERNÝ KAREL TUZA PETR UHLÍŘ

A+PLUS

HLINŽ.PROJEKTU STANISLAV KÚRA	PŘÍMÝ ZPRACOVATEL HP – ING RADIM HLINÝ, Nám. T. G. Masaryka 1281, 760 01 Zlín, IČO: 6451 0476	ZODP.PROJEKTANT PAVEL ZLÁMAL; VYPRACOVAL JIŘINA KOUTNÍKOVÁ
INVESTOR	MASARYKOVA UNIVERZITA V BRNĚ	
STAVBA	MASARYKOVA UNIVERZITA V BRNĚ UNIVERZITNÍ KAMPUS BOHUNICE - ILBIT	STUPEŇ: R.D DATUM: 20.7.2005 POČET F A4: 20
ČÁST	D. SO 302.2. PAVILON ILBIT - A3 01. STAVEBNÍ ŘEŠENÍ	Č.ZAKÁZKY: 3081–25–000–00 ARCH.ČÍSLO: BL/25/305
NÁZEV VÝKRESU	PŮDORYS 1.PP -3,800	MĚŘÍTKO: 1:50; ČÍSLO VÝKRESU: 003; REVIZE: 02