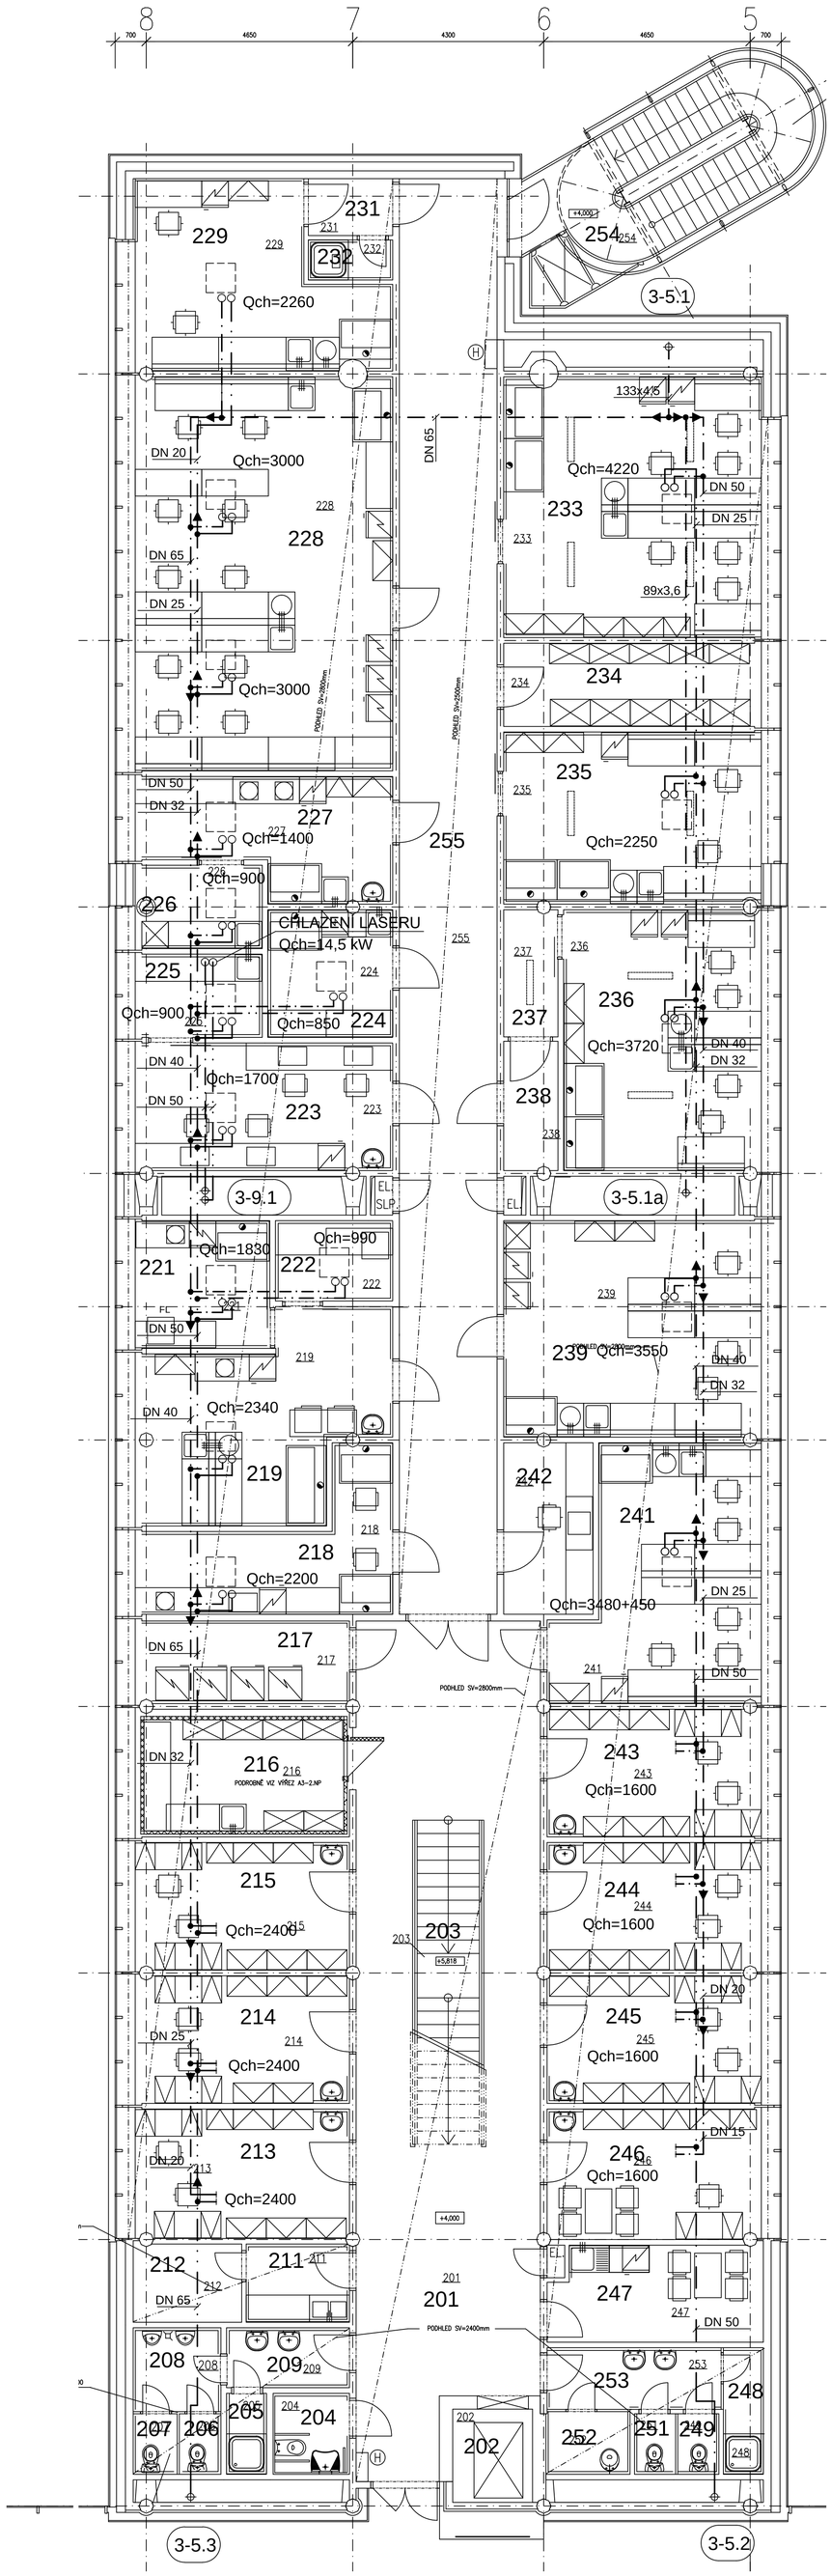

LEGENDA

5.X	STOUPAČKY - CHLADÍCÍ VODA FANCOILY	(8/14 °C)
6.X	STOUPAČKY - CHLADÍCÍ VODA VZDUCHOTECHNIKA	(8/14 °C)
9.X	STOUPAČKY - CHLADÍCÍ VODA LASERY	(10/16 °C)
	PODSTROPNÍ FANCOIL (DOD. PS 202.2.)	

UMÍSTĚNÍ A POČTY VZDUCHOTECHNICKÝCH JEDNOTEK A ZAŘÍZENÍ VIZ VÝKRESY PJ 202.2.01.

LEGENDA MÍSTNOSTÍ

Č.M.	ÚČEL MÍSTNOSTI	PLOCHA m²
201	CHODBA	63,44
202	VÝTAH	3,78
203	SCHODIŠTĚ	12,58
204	WC IMOBILNÍ	3,07
205	SPRCHA MUŽI	1,62
206	WC MUŽI	1,17
207	WC MUŽI	1,25
208	WC MUŽI – PISOÁRY	3,68
209	PŘEDSÍŇ WC MUŽI	3,65
211	TEMNÁ KOMORA	4,03
212	SKLAD PRÁDLA	4,24
213	PRACOVNA	13,99
214	PRACOVNA	13,75
215	PRACOVNA	13,75
216	KOMOROVÁ LEDNICE	13,75
217	MRAZÍCÍ BOXY	8,92
218	PŘÍPRAVA BUŇ. MATERIÁLU	13,44
219	BARVENÍ BUNĚK FISH	22,15
221	RNA	8,61
222	RT, PCR	4,69
223	MIKROSKOPIE	16,53
224	GELY	7,98
225	LASER	5,27
226	VÝROBA DNA S BAKTER.	5,27
227	VÝROBA DNA SOND	13,53
228	LABORATOŘ MOL. BIOLOGIE	51,33
229	LABORATOŘ ZIZ	20,23
231	HYGIENICKÁ SMYČKA	2,43
232	SPRCHA	1,71
233	LABORATOŘ–HEMATOP. BUŇKY	33,93
234	SKLAD LABOR. POMŮCEK	10,73
235	LABORATOŘ MANIPULACE S MYŠÍM ES	22,32
236	LABORATOŘ MANIPULACE S LIDSKÝM ES	25,97
237	ŠATNA	3,45
238	ŠATNA	3,51
239	LABOR. MOLEKUL. BIOLOGIE	28,13
241	LABOR. MOLEKUL. BIOLOGIE	23,53
242	VÁHOVNA	7,70
243	PRACOVNA	13,75
244	PRACOVNA	13,75
245	PRACOVNA	13,75
246	PRACOVNA	14,06
247	ČAJOVÁ KUCHYŇKA	10,14
248	SPRCHA ŽEN	2,73
249	WC ŽEN	1,21
251	WC ŽEN	1,21
252	ÚKLIDOVÁ MÍSTNOST	2,65
253	PŘEDSÍŇ WC ŽEN	5,22
254	SCHODIŠTĚ	18,90
255	CHODBA S	71,50

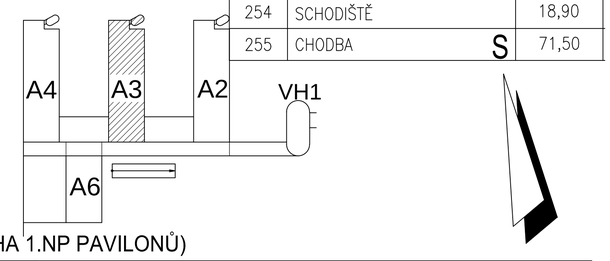

±0,000=281,20 (PODLAHA 1.NP PAVILONŮ)

01	20.7.2005	ING.DOČKAL	DOKUMENTACE SKUTEČNÉHO PROVEDENÍ STAVBY
REVIZE	DATUM	JMÉNO, PODPIS	POPIS REVIZE

UKB - 0 - DSP - D - 302.2 - 07 - 004 - 01

IMOS METROSTAV SDRUŽENÍ ILBIT OLOMOUCKÁ 174, 627 00 BRNO

JAROMÍR ČERNÝ KAREL TUZA PETR UHLÍŘ A+PLUS

PŘÍMÝ ZPRACOVATEL HIP – RADIM HEJNÝ
CENTROPROJEKT ZLÍN a.s. ŠTEFÁNIKOVA 167 760 30 ZLÍN
ZODP.PROJEKTANT ING. PAVEL ZLÁMAL
HL.INŽ.PROJEKTU STANISLAV KŮRA
VYPRACOVAL ANTONÍN JANOŠEK
INVESTOR MASARYKOVA UNIVERZITA V BRNĚ

STAVBA	MASARYKOVA UNIVERZITA V BRNĚ UNIVERZITNÍ KAMPUS BOHUNICE - ILBIT	STUPEŇ	RD
		DATUM	2.12.2004
ČÁST	D. SO 302.2. PAVILON ILBITU - A3 07. CHLAZENÍ	POČET F A4	4 A4
		Č.ZAKÁZKY	3081–25–000–00
		ARCH.ČÍSLO	BLJ–I–337–1
NÁZEV VÝKRESU	PŮDORYS 2.NP	MĚŘÍTKO 1 : 100	ČÍSLO VÝKRESU 004 / REVIZE 01