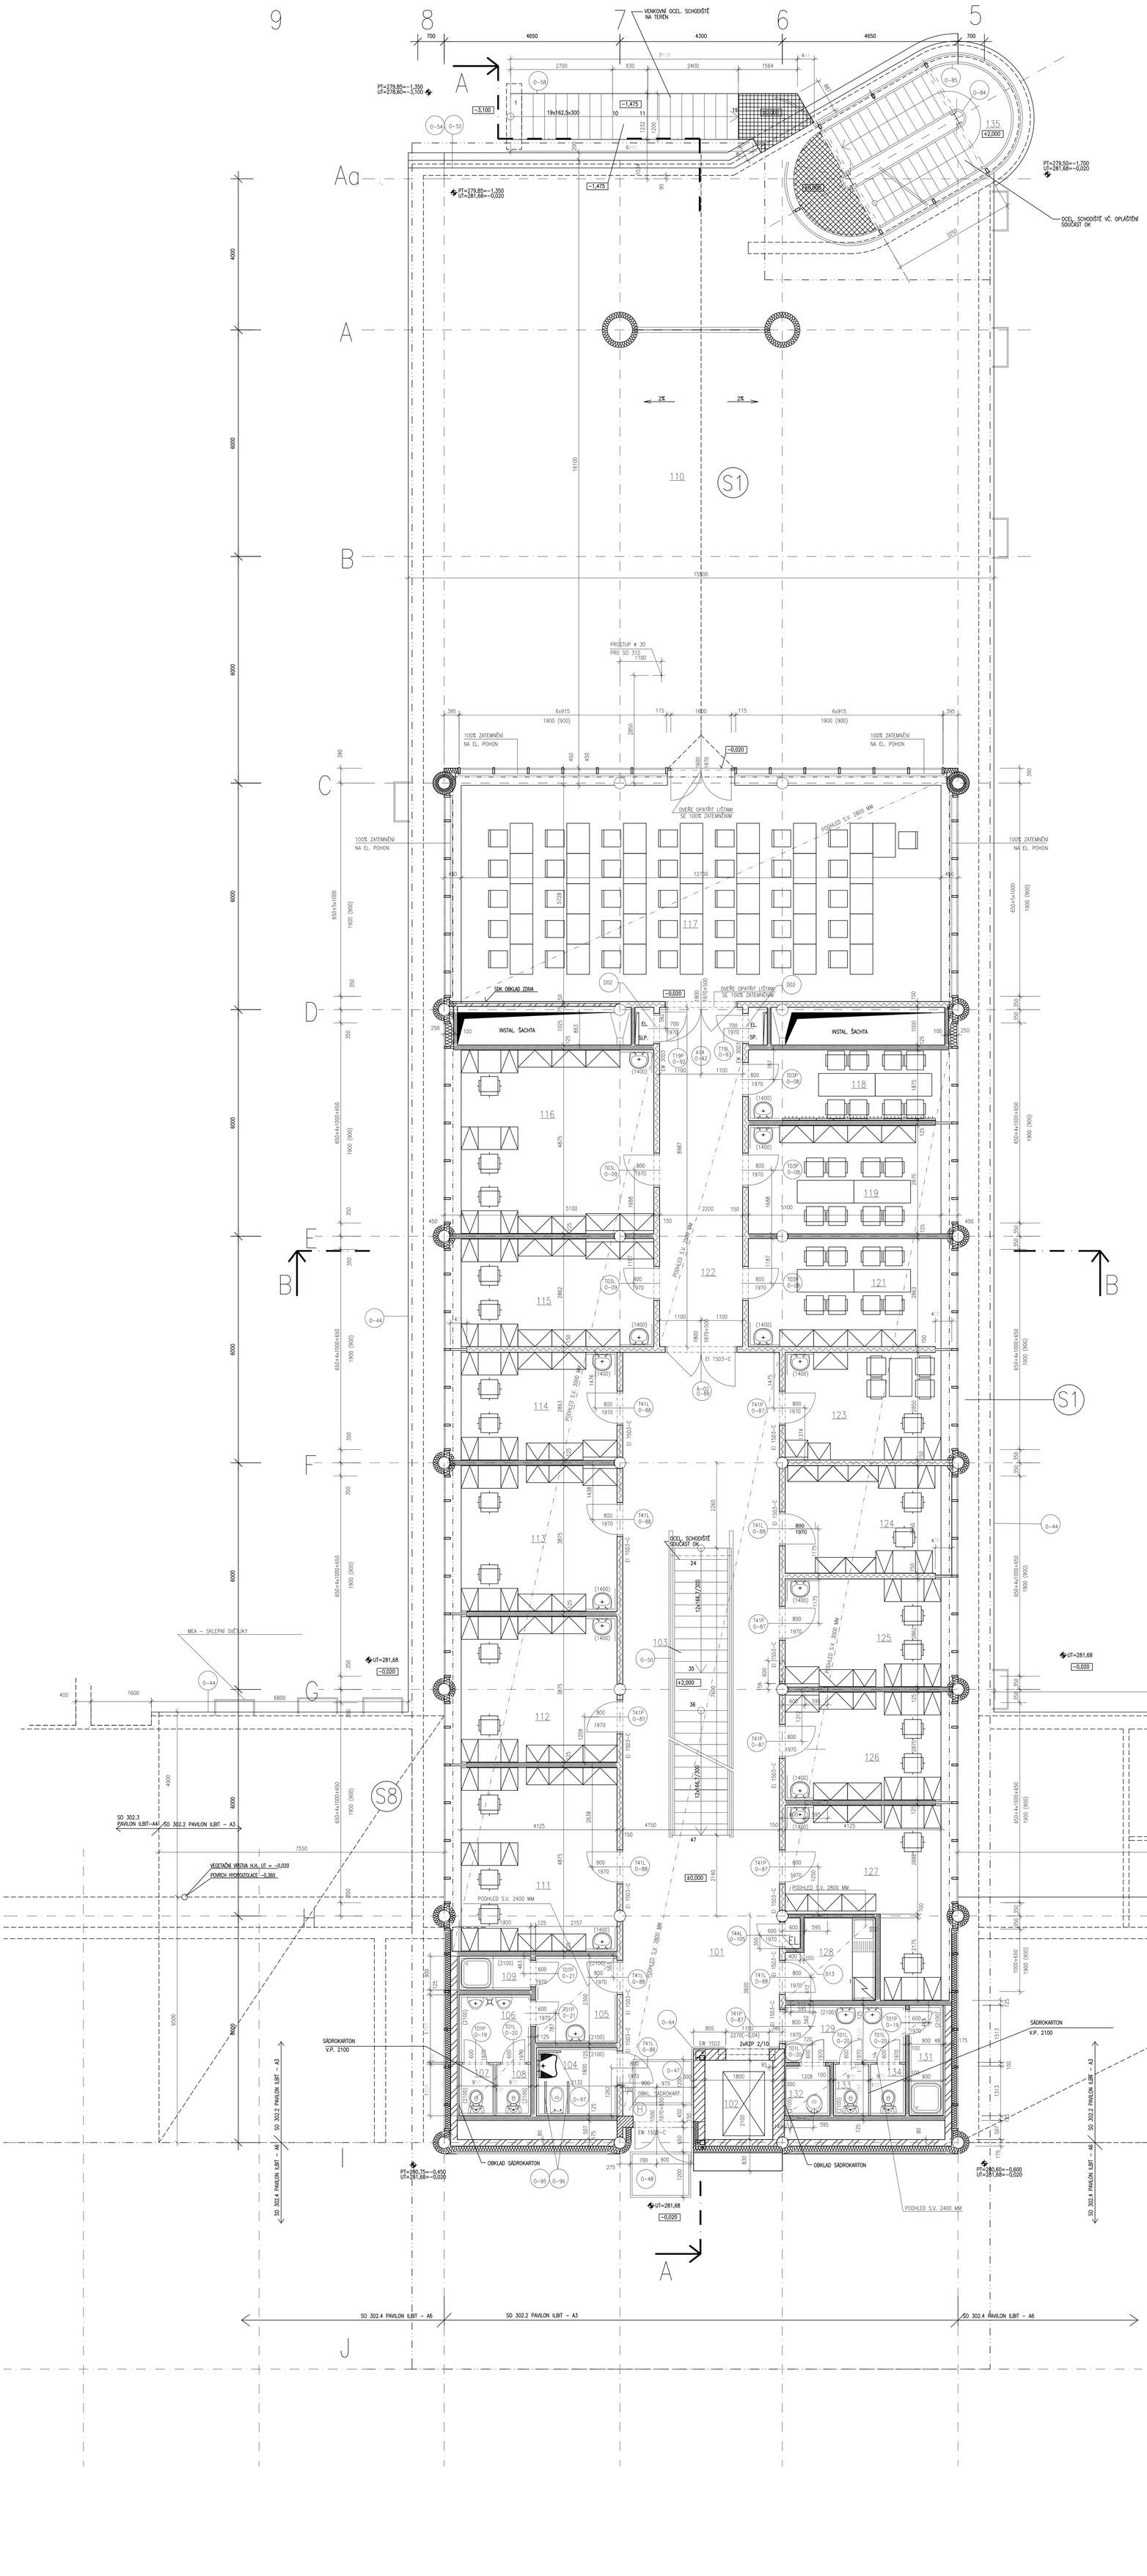

LEGENDA MÍSTNOSTÍ

Č.M.	ÚČEL MÍSTNOSTI	PLOCHA m²	PODLAHA KÓD	PODLAHA POPIS	POVRCH. ÚPRAVA	POZNÁMKA	PODHLED KÓD	PODHLED POPIS
101	CHODBA	67,32	L1	PVC	–	SOKL PVC	P1	ZV. IZOL. S.V. 2800
102	VÝTAHOVÁ ŠACHTA	3,78	–	–	–	–	–	–
103	SCHODIŠTĚ	13,06	L2	PVC	–	–	–	–
104	WC PRO IMOBILNÍ	3,86	KD2	KERAMICKÁ DLAŽBA	KER. OBKL. V=2100	–	P2	RASTROVÝ S. V. 2400
105	WC MUŽI – UMÝVÁRNA	4,83	KD2	KERAMICKÁ DLAŽBA	KER. OBKL. V=2100	–	P2	RASTROVÝ S. V. 2400
106	WC MUŽI – PISOÁRY	3,32	KD2	KERAMICKÁ DLAŽBA	KER. OBKL. V=2100	–	P2	RASTROVÝ S. V. 2400
107	WC MUŽI – KABINKA	1,17	KD2	KERAMICKÁ DLAŽBA	KER. OBKL. V=2100	–	P2	RASTROVÝ S. V. 2400
108	WC MUŽI – KABINKA	1,17	KD2	KERAMICKÁ DLAŽBA	KER. OBKL. V=2100	–	P2	RASTROVÝ S. V. 2400
109	SPRCHA MUŽI	1,64	KD2	KERAMICKÁ DLAŽBA	KER. OBKL. V=2100	–	P2	RASTROVÝ S. V. 2400
110	VENKOVNÍ PROSTOR	224,65	S1	KAČÍREK	–	–	–	VIZ OPLÁŠTĚNÍ BUDOVY
111	PRACOVNA DOKTORANTI	20,01	L1	PVC	KER. OBKL. V=1400	SOKL PVC	P2	RASTROVÝ S. V. 2800
112	PRACOVNA DOKTORANTI	15,88	L1	PVC	KER. OBKL. V=1400	SOKL PVC	P2	RASTROVÝ S. V. 2800
113	PRACOVNA DOKTORANTI	15,88	L1	PVC	KER. OBKL. V=1400	SOKL PVC	P2	RASTROVÝ S. V. 2800
114	PRACOVNA	11,76	L1	PVC	KER. OBKL. V=1400	SOKL PVC	P2	RASTROVÝ S. V. 2800
115	PRACOVNA	14,54	L1	PVC	KER. OBKL. V=1400	SOKL PVC	P2	RASTROVÝ S. V. 2800
116	PRACOVNA	24,73	L1	PVC	KER. OBKL. V=1400	SOKL PVC	P2	RASTROVÝ S. V. 2800
117	ZASEDACÍ MÍSTNOST	74,49	L1	PVC	–	SOKL PVC	P1	ZV. IZOL. S.V. 2800
118	JEDNACÍ MÍSTNOST	9,44	L1	PVC	KER. OBKL. V=1400	SOKL PVC	P1	ZV. IZOL. S.V. 2800
119	JEDNACÍ MÍSTNOST	14,54	L1	PVC	KER. OBKL. V=1400	SOKL PVC	P1	ZV. IZOL. S.V. 2800
121	JEDNACÍ MÍSTNOST	14,54	L1	PVC	KER. OBKL. V=1400	SOKL PVC	P1	ZV. IZOL. S.V. 2800
122	CHODBA	19,47	L1	PVC	–	SOKL PVC	P1	ZV. IZOL. S.V. 2500
123	MANAŽER	11,76	L1	PVC	KER. OBKL. V=1400	SOKL PVC	P2	RASTROVÝ S. V. 2800
124	PRACOVNA	11,75	L1	PVC	–	SOKL PVC	P2	RASTROVÝ S. V. 2800
125	PRACOVNA	11,76	L1	PVC	KER. OBKL. V=1400	SOKL PVC	P2	RASTROVÝ S. V. 2800
126	PRACOVNA	11,76	L1	PVC	KER. OBKL. V=1400	SOKL PVC	P2	RASTROVÝ S. V. 2800
127	PRACOVNA	15,49	L1	PVC	KER. OBKL. V=1400	SOKL PVC	P2	RASTROVÝ S. V. 2800
128	ČAJOVÁ KUCHYŇKA	4,72	L1	PVC	KER. OBKL. V=600	SOKL PVC	P2	RASTROVÝ S. V. 2800
129	WC ŽENY – UMÝVÁRNA	4,79	KD2	KERAMICKÁ DLAŽBA	KER. OBKL. V=2100	–	P2	RASTROVÝ S. V. 2400
131	SPRCHA – ŽENY	2,61	KD2	KERAMICKÁ DLAŽBA	KER. OBKL. V=2100	–	P2	RASTROVÝ S. V. 2400
132	ÚKLIDOVÁ MÍSTNOST	1,59	KD2	KERAMICKÁ DLAŽBA	KER. OBKL. V=2100	–	P2	RASTROVÝ S. V. 2400
133	WC ŽENY – KABINKA	1,17	KD2	KERAMICKÁ DLAŽBA	KER. OBKL. V=2100	–	P2	RASTROVÝ S. V. 2400
134	WC ŽENY – KABINKA	1,17	KD2	KERAMICKÁ DLŽBA	KER. OBKL. V=2100	–	P2	RASTROVÝ S. V. 2400
135	SCHODIŠTĚ	16,83	–	–	–	–	–	–

LEGENDA ZNAČENÍ HMOT:

- ZDIVO VÝTAHOVÉ ŠACHTY Z CIHEL P10, MALTA MC 10
- SÁDROKARTONOVÉ PŘÍČKY DVOJITĚ OPLÁŠTĚNÉ S MIN ROHOŽÍ TL.50 MM –CELK.TL. 150mm
- ZDĚNÉ STĚNY Z KERAMICKÝCH TVAROVEK NA MALTU MVC 2,5 TL. 300mm
- ZDĚNÉ PŘÍČKY Z KERAMICKÝCH TVAROVEK NA MALTU MVC 2,5 TL. 175mm
- SÁDROKARTONOVÉ PŘÍČKY JEDNODUŠE OPLÁŠT. S MIN. ROHOŽÍ TL. 40 MM–CELK. TL. 100 ,125mm
- ZVUKOVÁ A TEPELNÁ IZOLACE
- ŽELEZOBETON

POZNÁMKA

ŘEZ A–A VIZ V.Č. UKB–0–RD–D–302.2–01–008
ŘEZ B–B VIZ V.Č. UKB–0–RD–D–302.2–01–009

POŽÁRNÍ SCHODIŠTĚ NA SEVERNÍ FASÁDĚ JE NAVRŽENO OCELOVÉ, ŘEŠENO V SAMOSTATNÉ PROJEKTOVÉ DOKUMENTACI

PLOCHY MÍSTNOSTÍ JSOU POČÍTÁNY K VNITŘNÍMU LÍCI KONSTRUKCE PARAPETU

D02 REVIZNÍ DVÍŘKA (EL.,SLP.) 700x600mm, S.H. 2600 OD ÚROVNĚ PODLAŽÍ
D02 REVIZNÍ DVÍŘKA (EL.,SLP.) 700x600mm, S.H. 2600 OD ÚROVNĚ PODLAŽÍ
D13 REVIZNÍ DVÍŘKA (EL.) 600x600mm S POŽ. ODOLNOSTÍ EI 3001–C, S.H. 2900 OD ÚROVNĚ PODLAŽÍ

SÁDROKARTONOVÉ PŘÍČKY BUDOU OPATŘENY VNITŘNÍMI VYZTUŽNÝMI PROFILY V MÍSTECH, KDE JSOU NA NĚ KOTVENY POJEZDOVÉ PROFILY POSUVNÝCH DVEŘÍ, OPĚRNÁ MADLA V INVALIDNÍCH WC, ZÁVĚSNÉ SKŘÍŇKY, ZAŘIZOVACÍ PŘEDMĚTY APOD.
RASTR PODHLEDŮ BUDE PŘED REALIZACÍ JEŠTĚ OVĚŘEN U ARCHITEKTŮ.
ZATMĚNOVACÍ SYSTÉM (NAPŘ. MARON) V M. Č. 117 BUDE PROVEDEN DODAVATELSKOU FIRMOU JAKO 100%, TJ VČETNĚ ÚPRAVY U OSTĚNÍ– ROZMĚRY OVĚŘIT A UPŘESNIT NA STAVBĚ. DVEŘNÍ KŘÍDLA BUDOU OPATŘENA TĚSNÍCÍMI LIŠTAMI.
VÝTAHOVÁ ŠACHTA BUDE VE VŠECH PODLAŽÍCH OPLÁŠTĚNA HLINÍKOVÝMI KAZETAMI – BARVA RAL
–V PŘÍČKÁCH VYNECHÁNY POD STROPEM OTVORY PRO ROZVOD VZT NA VÝŠKU VZT POTRUBÍ .
PROSTUPY PRO VZT PŘÍČKAMI JE NUTNO ZKOORDINOVAT S PROFESÍ VZT – VZHLEDEM KE ZMĚNÁM VE VZT ROZVODECH, JSOU DO VÝKRESU STAVBY JSOU NEZAPRACOVATELNÉ.
– PŮDORYSNÉ ROZMĚRY VÝTAHOVÉ ŠACHTY JSOU ZADANÉ JAKO "ČISTÉ" VČETNĚ OMÍTEK. MAXIMÁLNÍ TOLERANCE ZADANÉ VÝROBCEM JAKO MEZNÍ ODCHYLKY OD SVISLOSTI POVRCHU ČELNÍCH STĚN +10 mm –0 mm , MEZNÍ ODCHYLKY SVISLOSTI POVRCHU BOČNÍCH STĚN +10 mm , –0 mm. DVEŘNÍ OTVORY– NUTNO DODRŽET SOUOSOST DVEŘNÍCH OTVORŮ, MAX. ODCHYLKA ± 5 mm.

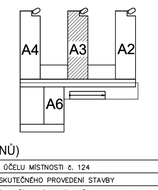

±0,000=281,70 (PODLAHA 1.NP PAVILONŮ)

R 03	4. 8. 2020	AD team o.s., NOVÁKOVÁ	DSPS – ZMĚNA ÚČELU MÍSTNOSTI č. 124
R 02	20.7.2005	ING.JUŘČÍK	DOKUMENTACE SKUTEČNÉHO PROVEDENÍ STAVBY
R 01	11.2.2005	KOUTNÍKOVÁ PETERKA	ZMĚNA ZNAČENÍ DVEŘÍ A ZÁRUBNÍ, ZMĚNA SKLADEB PODLAH A STŘECH
REVIZE	DATUM	JMÉNO, PODPIS	POPIS REVIZE

UKB - 0 - DSP - D - 302.2 - 01 - 004 - 03

IMOS | METROSTAV | SDRUŽENÍ ILBIT, OLOMOUCKÁ 174, 627 00 BRNO

JAROMÍR ČERNÝ KAREL TUZA PETR UHLÍŘ — A+PLUS

PŘÍMÝ ZPRACOVATEL: HIP – ING RADIM HEJNÝ, Nám. T. G. Masaryka 1281, 760 01 Zlín, IČO: 6451 0476	ZODP.PROJEKTANT: PAVEL ZLÁMAL	
HLINŽ.PROJEKTU: STANISLAV KŮRA	VYPRACOVAL: JŘINA KOUTNÍKOVÁ	
INVESTOR: MASARYKOVA UNIVERZITA V BRNĚ		
STAVBA: MASARYKOVA UNIVERZITA V BRNĚ UNIVERZITNÍ KAMPUS BOHUNICE - ILBIT	STUPEŇ: RD	
	DATUM: 20.7.2005	
ČÁST: D. SO 302.2. PAVILON ILBIT - A3 01. STAVEBNÍ ŘEŠENÍ	POČET F A4: 20	
	Č.ZAKÁZKY: 3081–25–000–00	
	ARCH.ČÍSLO: BIL/S/305	
NÁZEV VÝKRESU: PŮDORYS 1.NP ±0,000	MĚŘÍTKO: 1:50	ČÍSLO VÝKRESU: 004 — REVIZE: 03