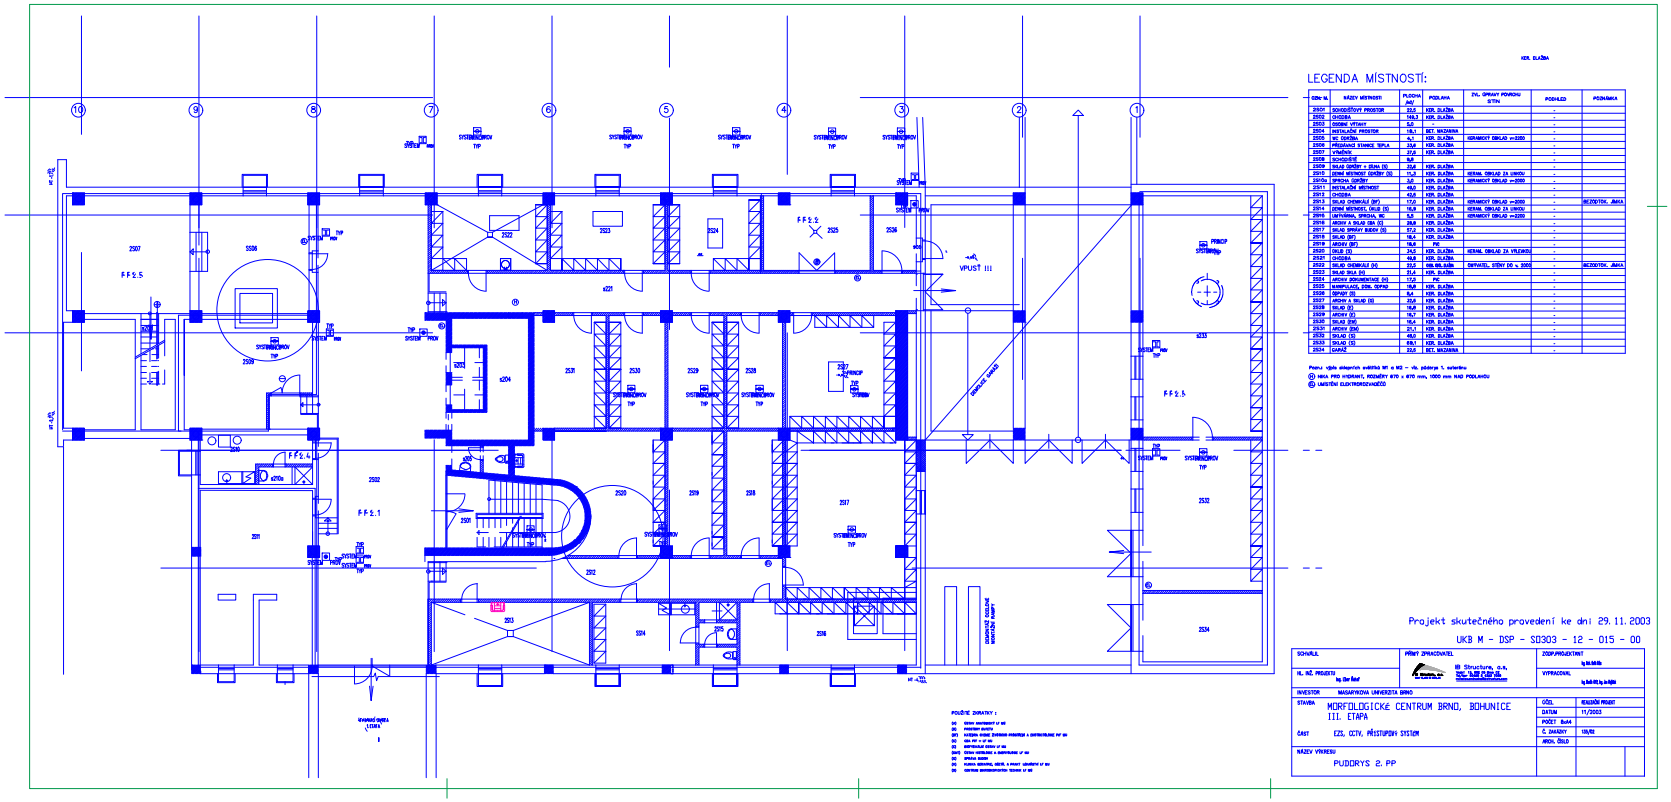

LEGENDA MÍSTNOSTÍ:

ČÍSLO M.	NÁZEV MÍSTNOSTI	PLOCHA [M²]	PODLAHA	ZVL. OPRAVY POVRCHU STĚN	PODHLEDY	POZNÁMKA
2501	SCHODIŠŤOVÝ PROSTOR	22,5	KER. DLAŽBA		-	
2502	CHODBA	149,3	KER. DLAŽBA		-	
2503	ODDÍL VÝTAHY	5,0			-	
2504	INSTALAČNÍ PROSTOR	18,1	BET. MAZANINA		-	
2505	WC CHODBA	6,1	KER. DLAŽBA	KERAMICKÝ OBKLAD H=2200	-	
2506	PŘEDÁVACÍ STANICE TEPLA	23,8	KER. DLAŽBA		-	
2507	VÝTAHOVÁ	27,0	KER. DLAŽBA		-	
2508	SCHODIŠTĚ	8,8			-	
2509	SKLAD ČISTÝCH + ÚKLID (S)	23,8	KER. DLAŽBA		-	
2510	ÚKLIDOVÉ MATERIÁLY ČISTÉHO (S)	11,3	KER. DLAŽBA	KERAM. OBKLAD ZA UMYVADLO	-	
2510a	SPRCHA ČISTÉHO	2,0	KER. DLAŽBA	KERAMICKÝ OBKLAD H=2000	-	
2511	INSTALAČNÍ ŠACHTY	49,5	KER. DLAŽBA		-	
2512	CHODBA	43,0	KER. DLAŽBA		-	
2513	SKLAD CHEMIKÁLIÍ (SP)	17,0	KER. DLAŽBA	KERAMICKÝ OBKLAD H=2000	-	NEZOMYTÍVÁ, ZÁMKA
2514	ÚKLIDOVÉ MATERIÁLY, ÚKLID (S)	16,8	KER. DLAŽBA	KERAM. OBKLAD ZA UMYVADLO	-	
2515	UNIVERZÁLNÍ, SPRCHA, WC	5,8	KER. DLAŽBA	KERAMICKÝ OBKLAD H=2200	-	
2516	ARCHIV A SKLAD ISM (V)	28,8	KER. DLAŽBA		-	
2517	SKLAD OPRAVY BUDOV (S)	27,2	KER. DLAŽBA		-	
2518	SKLAD (SP)	18,4	KER. DLAŽBA		-	
2519	ARCHIV (SP)	18,8	PVC		-	
2520	ÚKLID (S)	24,2	KER. DLAŽBA	KERAM. OBKLAD ZA VÝLEVKEM	-	
2521	CHODBA	46,8	KER. DLAŽBA		-	
2522	SKLAD CHEMIKÁLIÍ (V)	23,0	KER. DLAŽBA	ÚMYVADEL, STĚNY DO h. 2000	-	NEZOMYTÍVÁ, ZÁMKA
2523	SKLAD DVLS (V)	21,4	KER. DLAŽBA		-	
2524	ARCHIV DOKUMENTACE (V)	17,0	PVC		-	
2525	MANIPULACE, ZDRAV. ODPAD	18,8	KER. DLAŽBA		-	
2526	ODPADY (S)	8,4	KER. DLAŽBA		-	
2527	ARCHIV A SKLAD (S)	21,8	KER. DLAŽBA		-	
2528	SKLAD (V)	18,8	KER. DLAŽBA		-	
2529	ARCHIV (V)	18,7	KER. DLAŽBA		-	
2530	SKLAD (SV)	18,4	KER. DLAŽBA		-	
2531	ARCHIV (SV)	21,1	KER. DLAŽBA		-	
2532	SKLAD (S)	48,0	KER. DLAŽBA		-	
2533	SKLAD (S)	69,1	KER. DLAŽBA		-	
2534	GARÁŽ	32,0	BET. MAZANINA		-	

Pozn.: Výpis obsahuje místnosti 1PP a NP. + VN, půdorys 1. ustupňku

(1) HALA PRO HYDRANT, ROZMĚRY 870 x 470 mm, 1000 mm NAD PODLAHOU

(2) UMÍSTĚNÍ ELEKTROROZVADĚČŮ

Projekt skutečného provedení ke dni 29. 11. 2003

UKB M - DSP - SO303 - 12 - 015 - 00

SCHválil	PŘÍMÝ ZPRACOVATEL		ZODP.PROJEKTANT
HL. INŽ. PROJEKTU			VYPRACOVAL
INVESTOR	MASARYKOVA UNIVERZITA BRNO		
STAVBA	MORFOLOGICKÉ CENTRUM BRNO, BOHUNICE III. ETAPA		ÚČEL / REALIZAČNÍ PROJEKT
ČÁST	EZS, CCTV, PŘÍSTUPOVÝ SYSTÉM		DATUM 11/2003
			POČET ÚLOH
			Č. ZAKÁZKY 130/02
NÁZEV VÝKRESU	PUDORYS 2. PP		ARCH. ČÍSLO