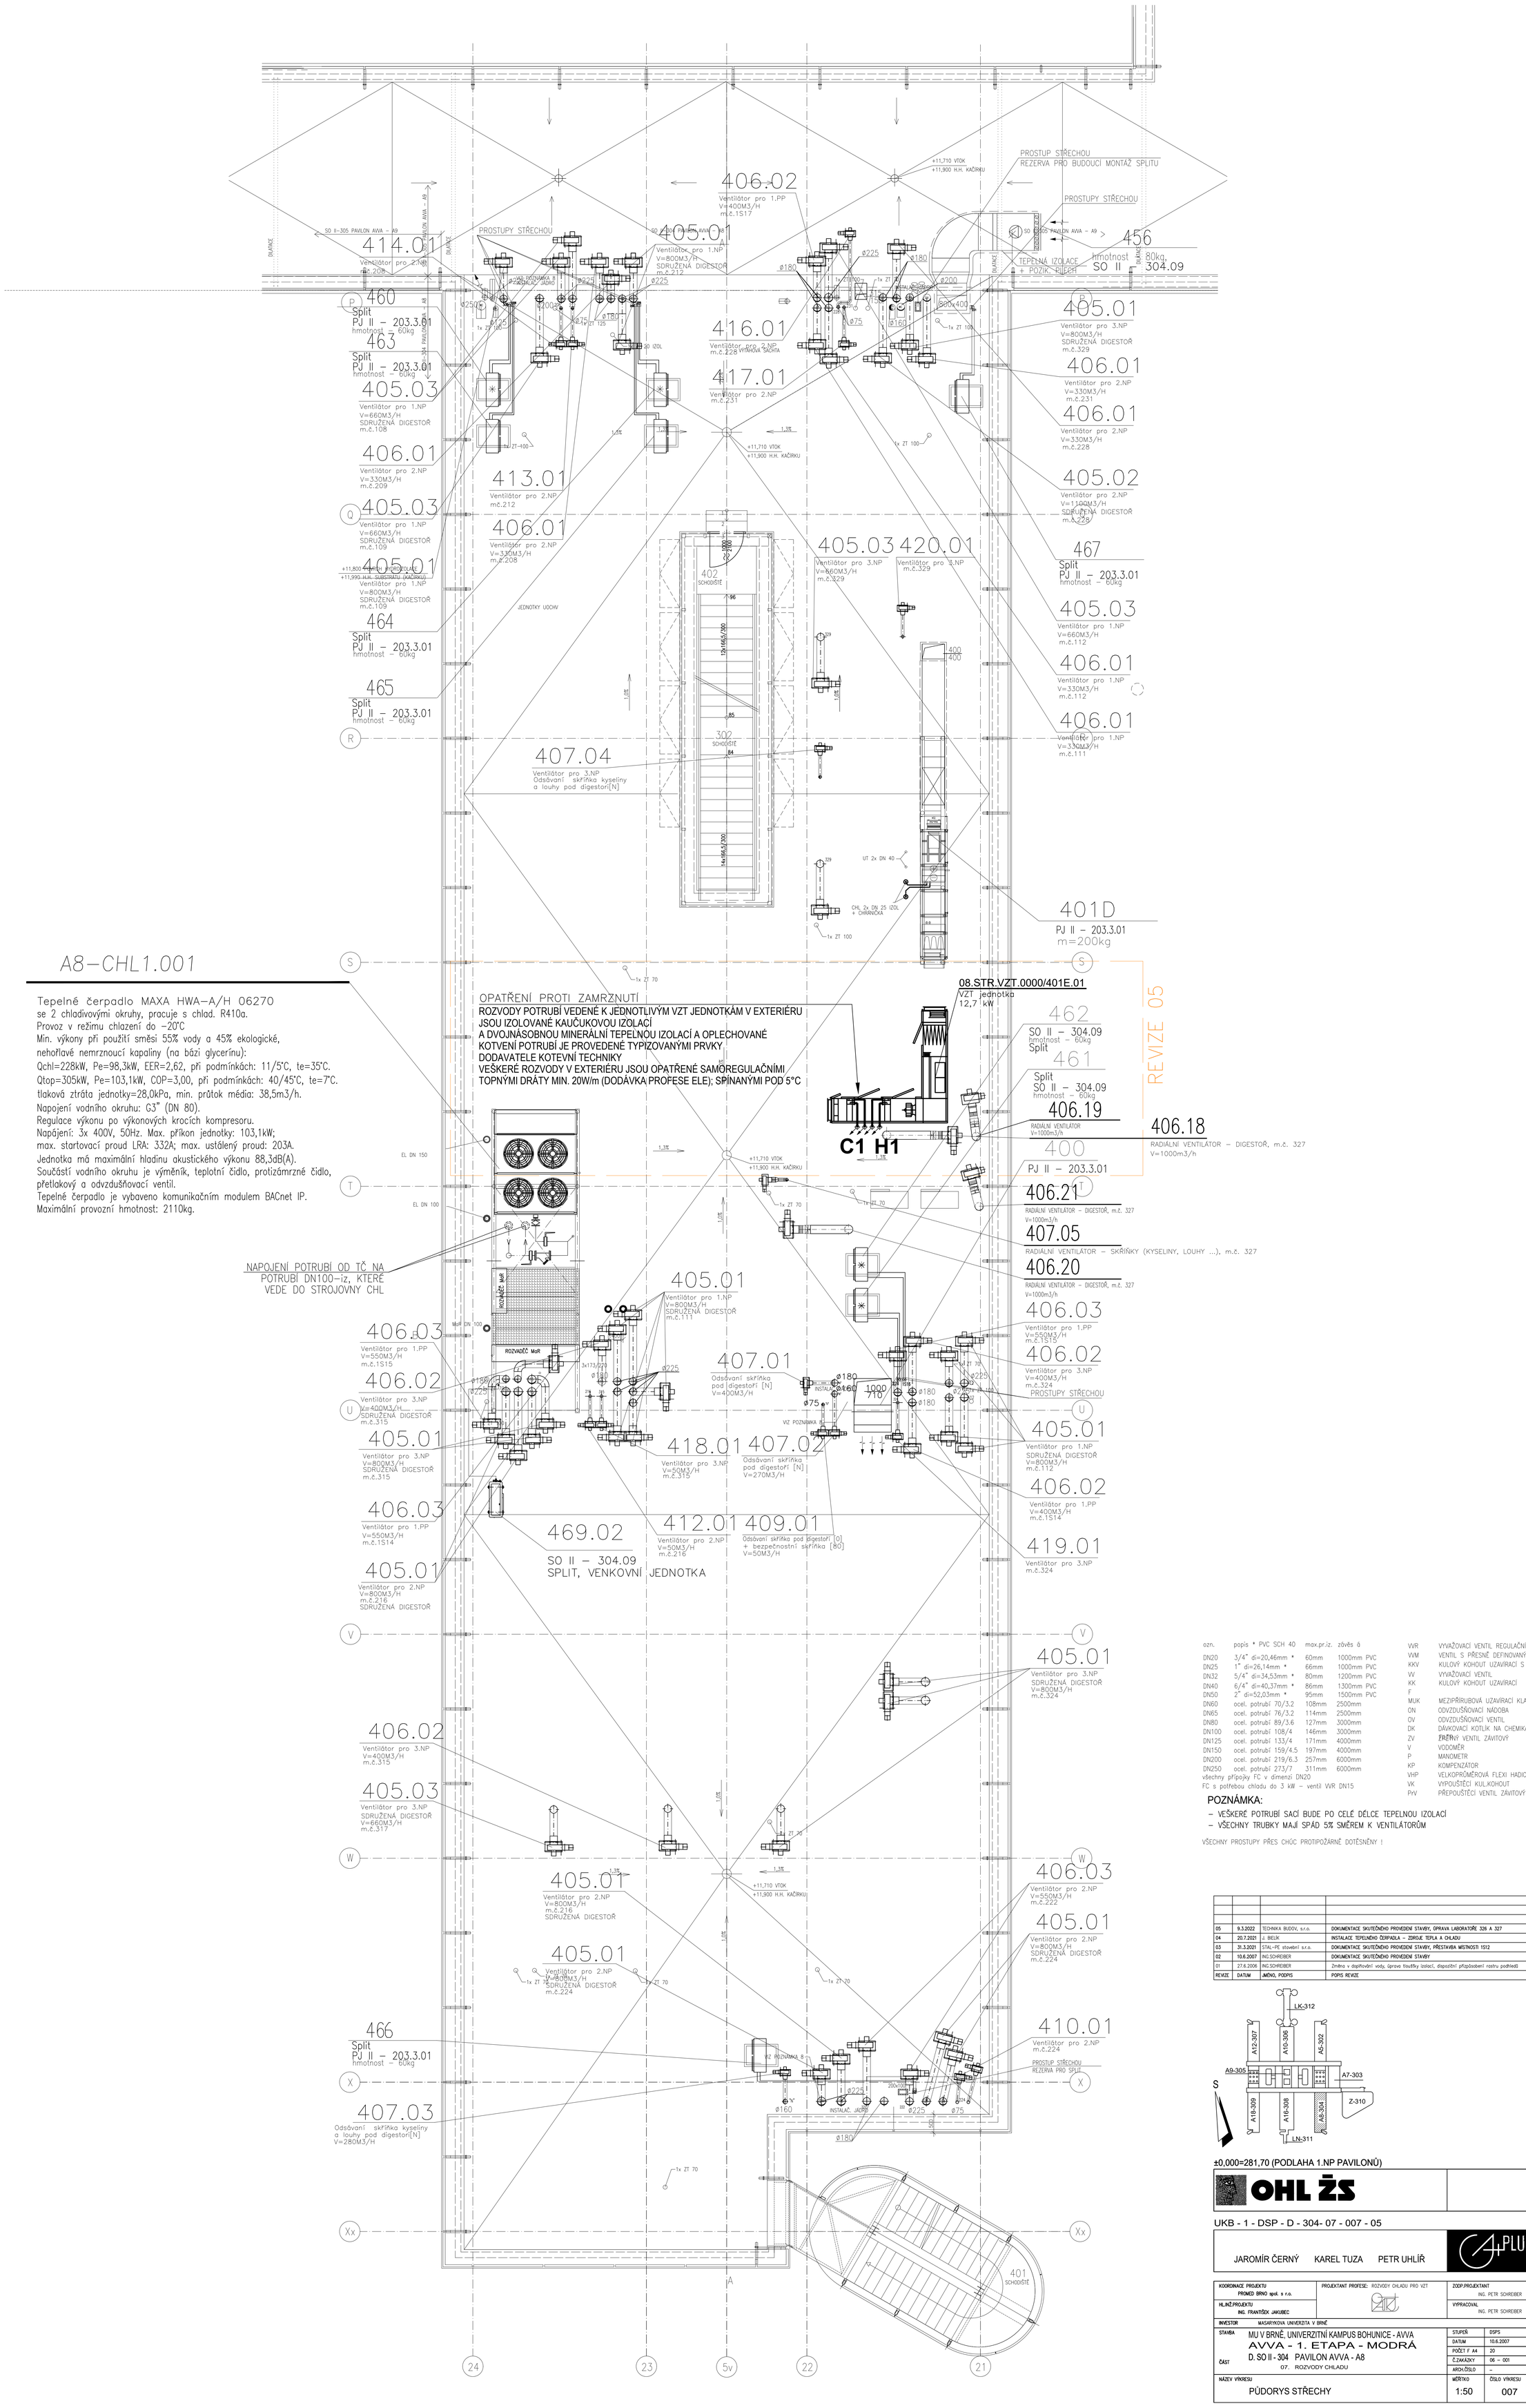

ozn.	popis * PVC SCH 40	max.pr.iz.	závěs á
DN20	3/4" di=20,46mm *	60mm	1000mm PVC
DN25	1" di=26,14mm *	66mm	1000mm PVC
DN32	5/4" di=34,53mm *	80mm	1200mm PVC
DN40	6/4" di=40,37mm *	86mm	1300mm PVC
DN50	2" di=52,03mm *	95mm	1500mm PVC
DN60	ocel. potrubí 70/3.2	108mm	2500mm
DN65	ocel. potrubí 76/3.2	114mm	2500mm
DN80	ocel. potrubí 89/3.6	127mm	3000mm
DN100	ocel. potrubí 108/4	146mm	3000mm
DN125	ocel. potrubí 133/4	171mm	4000mm
DN150	ocel. potrubí 159/4.5	197mm	4000mm
DN200	ocel. potrubí 219/6.3	257mm	6000mm
DN250	ocel. potrubí 273/7	311mm	6000mm

všechny přípojky FC v dimenzi DN20
FC s potřebou chladu do 3 kW – ventil VVR DN15

VVR	VYVAŽOVACÍ VENTIL REGULAČNÍ
VVM	VENTIL S PŘESNĚ DEFINOVANÝM Kv
KKV	KULOVÝ KOHOUT UZAVÍRACÍ S VYP.
VV	VYVAŽOVACÍ VENTIL
KK	KULOVÝ KOHOUT UZAVÍRACÍ
F	
MUK	MEZIPŘÍRUBOVÁ UZAVÍRACÍ KLAPKA
ON	ODVZDUŠŇOVACÍ NÁDOBA
OV	ODVZDUŠŇOVACÍ VENTIL
DK	DÁVKOVACÍ KOTLÍK NA CHEMIKÁLIE
ZV	ZPĚTNÝ VENTIL ZÁVITOVÝ
V	VODOMĚR
P	MANOMETR
KP	KOMPENZÁTOR
VHP	VELKOPRŮMĚROVÁ FLEXI HADICE
VK	VYPOUŠTĚCÍ KULKOHOUT
PrV	PŘEPOUŠTĚCÍ VENTIL ZÁVITOVÝ

POZNÁMKA:

- VEŠKERÉ POTRUBÍ SACÍ BUDE PO CELÉ DÉLCE TEPELNOU IZOLACÍ
- VŠECHNY TRUBKY MAJÍ SPÁD 5% SMĚREM K VENTILÁTORŮM

VŠECHNY PROSTUPY PŘES CHÚC PROTIPOŽÁRNĚ DOTĚSNĚNY !

REVIZE	DATUM	JMÉNO, PODPIS	POPIS REVIZE
05	9.3.2022	TECHNIKA BUDOV, s.r.o.	DOKUMENTACE SKUTEČNÉHO PROVEDENÍ STAVBY, ÚPRAVA LABORATOŘE 326 A 327
04	20.7.2021	J. BELÍK	INSTALACE TEPELNÉHO ČERPADLA – ZDROJE TEPLA A CHLADU
03	31.3.2021	STAL–PE stavební s.r.o.	DOKUMENTACE SKUTEČNÉHO PROVEDENÍ STAVBY, PŘESTAVBA MÍSTNOSTI 1S12
02	10.6.2007	ING.SCHREIBER	DOKUMENTACE SKUTEČNÉHO PROVEDENÍ STAVBY
01	27.6.2006	ING.SCHREIBER	Změna v doplňování vody, úprava tloušťky izolací, dispoziční přizpůsobení rastru podhledů

OHL ŽS

UKB - 1 - DSP - D - 304- 07 - 007 - 05

JAROMÍR ČERNÝ KAREL TUZA PETR UHLÍŘ

A PLUS

KOORDINACE PROJEKTU: PROMED BRNO spol. s r.o.	PROJEKTANT PROFESE: ROZVODY CHLADU PRO VZT	ZODP.PROJEKTANT: ING. PETR SCHREIBER	
HLINŽ.PROJEKTU: ING. FRANTIŠEK JAKUBEC		VYPRACOVAL: ING. PETR SCHREIBER	
INVESTOR: MASARYKOVA UNIVERZITA V BRNĚ			
STAVBA: MU V BRNĚ, UNIVERZITNÍ KAMPUS BOHUNICE - AVVA AVVA - 1. ETAPA - MODRÁ		STUPEŇ: DSPS	
		DATUM: 10.6.2007	
ČÁST: D. SO II - 304 PAVILON AVVA - A8 07. ROZVODY CHLADU		POČET F A4: 20	
		Č.ZAKÁZKY: 06 – 001	
		ARCH.ČÍSLO: –	
NÁZEV VÝKRESU: PŮDORYS STŘECHY		MĚŘÍTKO: 1:50	ČÍSLO VÝKRESU: 007 / REVIZE: 05