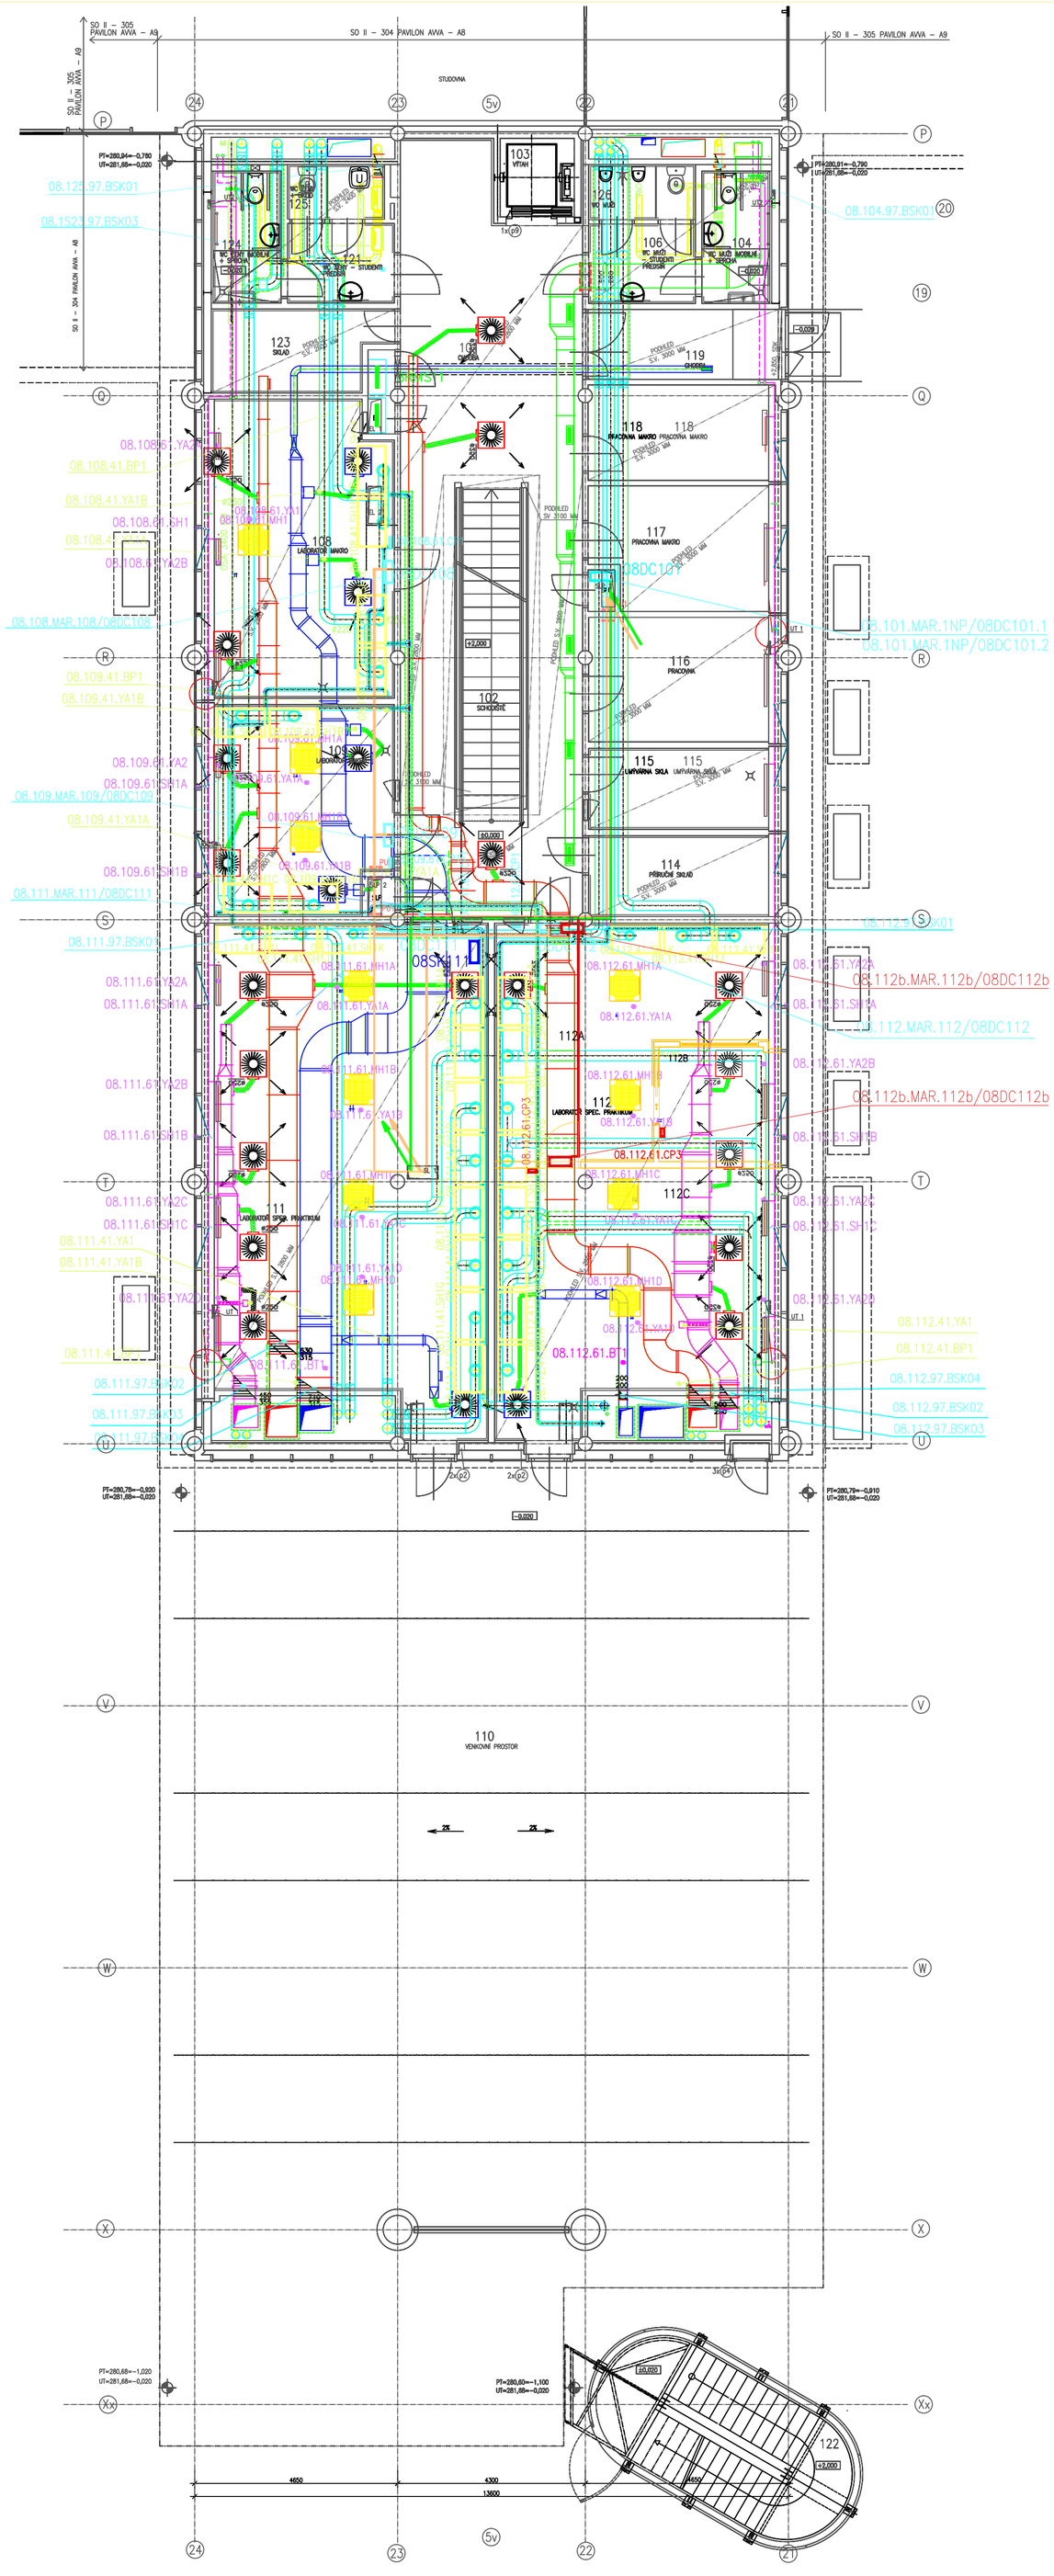

LEGENDA MĚŘENÍ A REGULACE

VERTIKÁLNÍ KABELOVÝ PROSTUP

HLAVNÍ KABELOVÁ TRASA VEDENA SPOLEČNĚ V DRÁTĚNÉM KABELOVÉM ŽLABU
VEDLEJŠÍ KABELOVÉ TRASY VEDENY V INSTALAČNÍCH TRUBKÁCH

485 SUB NET 1
485 SUB NET 2

08.mmm.xx.AA1y POPIS SNÍMAČE / AKČNÍHO ČLENU (SO II – 304)
UMÍSTĚNÍ SNÍMAČE / AKČNÍ ČLENU (SO II _ 304)

08.mmm.7x.BT1 POPIS PROSTOROVÉHO ČIDLA TEPLOTY (SO II – 304)
UMÍSTĚNÍ ČIDLA (SO II _ 304)

08.mmm.41.AA1y POPIS SNÍMAČE / AKČNÍHO ČLENU (PS II – 202.3)
UMÍSTĚNÍ SNÍMAČE / AKČNÍ ČLENU (PS II – 202.3)

08.mmm.61.AA1y POPIS SNÍMAČE / AKČNÍHO ČLENU (PS II – 203.3)
UMÍSTĚNÍ SNÍMAČE / AKČNÍ ČLENU (PS II – 203.3)

ROZVADĚČ MaR

SDRUŽOVACÍ KRABICE MaR

OVLADAČ INDIVIDUÁLNÍ REGULACE V MÍSTNOSTI

08.mmm.xx.AA1y DIGESTOŘ
POPIS DIGESTOŘE

OVLÁDÁNÍ A SIGNALIZACE STAVU DIGESTOŘÍ – VIZ RD SILNOPOROUDU

08.mmm.xx.MH1y FAN–COIL – POPIS
08.mmm.xx.YA1y FAN–COIL
FAN–COIL – POPIS VENTILU

ČERVENĚ ZAKRESLENÉ JSOU ZMĚNY

03	10.3.2014	ING. PAVEL KAFKA	UKB – PAVILON A8 – OPRAVA LABORATOŘE 112
DSPS	21.05.2007	ING.KAREL ŠTĚPÁNEK	DOKUMENTACE SKUTEČNÉHO PROVEDENÍ STAVBY
01	15.09.2006	ING.LUCIE MUNOUCHOVÁ	DOPLNĚNÍ PODLE ZMĚN TECHNOLOGIE
REVIZE	DATUM	JMÉNO, PODPIS	POPIS REVIZE

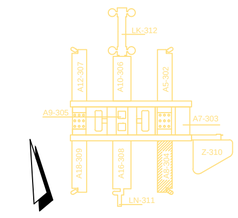

OHL ŽS

UKB - 1 - DSP - D - 304 - 13-007-03

JAROMÍR ČERNÝ KAREL TUZA PETR UHLÍŘ

KOORDINACE PROJEKTU: PROMED BRNO spol. s r.o.	PROJEKTANT PROFESE: MĚŘENÍ A REGULACE HIP: ING. IVAN CHLEBEC		ZODP.PROJEKTANT: ING. IVAN CHLEBEC
HL.INŽ.PROJEKTU: ING. FRANTIŠEK JAKUBEC	CITY Moravanská náměstí 1 617 00 Brno IČO 25302400		VYPRACOVAL
INVESTOR: MASARYKOVA UNIVERZITA V BRNĚ			
STAVBA: MU V BRNĚ, UNIVERZITNÍ KAMPUS BOHUNICE - AVVA AVVA - 1. ETAPA - MODRÁ		STUPEŇ: DSPS	
		DATUM: 21.05.2007	
ČÁST: D. SO II - 304 PAVILON AVVA - A08 13. MĚŘENÍ A REGULACE		POČET F A4:	
		Č.ZAKÁZKY: 26810189–00300	
		ARCH.ČÍSLO:	
NÁZEV VÝKRESU: MĚŘENÍ A REGULACE		MĚŘÍTKO: 1:50	ČÍSLO VÝKRESU: 007
			REVIZE: 03