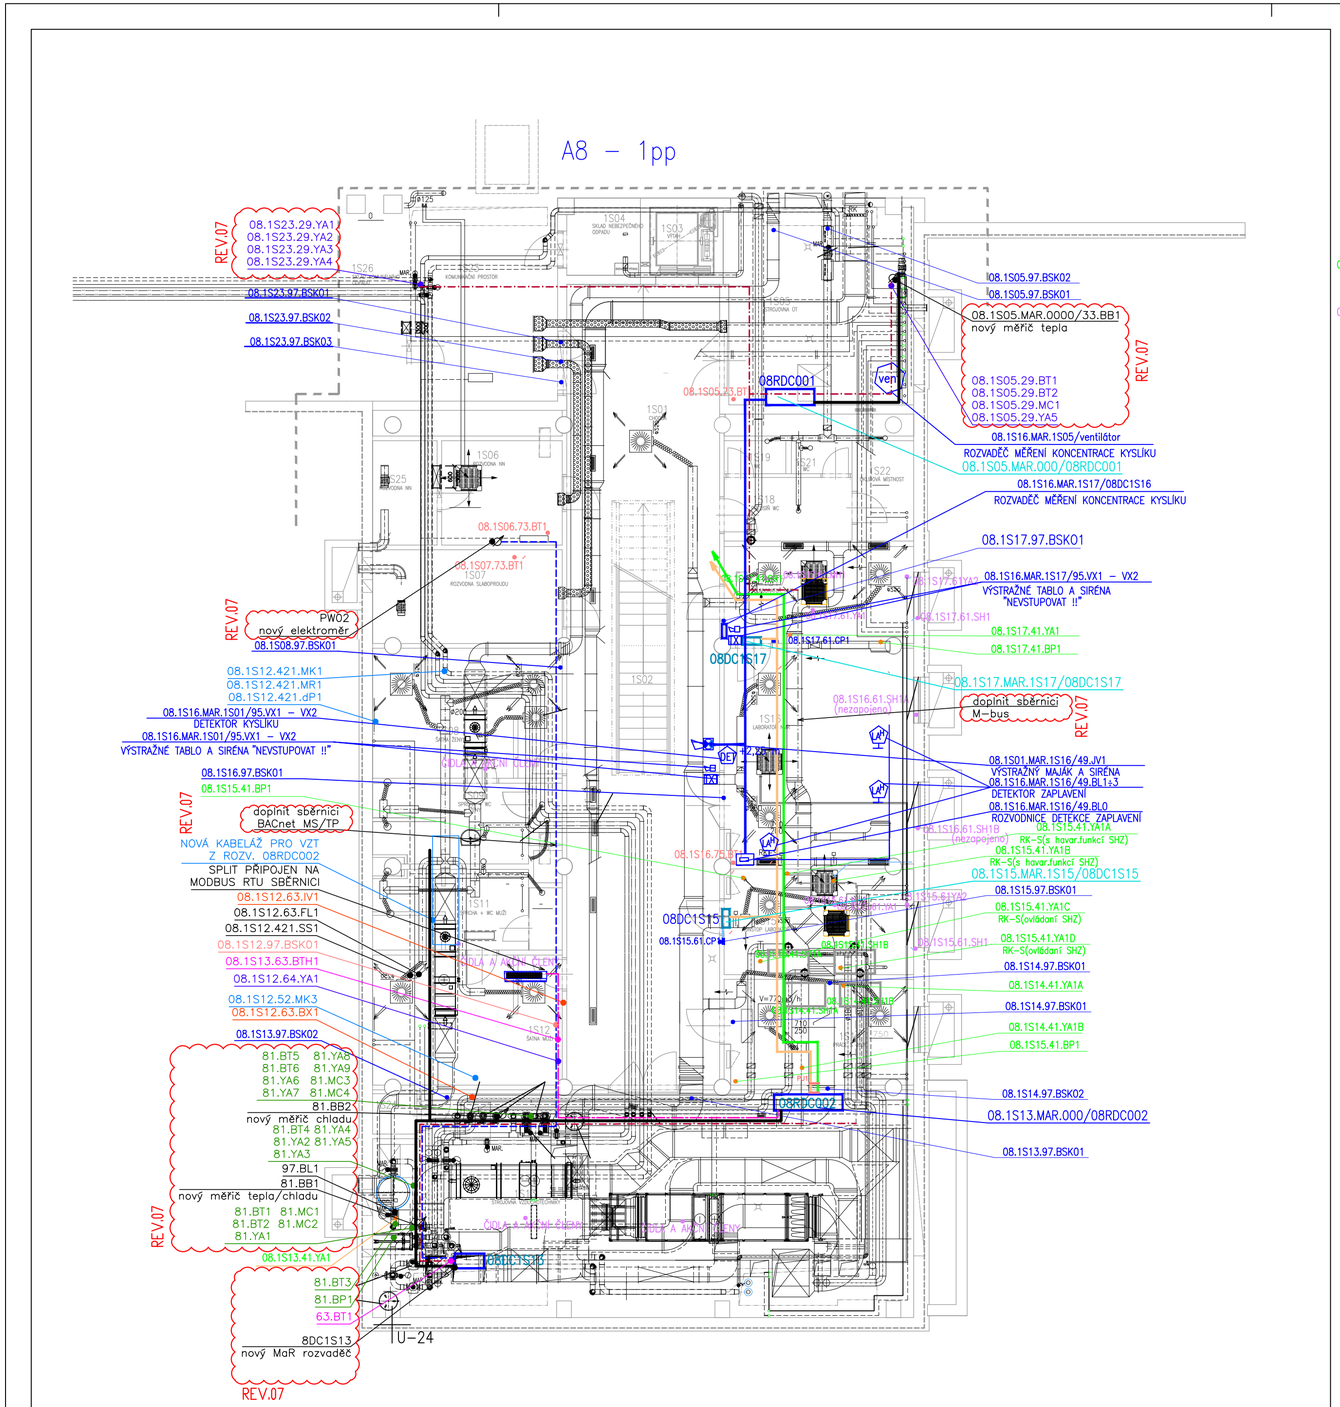

VERTIKÁLNÍ KABELOVÝ PROSTUP

PU1 PROTIPOŽÁRNÍ KANÁL (VIZ RD SLABOPROUD)

HLAVNÍ KABELOVÁ TRASA VEDENA SPOLEČNĚ V DRÁTĚNÉM KABELOVÉM ŽLABU
VEDLEJŠÍ KABELOVÉ TRASY VEDENY V INSTALAČNÍCH TRUBKÁCH

KABELOVÁ TRASA MaR (TECHNOLOG. NET)
KABELOVÁ TRASA MaR (SO II – 304)
POPIS SNÍMAČE / AKČNÍHO ČLENU (SO II – 304)
UMÍSTĚNÍ SNÍMAČE / AKČNÍ ČLENU (SO II _ 304)

KABELOVÁ TRASA MaR (PS II – 202.3)
08.mmm.xx.AA1y POPIS SNÍMAČE / AKČNÍHO ČLENU (PS II – 202.3)
UMÍSTĚNÍ SNÍMAČE / AKČNÍ ČLENU (PS II – 202.3)

KABELOVÁ TRASA MaR (PS II – 203.3)
08.mmm.xx.AA1y POPIS SNÍMAČE / AKČNÍHO ČLENU (PS II – 203.3)
UMÍSTĚNÍ SNÍMAČE / AKČNÍ ČLENU (PS II – 203.3)

ROZVADĚČ MaR

OVLADAČ INDIVIDUÁLNÍ REGULACE V MÍSTNOSTI

DIGESTOŘ
08.mmm.xx.AA1y POPIS DIGESTOŘE

OVLÁDÁNÍ A SIGNALIZACE STAVU DIGESTOŘÍ – VIZ RD SILNOPOROUDU

08.mmm.xx.MH1y FAN–COIL – POPIS
FAN–COIL
08.mmm.xx.YA1y FAN–COIL – POPIS VENTILU

MĚŘIČ ENERGIE
ZAŘÍZENÍ – VYTÁPĚNÍ
ZAŘÍZENÍ – CHLAZENÍ
ZAŘÍZENÍ – PROSTOROVÉ ČIDLA TEPLOTY, TLAKU, VLHKOSTI
ZAŘÍZENÍ – OSTATNÍ

TRASY:
KABEL – SBĚRNICE BACNet MS/TP (BELDEN 9842)
KABEL – SBĚRNICE M–bus (JYTY 4x1)
HLAVNÍ KABELOVÁ TRASA (ŽLAB / KANÁL)
VEDLEJŠÍ KABELOVÁ TRASA (TRUBKA / LIŠTA / PŘÍCHYTKY)

07	16.09.2021	Ing. RADEK DOHNAL	INSTALACE TEPELNÉHO ČERPADLA – ZDROJE TEPLA A CHLADU
06	03 / 2021	Ing. RADEK DOHNAL	PŘESTAVBA M.Č. 1S12
05	02 / 2014	Ing. Karel Štěpánek	DOPLNĚNA ÚPRAVA TECHNOLOGIE OHŘEVU, PROPLACHU A DISTRIBUCE TUV,
04	06 / 2012	ING. KAREL ŠTĚPÁNEK	INSTALACE DETEKCE ZAPLAVENÍ M.Č. 1S16
03	1.11.2011	ING.KAREL ŠTĚPÁNEK	INSTALACE DETEKCE ÚNIKU DUSÍKU DO M.Č. 1S16
DSPS	21.05.2007	ING.KAREL ŠTĚPÁNEK	DOKUMENTACE SKUTEČNÉHO PROVEDENÍ STAVBY
01	15.09.2006	ING.LUCIE MUNDUCHOVÁ	DOPLNĚNÍ PODLE ZMĚN TECHNOLOGIE
REVIZE	DATUM	JMÉNO, PODPIS	POPIS REVIZE

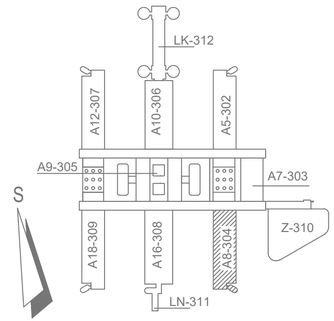

OHL ŽS

UKB - 1 - DSP - D - 304 - 13 - 006 - 07

JAROMÍR ČERNÝ KAREL TUZA PETR UHLÍŘ

A PLUS

KOORDINACE PROJEKTU	PROMED BRNO spol. s r.o.	PROJEKTANT PROFESE: MĚŘENÍ A REGULACE	ZODP.PROJEKTANT ING. KAREL ŠTĚPÁNEK
HLINŽ.PROJEKTU	ING. FRANTIŠEK JAKUBEC	3E system, s.r.o. Mariánské náměstí 1 617 00 Brno IČO 29264383	VYPRACOVALA ING. KAREL ŠTĚPÁNEK
INVESTOR	MASARYKOVA UNIVERZITA V BRNĚ		
STAVBA	MU V BRNĚ, UNIVERZITNÍ KAMPUS BOHUNICE - AVVA AVVA - 1. ETAPA - MODRÁ		STUPEŇ DSPS DATUM 28.2.2014 POČET F A4 6 Č.ZAKÁZKY 3E14A05001 ARCH.ČÍSLO
ČÁST	D. SO II 304 PAVILON AVVA - A08 13. MĚŘENÍ A REGULACE		
NÁZEV VÝKRESU	PŮDORYS 1PP-DISPOZICE + KABELOVÉ TRASY	MĚŘÍTKO 1:100	ČÍSLO VÝKRESU 006 / REVIZE 07