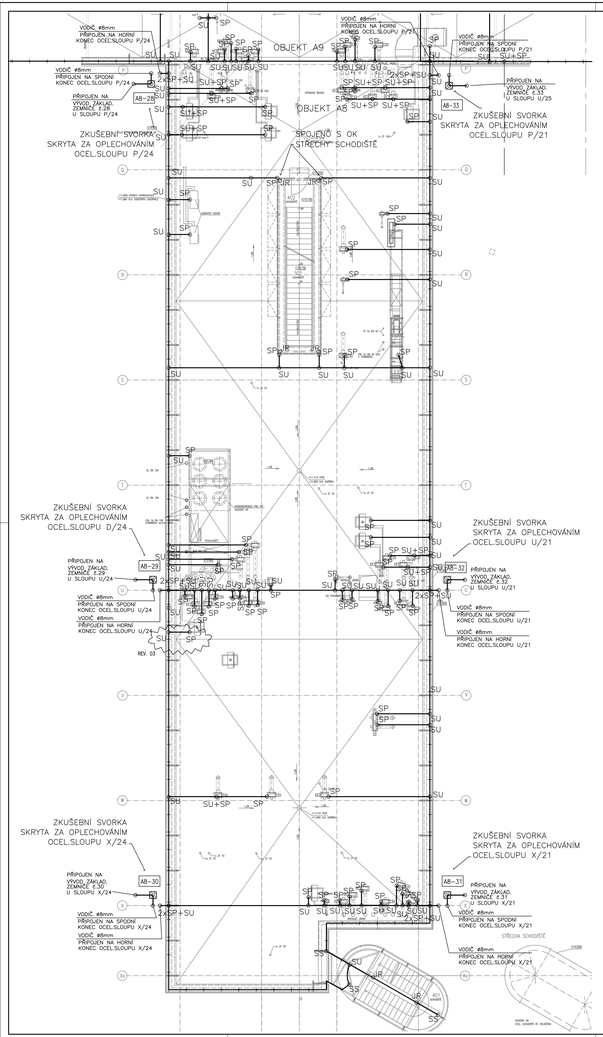

LEGENDA

A18-1 — ZKUŠEBNÍ SVORKA S OZNAČENÍM ČÍSLA SVODU INSTALOVÁNA ZA OPLÁŠTĚNÍ OBJEKTU 100mm OD LÍCE SLOUPU A 600mm NAD UPRAVENÝM TERÉNEM

KULATÝ VODIČ FeZn ø8mm

HORNÍ PROFIL KOVOVÝCH HÁKŮ ATIKOVÝCH ZÁBRAN Z TAHOKOVU (VYUŽÍT JAKO NÁHRADNÍ JÍMAČ DLE ČL. 51 ČSN 341390)

POZNÁMKA

– VEŠKERÉ KOVOVÉ PRVKY NA STŘEŠE BUDOU PŘIPOJENY NA JÍMACÍ SOUSTAVU DRÁTEM FeZn

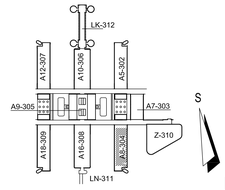

DSPS

03	31.3.2021	STAL-PE stavební a.s.	DOKUMENTACE SKUTEČNÉHO PROVEDENÍ STAVBY, PŘESTAVBA LABORATOŘE 1312
DSPS	25.05.2007	ING. MICHAL ZAHRADNÍK	DOKUMENTACE SKUTEČNÉHO PROVEDENÍ STAVBY
01	30.08.2006	T. PALEK	OPRAVY PO PŘÍPOMÍNKOVÁNÍ
REVIZE	DATUM	AKCE, POPIS	POPIS REVIZE

±0,000=281,70 (PODLAHA 1.NP PAVILONŮ)

OHL ŽS

UKB - 1 - DSP - D - 304 - 11 - 003 - 03

KOORDINACE PROJEKTU: PROMEC BRNO spol. s r.o.	PROJEKTANT PROFESE: elma-therm — ELMA-THERM spol. s r.o., Tovačovského 318, 767 01 Kroměříž, Tel.: 420 573 515 111, Fax: 420 573 515 103
HLAVNÍ PROJEKTU: ING. ZDENĚK DRAPELA	
INVESTOR: MASARYKOVA UNIVERZITA V BRNĚ	
STAVBA: MU V BRNĚ, UNIVERZITNÍ KAMPUS BOHUNICE - AVVA AVVA - 1. ETAPA - MODRÁ D. SO B - 304 PAVILON AVVA - A8 ČÁST: 11 - HROMOSVOD	
NÁZEV VÝKRESU: PŮDORYS STŘECHY HROMOSVOD	

ZODP.PROJEKTANT: JAROSLAV VESELÝ	
VYPRACOVAL: ING. MICHAL ZAHRADNÍK	
STUPEŇ:	DPS
DATUM:	25.05.2007
POČET AR.	6
Č.ZAKÁZKY	6112-KAM
ARCH.ČÍSLO	6112-KAM-C-45_HROM
MĚŘÍTKO: 1:100	ČÍSLO VÝKRESU: 003
	REVIZE: 03