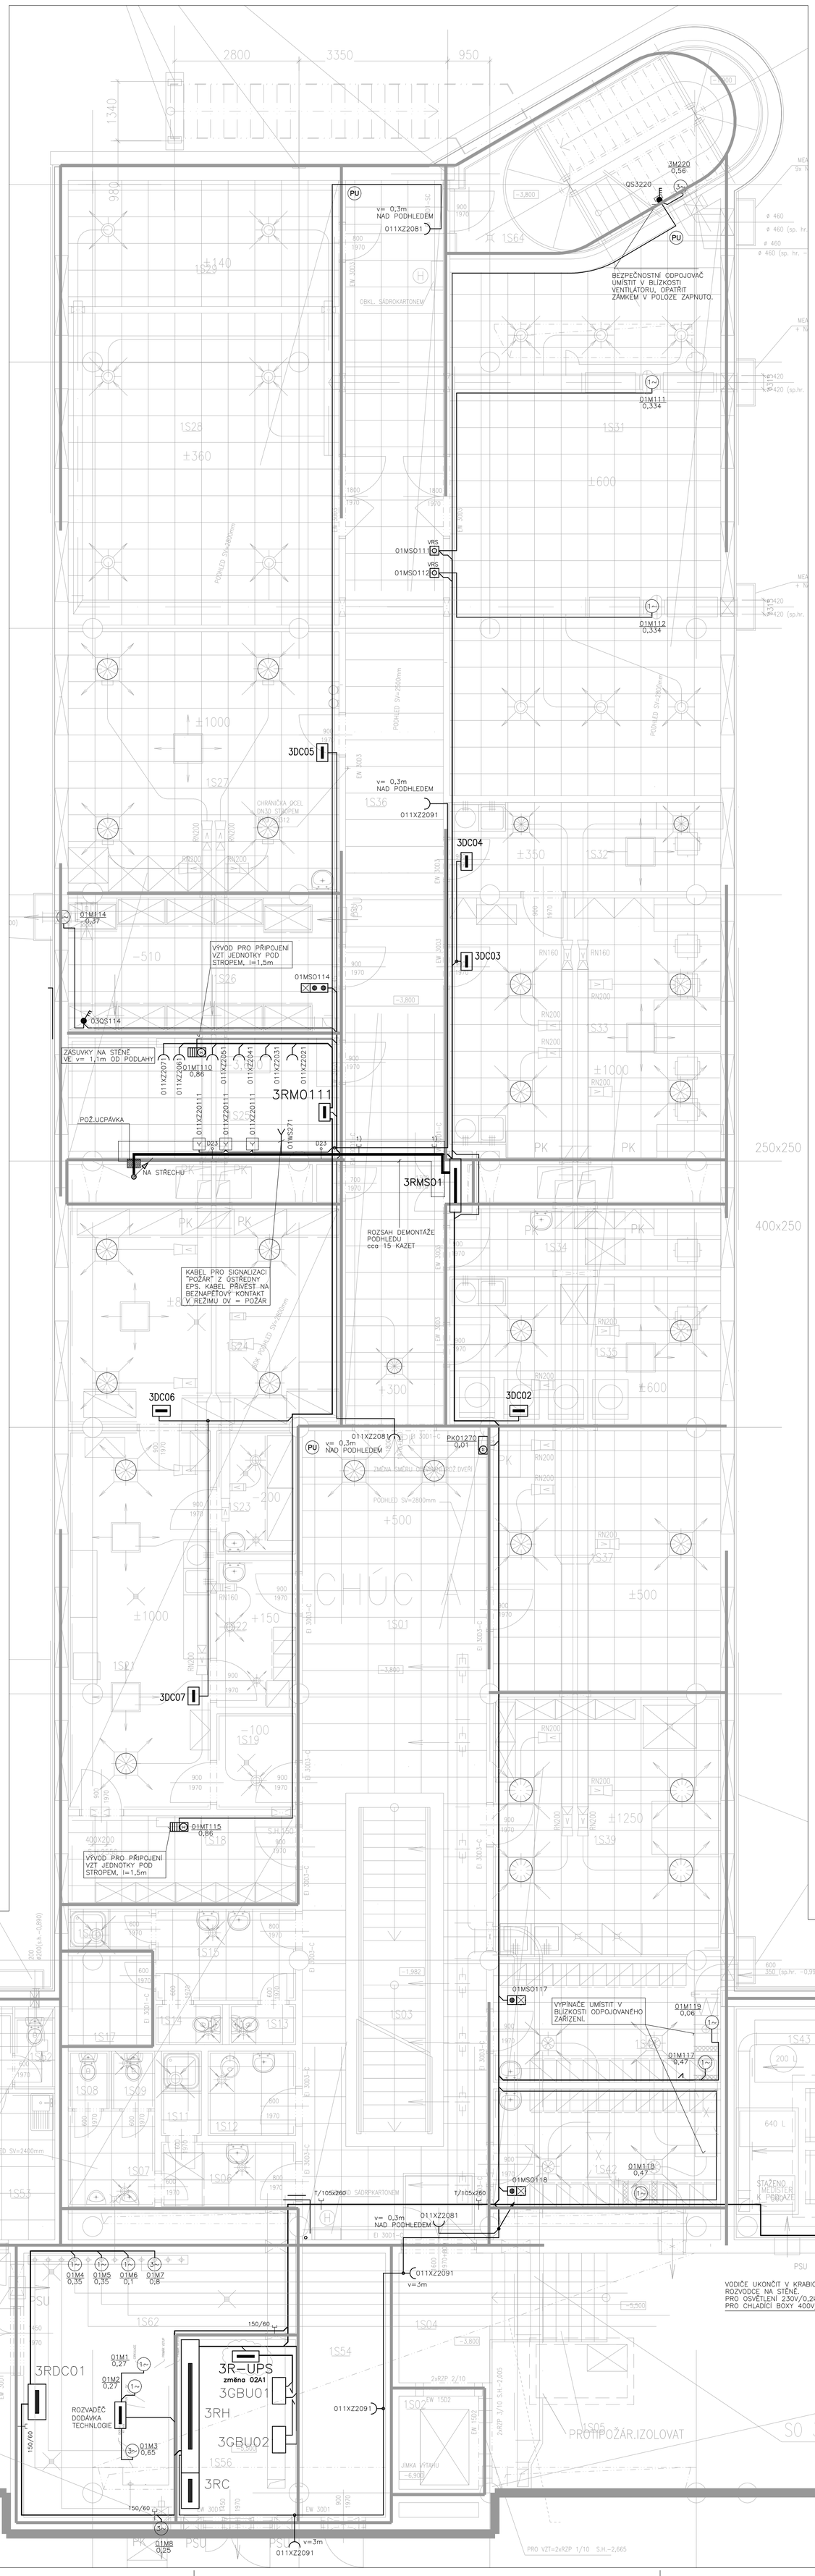

LEGENDA MÍSTNOSTÍ

Č.M.	ÚČEL MÍSTNOSTI	PLOCHA m²	VNĚJŠÍ VLIVY DLE ČSN 33 2000-3	OSVĚTLENOST Epk [lx] DLE ČSN 36 0450
1S01	CHODBA	75,06	N	100
1S02	VÝTAH V3	3,78	N	–
1S03	SCHODIŠTĚ	12,58	N	150
1S04	CHODBA	5,99	N	100
1S05	SCHODIŠTĚ	5,19	N	150
1S06	WC MUŽI – UMÝVÁRNA	4,39	N	200
1S07	WC MUŽI – PISOÁRY	4,09	N	200
1S08	WC MUŽI – KABINKA	1,17	N	200
1S09	WC MUŽI – KABINKA	1,23	N	200
1S11	SPRCHA MUŽI	1,71	N, AD4 1)	200
1S12	ÚKLIDOVÁ MÍSTNOST	3,75	N	100
1S13	WC ŽEN – KABINKA	1,37	N	200
1S14	WC ŽEN – KABINKA	1,37	N	200
1S15	UMÝVÁRNA ŽEN	6,42	N	200
1S16	SPRCHA ŽEN	1,69	N, AD4 1)	200
1S17	SKLAD ŠPINAVÉHO PRÁDLA	3,68	N	100
1S18	SKLAD KRMIVA A STELIVA	9,99	BE2N1	100
1S19	ODPAD	3,82	N, AD4 2)	100
1S21	PŘÍPRAVNA, UMÝVÁRNA	27,28	N, AD3 2)	200
1S22	ŠATNA	5,86	N	200
1S23	KARANT.– KLECE	4,92	N	200
1S24	CHOV. – KLECE	29,58	N	200
1S25	ROZVODNA SLABOPROUDU	16,47	N	200
1S26	SKLAD HOŘLAVIN	18,30	BE2N3	200
1S27	KRYOBANKA	35,68	N	200
1S28	TECHNICKÉ ZAŘÍZENÍ BUDOVY	42,85	N	200
1S29	TECHNICKÉ ZAŘÍZENÍ BUDOVY		N	200
1S31	TECHNICKÉ ZAŘÍZENÍ BUDOVY		N	200
1S32	CELL SORTER	12,23	N	500
1S33	CELL SORTER	35,68	N	500
1S34	ZÁŘIČ	8,42	N	500
1S35	CENTRIFUGY	20,25	N	500
1S36	CHODBA		N	200
1S37	SKLAD RADIOAKT. LÁTEK	29,96	N	200
1S38	NEOBSAZENO	0,00	–	–
1S39	CENTRÁLNÍ UMÝVÁRNA SKLA	29,95	N, AD3 2)	300
1S41	ŠATNA ŽENY	13,69	N	200
1S42	ŠATNA MUŽI	13,58	N	200
1S43	DESINFEKCE VOD		N	200
1S44	DESINFEKCE ODPADŮ		N	200
1S45	CHLAZENÝ SKLAD ODPADŮ		N	100
1S46	SKLAD DESINFIKOVANÉHO ODPADU		N	100
1S47	SKLAD NEBEZPEČNÝCH LÁTEK		N	100
1S48	SKLAD HOŘLAVIN		BE2N3	200
1S49	SPRCHA – UKLÍZEČKY	1,62	N, AD4 1)	200
1S51	WC – PŘEDSÍŇ – UKLÍZEČKY	1,80	N	200
1S52	WC – UKLÍZEČKY	1,62	N	200
1S53	ŠATNA – UKLÍZEČKY		N	200
1S54	SKLAD ČISTÉHO PRÁDLA	11,16	N	200
1S55	SKLAD ODPADNÍHO SUBSTRÁTU + ROSTLIN		N	100
1S56	MÍSTNOST PRO EL. ROZVÁDĚČE	10,41	N	200
1S57	NEOBSAZENO	0,00	–	–
1S58	NEOBSAZENO	0,00	–	–
1S59	NEOBSAZENO	0,00	–	–
1S61	NEOBSAZENO	0,00	–	–
1S62	STROJOVNA INSTALACÍ	25,03	N	200
1S63	SKLAD REŽIJNÍHO MATERIÁLU		N	100
1S64	SCHODIŠTĚ		N	150
1S65	GARÁŽ (ČÁST)	141,83		
1S66	GARÁŽ (ČÁST)	31,19		

N V MÍSTNOSTI (PROSTORU) PŮSOBÍ KROMĚ UVEDENÝCH VNĚJŠÍ VLIVY NORMÁLNÍ DLE ČL. 512.2.4 ČSN 33 2000-5-51
1) VE SPRŠE
2) DO VÝŠE OBKLADŮ

LEGENDA

- REGULAČNÍ A OVLÁDACÍ SKŘÍŇKA VZT ZAŘÍZENÍ – SOUČÁST DODÁVKY
- MSO DVOJTLAČÍTKOVÝ OVLÁDAČ SE SIGNALIZACÍ, V PLASTOVÉ SKŘÍŇCI, 230V/10A, IP44
- MSO TLAČÍTKOVÝ OVLÁDAČ SE SIGNALIZACÍ, V PLASTOVÉ SKŘÍŇCI, 230V/10A, IP44
- JEDNOPÓLOVÝ VYPÍNAČ, 400V/16A, V IZOLAČNÍ SKŘÍŇCI, IP54
- TROJPÓLOVÝ VYPÍNAČ, 400V/16A, V IZOLAČNÍ SKŘÍŇCI, IP54
- ZÁSUVKA JEDNOFÁZOVÁ, 230V/16A, p+N+PE, POD OMÍTKU
- 01XZ*** ZÁSUVKA JEDNOFÁZOVÁ 230V/16A, p+N+PE, DO PODLAHY
- 1~ MT** MOTORICKÝ SPOTŘEBIČ (VENTILÁTOR), 400V/0,6kW
- 1~ MT** 230V MOTORICKÝ SPOTŘEBIČ (VENTILÁTOR), 230V/32W
- 03QS*** POŽÁRNÍ KLAPKY, 230V/20W – součást dodávky VTZ
- 3~ MT** 400V VZT JEDNOTKA "SPLIT" (VNITŘNÍ), 400V/0,86kW – dodávka VZT
- MT** VNĚJŠÍ VZT JEDNOTKA (PŘIPOJOVACÍ SKŘÍŇKA TECHNOLOGICKÉHO SPOTŘEBIČE) – součást dodávky zařízení
- Ø23 ULOŽENÍ KABELŮ V PLASTOVÉ TRUBCE Ø 23 V PODLAZE
- 12 ULOŽENÍ KABELŮ (TRASY) V PLASTOVÉM PODPARAPETNÍM KANÁLE, 200/55mm
- T/105x260 ULOŽENÍ KABELŮ (TRASY) VE ŽLABU O UVEDENÝCH ROZMĚRECH, SE ZVÝŠENOU ODOLNOSTÍ PROTI ŠÍŘENÍ PLAMENE
- VODIVÉ ODBOČENÍ KABELU Z TRASY V INSTALAČNÍ KRABICI DO PARAPETNÍCH KANÁLŮ
- VODIVÉ ODBOČENÍ KABELŮ V INSTALAČNÍ KRABICI POD OMÍTKU
- NEVODIVÉ ODBOČENÍ KABELU Z TRASY, KŘÍŽENÍ VODIČE A TRASY
- PU PROTIPOŽÁRNÍ UCPÁVKA

POZNÁMKA

1) EL. ROZVODY PROVEDENY KABELY Cu–0,75 až 1kV
ULOŽENÍ KABELŮ NAD PODHLEDY NEBO SKRYTÉ POD POVRCHEM.
PŘECHODY POŽÁRNÍMI ÚSEKY OPATŘENY PROTIPOŽÁRNÍMI UCPÁVKAMI.

2) VÝŠKY OVLÁDAČŮ 1,2m NAD PODLAHOU. VÝŠKY ZÁSUVEK 0,3m NAD PODLAHOU,
NEJSOU-LI SOUČÁSTÍ PARAPETNÍCH NEBO NÁSTĚNNÝCH ŽLABŮ, NEBO NEURČÍ-LI
PROJEKT TECHNOLOGIE PŘÍPADNĚ INTERIÉRU JINAK.

3) ROZVADĚČE "3DC01" AŽ "3DC08" (230V, 0,2kW) JSOU
OBSAŽENY V PROJEKTU SO 302.2.13 – MĚŘENÍ A REGULACE

4) PŘÍVOD K PARAPETNÍMU KANÁLU "SHORA-DOLŮ" Z PROSTORU NAD PODHLEDEM
KABELY ULOŽIT DO EL.INSTALAČNÍ LIŠTY NA POVRCH

ROZVODNÁ SOUSTAVA

3NPE ~ 50Hz, 230/400V/TN-S

OCHRANA PŘED NEBEZPEČNÝM DOTYKEM DLE ČSN 33 2000-4-41

ZÁKLADNÍ: SAMOČINNÝM ODPOJENÍM OD ZDROJE
ZVÝŠENÁ: DOPLŇKOVÝM POSPOJOVÁNÍM, PROUDOVÝMI CHRÁNIČI

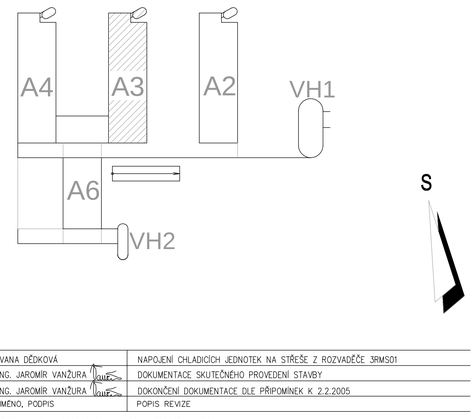

03	27.3.2013	IVANA DĚDKOVÁ	NAPOJENÍ CHLADÍCÍCH JEDNOTEK NA STŘEŠE Z ROZVADĚČE 3RMS01
02	20.7.2005	ING. JAROMÍR VAŇZURA	DOKUMENTACE SKUTEČNÉHO PROVEDENÍ STAVBY
01	16.2.2005	ING. JAROMÍR VAŇZURA	DOKONČENÍ DOKUMENTACE DLE PŘIPOMÍNEK K 2.2.2005
REVIZE	DATUM	JMÉNO, PODPIS	POPIS REVIZE

UKB - 0 - RD - D - 302.2 - 10 - 003 - 03

IMOS metrostav SDRUŽENÍ ILBIT
OLOMOUCKÁ 174, 627 00 BRNO

JAROMÍR ČERNÝ KAREL TUZA PETR UHLÍŘ

A+PLUS

HLINŽ.PROJEKTU STANISLAV KŮRA	PŘÍMÝ ZPRACOVATEL HIP – ING. RADIM HEJNÝ, CENTROPROJEKT ZLÍN a.s. ŠTEFÁNIKOVA 167 760 30 ZLÍN	ZODP.PROJEKTANT ING. VÁCLAV ROKYTA
		VYPRACOVAL ING. JAROMÍR VAŇZURA
INVESTOR	MASARYKOVA UNIVERZITA V BRNĚ	
STAVBA	MASARYKOVA UNIVERZITA V BRNĚ UNIVERZITNÍ KAMPUS BOHUNICE - ILBIT	STUPEŇ: RD
		DATUM: 9.12.2004
ČÁST	D. SO 302.2. PAVILON ILBIT - A3 10. ELEKTROINSTALACE	POČET F A4: 16
		Č.ZAKÁZKY: 3081-25-000-00
		ARCH.ČÍSLO: BLI-E-304_DSS
NÁZEV VÝKRESU	PŮDORYS 1.PP - SPOTŘEBIČOVÉ ROZVODY	MĚŘÍTKO: 1:50
		ČÍSLO VÝKRESU: 003
		REVIZE: 03