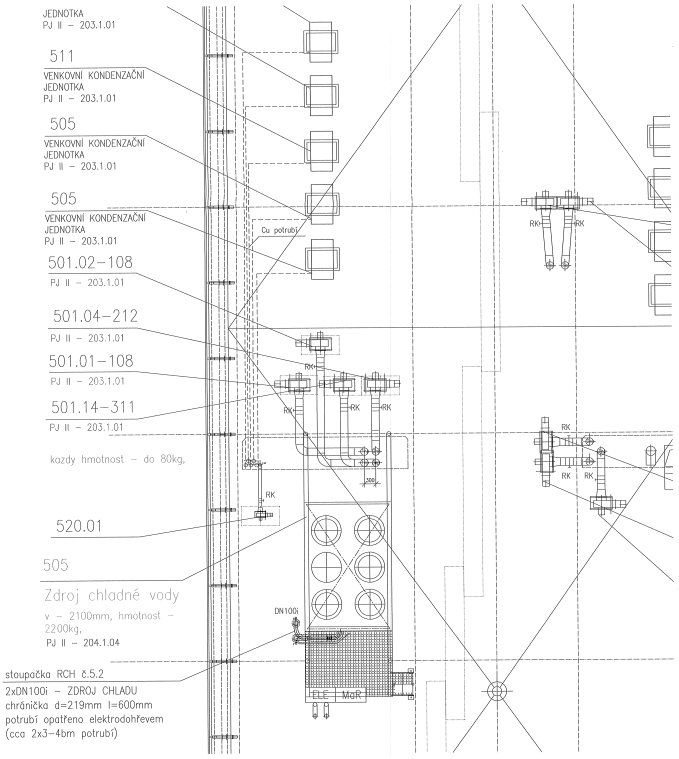

LEGENDA POTRUBÍ

con.	popis * PVC SCH 40	max.pr.zt.	závěs á
DN20	3/4" di=20,46mm *	60mm	1000mm PVC
DN25	1" di=26,14mm *	66mm	1000mm PVC
DN32	5/4" di=34,53mm *	80mm	1200mm PVC
DN40	6/4" di=40,37mm *	86mm	1300mm PVC
DN50	2" di=52,03mm *	95mm	1500mm PVC
DN60	ocel. potrubí 70/3,2	108mm	2500mm
DN65	ocel. potrubí 76/3,2	114mm	2500mm
DN80	ocel. potrubí 89/3,6	127mm	3000mm
DN100	ocel. potrubí 108/4	146mm	3000mm
DN125	ocel. potrubí 133/4	171mm	4000mm
DN150	ocel. potrubí 159/4,5	197mm	4000mm
DN200	ocel. potrubí 219/6,3	257mm	6000mm
DN250	ocel. potrubí 273/7	311mm	6000mm

všechny přípojky FC v dimenzi DN20
FC s potřebou chladu do 3 kW – ventil VVR DN15
VŠECHNY PROSTUPY PŘES CHÚC PROTIPOŽÁRNĚ DOTĚSNĚNY !

LEGENDA ARMATUR

VVR	VYVAŽOVACÍ VENTIL REGULAČNÍ
VVM	VENTIL S PŘESNĚ DEFINOVANÝM Kv
KKV	KULOVÝ KOHOUT UZAVÍRACÍ S VYP.
VV	VYVAŽOVACÍ VENTIL
KK	KULOVÝ KOHOUT UZAVÍRACÍ
F	FILTR
MUK	MEZIPŘÍRUBOVÁ UZAVÍRACÍ KLAPKA
ON	ODVZDUŠŇOVACÍ NÁDOBA
OV	ODVZDUŠŇOVACÍ VENTIL
DK	DÁVKOVACÍ KOTLÍK NA CHEMIKÁLIE
ZV	ZPĚTNÝ VENTIL ZÁVITOVÝ
V	VODOMĚR
P	MANOMETR
KP	KOMPENZÁTOR
VHP	VELKOPRŮMĚROVÁ FLEXI HADICE
VK	VYPOUŠTĚCÍ KULOVÝ KOHOUT
PVV	PŘEPOUŠTĚCÍ VENTIL ZÁVITOVÝ

03	10.8.2007	ING.SCHREIBER	DOKUMENTACE SKUTEČNÉHO PROVEDENÍ STAVBY
02	16.7.2006	ING.SCHREIBER	Doplnění počtu zdrojů chladu
01	16.6.2006	ING.SCHREIBER	Změna v doplňování vody, úprava hladiny ústecí, dispozičí přizpůsobení rastru podhledů
REVIZE	DATUM	AKCNÍ_PODPIS	POPIS REVIZE

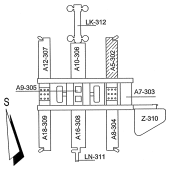

DSPS
DOKUMENTACE SKUTEČNÉHO PROVEDENÍ STAVBY

OHL ŽS
OHL ŽS, a.s.
Nanošova 938/17, CZ 660 02 Brno - střed
IČ: 463 43 795, DIČ: CZ46343795

±0,000=281,70 (PODLAHA 1.NP PAVILONŮ)

6

OHL ŽS

UKB - 1 - RD - D - 302- 07 - 007 - 03

JAROMÍR ČERNÝ KAREL TUZA PETR UHLÍŘ

A PLUS

KOORDINACE PROJEKTU: PROMOS BRNO spol. s r.o.	PROJEKTANT PROFESE: ROZVODY CHLADU PRO VZT		ZODP.PROJEKTANT: ING. PETR SCHREIBER
HLAVNÍ PROJEKTU: ING. FRANTIŠEK JAKUBEC			VYPRACOVAL: ING. PETR SCHREIBER
INVESTOR: MASARYKOVA UNIVERZITA V BRNĚ			
STAVBA: MU V BRNĚ, UNIVERZITNÍ KAMPUS BOHUNICE - AVVA AVVA - 1. ETAPA - MODRÁ D. SO II - 302 PAVILON AVVA - A5		STUPEŇ: DSPS	
		DATUM: 10.8.2007	
ČÁST: 07. ROZVODY CHLADU		FORMÁT A4: E A4	
		Č.ZAKÁZKY: 06 – 081	
		ARCH.ČÍSLO: –	
NÁZEV VÝKRESU: PŮDORYS STŘECHY		MĚŘÍTKO: 1:50	ČÍSLO VÝKRESU: 007
			REVIZE: 03