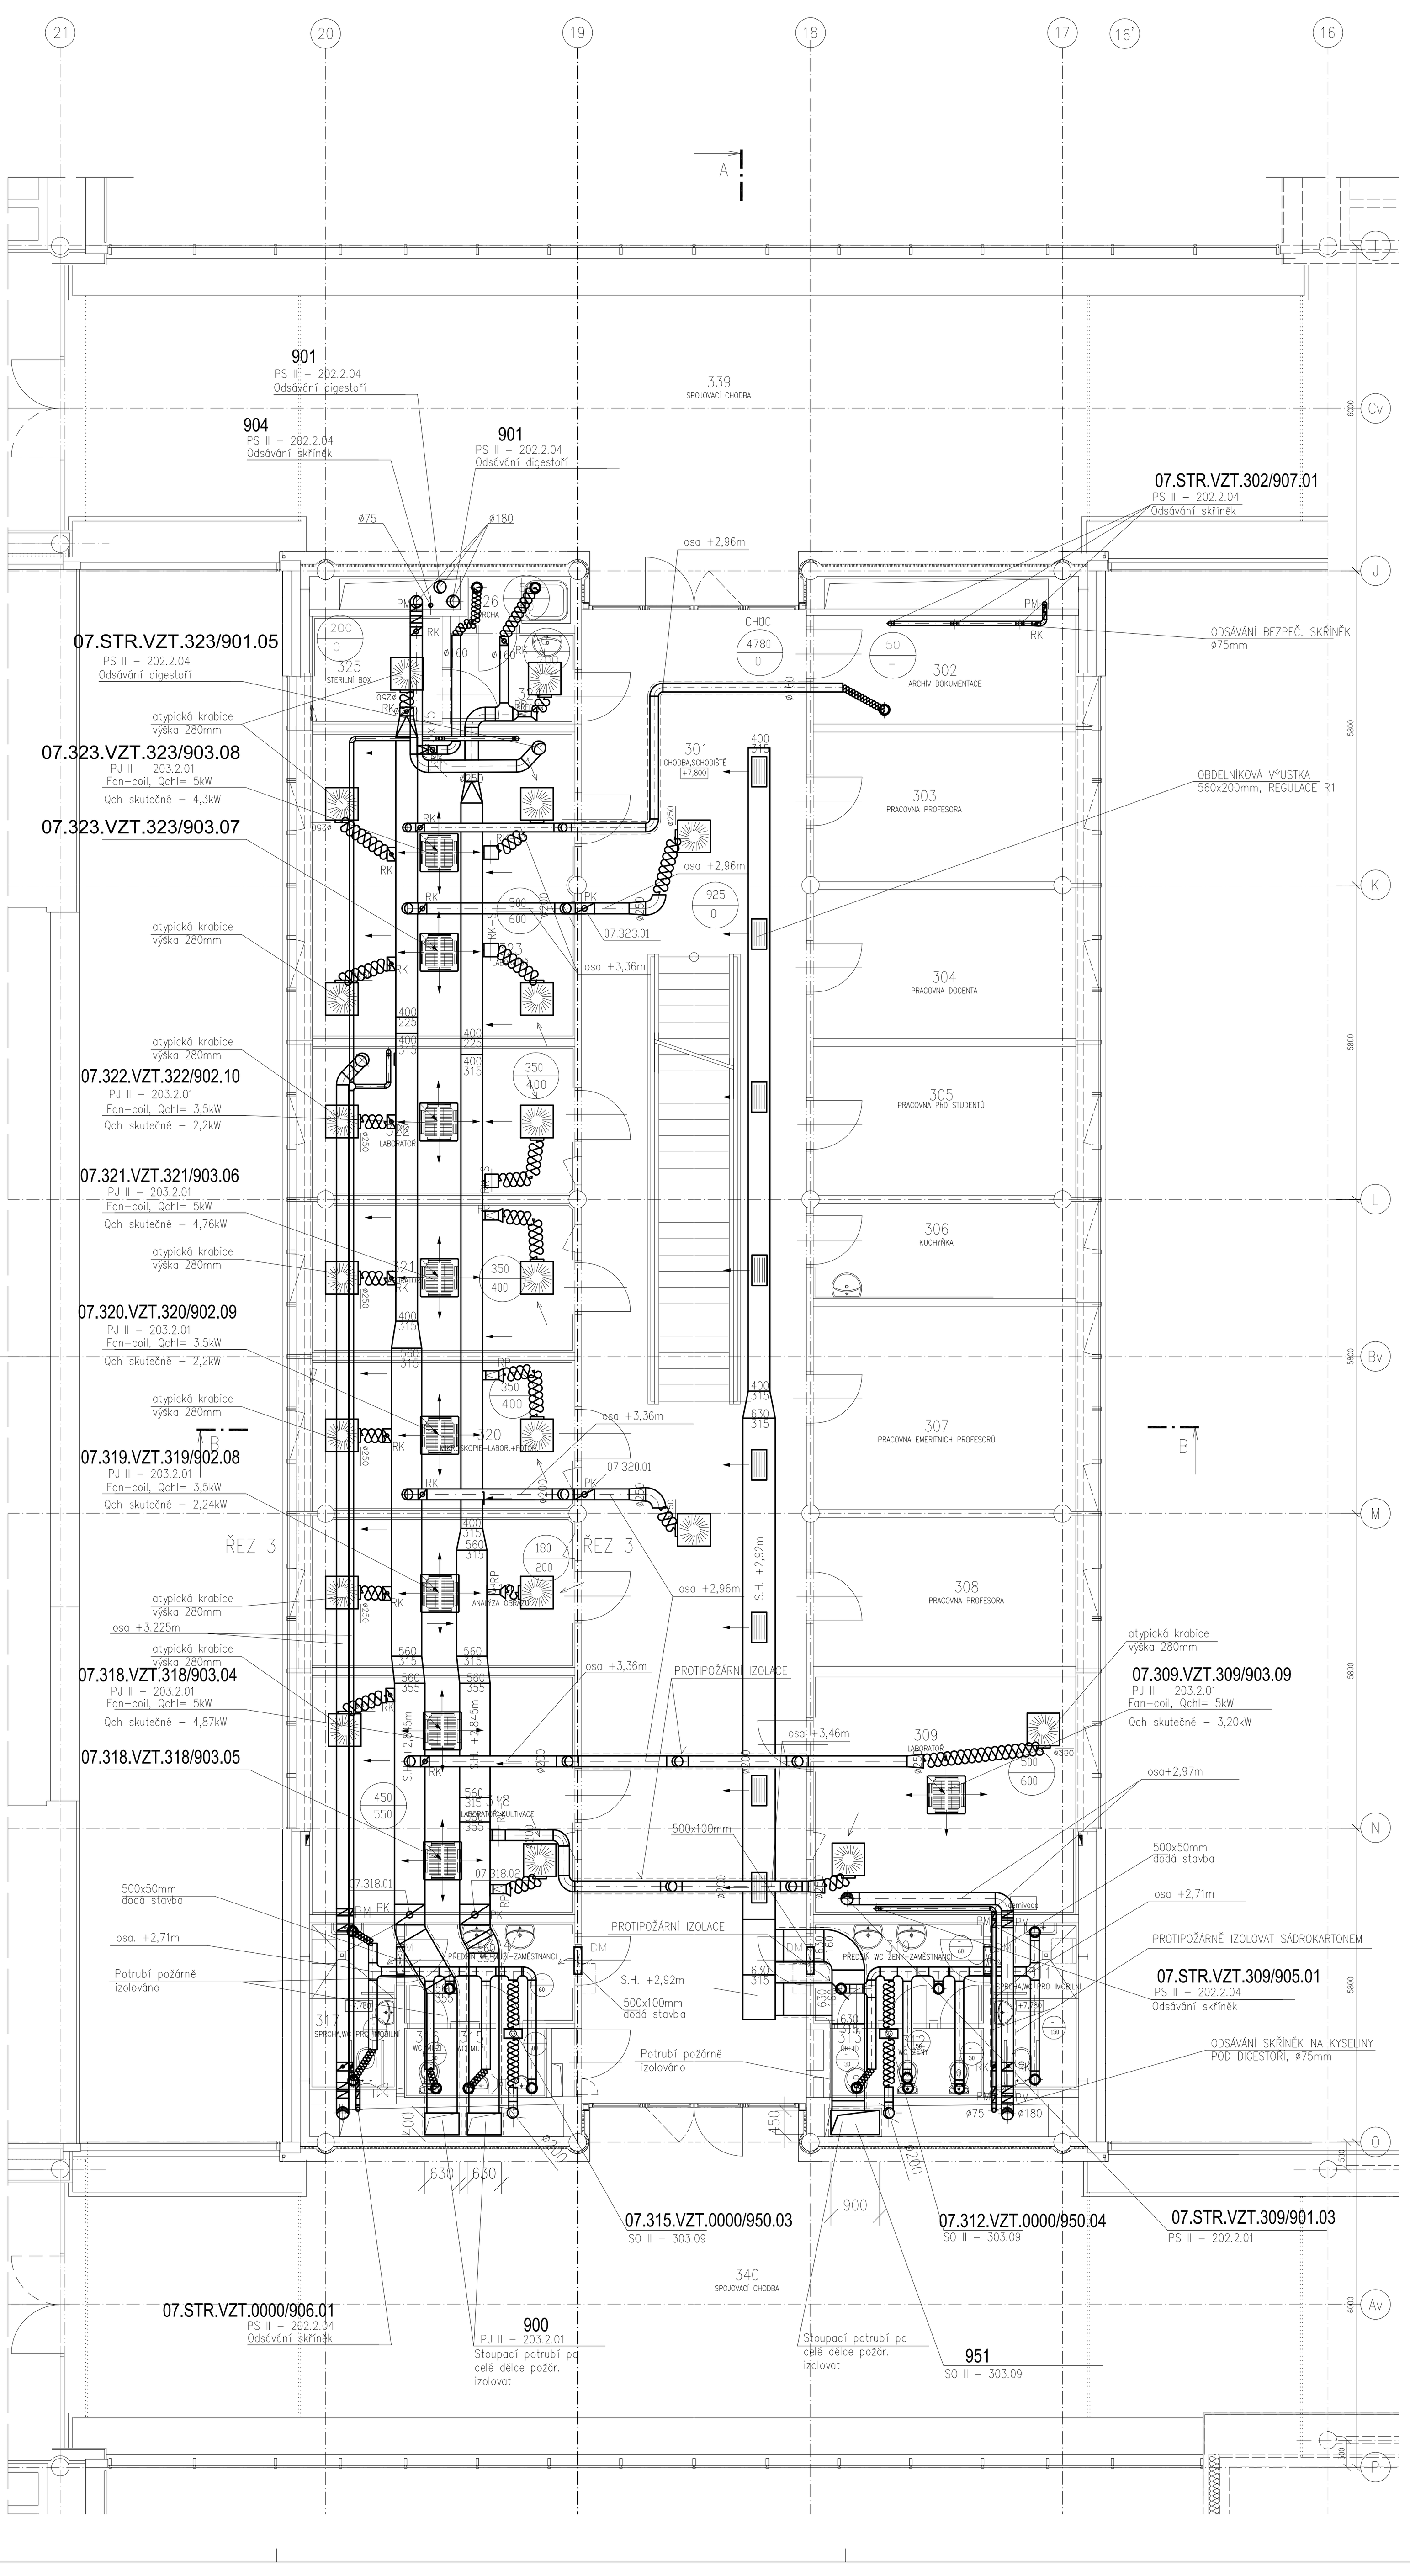

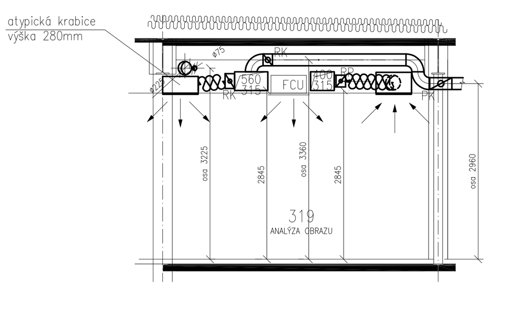

POZNÁMKA:

- VEŠKERÉ SACÍ POTRUBÍ BUDE PO CELÉ DÉLCE IZOLOVÁNO TEPELNOU IZOLACÍ VČETNĚ TLUMIČE HLUKU
- POŽÁRNÍ KLAPKY DOIZOLOVÁNY K POŽÁRNĚ DĚLÍCÍ KONSTRUKCI
- PODHLEDY ODVĚTRÁNY OTVORY V POTRUBÍ ø20 MM

LEGENDA MÍSTNOSTÍ

Č.M.	ÚČEL MÍSTNOSTI	PLOCHA m²	PODLAHA		POVRCHOVÁ ÚPRAVA	POZNÁMKA	PODHLED	
			KÓD	NÁZEV			KÓD	POPIS
301	CHODBA. SCHODIŠTĚ	113,36	L1,L2	LINOLEUM	–	SOKL LINO V=100	P1	AKUSTICKÝ S.V. 2800
302	ARCHIV DOKUMENTACE	9,74	L1	LINOLEUM	–	SOKL LINO V=100	P2	RASTROVÝ S.V. 2800
303	PRACOVNA PROFESORA	13,57	L1	LINOLEUM		SOKL LINO V=100	P2	RASTROVÝ S.V. 2800
304	PRACOVNA DOCENTA	13,36	L1	LINOLEUM		SOKL LINO V=100	P2	RASTROVÝ S.V. 2800
305	PRACOVNA PhD STUDENTŮ	13,45	L1	LINOLEUM		SOKL LINO V=100	P2	RASTROVÝ S.V. 2800
306	KUCHYŇKA	8,69	L1	LINOLEUM	KER.OBKL.V=2000 ZA UMYV. A KUCH. LINKOU	SOKL LINO V=100	P2	RASTROVÝ S.V. 2800
307	PRACOVNA EMERIT. PROFESORŮ	18,15	L1	LINOLEUM		SOKL LINO V=100	P2	RASTROVÝ S.V. 2800
308	PRACOVNA PROFESORA	13,45	L1	LINOLEUM		SOKL LINO V=100	P2	RASTROVÝ S.V. 2800
309	LABORATOŘ	21,51	K5	KERAMICKÁ DLAŽBA	KER. OBKL. V=2000		P2	RASTROVÝ S.V. 2800
310	PŘEDSÍŇ WC ŽEN–ZAMĚSTNANCI	5,79	K14	KERAMICKÁ DLAŽBA	KER. OBKL. V=2400	–	P2	RASTROVÝ S.V. 2400
311	SPRCHA, WC PRO IMOBILNÍ	4,87	K15	KERAMICKÁ DLAŽBA	KER. OBKL. V=2400	–	P2	RASTROVÝ S.V. 2400
312	WC ŽEN	2,35	K14	KERAMICKÁ DLAŽBA	KER. OBKL. V=2400	–	P2	RASTROVÝ S.V. 2400
313	ÚKLIDOVÁ KOMORA	1,31	K14	KERAMICKÁ DLAŽBA	KER. OBKL. V=2400	–	P2	RASTROVÝ S.V. 2400
314	PŘEDSÍŇ WC MUŽŮ–ZAMĚSTNANCI	5,79	K14	KERAMICKÁ DLAŽBA	KER. OBKL. V=2400	–	P2	RASTROVÝ S.V. 2400
315	WC MUŽŮ	2,09	K2	KERAMICKÁ DLAŽBA	KER. OBKL. V=2400	–	P2	RASTROVÝ S.V. 2400
316	WC MUŽŮ	1,16	K2	KERAMICKÁ DLAŽBA	KER. OBKL. V=2400	–	P2	RASTROVÝ S.V. 2400
317	SPRCHA, WC PRO IMOBILNÍ	4,87	K15	KERAMICKÁ DLAŽBA	KER. OBKL. V=2400	–	P2	RASTROVÝ S.V. 2400
318	LABORATOŘ KULTIVACE	21,50	K5	KERAMICKÁ DLAŽBA	KER. OBKL. V=2000	–	P2	RASTROVÝ S.V. 2800
319	ANALÝZA OBRAZU	13,50	L1	LINOLEUM	KER. OBKL. V=2000	FYZIKÁLNÍ ZATEMNĚNÍ SOKL LINO V=100	P2	RASTROVÝ S.V. 2800
320	MIKROSKOPIE–LABOR.+FOTOK.	13,37	K5	KERAMICKÁ DLAŽBA	KER. OBKL. V=2000	FYZIKÁLNÍ ZATEMNĚNÍ	P2	RASTROVÝ S.V. 2800
321	LABORATOŘ	13,31	K5	KERAMICKÁ DLAŽBA	KER. OBKL. V=2000	–	P2	RASTROVÝ S.V. 2800
322	INFEKČNÍ LABORATOŘ	13,30	K5	KERAMICKÁ DLAŽBA	KER. OBKL. V=2000	–	P2	RASTROVÝ S.V. 2800
323	LABORATOŘ	26,80	K5	KERAMICKÁ DLAŽBA	KER. OBKL. V=2000	–	P2	RASTROVÝ S.V. 2800
324	PŘEDSÍŇ	4,30	K14	KERAMICKÁ DLAŽBA	KER. OBKL. V=2000	–	P2	RASTROVÝ S.V. 2800
325	STERILNÍ BOX	4,80	K5	KERAMICKÁ DLAŽBA	KER. OBKL. V=2000	–	P2	RASTROVÝ S.V. 2800
326	SPRCHA	1,77	K2	KERAMICKÁ DLAŽBA	KER. OBKL. V=2400	–	P2	RASTROVÝ S.V. 2400

REVIZE	DATUM	JMÉNO, PODPIS	POPIS REVIZE
03	5.6.2007	ING. JIŘÍ DAVID	DOKUMENTACE SKUTEČNÉHO PROVEDENÍ STAVBY
02	1.12.2006	ING. JIŘÍ DAVID	KOORDINAČNÍ ÚPRAVY, ZMĚNA POŽÁRNÍHO ŘEŠENÍ VZT, DALŠÍ ZMĚNY VIZ. PŘÍLOHA TECHNICKÉ ZPRÁVY
01	28.6.2006	ING. ANTONÍN KAŠPAR	ZAPRACOVÁNÍ PŘIPOMÍNEK K ODSOUHLASOVACÍ DOKUMENTACI

±0,000=281,70 (PODLAHA 1.NP PAVILONŮ)

OHL ŽS BRNO

UKB - 1 - RD - D - 303 - 09 - 104 - 03

JAROMÍR ČERNÝ KAREL TUZA PETR UHLÍŘ

A PLUS

KOORDINACE PROJEKTU: PROMED BRNO spol. s r.o.	PROJEKTANT PROFESE: luft projekt, Rybkova 1, 602 00 Brno, tel./fax: 541 21 03 36, www.luftprojekt.cz	ZODP.PROJEKTANT: ING. ANTONÍN KAŠPAR	
HL.INŽ.PROJEKTU: ING. FRANTIŠEK JAKUBEC		VYPRACOVAL: ING. ANTONÍN KAŠPAR	
INVESTOR: MASARYKOVA UNIVERZITA V BRNĚ			
STAVBA: MU V BRNĚ, UNIVERZITNÍ KAMPUS BOHUNICE - AVVA; AVVA - 1. ETAPA - MODRÁ		STUPEŇ	DSPS
		DATUM	26.6.2006
ČÁST: D. SO II - 303 PAVILON AVVA - A7; 09. VZDUCHOTECHNIKA STAVEBNÍ		POČET F A4	6 A4
		Č.ZAKÁZKY	06 – 001
		ARCH.ČÍSLO	–
NÁZEV VÝKRESU: PŮDORYS 3.NP	MĚŘÍTKO: 1:50	ČÍSLO VÝKRESU: 104	REVIZE: 03