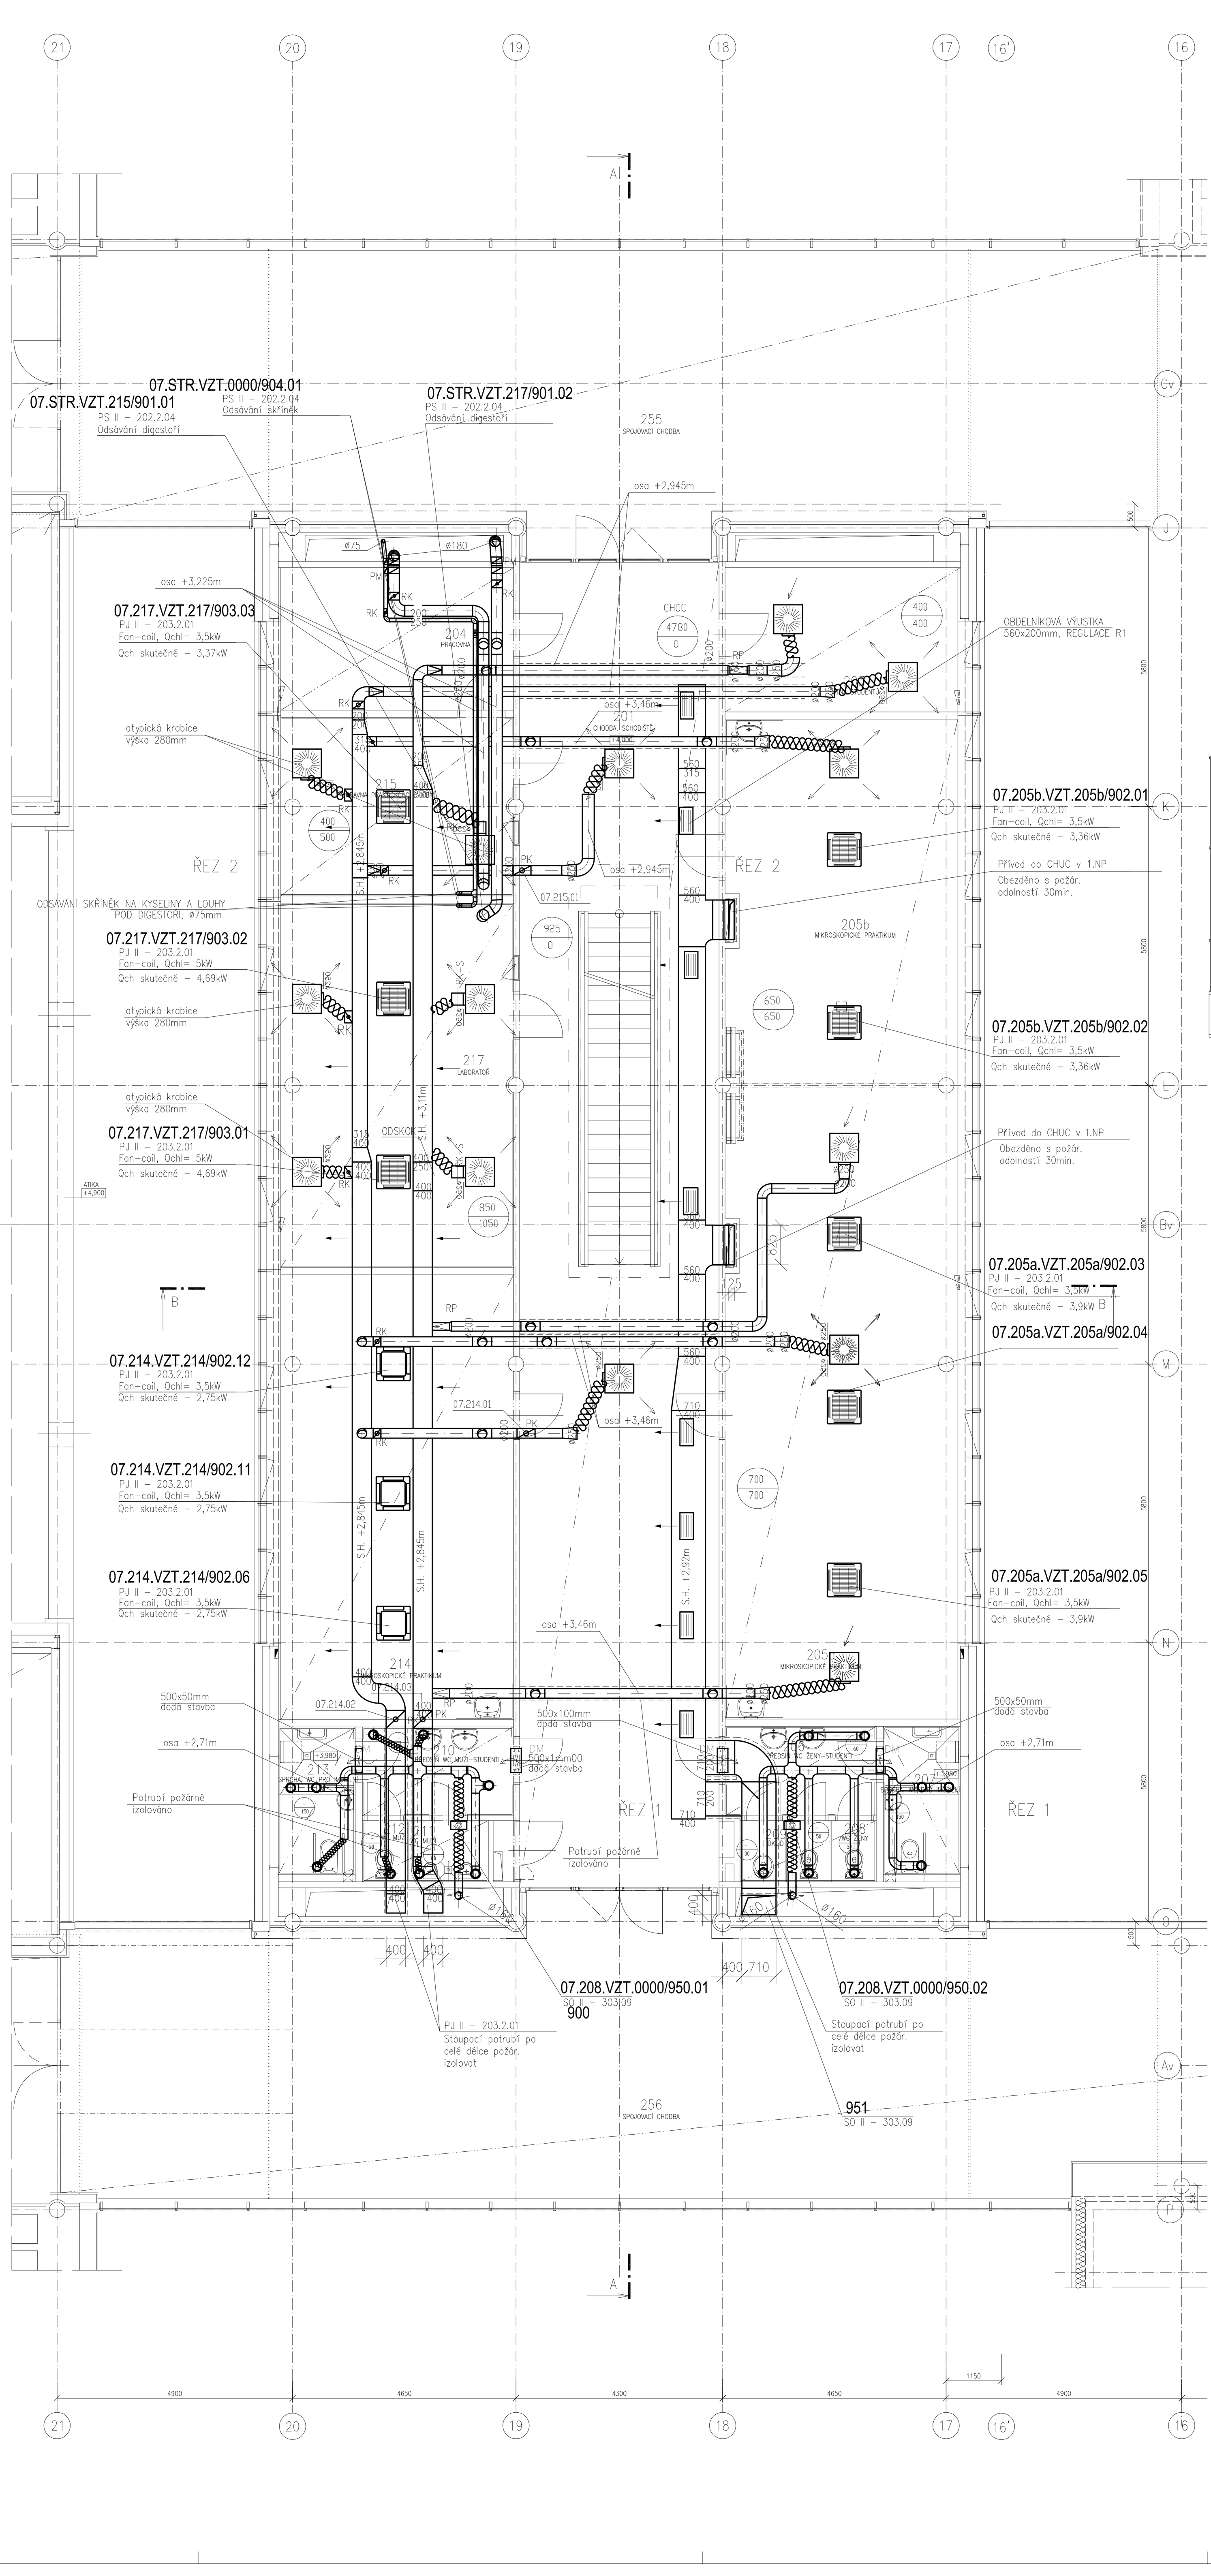

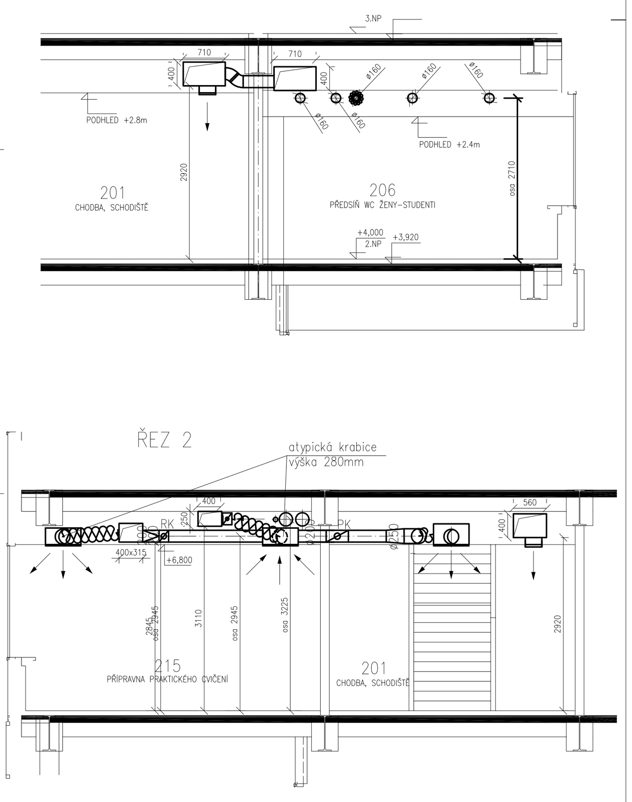

POZNÁMKA:

- VEŠKERÉ SACÍ POTRUBÍ BUDE PO CELÉ DÉLCE IZOLOVÁNO TEPELNOU IZOLACÍ VČETNĚ TLUMIČE HLUKU
- POŽÁRNÍ KLAPKY DOIZOLOVÁNY K POŽÁRNĚ DĚLÍCÍ KONSTRUKCI
- PODHLEDY ODVĚTRÁNY OTVORY V POTRUBÍ Ø20 MM

LEGENDA MÍSTNOSTÍ A7

Č.M.	ÚČEL MÍSTNOSTI	PLOCHA m²	PODLAHA		POVRCHOVÁ ÚPRAVA	POZNÁMKA	PODHLED	
			KÓD	NÁZEV			KÓD	POPIS
201	CHODBA, SCHODIŠTĚ	115,56	L1,L2	LINOLEUM		SOKL LINO V=100	P1	AKUSTICKÝ S.V. 2800
203	ŠATNA STUDENTŮ	14,53	L1	LINOLEUM		SOKL LINO V=100	P2	RASTROVÝ S.V. 2800
204	PRACOVNA	14,43	L1	LINOLEUM		SOKL LINO V=100	P2	RASTROVÝ S.V. 2800
205a	MIKROSKOPICKÉ PRAKTIKUM	63,20	L1	LINOLEUM	KER. OBKL. V=2000 ZA UMYVADLEM	SOKL LINO V=100	P1	AKUSTICKÝ S.V. 2800
205b	MIKROSKOPICKÉ PRAKTIKUM	36,33	L1	LINOLEUM	KER. OBKL. V=2000 ZA UMYVADLEM	SOKL LINO V=100	P1	AKUSTICKÝ S.V. 2800
206	PŘEDSÍŇ WC ŽENY – STUDENT	5,83	K14	KERAMICKÁ DLAŽBA	KER. OBKL. V=2400	–	P2	RASTROVÝ S.V. 2400
207	SPRCHA, WC PRO IMOBILNÍ	4,89	K15	KERAMICKÁ DLAŽBA	KER. OBKL. V=2400	–	P2	RASTROVÝ S.V. 2400
208	WC ŽEN	2,35	K14	KERAMICKÁ DLAŽBA	KER. OBKL. V=2400	–	P2	RASTROVÝ S.V. 2400
209	ÚKLIDOVÁ KOMORA	1,30	K14	KERAMICKÁ DLAŽBA	KER. OBKL. V=2400	–	P2	RASTROVÝ S.V. 2400
210	PŘEDSÍŇ WC MUŽI – STUDENTI	5,79	K14	KERAMICKÁ DLAŽBA	KER. OBKL. V=2400	–	P2	RASTROVÝ S.V. 2400
211	WC MUŽI	2,12	K2	KERAMICKÁ DLAŽBA	KER. OBKL. V=2400	–	P2	RASTROVÝ S.V. 2400
212	WC MUŽI	1,17	K2	KERAMICKÁ DLAŽBA	KER. OBKL. V=2400	–	P2	RASTROVÝ S.V. 2400
213	SPRCHA, WC PRO IMOBILNÍ	4,88	K15	KERAMICKÁ DLAŽBA	KER. OBKL. V=2400	–	P2	RASTROVÝ S.V. 2400
214	MIKROSKOPICKÉ PRAKTIKUM	44,66	L1	LINOLEUM	KER. OBKL. V=2000 ZA UMYVADLEM	SOKL LINO V=100	P1	AKUSTICKÝ S.V. 2800
215	PŘÍPRAVNA PRAKT. CVIČENÍ	17,51	K5	KERAMICKÁ DLAŽBA	KER. OBKL. V=2000	–	P2	RASTROVÝ S.V. 2800
217	LABORATOŘ	36,25	K5	KERAMICKÁ DLAŽBA	KER. OBKL. V=2000		P2	RASTROVÝ S.V. 2800

LEGENDA MÍSTNOSTÍ A9

Č.M.	ÚČEL MÍSTNOSTI	PLOCHA m²	PODLAHA		POVRCHOVÁ ÚPRAVA	POZNÁMKA	PODHLED	
			KÓD	NÁZEV			KÓD	POPIS
255	SPOJOVACÍ CHODBA	127.35	L10	LINOLEUM	–	SOKL LINO V=100	P8	RASTROVÝ S.V. 2800
256	SPOJOVACÍ CHODBA	268.80	L10	LINOLEUM	–	SOKL LINO V=100	P8	RASTROVÝ S.V. 2800

03	5.6.2007	ING. JIŘÍ DAVID	DOKUMENTACE SKUTEČNÉHO PROVEDENÍ STAVBY
02	1.12.2006	ING. JIŘÍ DAVID	KOORDINAČNÍ ÚPRAVY, ZMĚNA POŽÁRNÍHO ŘEŠENÍ VZT, DALŠÍ ZMĚNY VIZ. PŘÍLOHA TECHNICKÉ ZPRÁVY
01	28.6.2006	ING. ANTONÍN KAŠPAR	ZAPRACOVÁNÍ PŘIPOMÍNEK K ODSOUHLASOVACÍ DOKUMENTACI
REVIZE	DATUM	JMÉNO, PODPIS	POPIS REVIZE

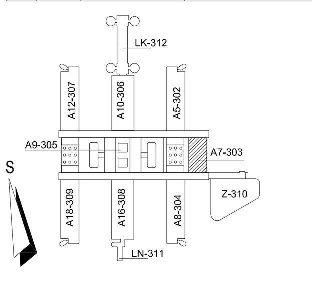

±0,000=281,70 (PODLAHA 1.NP PAVILONŮ)

OHL ŽS BRNO

UKB - 1 - RD - D - 303 - 09 - 103 - 03

JAROMÍR ČERNÝ KAREL TUZA PETR UHLÍŘ

A PLUS

KOORDINACE PROJEKTU: PROMED BRNO spol. s r.o.	PROJEKTANT PROFESE: luft projekt, Rybkova 1, 602 00 Brno, tel./fax: 541 21 03 36, www.luftprojekt.cz	ZODP.PROJEKTANT: ING. ANTONÍN KAŠPAR
HL.INŽ.PROJEKTU: ING. FRANTIŠEK JAKUBEC		VYPRACOVAL: ING. ANTONÍN KAŠPAR
INVESTOR: MASARYKOVA UNIVERZITA V BRNĚ		
STAVBA: MU V BRNĚ, UNIVERZITNÍ KAMPUS BOHUNICE - AVVA	STUPEŇ	DSPS
AVVA - 1. ETAPA - MODRÁ	DATUM	26.6.2006
ČÁST: D. SO II - 303 PAVILON AVVA - A7	POČET F A4	6 A4
09. VZDUCHOTECHNIKA STAVEBNÍ	Č.ZAKÁZKY	06 – 001
	ARCH.ČÍSLO	–
NÁZEV VÝKRESU: PŮDORYS 2.NP	MĚŘÍTKO: 1:50	ČÍSLO VÝKRESU: 103; REVIZE: 03