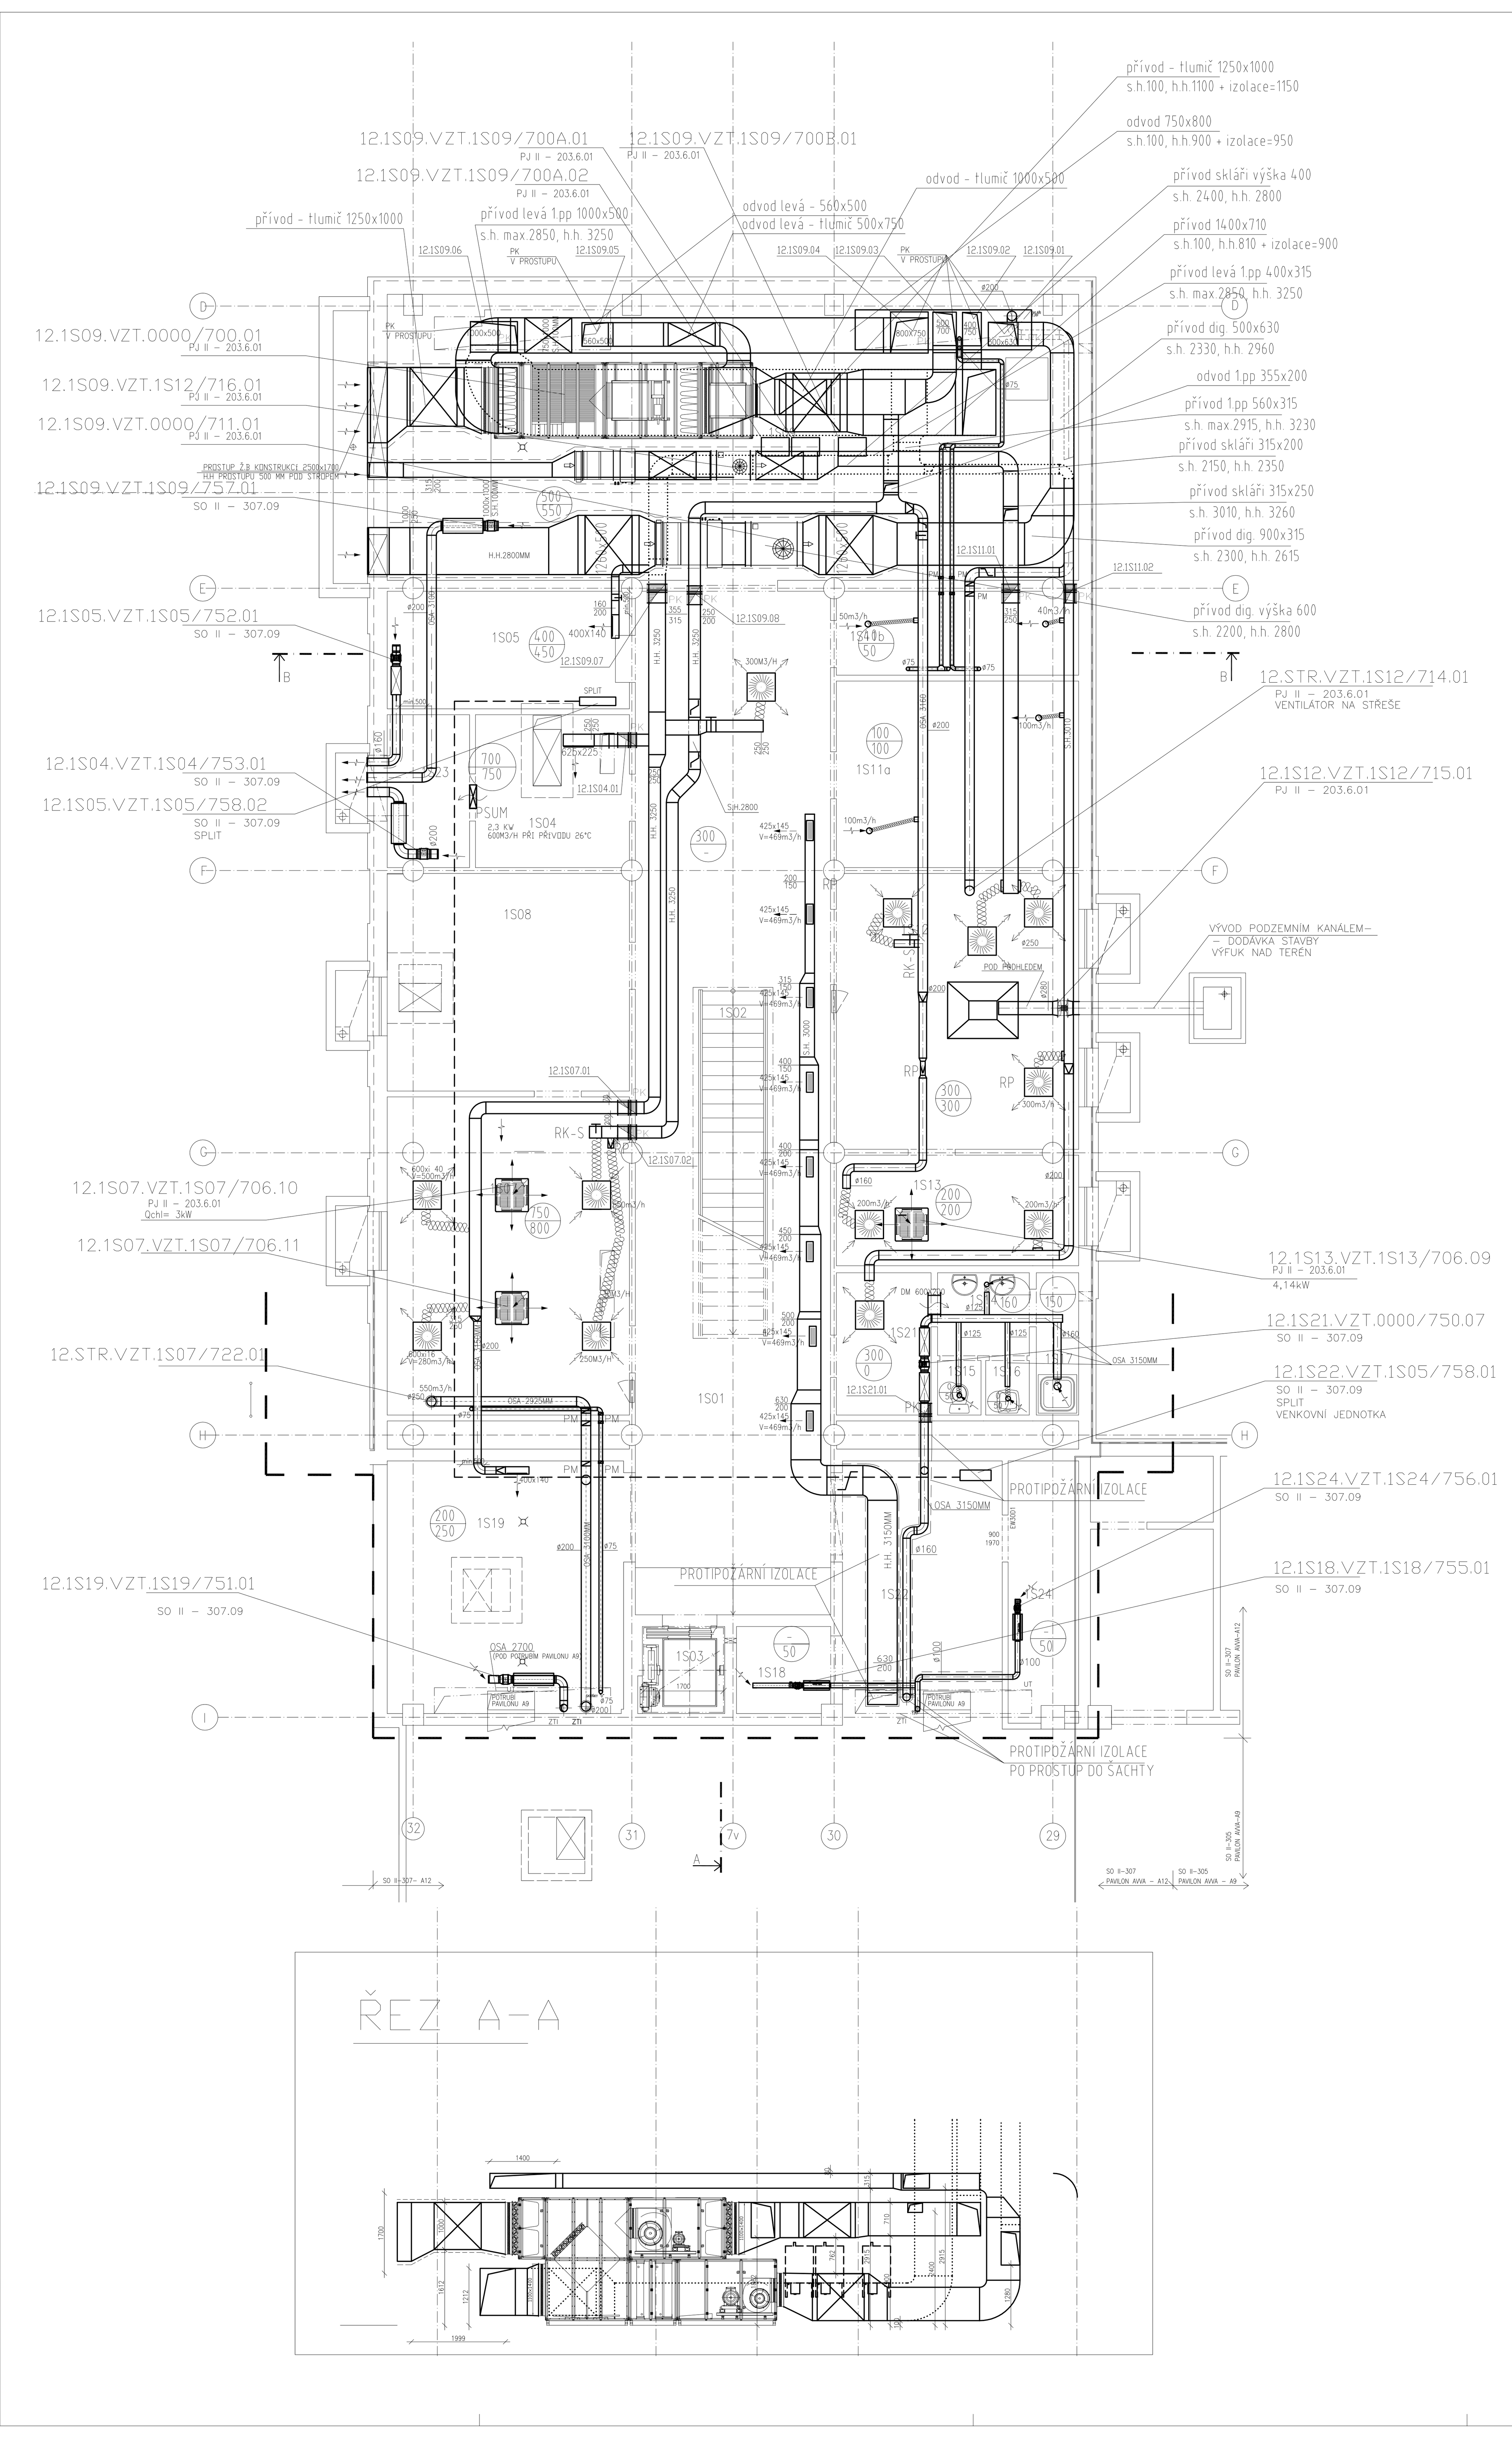

LEGENDA MÍSTNOSTÍ				
Č.M.	ÚČEL MÍSTNOSTI	PLOCHA m²	PODLAHA KÓD	PODLAHA POPIS
1S01	CHODBA	78,59		
1S02	SCHODIŠTĚ	10,74		
1S03	VÝTAH	3,23		
1S04	ROZVODNA NN	10,55		
1S05	ROZVODNA SLP	12,81		
1S06	NEOBSAZENO	0,00		
1S07	LABORATOŘ EPR	34,77		
1S08	PŘÍPRAVNA EPR	23,74		
1S09	STROJOVNA VZDUCHOTECHNIKY	90,03		
1S11a	SKLÁŘSKÁ DÍLNA (SKLAD)	20,35		
1S11b	SKLAD EPR	9,12		
1S12	SKLÁŘSKÁ DÍLNA	30,06		
1S13	SKLÁŘSKÁ DÍLNA	12,03		
1S14	PŘEDSÍŇ WC	4,51		
1S15	WC-ZAMĚSTNANCI	1,07		
1S16	VÝLEVKA	1,07		
1S17	SPRCHA	2,72		
1S18	SKLAD NEBEZPEČNÉHO ODPADU	3,69		
1S19	STROJOVNA ÚT	26,89		
1S20	NEOBSAZENO			
1S21	NEOBSAZENO	–		
1S22	KOMUNIKAČNÍ PROSTOR	19,09		
1S23	ROZVODNA NN	5,61		
1S24	SKLAD KOMUNÁLNÍHO ODPADU	8,04		

LEGENDA VZDUCHOTECHNIKY

- PŘÍVODNÍ ANEMOSTAT
- ODVODNÍ ANEMOSTAT
- FAN-COIL CHLADICÍ KAZETA
- VYÚSTKY
- NÁSTĚNNÝ VENTILÁTOR
- POTRUBNÍ VENTILÁTOR
- TLUMIČ HLUKU

POZNÁMKA:

- VEŠKERÉ SACÍ POTRUBÍ PROCHAZEJÍCÍ INSTALAČNÍ ŠACHTOU TEPELNĚ IZOLOVÁNO
- VEŠKERÉ SACÍ POTRUBÍ VE STROJOVNĚ VZT TEPELNĚ IZOLOVÁNO
- POŽÁRNÍ KLAPKY DOIZOLOVÁNY K POŽÁRNĚ DĚLÍCÍ KONSTRUKCI
- PODHLEDY ODVĚTRÁNY OTVORY V POTRUBÍ ⌀20 MM

05	15.6.2007	ING. JIŘÍ DAVID	DOKUMENTACE SKUTEČNÉHO PROVEDENÍ STAVBY
04	1.6.2007	ING. JIŘÍ DAVID	PŘÍPOČET CHLAZENÍ ROZVODNY SLABOPROUDU SPLIT JEDNOTKOU
03	1.12.2006	ING. JIŘÍ DAVID	ZMĚNA POŽÁRNÍHO ŘEŠENÍ, DALŠÍ ZMĚNY VIZ. PŘÍLOHA TECH. ZPRÁVY
02	11.9.2006	ZDENĚK VALEŠ	ZAPRACOVÁNÍ ZMĚN PLYNOUCÍCH Z KOORDINACÍ S PROFESEMI
01	24.8.2006	ZDENĚK VALEŠ	ZAPRACOVÁNÍ PŘIPOMÍNEK K ODSOUHLASOVACÍ DOKUMENTACI
REVIZE	DATUM	JMÉNO, PODPIS	POPIS REVIZE

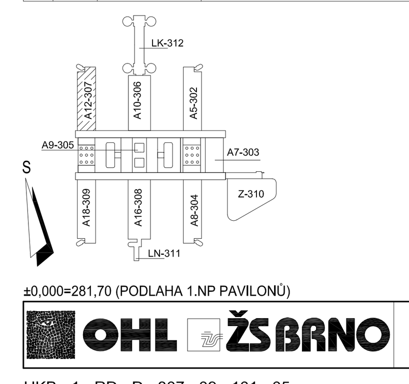

±0,000=281,70 (PODLAHA 1.NP PAVILONŮ)

OHL ŽS BRNO

UKB - 1 - RD - D - 307 - 09 - 101 - 05

JAROMÍR ČERNÝ KAREL TUZA PETR UHLÍŘ

A PLUS

KOORDINACE PROJEKTU: PROMED BRNO spol. s r.o.	PROJEKTANT PROFESE:	ZODP.PROJEKTANT: ING. ANTONÍN KAŠPAR
HL.INŽ.PROJEKTU: ING. FRANTIŠEK JAKUBEC		VYPRACOVAL: ING. VOJTĚCH ŘÍDKÝ
INVESTOR: MASARYKOVA UNIVERZITA V BRNĚ		
STAVBA: MU V BRNĚ, UNIVERZITNÍ KAMPUS BOHUNICE - AVVA; AVVA - 1. ETAPA - MODRÁ		STUPEŇ: DSPS; DATUM: 11.9.2006; POČET F A4: 6 A4
ČÁST: D. SO II - 307 PAVILON AVVA - A12; 09. VZDUCHOTECHNIKA STAVEBNÍ		Č.ZAKÁZKY: 06 – 001; ARCH.ČÍSLO: –
NÁZEV VÝKRESU: PŮDORYS 1.PP		MĚŘÍTKO: 1:50; ČÍSLO VÝKRESU: 101; REVIZE: 05