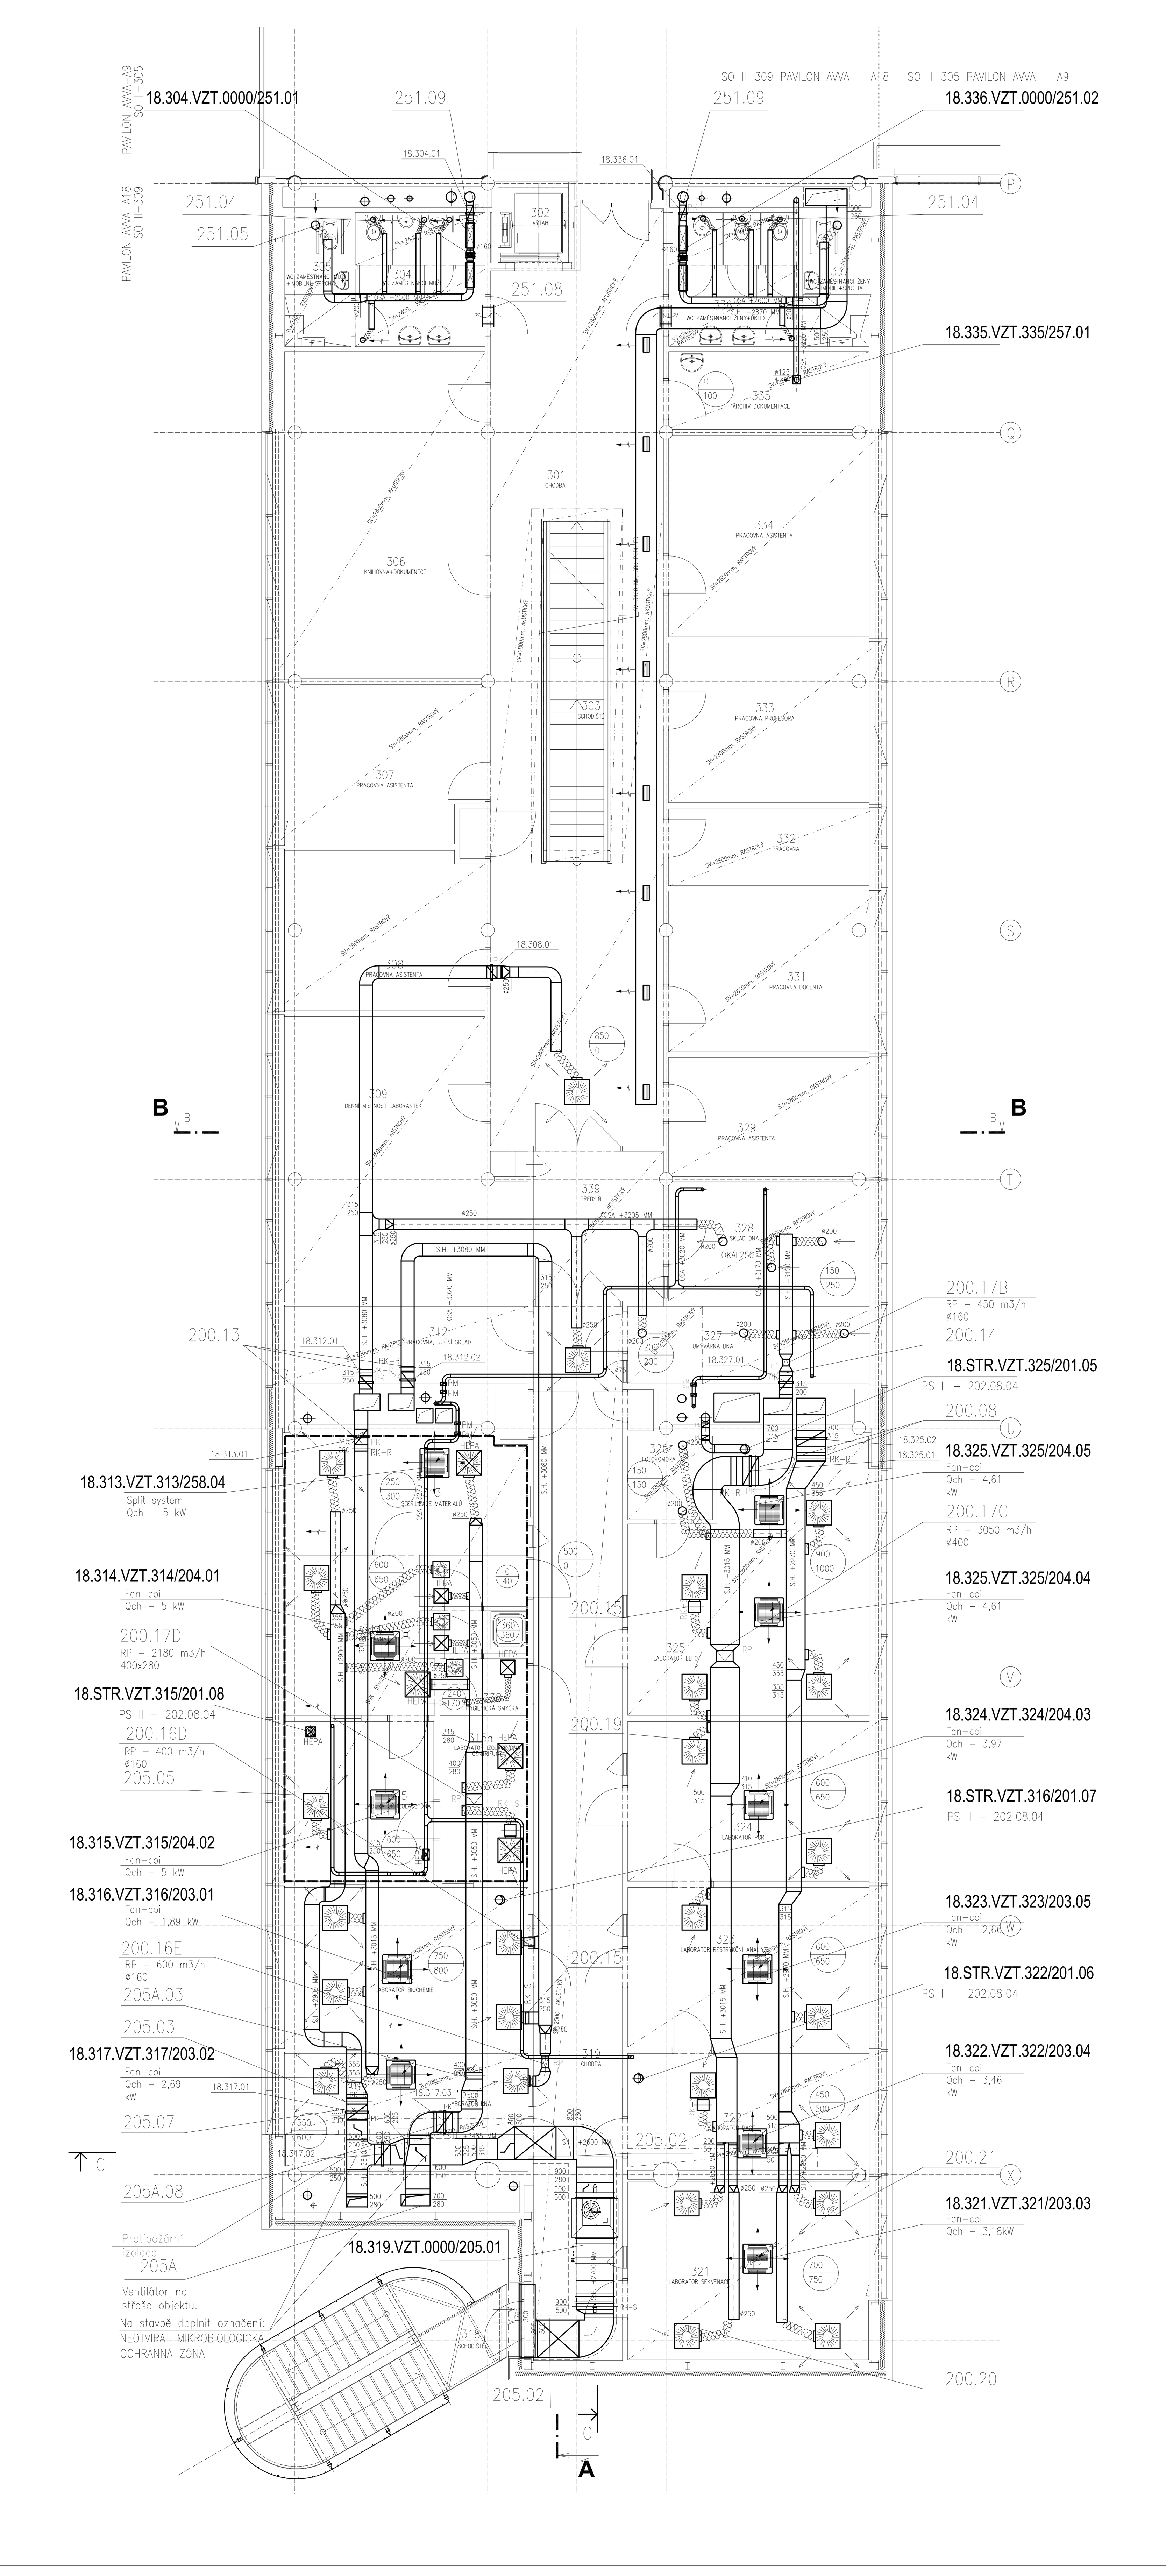


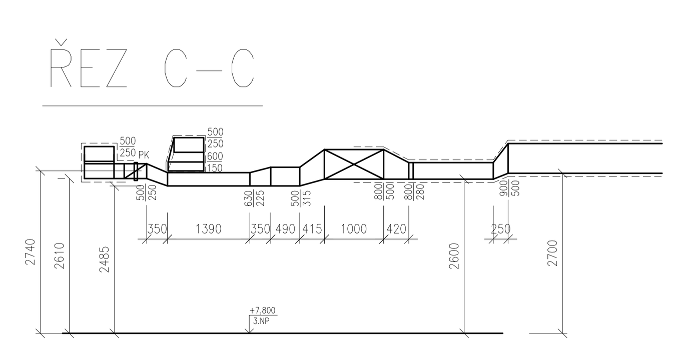


## LEGENDA VZDUCHOTECHNIKY

- PŘÍVODNÍ ANEMOSTAT
- ODVODNÍ ANEMOSTAT
- FAN-COIL CHLADICÍ KAZETA
- VYÚSTKY
- NÁSTĚNNÝ VENTILÁTOR
- POTRUBNÍ VENTILÁTOR
- TLUMIČ HLUKU

## POZNÁMKA:

- VEŠKERÉ SACÍ POTRUBÍ PROCHAZEJÍCÍ INSTALAČNÍ ŠACHTOU BUDE TEPELNĚ IZOLOVÁNO
- POŽÁRNÍ KLAPKY DOIZOLOVÁNY K POŽÁRNĚ DĚLÍCÍ KONSTRUKCI
- PODHLEDY ODVĚTRÁNY OTVORY V POTRUBÍ ⌀20 MM

## LEGENDA MÍSTNOSTÍ

| Č.M. | ÚČEL MÍSTNOSTI | PLOCHA m² | PODLAHA | | POVRCH. ÚPRAVA | POZNÁMKA | PODHLED | |
|---|---|---|---|---|---|---|---|---|
| | | | KÓD | POPIS | | | KÓD | POPIS |
| 301 | CHODBA | 79,18 | L1 | LINOLEUM | – | SOKL LINOL. V=100 | P3 | AKUSTICKÝ S.V. 2800 |
| 302 | VÝTAH | 3,06 | – | – | – | – | – | --- |
| 303 | SCHODIŠTĚ | 11,97 | L2 | LINOLEUM | – | – | – | --- |
| 304 | WC ZAMĚSTNANCI MUŽI | 9,48 | K2 | KERAMICKÁ DLAŽBA | KER. OBKL. V=2400 | – | P2 | RASTROVÝ S.V. 2400 |
| 305 | WC ZAMĚSTNANCI MUŽI+IMOB. + SPRCHA | 4,92 | K15 | KERAMICKÁ DLAŽBA | KER. OBKL. V=2400 | – | P2 | RASTROVÝ S.V. 2400 |
| 306 | KNIHOVNA+DOKUMENTACE | 38,10 | L1 | LINOLEUM | – | SOKL LINOL. V=100 | P1 | AKUSTICKÝ S.V. 2800 |
| 307 | PRACOVNA ASISTENTA | 17,90 | L1 | LINOLEUM | – | SOKL LINOL. V=100 | P2 | RASTROVÝ S.V. 2800 |
| 308 | PRACOVNA ASISTENTA | 18,29 | L1 | LINOLEUM | – | SOKL LINOL. V=100 | P2 | RASTROVÝ S.V. 2800 |
| 309 | DENNÍ MÍSTNOST LABORANTEK | 36,00 | L1 | LINOLEUM | KER. OBKL. V=600 ZA KUCH. LINKOU | SOKL LINOL. V=100 | P2 | RASTROVÝ S.V. 2800 |
| 312 | PRACOVNA, RUČNÍ SKLAD | 10,94 | L1 | LINOLEUM | – | SOKL LINOL. V=100 | P2 | RASTROVÝ S.V. 2800 |
| 313 | STERILIZACE MATERIÁLŮ | 15,80 | S2 | ANTISTAT. STĚRKA | KER. OBKL. V=2000 OMYV. N. TOLHYDROX | PODLAHOVÝ FABION | P9 | SDK S.V. 2800 OMYV. N. TOLHYDROX |
| 314 | PŘÍPRAVNA | 12,61 | S2 | ANTISTAT. STĚRKA | KER. OBKL. V=2000 OMYV. N. TOLHYDROX | PODLAHOVÝ FABION | P9 | SDK S.V. 2800 OMYV. N. TOLHYDROX |
| 315 | LABORATOŘ IZOLACE DNA | 13,86 | S2 | ANTISTAT. STĚRKA | KER. OBKL. V=2000 OMYV. N. TOLHYDROX | PODLAHOVÝ FABION | P9 | SDK S.V. 2800 OMYV. N. TOLHYDROX |
| 315a | LABORATOŘ IZOLACE DNA CENTRIFUGY | 8,08 | S2 | ANTISTAT. STĚRKA | KER. OBKL. V=2000 OMYV. N. TOLHYDROX | PODLAHOVÝ FABION | P9 | SDK S.V. 2800 OMYV. N. TOLHYDROX |
| 316 | LABORATOŘ BIOCHEMIE | 22,61 | S2 | ANTISTAT. STĚRKA | KER. OBKL. V=2000 | PODLAHOVÝ FABION | P2 | RASTROVÝ S.V. 2800 |
| 317 | LABORATOŘ RNA | 15,92 | S2 | ANTISTAT. STĚRKA | KER. OBKL. V=2000 | PODLAHOVÝ FABION | P2 | RASTROVÝ S.V. 2800 |
| 318 | SCHODIŠTĚ | 18,36 | – | – | – | – | – | – |
| 319 | CHODBA | 54,63 | L1 | LINOLEUM | – | SOKL LINOL. V=100 | P3 | AKUSTICKÝ S.V. 2500 |
| 321 | LABORATOŘ SEKVENACE | 24,95 | S2 | STĚRKA S FABIONY | OMYVATELNÝ NÁTĚR TOLHYDROX | FYZ. ZATEMNĚNÍ | P8 | SDK S.V. 2800 OMYV. N. TOLHYDROX |
| 322 | LABORATOŘ PAGE | 15,94 | S2 | ANTISTAT. STĚRKA | KER. OBKL. V=2000 | PODLAHOVÝ FABION | P2 | RASTROVÝ S.V. 2800 |
| 323 | LABORATOŘ RESTR. ANALÝZY | 22,43 | S2 | ANTISTAT. STĚRKA | KER. OBKL. V=2000 | PODLAHOVÝ FABION | P2 | RASTROVÝ S.V. 2800 |
| 324 | LABORATOŘ PCR | 22,43 | S2 | ANTISTAT. STĚRKA | KER. OBKL. V=2000 | PODLAHOVÝ FABION | P2 | RASTROVÝ S.V. 2800 |
| 325 | LABORATOŘ ELFO | 34,55 | S2 | ANTISTAT. STĚRKA | KER. OBKL. V=2000 | PODLAHOVÝ FABION | P2 | RASTROVÝ S.V. 2800 |
| 326 | FOTOKOMORA | 4,04 | S2 | ANTISTAT. STĚRKA | KER. OBKL. V=2000 | FYZ. ZATEMNĚNÍ | P2 | RASTROVÝ S.V. 2800 |
| 327 | UMÝVÁRNA DNA | 10,92 | K2 | KERAMICKÁ DLAŽBA | KER. OBKL. V=2000 | – | P2 | RASTROVÝ S.V. 2800 |
| 328 | SKLAD DNA | 13,84 | K7 | KERAMICKÁ DLAŽBA | KER. OBKL. V=2000 | – | P2 | RASTROVÝ S.V. 2800 |
| 329 | PRACOVNA ASISTENTA | 13,78 | L1 | LINOLEUM | – | SOKL LINOL. V=100 | P2 | RASTROVÝ S.V. 2800 |
| 331 | PRACOVNA DOCENTA | 18,53 | L1 | LINOLEUM | – | SOKL LINOL. V=100 | P2 | RASTROVÝ S.V. 2800 |
| 332 | PRACOVNA | 8,95 | L1 | LINOLEUM | – | SOKL LINOL. V=100 | P2 | RASTROVÝ S.V. 2800 |
| 333 | PRACOVNA PROFESORA | 18,53 | L1 | LINOLEUM | – | SOKL LINOL. V=100 | P2 | RASTROVÝ S.V. 2800 |
| 334 | PRACOVNA ASISTENTA | 23,51 | L1 | LINOLEUM | – | SOKL LINOL. V=100 | P2 | RASTROVÝ S.V. 2800 |
| 335 | ARCHIV DOKUMENTACE | 9,12 | L1 | LINOLEUM | KER. OBKL. V=2000 ZA UMYVADLEM | SOKL LINOL. V=100 | P2 | RASTROVÝ S.V. 2800 |
| 336 | WC ZAMĚSTNANCI ŽENY+ÚKLID | 9,68 | K2 | KERAMICKÁ DLAŽBA | KER. OBKL. V=2400 | – | P2 | RASTROVÝ S.V. 2400 |
| 337 | WC ZAMĚSTNANCI ŽENY+IMOB. + SPRCHA | 4,92 | K15 | KERAMICKÁ DLAŽBA | KER. OBKL. V=2400 | – | P2 | RASTROVÝ S.V. 2400 |
| 338 | HYGIENICKÁ SMYČKA | 8,82 | K2 | KERAMICKÁ DLAŽBA | KER. OBKL. V=2000 OMYV. N. TOLHYDROX | – | P9 | SDK S.V. 2800 OMYV. N. TOLHYDROX |
| 339 | PŘEDSÍŇ | 11,35 | L1 | LINOLEUM | – | SOKL LINOL. V=100 | P3 | AKUSTICKÝ S.V. 2500 |

| REVIZE | DATUM | JMÉNO, PODPIS | POPIS REVIZE |
|---|---|---|---|
| 02 | 11.6.2007 | ING. JIŘÍ DAVID | DOKUMENTACE SKUTEČNÉHO PROVEDENÍ STAVBY |
| 01 | 1.12.2006 | ING. JIŘÍ DAVID | KOORDINACE POTRUBNÍCH TRAS, ZMĚNA POŽÁRNÍHO ŘEŠENÍ, DALŠÍ ZMĚNY VIZ. PŘÍLOHA TECH. ZPRÁVY |

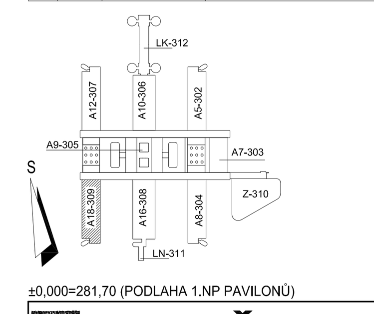


±0,000=281,70 (PODLAHA 1.NP PAVILONŮ)

OHL ŽS BRNO

UKB - 1 - RD - D - 309 - 09 - 104 - 02

JAROMÍR ČERNÝ KAREL TUZA PETR UHLÍŘ

A PLUS

KOORDINACE PROJEKTU: PROMED BRNO spol. s r.o.
HL.INŽ.PROJEKTU: ING. FRANTIŠEK JAKUBEC
PROJEKTANT PROFESE: luft projekt, Rybkova 1, 602 00 Brno, tel./fax: 541 21 03 36, www.luftprojekt.cz
ZODP.PROJEKTANT: ING. ANTONÍN KAŠPAR
VYPRACOVAL: ZBYNĚK LAZAR
INVESTOR: MASARYKOVA UNIVERZITA V BRNĚ
STAVBA: MU V BRNĚ, UNIVERZITNÍ KAMPUS BOHUNICE - AVVA
AVVA - 1. ETAPA - MODRÁ
ČÁST: D. SO II - 309 PAVILON AVVA - A18
09. VZDUCHOTECHNIKA

| STUPEŇ | DSPS |
|---|---|
| DATUM | 4.7.2006 |
| POČET F A4 | 15 A4 |
| Č.ZAKÁZKY | 06-001 |
| ARCH.ČÍSLO | – |

| NÁZEV VÝKRESU | MĚŘÍTKO | ČÍSLO VÝKRESU | REVIZE |
|---|---|---|---|
| 3. NADZEMNÍ PODLAŽÍ | 1:50 | 104 | 02 |