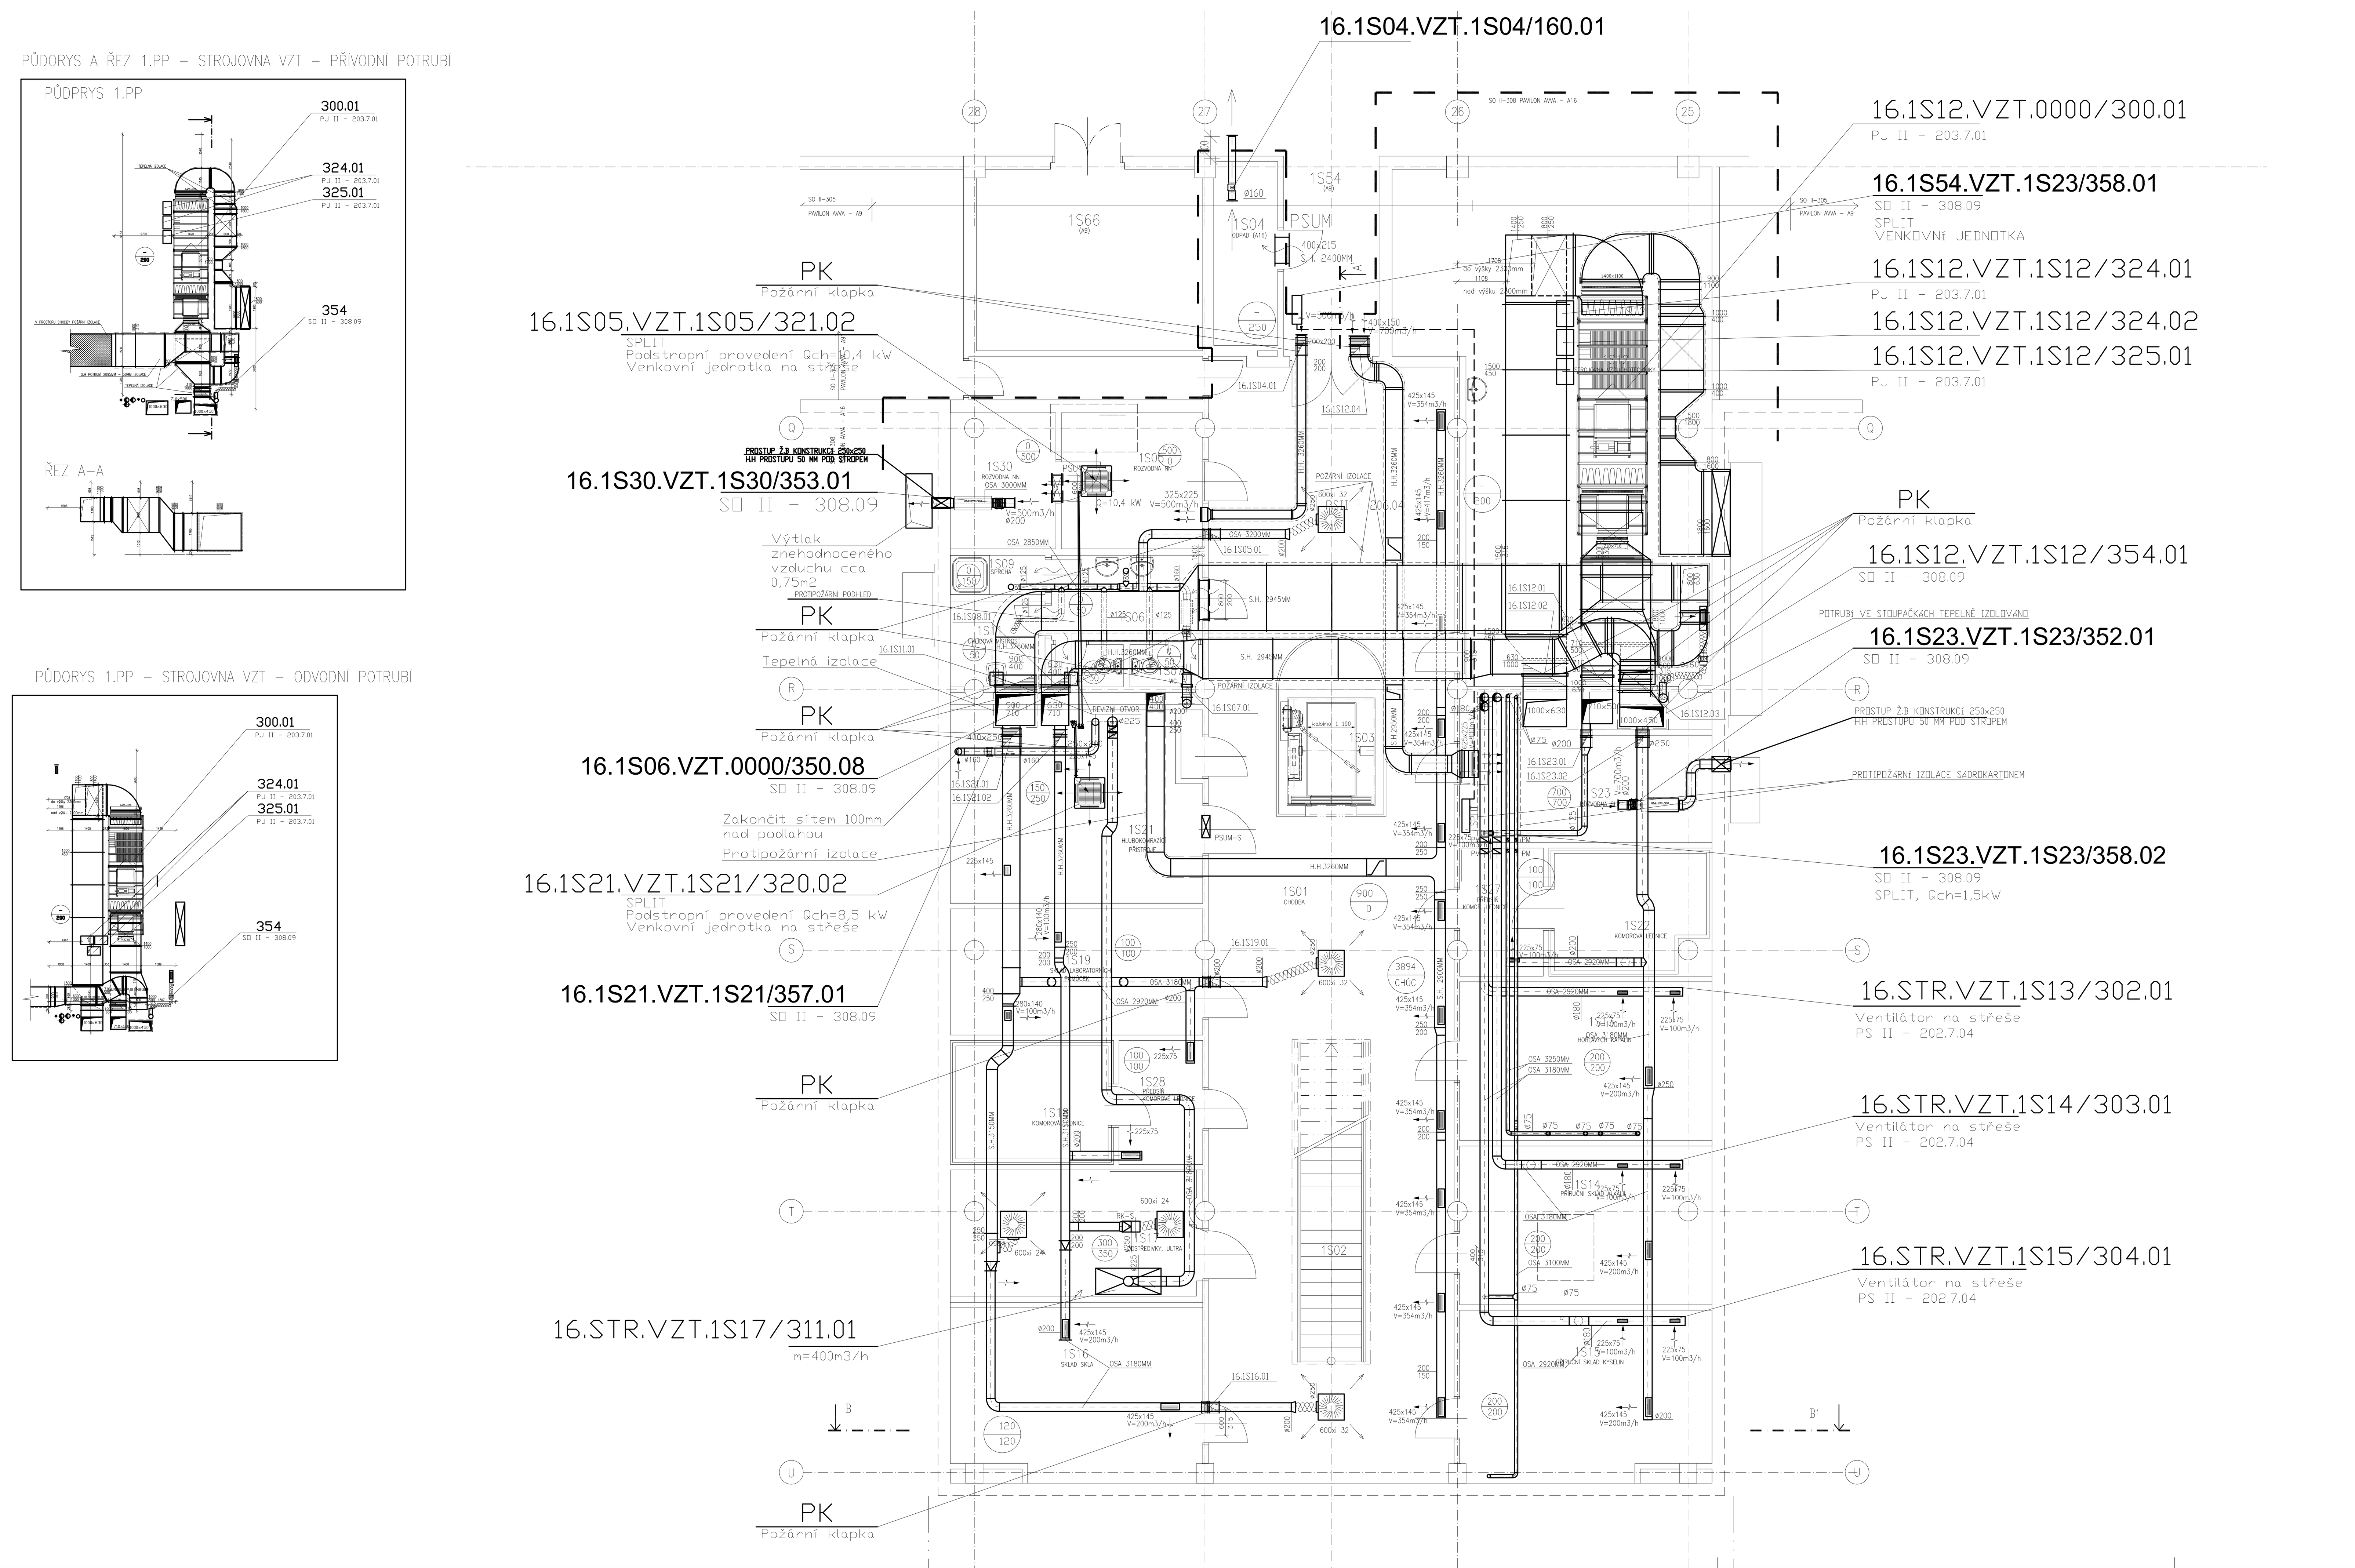

LEGENDA MÍSTNOSTÍ								
Č.M.	ÚČEL MÍSTNOSTI	PLOCHA m²	PODLAHA KÓD	PODLAHA NÁZEV	POVRCH. ÚPRAVA	POZNÁMKA	PODHLED KÓD	PODHLED POPIS
1S01	CHODBA	136,27	KD3	TERACOVÁ DLAŽBA	–	KER. SOKL. V=100	P2	RASTROVÝ S.V. 2800
1S02	SCHODIŠTĚ	11,68	L2	LINOLEUM	–	–	–	---
1S03	VÝTAH	5,00	N1	NÁTĚR	–	–	–	---
1S04	ODPAD	3,14	N2	EPOXID.NÁTĚR	EPOXID.NÁTĚR V=1500	–	P2	RASTROVÝ S.V. 2800
1S05	ROZVODNA NN	10,14	PP1	PRŮMYSLOVÁ PODLAHA	–	–	–	–
1S06	WC – PŘEDSÍŇ	6,78	KD1	KERAMICKÁ DLAŽBA	KER. OBKL. V=2000	–	P2	RASTROVÝ S.V. 2400
1S07	WC	1,53	KD1	KERAMICKÁ DLAŽBA	KER. OBKL. V=2000	–	P2	RASTROVÝ S.V. 2400
1S08	WC	1,53	KD1	KERAMICKÁ DLAŽBA	KER. OBKL. V=2000	–	P2	RASTROVÝ S.V. 2400
1S09	SPRCHA	1,96	KD1	KERAMICKÁ DLAŽBA	KER. OBKL. V=2000	–	P2	RASTROVÝ S.V. 2400
1S10	NEOBSAZENO	–	–	–	–	–	–	–
1S11	ÚKLIDOVÁ MÍSTNOST	4,24	KD1	KERAMICKÁ DLAŽBA	KER. OBKL. V=2000	–	P2	RASTROVÝ S.V. 2400
1S12	STROJOVNA VZDUCHOTECHNIKY	65,48	PP1	PRŮMYSLOVÁ PODLAHA	–	–	P2	RASTROVÝ S.V. 2800
1S13	PŘÍRUČNÍ SKLAD HOŘLAVÝCH KAPALIN	22,41	KD6	KERAMICKÁ DLAŽBA	KER. OBKL. V=2000	–	P2	RASTROVÝ S.V. 2800
1S14	PŘÍRUČNÍ SKLAD ALKÁLIÍ	22,42	KD5	KERAM. ODOL. DLAŽBA	KER. OBKL. V=2000	–	P2	RASTROVÝ S.V. 2800
1S15	PŘIRUČNÍ SKLAD KYSELIN	23,56	KD5	KERAM. ODOL. DLAŽBA	KER. OBKL. V=2000	–	P2	RASTROVÝ S.V. 2800
1S16	SKLAD SKLA	24,15	KD6	KERAMICKÁ DLAŽBA	KER. OBKL. V=2000	–	P2	RASTROVÝ S.V. 2800
1S17	ODSTŘEDIVKY, ULTRA	16,76	SK5	CHEM. ODOL. STĚRKA	KER. OBKL. V=2000	PODLAHOVÝ FABION	P2	RASTROVÝ S.V. 2800
1S18	KOMOROVÁ LEDNICE	10,69	SK1	TI PANEL	TI PANEL	–	–	TI PANEL S.V. 2200
1S19	SKLAD LABORATORNÍCH POMŮCEK	16,76	KD6	KERAMICKÁ DLAŽBA	KER.OBKL. V= 2000	–	P2	RASTROVÝ S.V. 2800
1S21	HLUBOKOMRAZÍCÍ PŘÍSTROJE	22,22	KD6	KERAMICKÁ DLAŽBA	KER. OBKL. V=2000	–	P2	RASTROVÝ S.V. 2800
1S22	KOMOROVÁ LEDNICE	10,64	SK1	TI PANEL	TI PANEL	–	–	TI PANEL S.V. 2200
1S23	ROZVODNA SLP	11,13	L3	ZDVOJENÁ PODLAHA V=200	PROTIPRAŠNÝ NÁTĚR	–	P2	RASTROVÝ S.V. 2800
1S24	NEOBSAZENO	–	–	–	–	–	–	–
1S25	NEOBSAZENO	–	–	–	–	–	–	–
1S26	NEOBSAZENO	–	–	–	–	–	–	–
1S27	PŘEDSÍŇ KOMOR. LEDNICE	5,47	SK5	CHEM. ODOL. STĚRKA	KER. OBKL. V=2000	PODLAHOVÝ FABION	P2	RASTROVÝ S.V. 2800
1S28	PŘEDSÍŇ KOMOR. LEDNICE	5,49	SK5	CHEM. ODOL. STĚRKA	KER. OBKL. V=2000	PODLAHOVÝ FABION	P2	RASTROVÝ S.V. 2800
1S29	NEOBSAZENO	–	–	–	–	–	–	–
1S30	ROZVODNA NN	7,61	PP1	PRŮMYSLOVÁ PODLAHA	–	–	–	–

LEGENDA VZDUCHOTECHNIKY

- – PŘÍVODNÍ ANEMOSTAT
- – ODVODNÍ ANEMOSTAT
- – FAN–COIL CHLADICÍ KAZETA
- – VYÚSTKY
- – NÁSTĚNNÝ VENTILÁTOR
- – POTRUBNÍ VENTILÁTOR
- – TLUMIČ HLUKU

POZNÁMKA:

– VEŠKERÉ POTRUBÍ PŘÍVODNÍ BUDE PO CELÉ DÉLCE IZOLOVÁNO TEPELNOU IZOLACÍ VČETNĚ TLUMIČE HLUKU

– POŽÁRNÍ KLAPKY DOIZOLOVÁNY K POŽÁRNĚ DĚLÍCÍ KONSTRUKCI

– PODHLEDY ODVĚTRÁNY OTVORY V POTRUBÍ ⌀20 MM

05	22.6.2007	ING. JIŘÍ DAVID	DOKUMENTACE SKUTEČNÉHO PROVEDENÍ STAVBY
04	1.6.2007	ING. JIŘÍ DAVID	PŘÍPOČET CHLAZENÍ ROZVODNY SLABOPROUDU SPLIT JEDNOTKOU
03	1.12.2006	ING. JIŘÍ DAVID	ZMĚNA POŽÁRNÍHO ŘEŠENÍ, DALŠÍ ZMĚNY VIZ. PŘÍLOHA TECH. ZPRÁVY
02	11.9.2006	ZDENĚK VALEŠ	ZAPRACOVÁNÍ ZMĚN PLYNOUCÍCH Z KOORDINACÍ S PROFESEMI
01	11.9.2006	ZDENĚK VALEŠ	ZAPRACOVÁNÍ PŘIPOMÍNEK K ODSOUHLASOVACÍ DOKUMENTACI
REVIZE	DATUM	JMÉNO, PODPIS	POPIS REVIZE

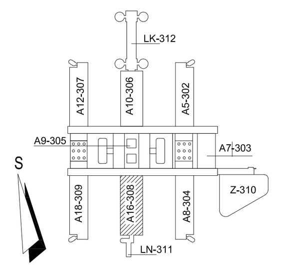

±0,000=281,70 (PODLAHA 1.NP PAVILONŮ)

OHL ŽS

UKB - 1 - RD - D - 308 - 09 - 003 - 05

JAROMÍR ČERNÝ KAREL TUZA PETR UHLÍŘ

A PLUS

KOORDINACE PROJEKTU: PROMED BRNO spol. s r.o.

HL.INŽ.PROJEKTU: ING. FRANTIŠEK JAKUBEC

PROJEKTANT PROFESE: luft projekt, Rybkova 1, 602 00 Brno, tel./fax : 541 21 03 36, www.luftprojekt.cz

ZODP.PROJEKTANT: ING. ANTONÍN KAŠPAR

VYPRACOVAL: ING. NAVRÁTIL ONDŘEJ

INVESTOR: MASARYKOVA UNIVERZITA V BRNĚ

STAVBA: MU V BRNĚ, UNIVERZITNÍ KAMPUS BOHUNICE - AVVA

AVVA - 1. ETAPA - MODRÁ

ČÁST: D. SO II - 308 PAVILON AVVA - A16

09. VZDUCHOTECHNIKA

STUPEŇ	DSPS
DATUM	24.11.2006
POČET F A4	20
Č.ZAKÁZKY	06001
ARCH.ČÍSLO	–

NÁZEV VÝKRESU: PŮDORYS 1.PP +4,000

MĚŘÍTKO: 1:50 | ČÍSLO VÝKRESU: 003 | REVIZE: 05