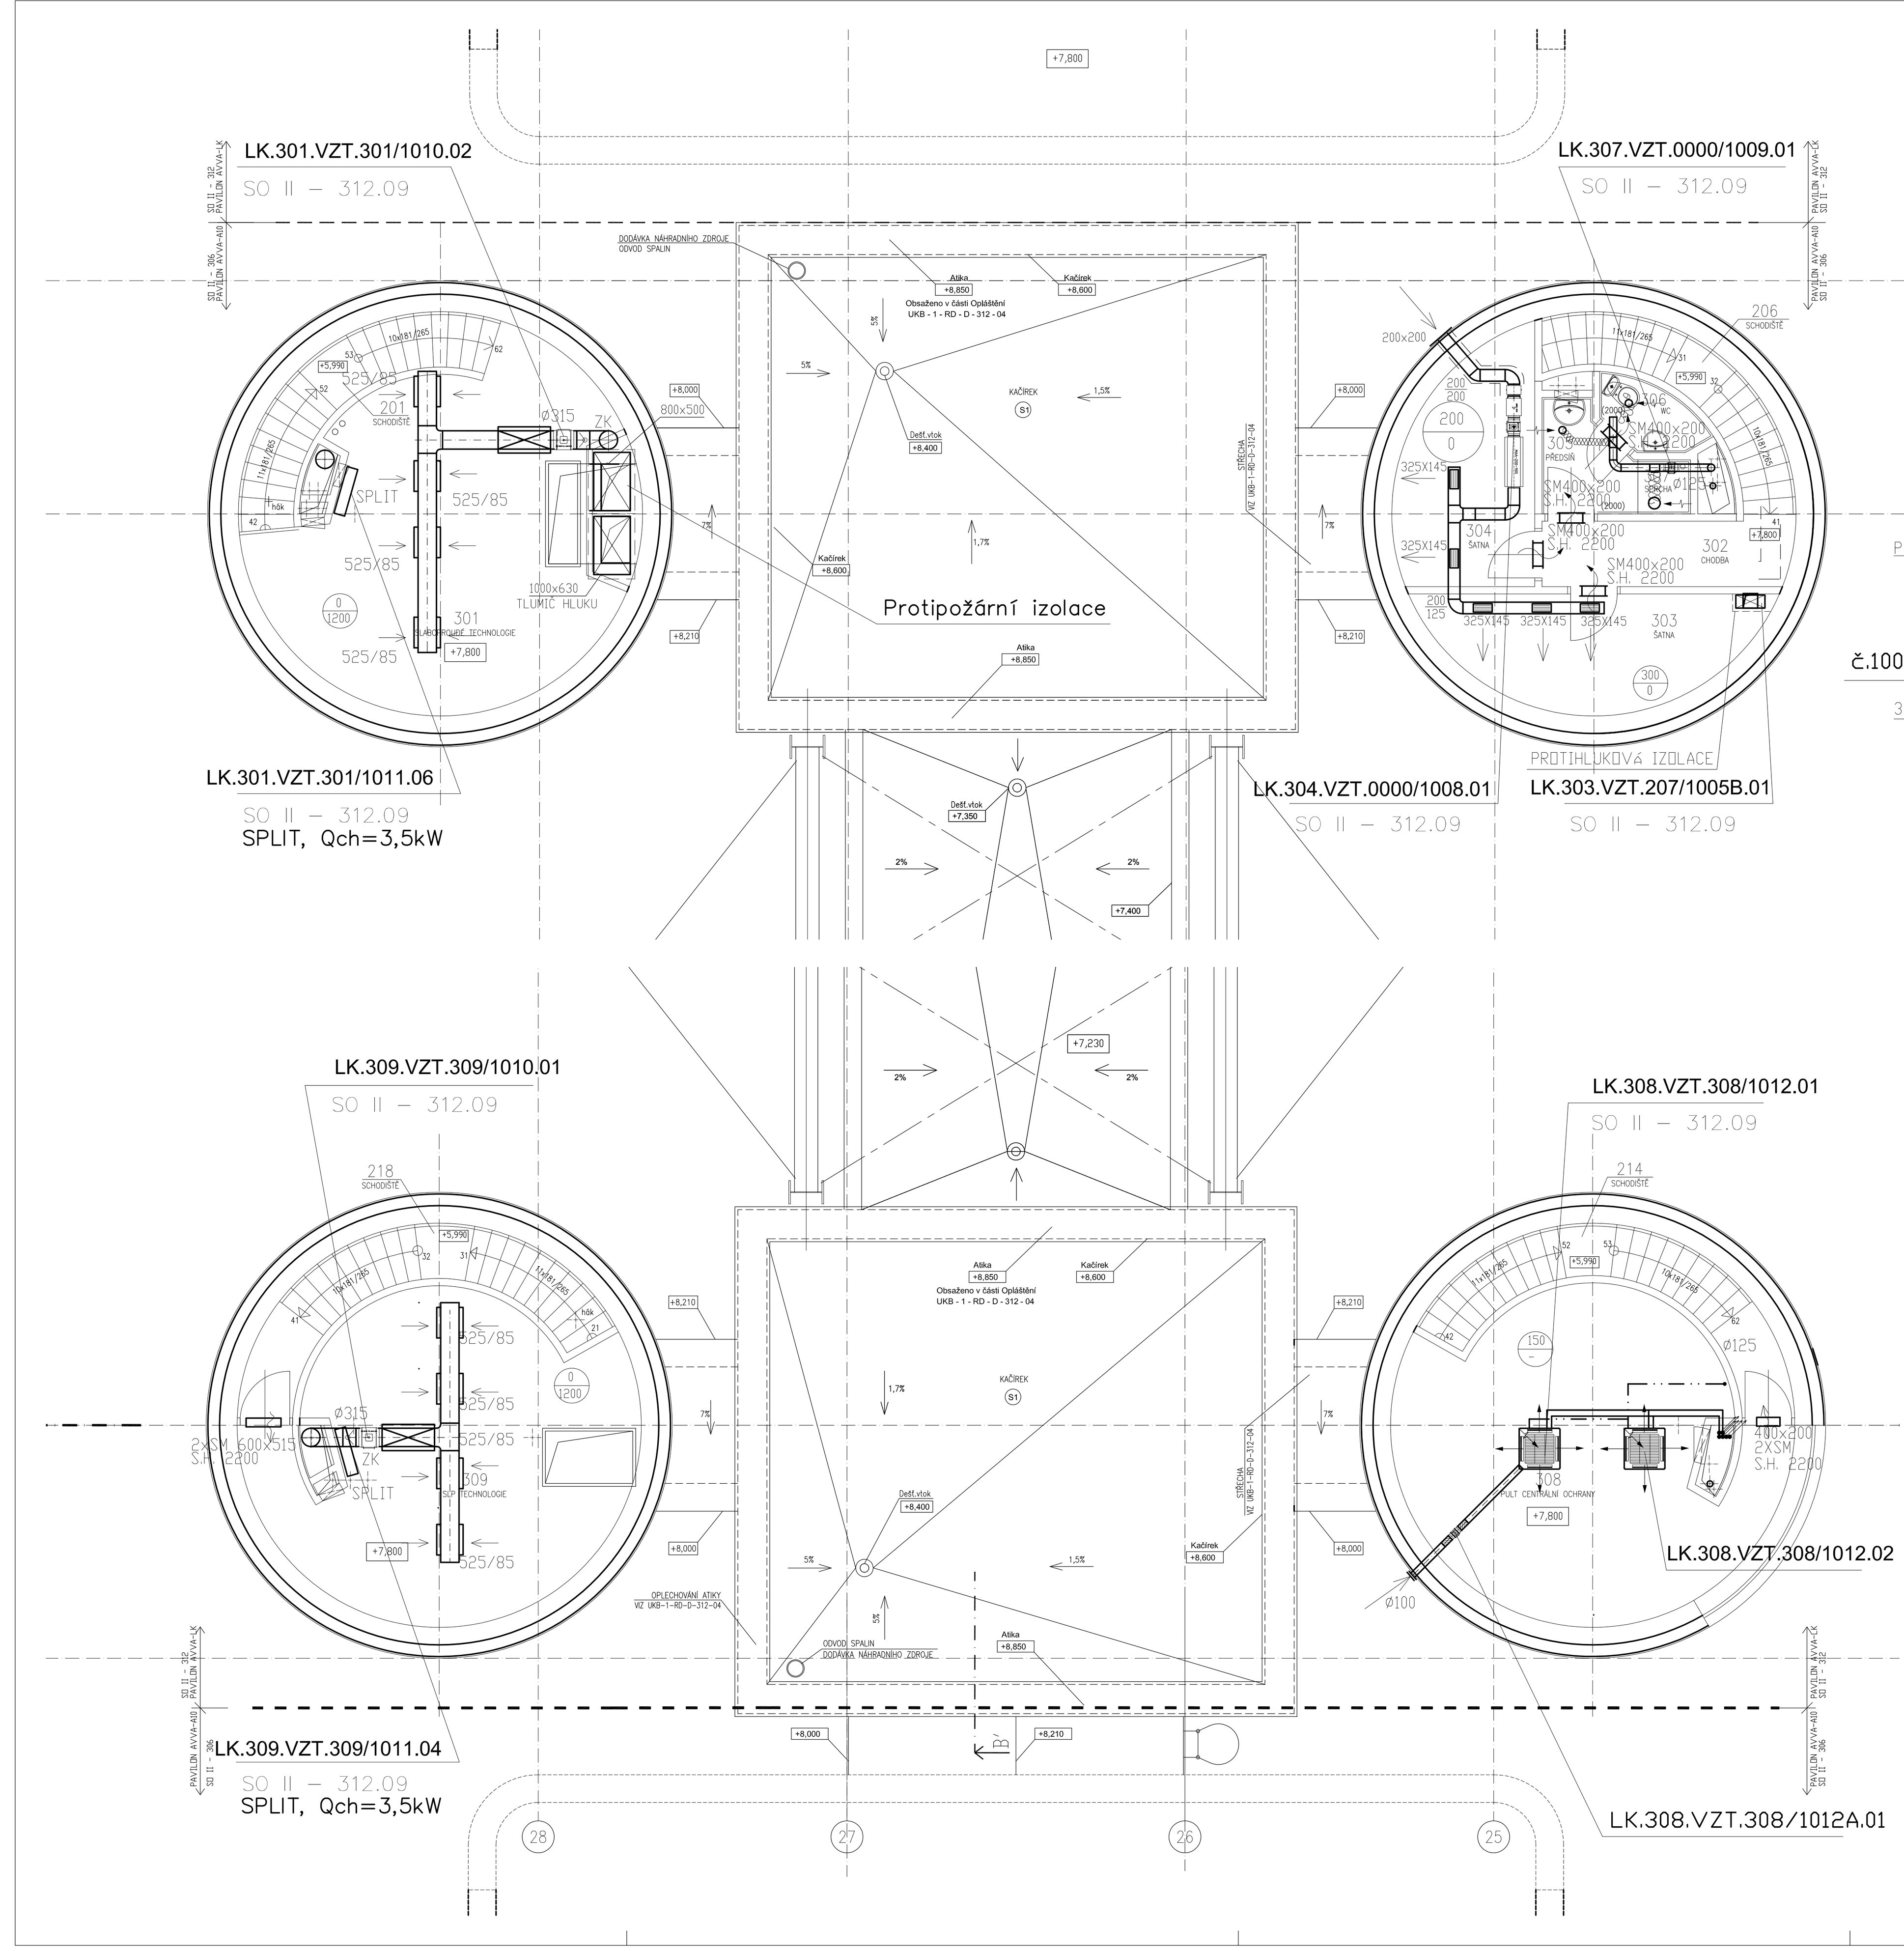

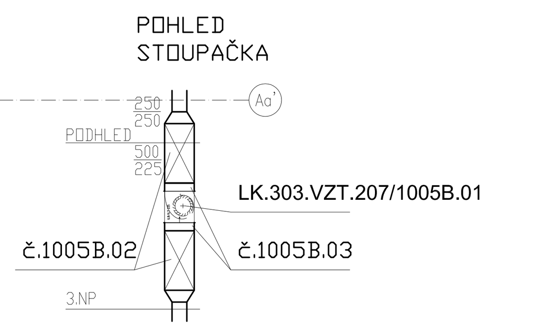

LEGENDA MÍSTNOSTÍ – 3.NP								
Č.M.	ÚČEL MÍSTNOSTI	PLOCHA m^2	PODLAHA KÓD	PODLAHA POPIS	POVRCH. ÚPRAVA	POZNÁMKA	PODHLED KÓD	PODHLED POPIS
301	SLABOPROUDÉ TECHNOLOGIE	30,90	L3	ZDVOJENÁ PODLAHA	–	–	P5	SDK S.V.2800mm
302	CHODBA	4,80	L5	LINOLEUM	–	LIN.SOKL V=100mm	P5	SDK S.V.2800mm
303	ŠATNA	9,60	L5	LINOLEUM	–	LIN.SOKL V=100mm	P5	SDK S.V.2800mm
304	ŠATNA	9,00	L5	LINOLEUM	–	LIN.SOKL V=100mm	P5	SDK S.V.2800mm
305	PŘEDSÍŇ	2,70	KD17	KERAMICKÁ DLAŽBA	KER.OB. V=2000mm	–	P5	SDK S.V.2400mm
306	WC	1,80	KD17	KERAMICKÁ DLAŽBA	KER.OB. V=2000mm	–	P5	SDK S.V.2400mm
307	SPRCHA	0,80			KER.OB. V=2800mm	–	P5	SDK S.V.2400mm
308	PULT CENTRÁLNÍ OCHRANY	28,50	L3	ZDVOJENÁ PODLAHA	–	–	P5	SDK S.V.2800mm
309	SLP TECHNOLOGIE	28,50	L3	ZDVOJENÁ PODLAHA	–	–	P5	SDK S.V.2800mm

REVIZE	DATUM	JMÉNO, PODPIS	POPIS REVIZE
03	22.6.2007	ING. JIŘÍ DAVID	DOKUMENTACE SKUTEČNÉHO PROVEDENÍ STAVBY
02	1.6.2007	ING. JIŘÍ DAVID	PŘÍPOČET CHLAZENÍ V M.Č. 301 A 309
01	8.11.2006	ING. ANTONÍN KAŠPAR	KOORDINACE POTRUBNÍCH TRAS

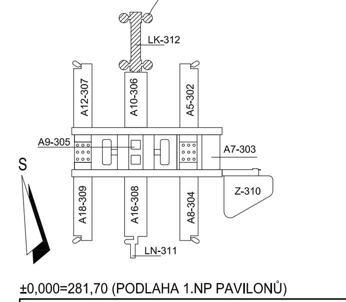

±0,000=281,70 (PODLAHA 1.NP PAVILONŮ)

OHL ŽS BRNO

UKB - 1 - RD - D - 312 - 09 - 105 - 03

JAROMÍR ČERNÝ KAREL TUZA PETR UHLÍŘ

A PLUS

KOORDINACE PROJEKTU: PROMED BRNO spol. s r.o.	PROJEKTANT PROFESE: luft projekt, Rybkova 1, 602 00 Brno, tel./fax: 541 21 03 36, www.luftprojekt.cz	ZODP.PROJEKTANT: ING. ANTONÍN KAŠPAR
HL.INŽ.PROJEKTU: ING. FRANTIŠEK JAKUBEC		VYPRACOVAL: ING. VOJTĚCH ŘÍDKÝ
INVESTOR: MASARYKOVA UNIVERZITA V BRNĚ		
STAVBA: MU V BRNĚ, UNIVERZITNÍ KAMPUS BOHUNICE - AVVA; AVVA - 1. ETAPA - MODRÁ	STUPEŇ: DSPS	DATUM: 26.7.2006
ČÁST: D. SO II - 312 ENERGETICKÉ CENTRUM+NADZ.KORIDOR A10-A36; 09 VZDUCHOTECHNIKA	POČET F A4: A4	Č.ZAKÁZKY: 06 – 001
	ARCH.ČÍSLO: –	
NÁZEV VÝKRESU: PŮDORYS 3. NP	MĚŘÍTKO: 1:50	ČÍSLO VÝKRESU: 105; REVIZE: 03