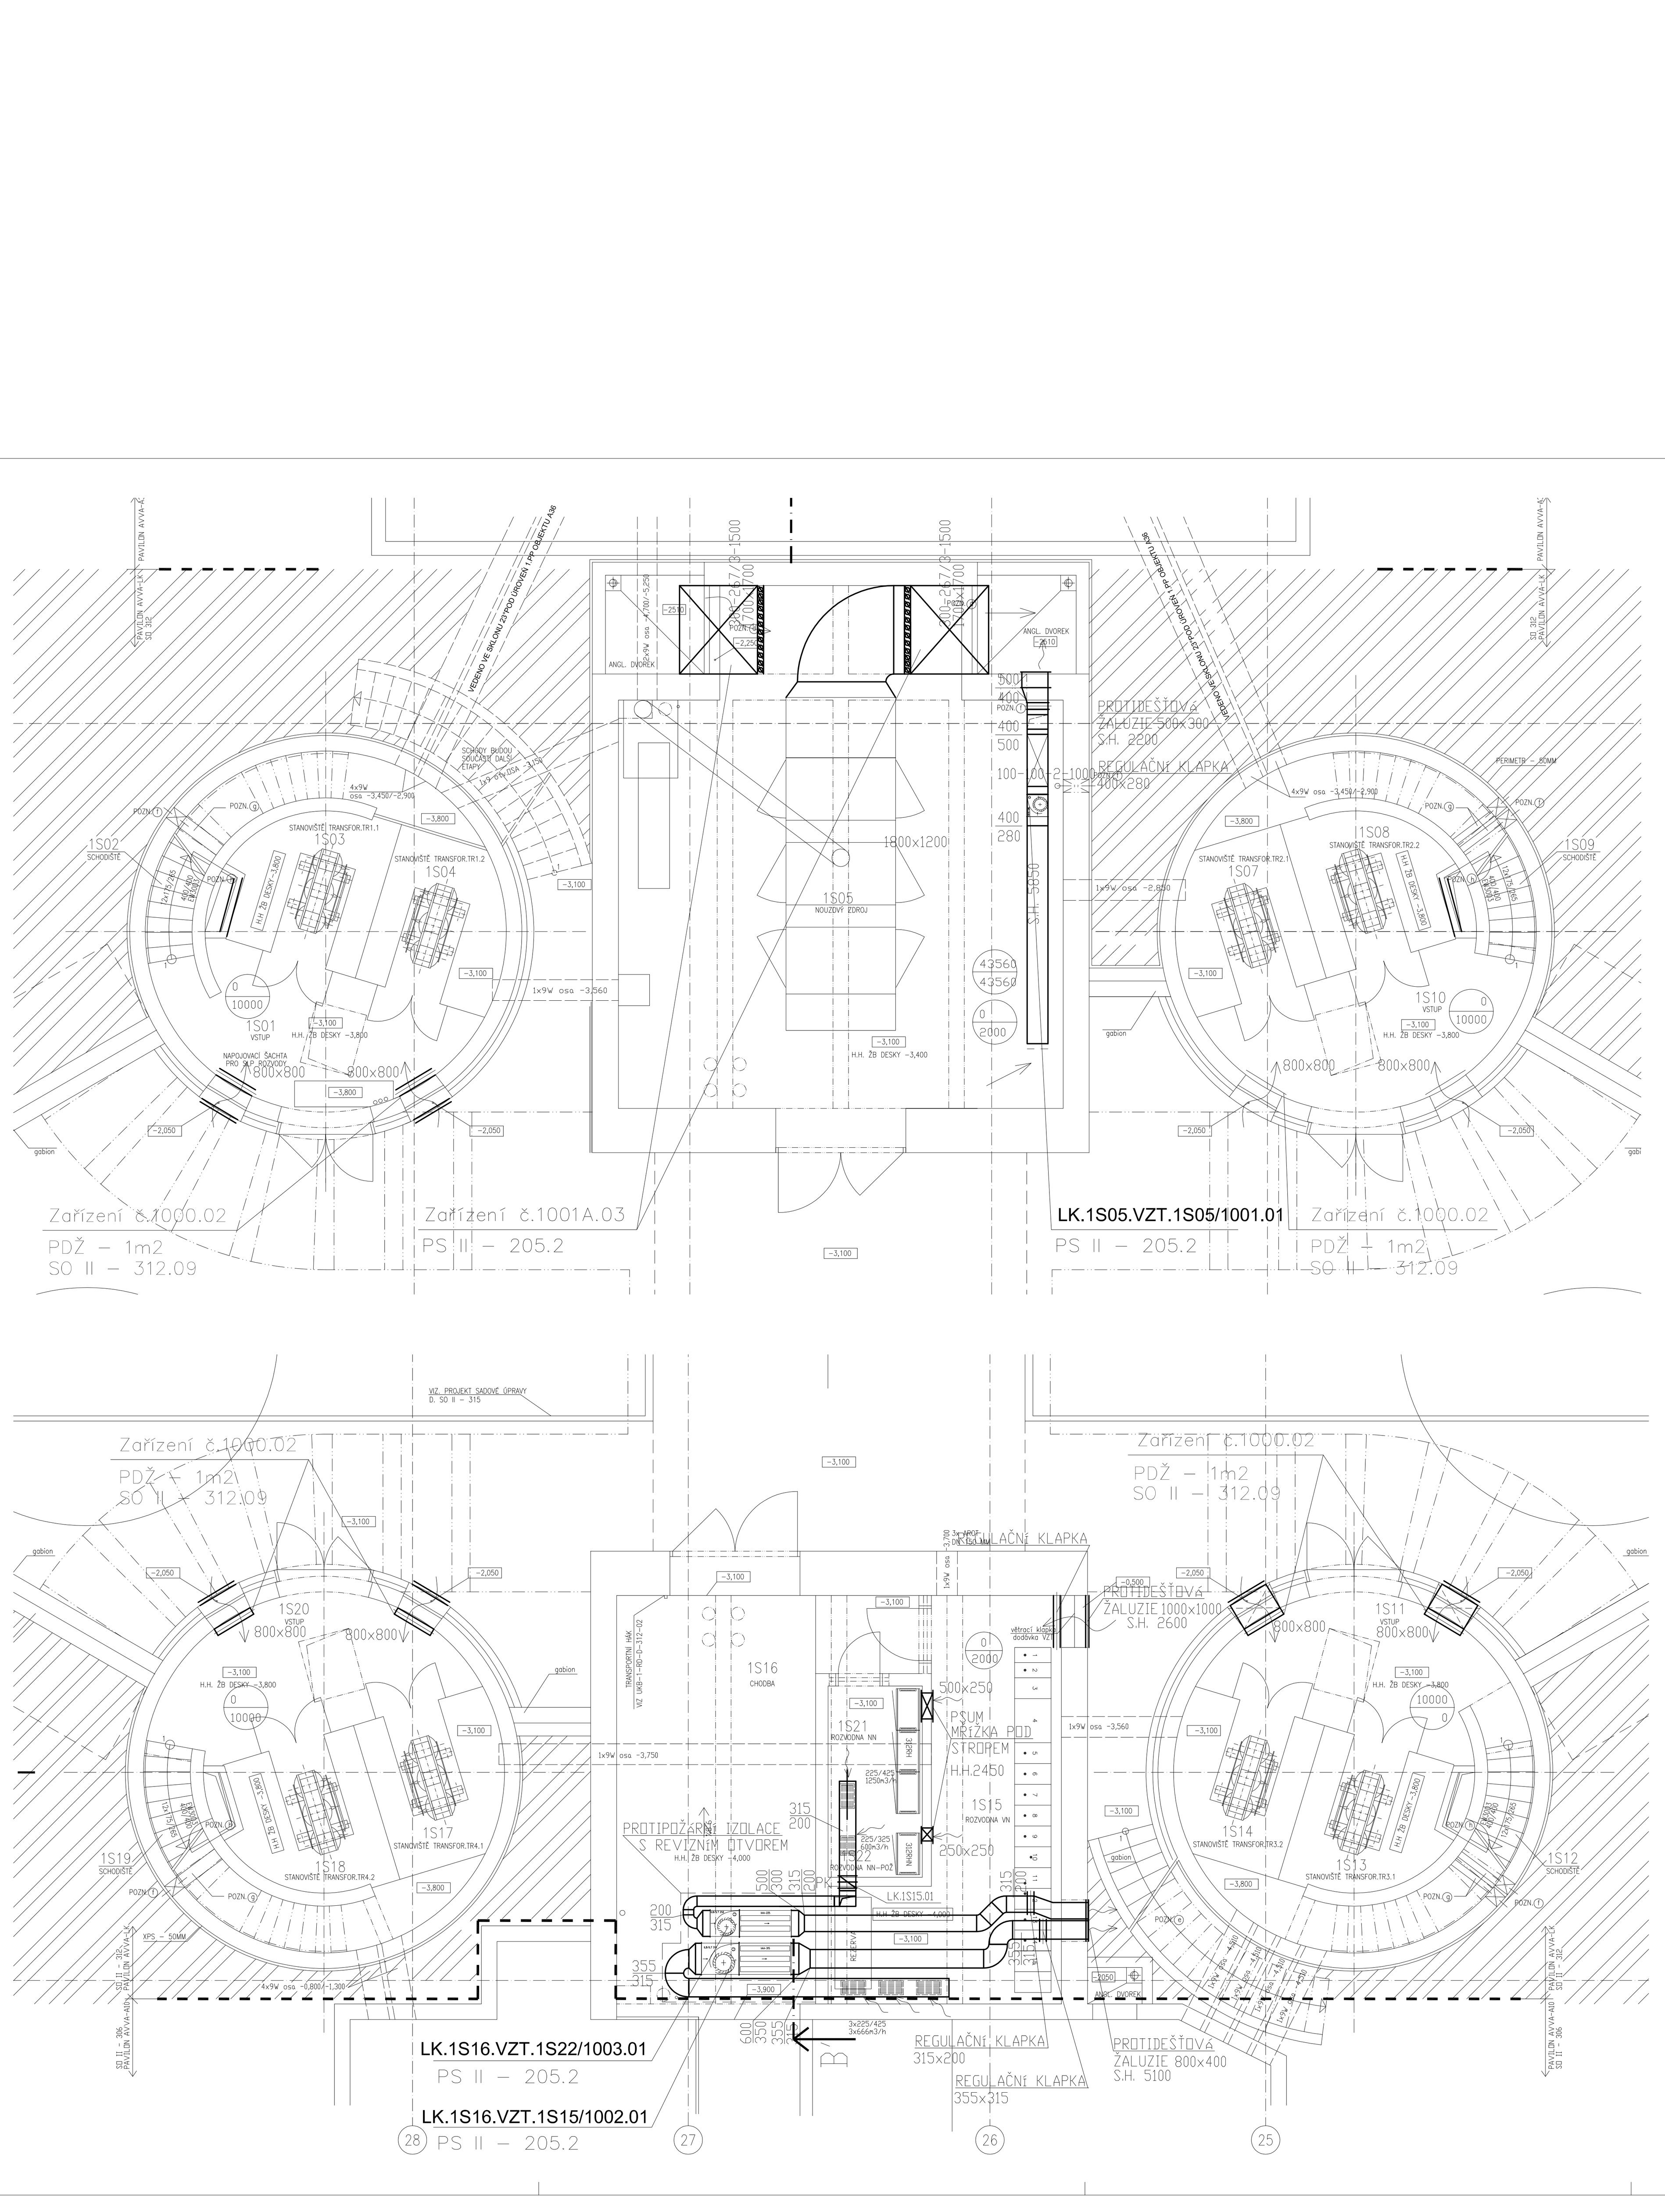

LEGENDA MÍSTNOSTÍ

Č.M.	ÚČEL MÍSTNOSTI	PLOCHA m²	PODLAHA KÓD	PODLAHA POPIS	POVRCH. ÚPRAVA	POZNÁMKA	PODHLED KÓD	PODHLED POPIS
1S01	VSTUP	13,76	P2*	PRŮMYSLOVÁ PODLAHA	PROTIPRAŠNÝ NÁTĚR	–	–	–
1S02	SCHODIŠTĚ	5,05	T1	TECHNICKÁ PODLAHA		–	–	–
1S03	STANOVIŠTĚ TRANSFOR.TR1.1	7,20	T1	TECHNICKÁ PODLAHA		–	–	–
1S04	STANOVIŠTĚ TRANSFOR.TR1.2	7,50	T1	TECHNICKÁ PODLAHA		–	–	–
1S05	NOUZOVÝ ZDROJ	77,36	P2*	PRŮMYSLOVÁ PODLAHA	PROTIPRAŠNÝ NÁTĚR	–	–	–
1S06	NEOBSAZENO							
1S07	STANOVIŠTĚ TRANSFOR.TR2.1	7,50	T1	TECHNICKÁ PODLAHA		–	–	–
1S08	STANOVIŠTĚ TRANSFOR.TR2.2	7,20	T1	TECHNICKÁ PODLAHA		–	–	–
1S09	SCHODIŠTĚ	5,05	T1	TECHNICKÁ PODLAHA		–	–	–
1S10	VSTUP	13,76	P2*	PRŮMYSLOVÁ PODLAHA	PROTIPRAŠNÝ NÁTĚR	–	–	–
1S11	VSTUP	13,76	P2*	PRŮMYSLOVÁ PODLAHA	PROTIPRAŠNÝ NÁTĚR	–	–	–
1S12	SCHODIŠTĚ	5,05	T1	TECHNICKÁ PODLAHA		–	–	–
1S13	STANOVIŠTÍ TRANSFOR.TR3.1	7,20	T1	TECHNICKÁ PODLAHA		–	–	–
1S14	STANOVIŠTÍ TRANSFOR.TR3.2	7,50	T1	TECHNICKÁ PODLAHA		–	–	–
1S15	ROZVODNA VN	24,10	T1	TECHNICKÁ PODLAHA		–	–	–
1S16	CHODBA	30,00	P2*	PRŮMYSLOVÁ PODLAHA	PROTIPRAŠNÝ NÁTĚR	–	–	–
1S17	STANOVIŠTÍ TRANSFOR.TR4.1	7,50	T1	TECHNICKÁ PODLAHA		–	–	–
1S18	STANOVIŠTÍ TRANSFOR.TR4.2	7,20	T1	TECHNICKÁ PODLAHA		–	–	–
1S19	SCHODIŠTĚ	5,05	T1	TECHNICKÁ PODLAHA	–	–	–	–
1S20	VSTUP	13,76	P2*	PRŮMYSLOVÁ PODLAHA	PROTIPRAŠNÝ NÁTĚR	–	–	–
1S21	ROZVODNA NN	4,53	T1	TECHNICKÁ PODLAHA				
1S22	ROZVODNA NN – POŽ.	1,90	T1	TECHNICKÁ PODLAHA				

REVIZE	DATUM	JMÉNO, PODPIS	POPIS REVIZE
03	22.6.2007	ING. JIŘÍ DAVID	DOKUMENTACE SKUTEČNÉHO PROVEDENÍ STAVBY
02	15.1.2007	ING. JIŘÍ DAVID	PŘESUN ZAŘÍZENÍ Č. 1002 A 1003 Z M.Č. 1S15 DO M.Č. 1S16 DLE STANOVISKA E.ON
01	8.11.2006	ING. ANTONÍN KAŠPAR	KOORDINACE POTRUBNÍCH TRAS

±0,000=281,70 (PODLAHA 1.NP PAVILONŮ)

OHL ŽS BRNO

UKB - 1 - RD - D - 312 - 09 - 101 - 03

JAROMÍR ČERNÝ KAREL TUZA PETR UHLÍŘ

A PLUS

KOORDINACE PROJEKTU: PROMED BRNO spol. s r.o.	PROJEKTANT PROFESE: luft projekt, Rybkova 1, 602 00 Brno, tel./fax: 541 21 03 36, www.luftprojekt.cz	ZODP.PROJEKTANT: ING. ANTONÍN KAŠPAR
HL.INŽ.PROJEKTU: ING. FRANTIŠEK JAKUBEC		VYPRACOVAL: ING. VOJTĚCH ŘÍDKÝ
INVESTOR: MASARYKOVA UNIVERZITA V BRNĚ		
STAVBA: MU V BRNĚ, UNIVERZITNÍ KAMPUS BOHUNICE - AVVA AVVA - 1. ETAPA - MODRÁ		STUPEŇ: DSPS DATUM: 26.7.2006 POČET F A4: A4
ČÁST: D. SO II - 312 ENERGETICKÉ CENTRUM+NADZ.KORIDOR A10-A36 09 VZDUCHOTECHNIKA		Č.ZAKÁZKY: 06 – 001 ARCH.ČÍSLO: –
NÁZEV VÝKRESU: PŮDORYS 1. PP	MĚŘÍTKO: 1:50	ČÍSLO VÝKRESU: 101 · REVIZE: 03