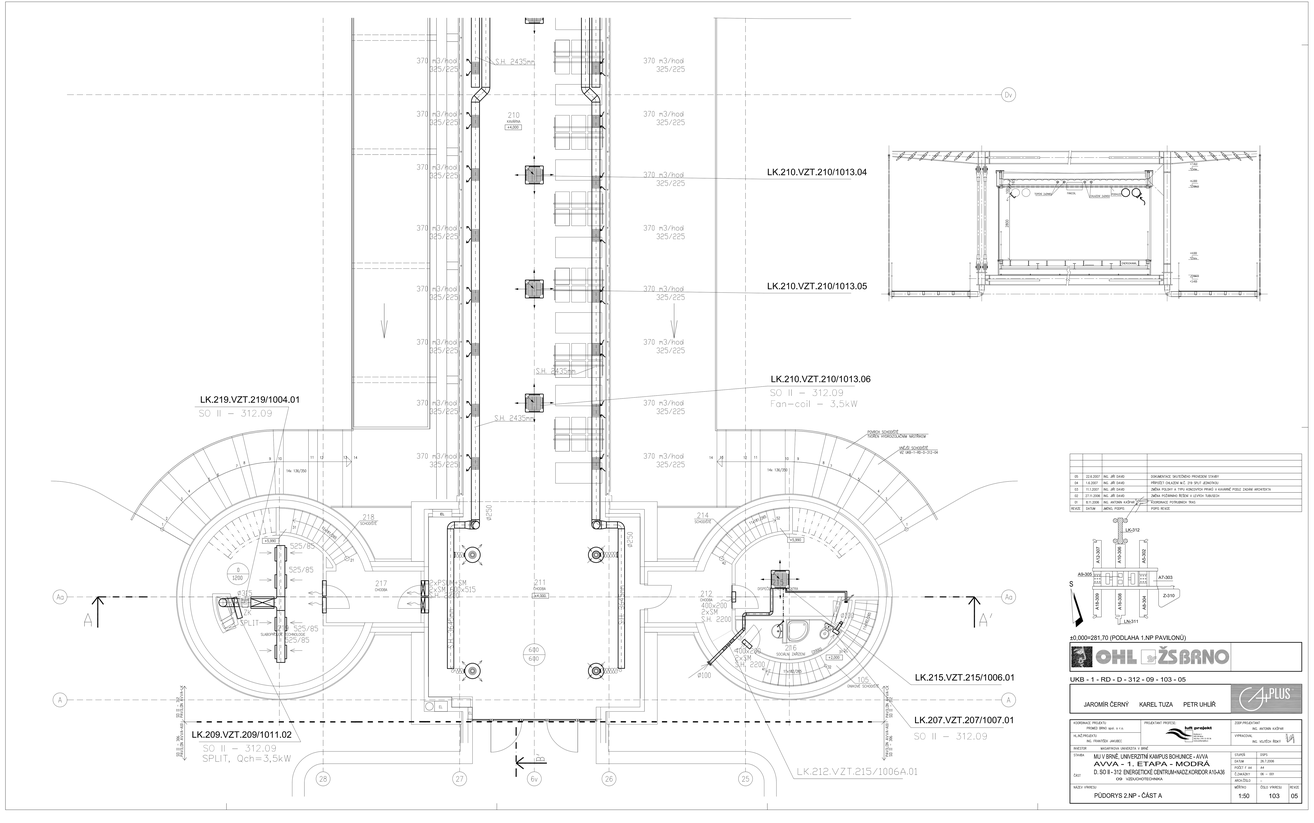

±0.000=281.70 (PODLAHA 1.NP PAVILONŮ)

REVIZE	DATUM	JMÉNO, PODPIS	POPIS REVIZE

OHL ŽS BRNO

UKB - 1 - RD - D - 312 - 09 - 103 - 05

JAROMÍR ČERNÝ KAREL TUZA PETR UHLÍŘ

4PLUS

KOORDINACE PROJEKTU: PRAHU BRNO spol. s r.o.	PROJEKTANT PROFESE:	luft projekt	ZODP.PROJEKTANT: ING. ANTONÍN KŘÍŽEK
HL.INŽENÝR PROJ.: ING. FRANTIŠEK JAVOREC			VYPRACOVAL: ING. VLADA TELKY
NÁZEV VÝKRESU:	PŮDORYS 2.NP - ČÁST A	MĚŘÍTKO: 1:50	ČÍSLO VÝKRESU: 103 / REVIZE: 05