PŘÍČNÉ ŘEZY STOUPAČKOU

ŘEZ S1

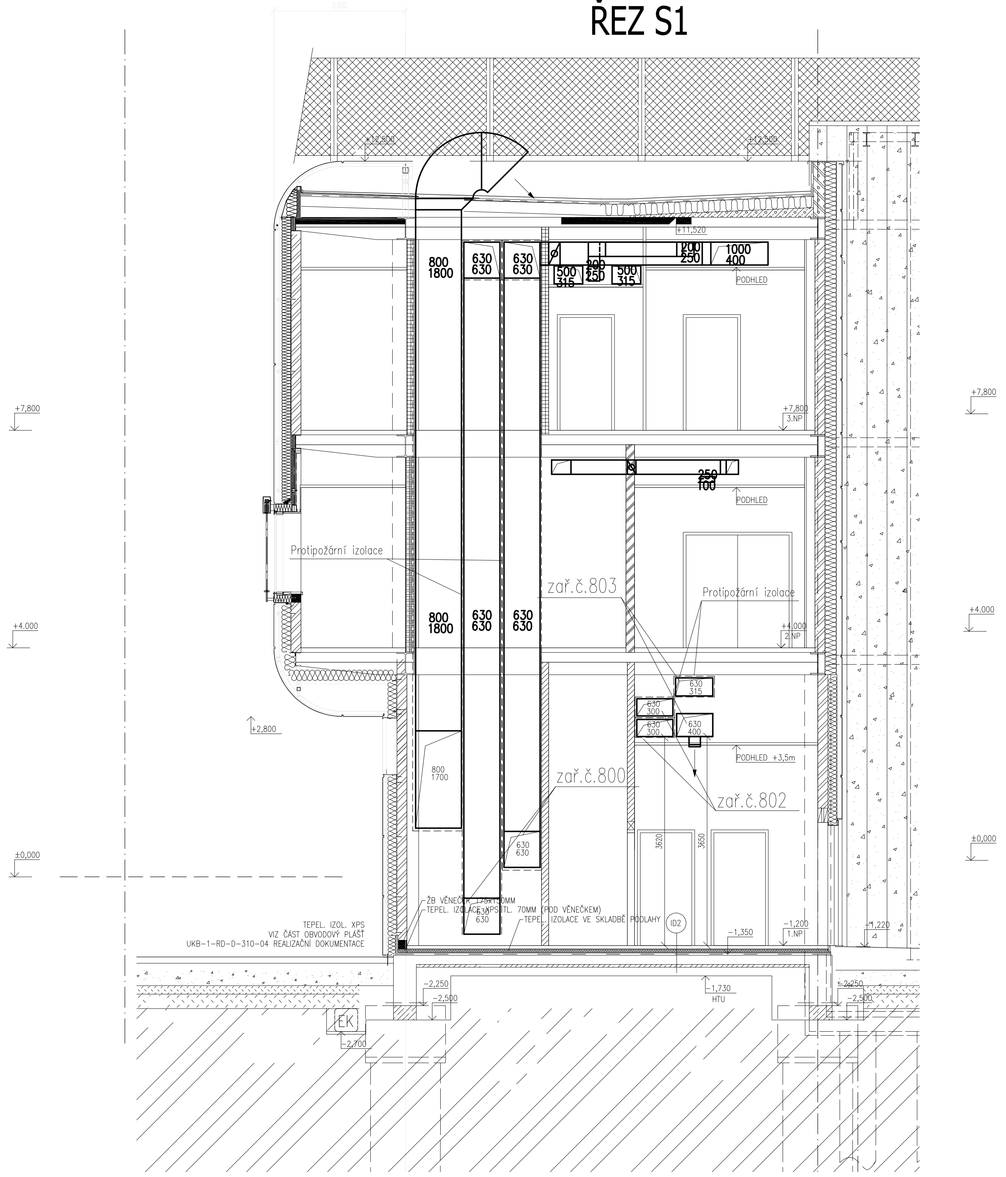

ŘEZ S2

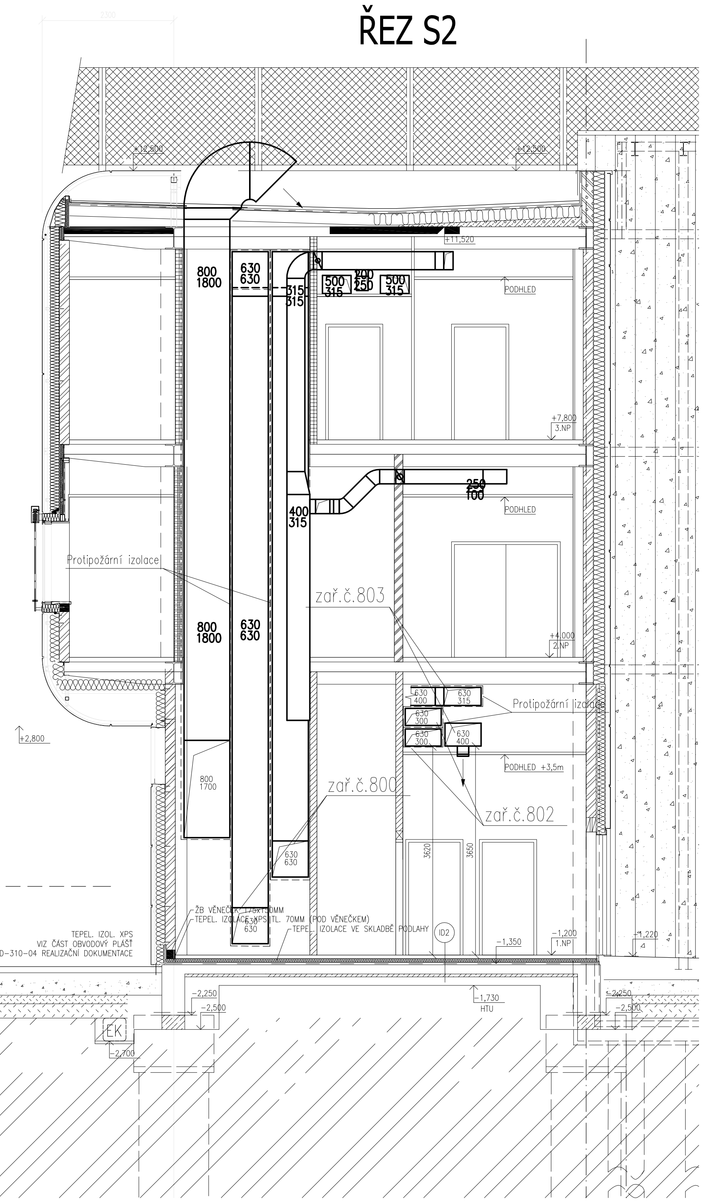

ŘEZ S3

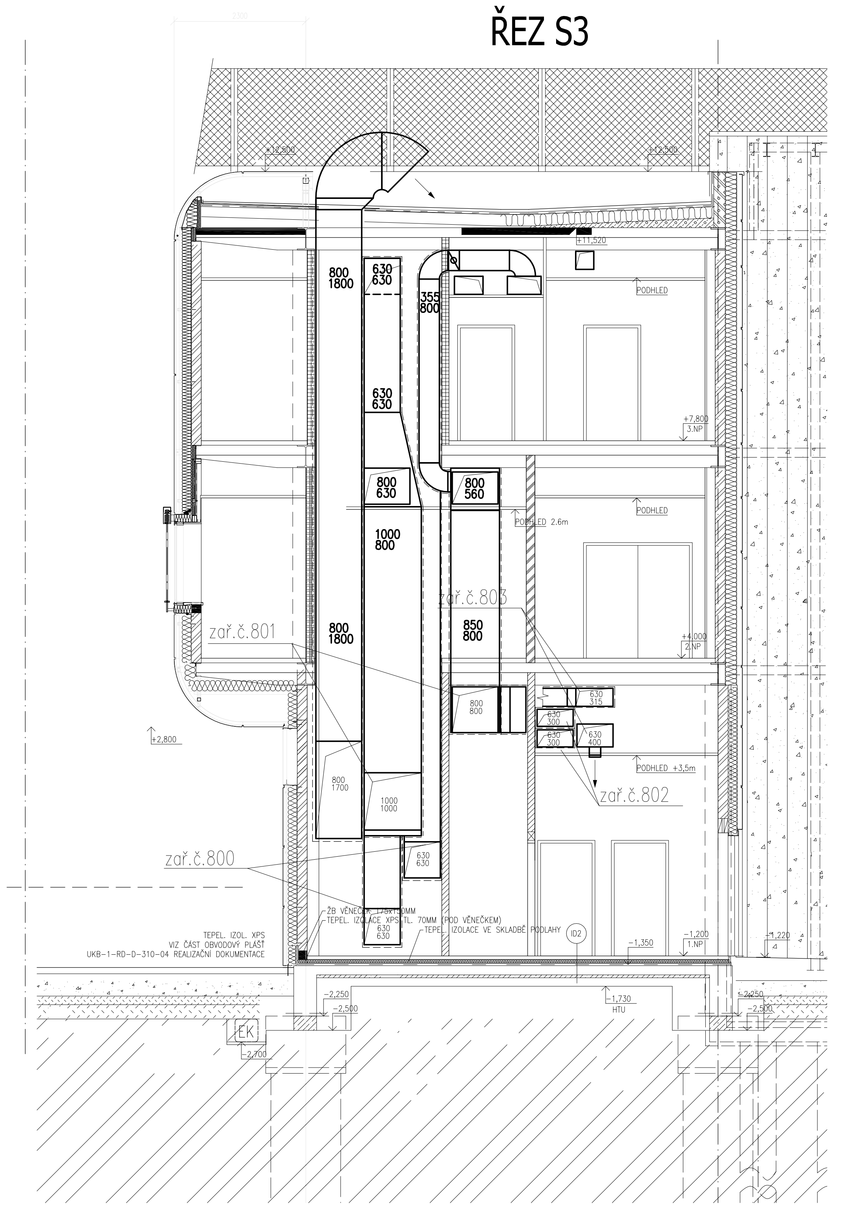

REVIZE	DATUM	JMÉNO, PODPIS	POPIS REVIZE
02	18.6.2007	ING. JIŘÍ DAVID	DOKUMENTACE SKUTEČNÉHO PROVEDENÍ STAVBY
01	29.11.2006	ING. ANTONÍN KAŠPAR	KOORDINACE POTRUBNÍCH TRAS, OPRAVA POŽÁRNÍHO ŘEŠENÍ VZT, DALŠÍ VIZ. PŘÍLOHA TECH. ZPRÁVY

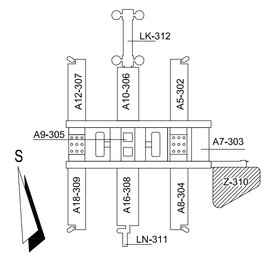

±0,000=281,70 (PODLAHA 1.NP PAVILONŮ)

OHL ŽS BRNO

UKB - 1 - RD - D - 310 - 09 - 106 - 02

JAROMÍR ČERNÝ KARLEK TUZA PETR UHLÍŘ

A+PLUS

KOORDINACE PROJEKTU: PROMED BRNO spol. s r.o.	PROJEKTANT PROFESE: luft projekt	ZODP.PROJEKTANT: ING. ANTONÍN KAŠPAR	
HL.INŽ.PROJEKTU: ING. FRANTIŠEK JAKUBEC		VYPRACOVAL: ING. ANTONÍN KAŠPAR	
INVESTOR: MASARYKOVA UNIVERZITA V BRNĚ			
STAVBA: MU V BRNĚ, UNIVERZITNÍ KAMPUS BOHUNICE - AVVA AVVA - 1. ETAPA - MODRÁ D. SO II - 310 PAVILON AVVA - Z		STUPEŇ: DSPS DATUM: 27.6.2006 POČET F. A4:	
ČÁST: 09. VZDUCHOTECHNIKA STAVEBNÍ		Č.ZAKÁZKY: 06 – 001 ARCH-ČÍSLO: –	
NÁZEV VÝKRESU: PŘÍČNÉ ŘEZY 2		MĚŘÍTKO: 1:50	ČÍSLO VÝKRESU: 106
			REVIZE: 02