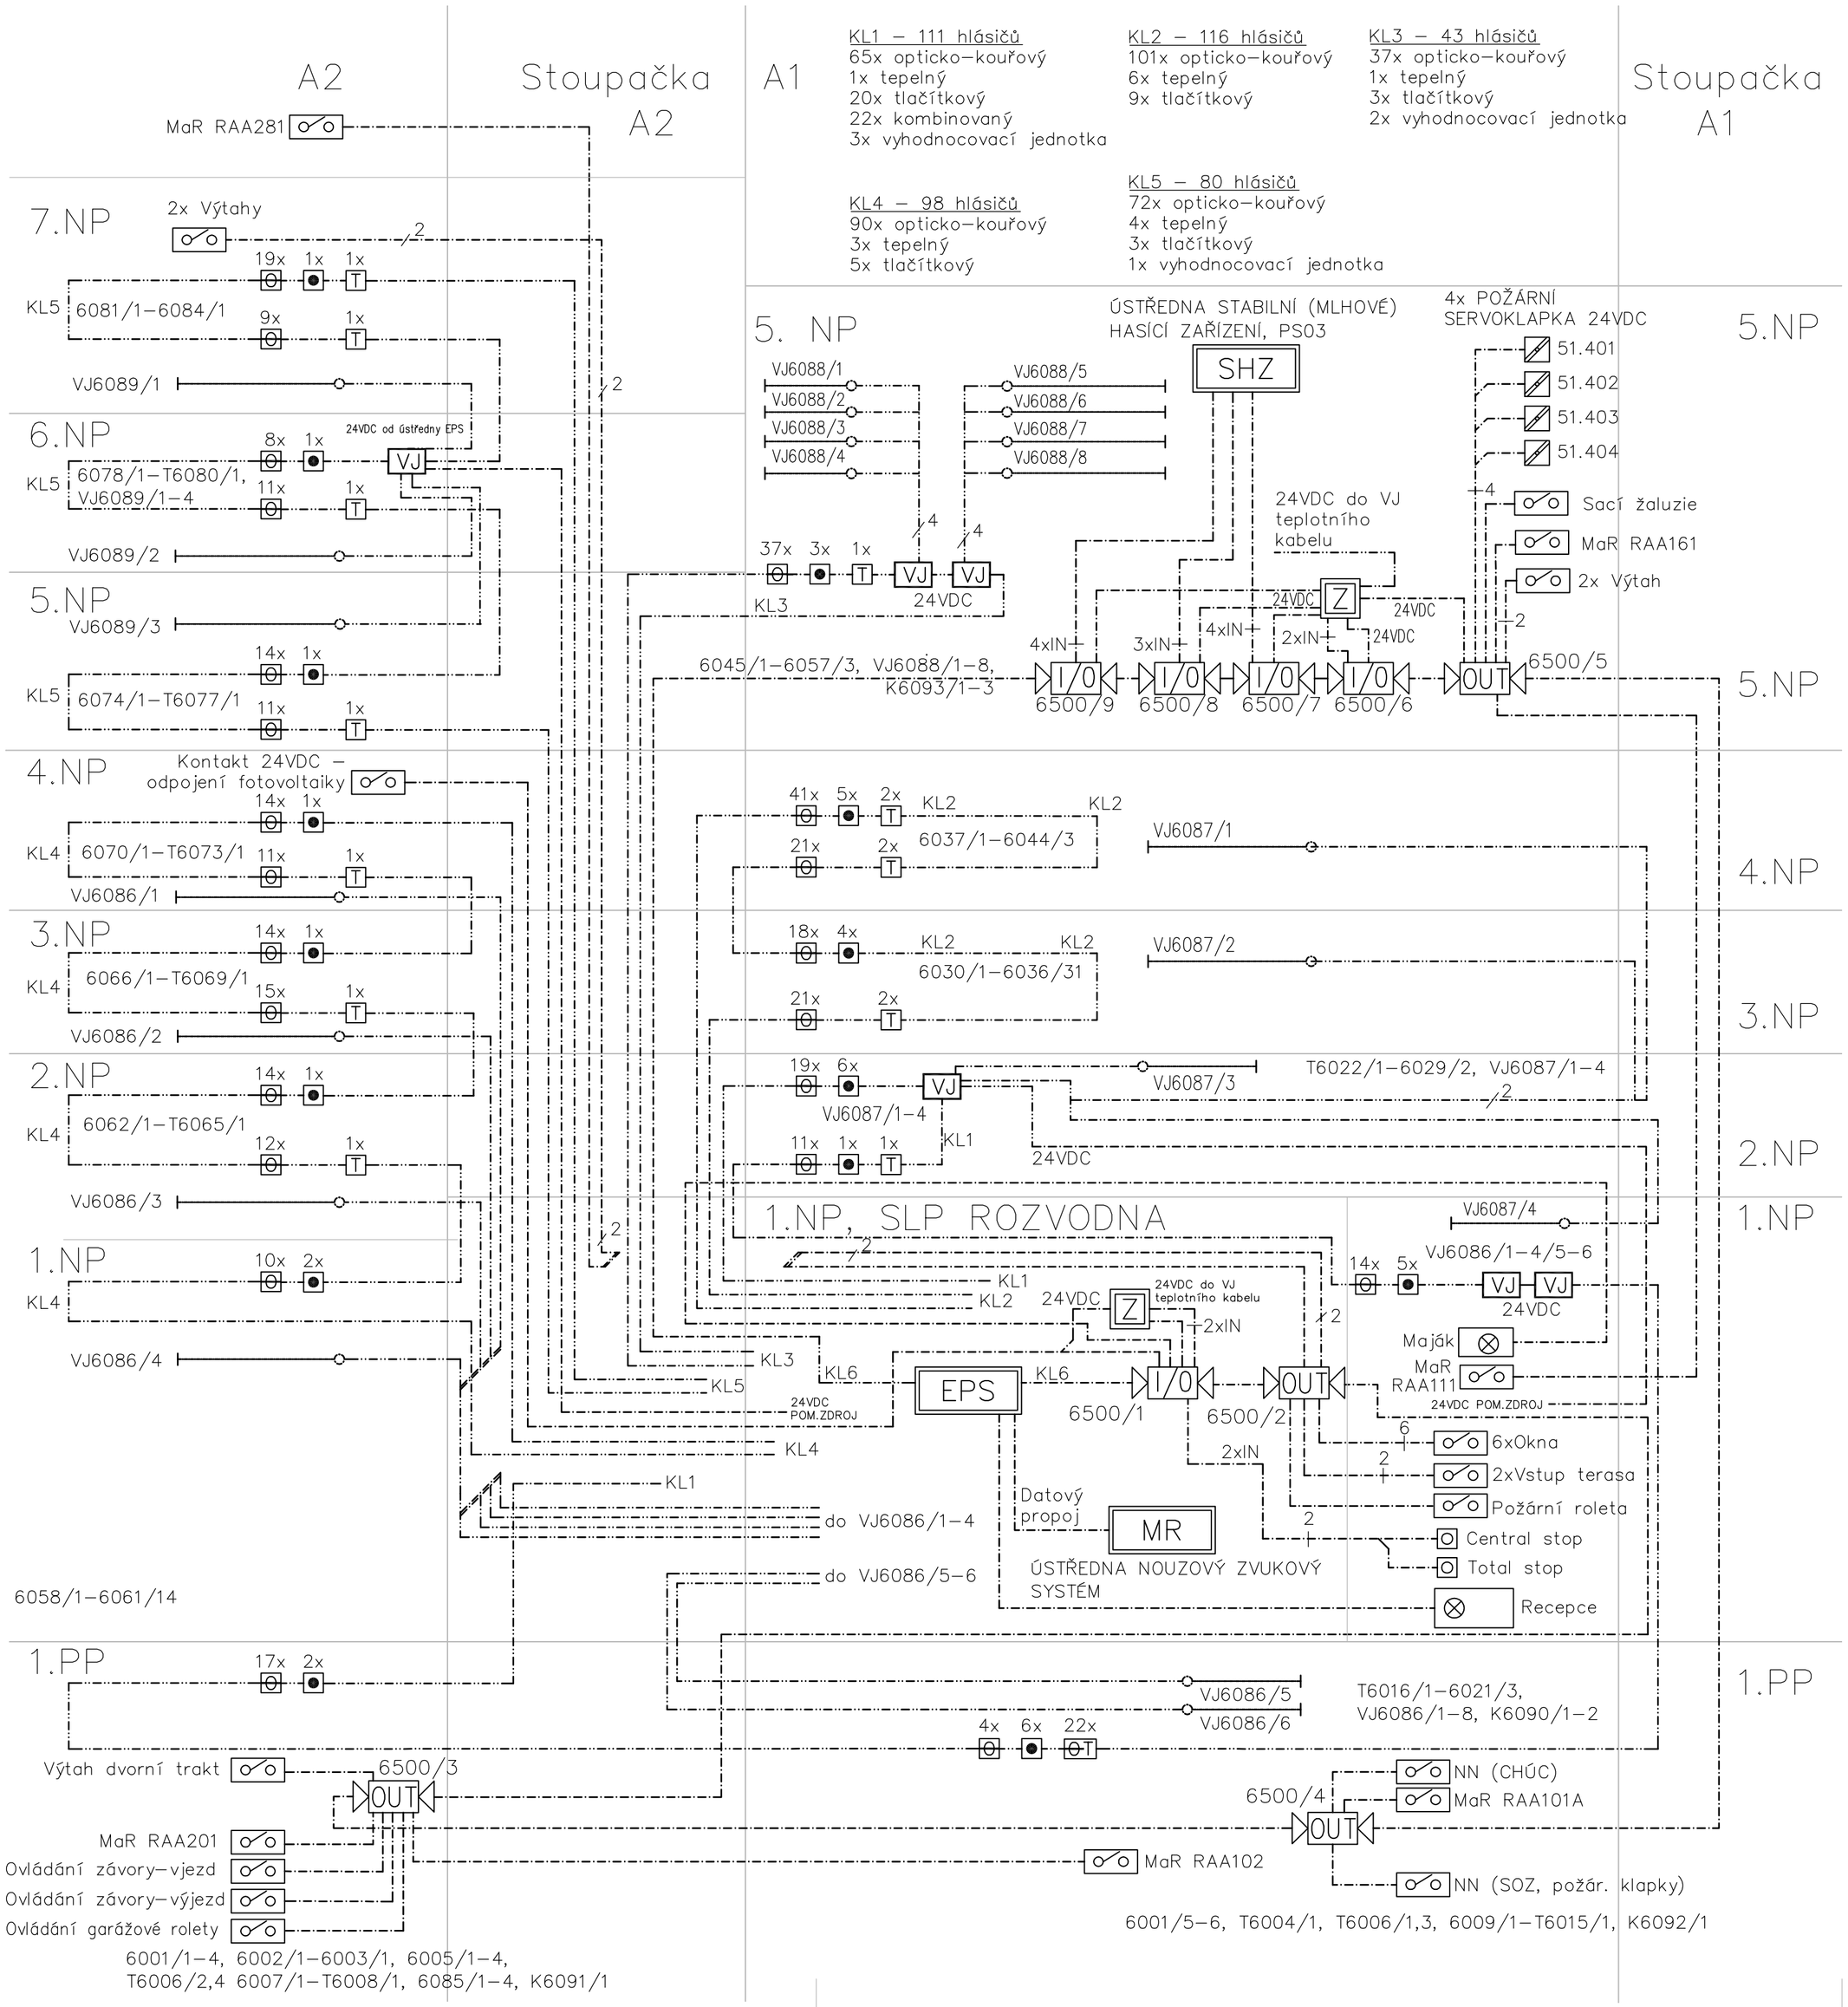

ELEKTRICKÁ POŽÁRNÍ SIGNALIZACE

- EPS ÚSTŘEDNA EPS
- EXTERNÍ PARALELNÍ TABLO
- EZS NAPÁJECÍ ZDROJ EPS 24VDC
- HLÁSIČ TLAČÍTKOVÝ
- HLÁSIČ OPTICKOKOUŘOVÝ
- HLÁSIČ OPTICKOKOUŘOVÝ NAD PODHLEDEM
- PARALELNÍ OPTICKÁ SIGNALIZACE
- T HLÁSIČ TEPELNÝ
- HLÁSIČ KOMBINOVANÝ (OPTICKOKOUŘOVÝ/TEPELNÝ)
- I/O VSTUPNÍ/VÝSTUPNÍ JEDNOTKA 4IN/2OUT
- OUT VÝSTUPNÍ JEDNOTKA 8OUT
- VJ VYHODNOCOVACÍ JEDNOTKA LINEÁRNÍHO TEPLOTNÍHO HLÁSIČE
- DETEKČNÍ KABEL LINEÁRNÍHO TEPLOTNÍHO HLÁSIČE
- KONTAKT EPS, OVL. NAVAZUJÍCÍCH SYSTÉMŮ
- ROZVODY EPS–KABELÁŽ KRUH. LINKY
- ROZVODY EPS–OHNIODOLNÁ KABELÁŽ

SCHEMA

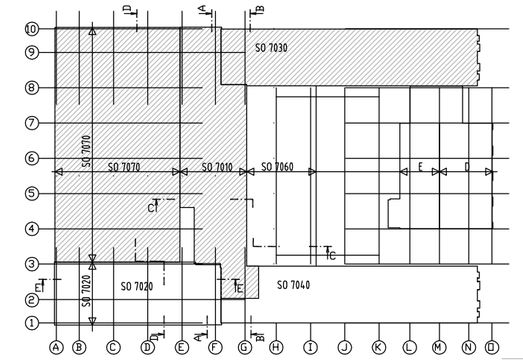

ZMĚNA Č.	DATUM	POPIS ZMĚNY	STANOVISKO TDI	KATEGORIE	PŘIDĚLIL
01	04/2014	DSPS	TDI PŘIDĚLIL		
00	02/2014	DSPS	TDI PŘIDĚLIL		

TABULKA ZMĚN

POPIS:	ZPRACOVAL:	KONTROLOVAL:	SCHVÁLIL:	DATUM	REV.
DSPS		za GEMO spol. s r.o.		04/2014	01
DSPS	DALIBOR DANZINGER	DALIBOR DANZINGER	ING. JIŘÍ ŠIGUT	04/2014	01
DSPS	DALIBOR DANZINGER	DALIBOR DANZINGER	ING. JIŘÍ ŠIGUT	02/2014	00

TKB engineers&contractors
KOVOPROJEKTA BRNO a. s.

NÁZEV PROJEKTU:
ROZVOJ INFRASTRUKTURY PRO VÝUKU A VÝZKUM NA FI MU (1. ETAPA)

INVESTOR:
MASARYKOVA UNIVERZITA
ŽEROTÍNOVO NÁMĚSTÍ 9
601 77 BRNO

JEDNOTKA:
SO 7010 Budova A1
SO 7030 Budova B - část, SO 7040 budova C - část
SO 7070 Zastřešení parkoviště P2
Část - Slaboproudé rozvody

POŘ.Č.:

POČET A4:
4

OBCHODNÍ PŘÍPAD-STAVBA:
VÝSTAVBA A MODERNIZACE FI A ÚVT MU - 1. A 2. ETAPA
BOTANICKÁ 68a, BRNO

NÁZEV VÝKRESU:
BLOKOVÉ SCHÉMA EPS

VÝTISK Č.:

PROJEKTOVÁ DOKUMENTACE:
SKUTEČNÉHO PROVEDENÍ STAVBY

MĚŘ.:
1:100

KÓDOVÉ ZNAČENÍ VÝKRESU: VMFI1_DSPS_A_SO7010_ES01_107 | 01

REV.